


MATRICE DI REVISIONE

REV	DATA	DESCRIZIONE MODIFICA

N.B.: LA TAVOLA SOSTITUISCE QUELLA RELATIVA AL CODICE [ ] [ ] [ ] [ ] [ ] [ ] [ ] [ ] [ ] [ ] DEL PROGETTO ESECUTIVO



SEZIONE TIPO IN RETTIFILLO

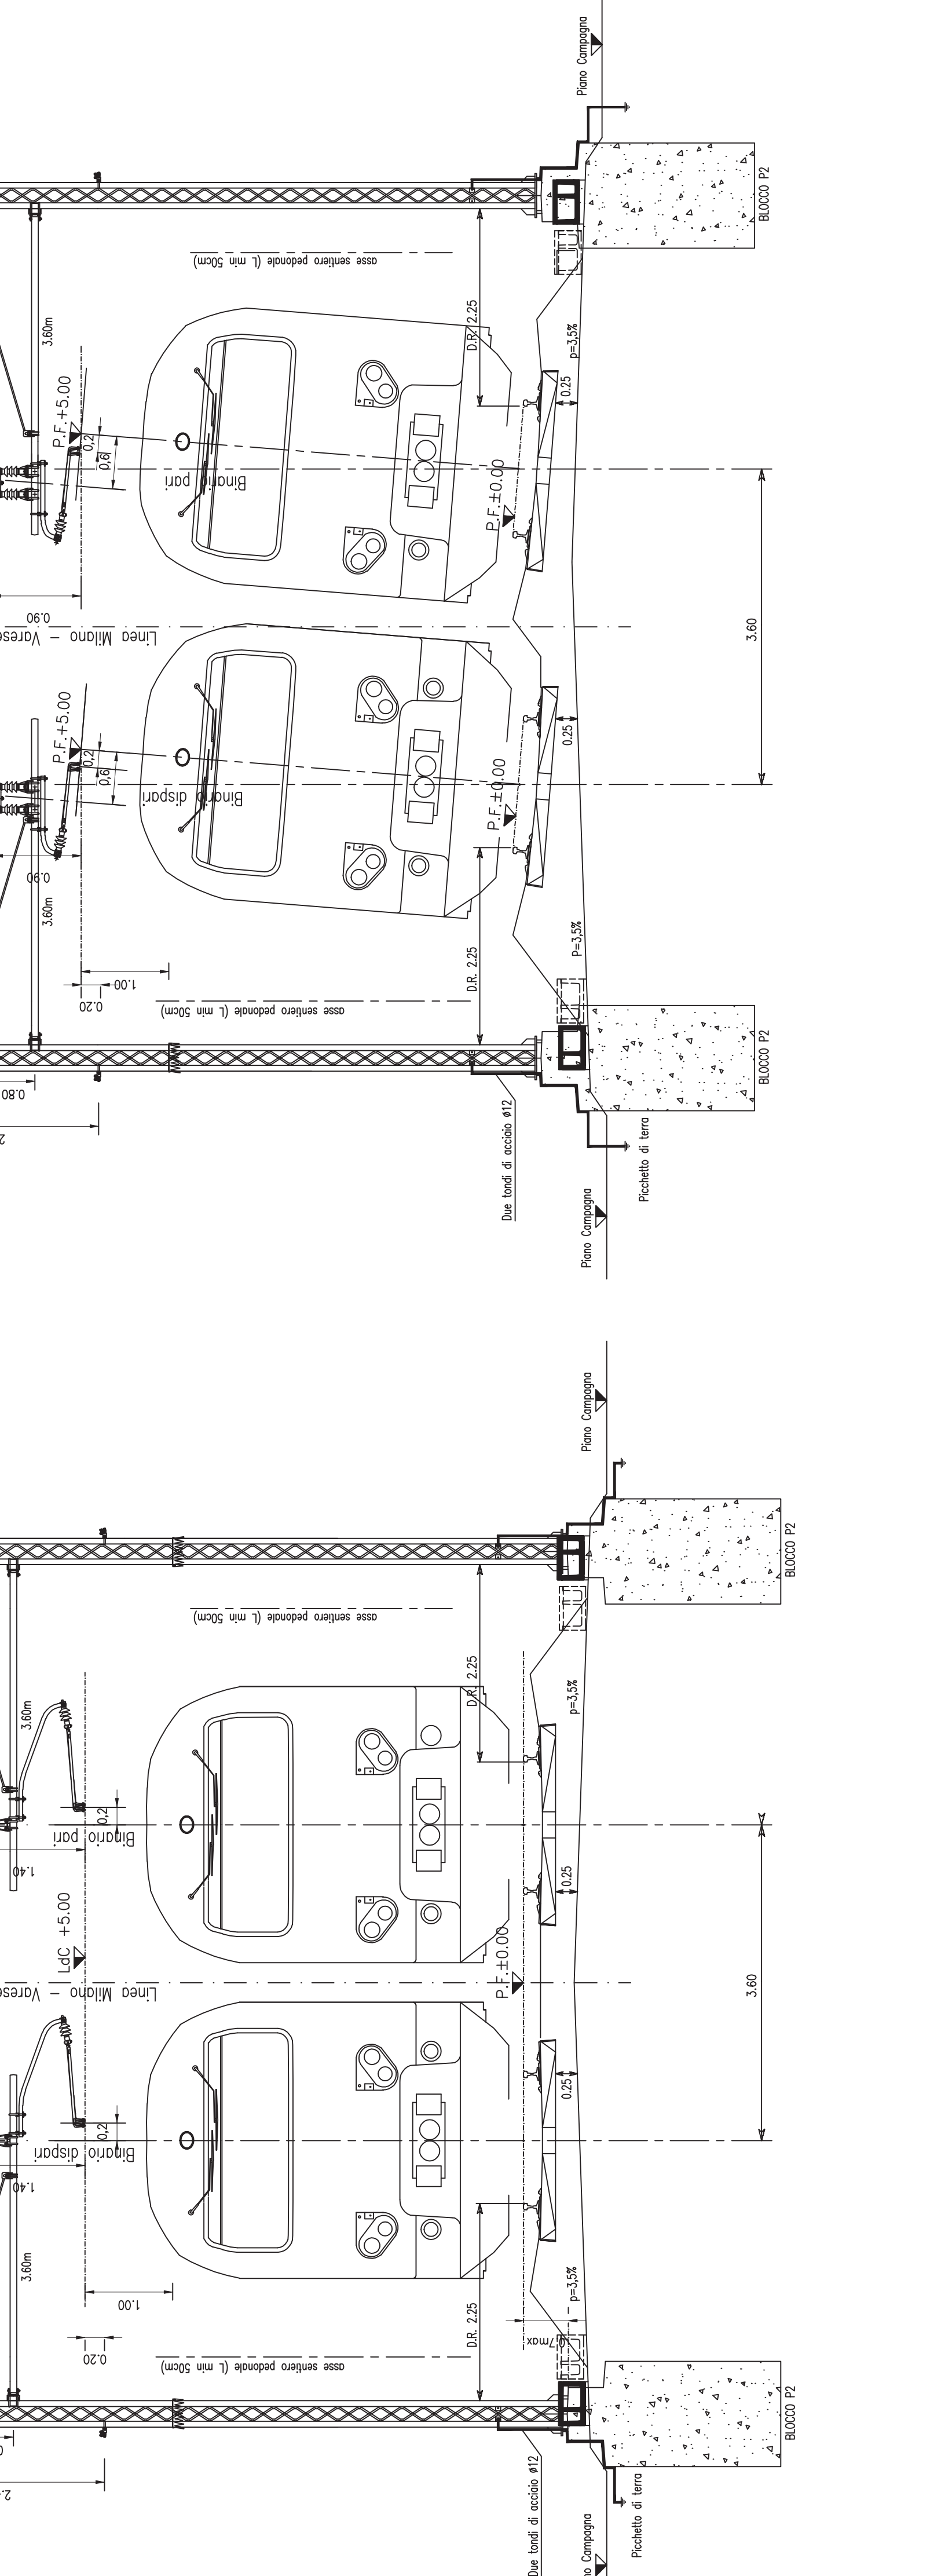

**CONCESSIONE AUTOSTRADALE LOMBARDE**  
**COLLEGAMENTO AUTOSTRADALE**  
**DALMINE - COMO - VARESE - VALICO DEL GAGGIOLO E OPERE AD ESSI CONNESSE**  
 CODICE C.U.P. F11B060027007  
**TRATTE B1, B2, C, D, TRVA13+14, GREENWAY**  
**AS BUILT**  
**TRATTA B1**  
 DEVIATA FERROVIARIA FNM  
 TRAZIONE ELETTRICA  
 SEZIONE TE

**IMPRESA**  
**RAGGRUPPAMENTO TEMPORANEO IMPRESE:**  
 Membritale STRABAG A.G.  
 Membritale GLF Grandi Lavori Fincosit S.p.A.  
 Membritale Impresa costruzioni Giuseppe Melljeuro S.p.A.  
 Membritale capifele STRABAG S.p.A.

**PROGETTISTA - PROGETTO ESECUTIVO DI DETTAGLIO**  
**RAGGRUPPAMENTO TEMPORANEO PROGETTISTI:**  
 Membritale STI PROGETTI ITALIA S.p.A.  
 Membritale 3PI PROJECTS ITALIA S.p.A.  
 Membritale 3PI PROGETTI ITALIA S.p.A.  
 Membritale Arch. Salvatore Vergiglio  
 Membritale Ing. Alberto Cecchetti

**CONCEDENTE**  
 CONCESSIONE AUTOSTRADALE LOMBARDE

**CONCESSIONARIO**  
 Direzione Tecnica:  
 Ing. Enrico Aini  
 Raffaele Karcion:  
 Ing. Sabina Lallada

**PROGETTISTA**  
 STI ITALIA S.p.A.  
 DIRETTORE TECNICO  
 Ing. Stefano Luca Passarit  
 Ordine degli Ingegneri  
 Provincia di Roma n. 20809

**APPROVATO**  
 Il Dirigente dei Lavori:  
 Ing. Francesco Domiano

Redatto: Fanello Verificato: Viola Approvato: Passari

**STABAG**  
**STRABAG**  
**CONCORSO GRANDI LAVORI**  
**MAIATURO**

**3PI PROJECTS ITALIA**  
**3PI**

**CCHINI**  
 Ordine degli Ingegneri  
 Provincia di Roma n. 20809

**STI PROGETTI ITALIA S.p.A.**

**IDENTIFICAZIONE ELABORATO**

WBS

LOTTO	A	1	RO2	GE001	0	FF	SZ	003	E
FASE PROGETTUALE	PROGRESSIVO								
TRATTO D'OPERA	AMBITO								
OPERA	TIPO ELABORATO								
ZONA	REVISIONE								

Scale:

DATA	DEFINIZIONE	REV
Scadenza 2016 - Emisione:	E	E