




SEZIONE A-A

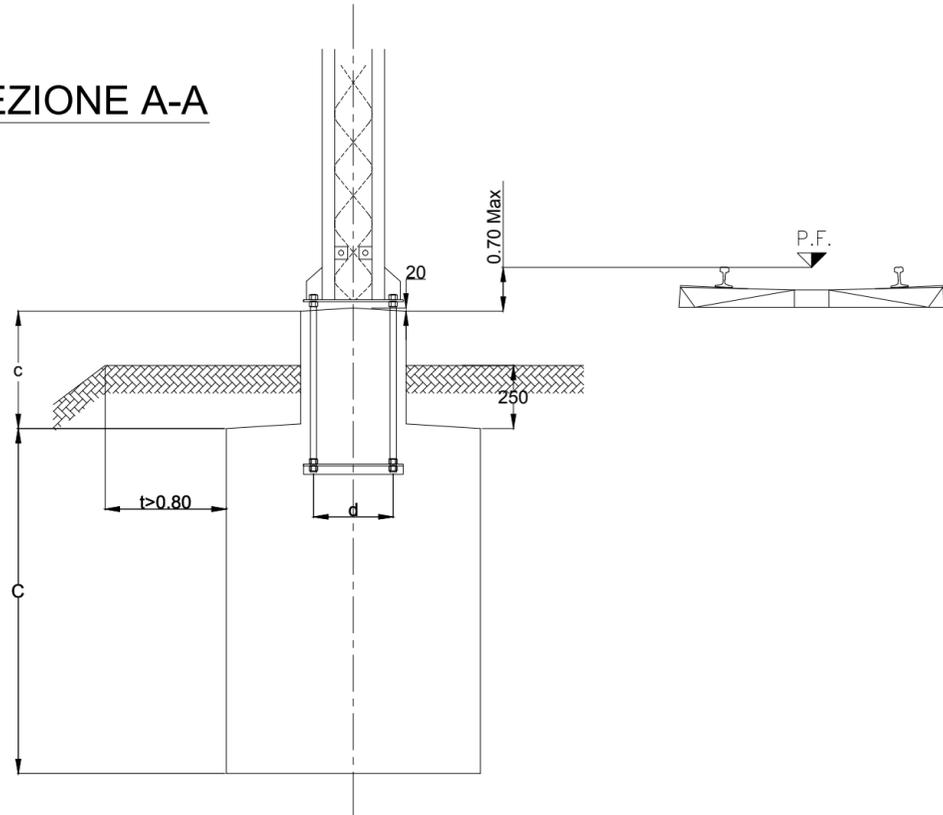

SEZIONE B-B

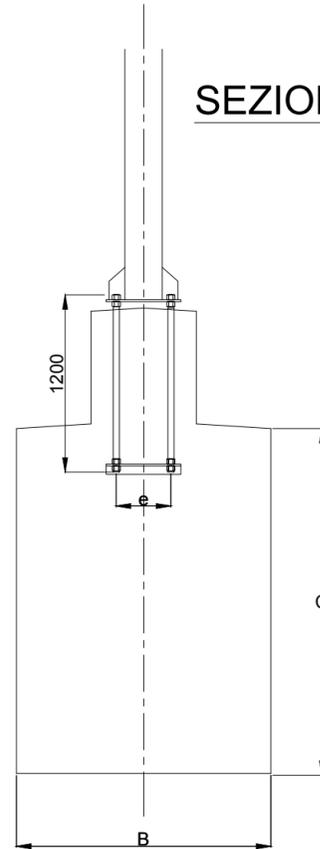

PIANTA

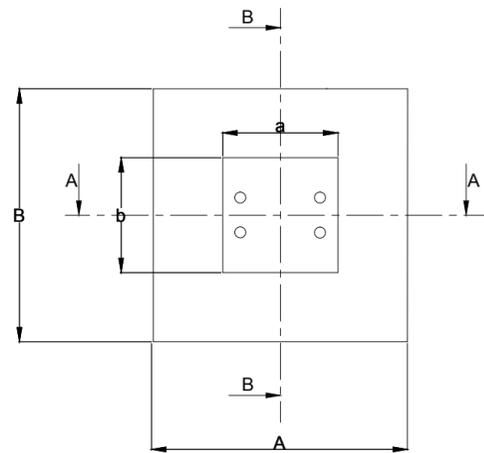

TIPO DI FONDAZIONE	PALO	DIMENSIONI									TIRAFONDI		
		A (m)	B (m)	C (m)	a (m)	b (m)	c (m)		Volume scavo (m3)	Volume calcestr. (m3)		d (mm)	e (mm)
							min.	max.		min.	max.		
P1	LSF14	1,2	1,3	2.00	0.6	0.6	0.25	0.50	3.51	3.21	3.30	400	260
P2	LSF16	1,3	1,3	2.00	0.6	0.6	0.25	0.50	3.80	3.46	3.56	400	260
P3	LSF18(*)	1,4	1,4	2.10	0.8	0.8	0.25	0.50	4.61	4.28	4.44	520	320

(\*) utilizzati in piena linea

Avvertenze, note e armature come da disegno RFI 64779a

MATRICE DI REVISIONE

REV	DATA	DESCRIZIONE MODIFICA

N.B.: LA TAVOLA SOSTITUISCE QUELLA RELATIVA AL CODICE  DEL PROGETTO ESECUTIVO

CONCESSIONI AUTOSTRADALI LOMBARDE  
Autosstrada Pedemontana Lombarda

**COLLEGAMENTO AUTOSTRADALE DALMINE - COMO - VARESE - VALICO DEL GAGGIOLO E OPERE AD ESSO CONNESSE**  
CODICE C.U.P. F11B06000270007

**TRATTE B1, B2, C, D, TRVA13+14, GREENWAY**

**AS BUILT**

**TRATTA B1**  
DEVIATA FERROVIARIA FNM  
TRAZIONE ELETTRICA  
BLOCCHI DI FONDAZIONE

**IDENTIFICAZIONE ELABORATO**  
CODICE PROGETTO: F00107B  
WBS

FASE PROGETTUALE	LOTTO	ZONA	OPERA	TRATTO D'OPERA	AMBITO	TIPO ELABORATO	PROGRESSIVO	REVISIONE
A								

**IMPRESA**  
**RAGGRUPPAMENTO TEMPORANEO IMPRESE:**

Mandataria	Mandante	Mandante	Mandante cooptata
STRABAG A.G.	GLF Grandi Lavori Fincosit S.p.A.	Impresa costruzioni Giuseppe Maltauro S.p.A.	STRABAG S.p.A.

Scala: ===

**STRABAG** **GRANDI LAVORI FINCOSIT** **IMPRESA COSTRUZIONI GIUSEPPE MALTAURO S.p.A.** **STRABAG**

DATA	DESCRIZIONE	REV
Gennaio 2016	Emissione	E

**PROGETTISTA - PROGETTO ESECUTIVO DI DETTAGLIO**  
**RAGGRUPPAMENTO TEMPORANEO PROGETTISTI:**

Mandataria	Mandante	Mandante	Mandante
3TI PROGETTI ITALIA INGEGNERIA INFORMATICA S.p.A.	GP Ingegneria s.r.l. GESTIONE PROGETTI DI INGEGNERIA		Arch. Salvatore Vermiglio

**CONCEDENTE**  
CONCESSIONI AUTOSTRADALI LOMBARDE

**RESPONSABILE DI PROGETTO ED INCARICATO DELL'INTEGRAZIONE FRA LE VARIE PRESTAZIONI:**  
Ing. Alberto Cecchini

**CONCETTI**  
Ing. ALBERTO CECCHINI  
INGEGNERIA ROMA n° 15158

**CONCESSIONARIO**  
Autosstrada Pedemontana Lombarda  
Direttore Tecnico: Ing. Enrico Arni  
Referente Tecnico:  

**ELABORAZIONE PROGETTUALE**  
**PROGETTISTA:**  
3TI PROGETTI ITALIA S.p.A.

**APPROVATO**  
Autosstrada Pedemontana Lombarda  
Il Direttore dei Lavori: Ing. Francesco Domanico

**3TI ITALIA S.p.A.**  
DIRETTORE TECNICO  
Ing. Stefano Luca Possati  
Ordine degli Ingegneri  
Provincia di Roma n. 20809

Redatto: Panarello      Verificato: Volta      Approvato: Possati