


A9

PROVINCIA : Como  
COMUNE : Rovellasca

PROVINCIA : Como  
COMUNE : Bregnano

LENTATE

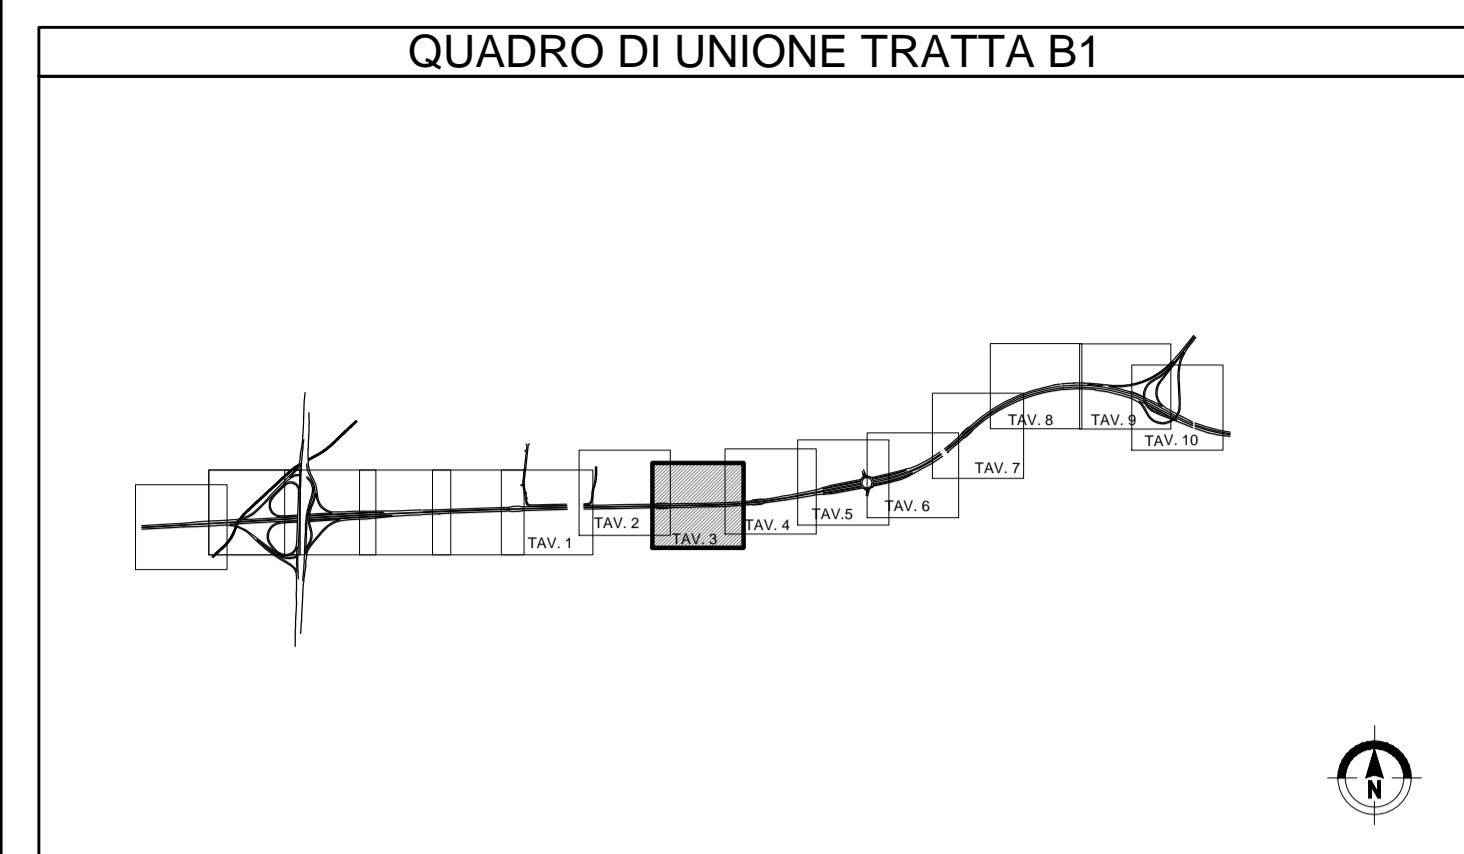

N.B.:  
Elaborato valido per il solo asse autostradale.

MATRICE DI REVISIONE

REV	DATA	DESCRIZIONE MODIFICA

N.B.: LA TAVOLA SOSTITUISCE QUELLA RELATIVA AL CODICE E [ ] DEL PROGETTO ESECUTIVO

**COLLEGAMENTO AUTOSTRADALE  
DALMINE - COMO - VARESE - VALICO DEL GAGGIOLO E OPERE AD ESSO CONNESSE**  
CODICE C.U.P. F118060027007

**TRATTE B1, B2, C, D, TRV13+14, GREENWAY  
AS BUILT**  
TRATTA B1  
PROGETTO STRADALE  
ASSE PRINCIPALE  
PLANIMETRIE DI PROGETTO  
PLANIMETRIA DI PROGETTO - TAV.3

FASE PROGETTUALE	LOTTO	ZONA	OPERA	TRATTO D'OPERA	AMBITO	TIPICELABORATO	PROGRESSIVO	REVISIONE
A	1	ADX	GE001	0	SD	PP	003	IE

Scala: 1:1000

DATA	DESCRIZIONE	REV	PROGETTISTA - PROGETTO ESECUTIVO DI DETTAGLIO
Genno 2016	Emissione	E	RAGGRUPPAMENTO TEMPORANEO PROGETTISTI:
			Mandatario: Mandante: Mandante: Mandante cooptata:
			3TI PROGETTI ITALIA S.p.A. G.P. Progettista: M. Mandante: M. Mandante: STRABAG A.G. GLF Grandi Lavori Impresa costruzioni Giuseppe Maltauro S.p.A. STRABAG S.p.A.

**CONCEDENTE**  
CONCESSIONARI AUTOSTRADALI LOMBARDE

**CONCESSIONARIO**  
Autosstrada Padanese  
Direttore Tecnico: Ing. Enrico Anzi  
Referente Tecnico: Ing. Sabrina Lattuada

**APPROVATO**  
Autosstrada Padanese  
Il Direttore dei Lavori: Ing. Francesco Domenico

**ELABORAZIONE PROGETTUALE**  
PROGETTISTA:  
3TI PROGETTI ITALIA S.p.A.

**RESPONSABILE DI PROGETTO ED INCARICATO DELL'INTEGRAZIONE FRA LE VARIE PRESTAZIONI:**  
Ing. Alberto Cecchini

**REDAZIONE**  
Redatto: Schiavi  
Verificato: Lopes  
Approvato: Possati

**STABAG** **GRANDI LAVORI** **FINCOST** **MAITAURO** **STRABAG**

**ALBERTO CECCHINI**  
DIRETTORE GENERALE  
15158

**3TI ITALIA S.p.A.**  
DIRETTORE TECNICO  
Ing. Stefano Luca Possati  
Ordine degli Ingegneri  
Provincia di Roma n. 20809