
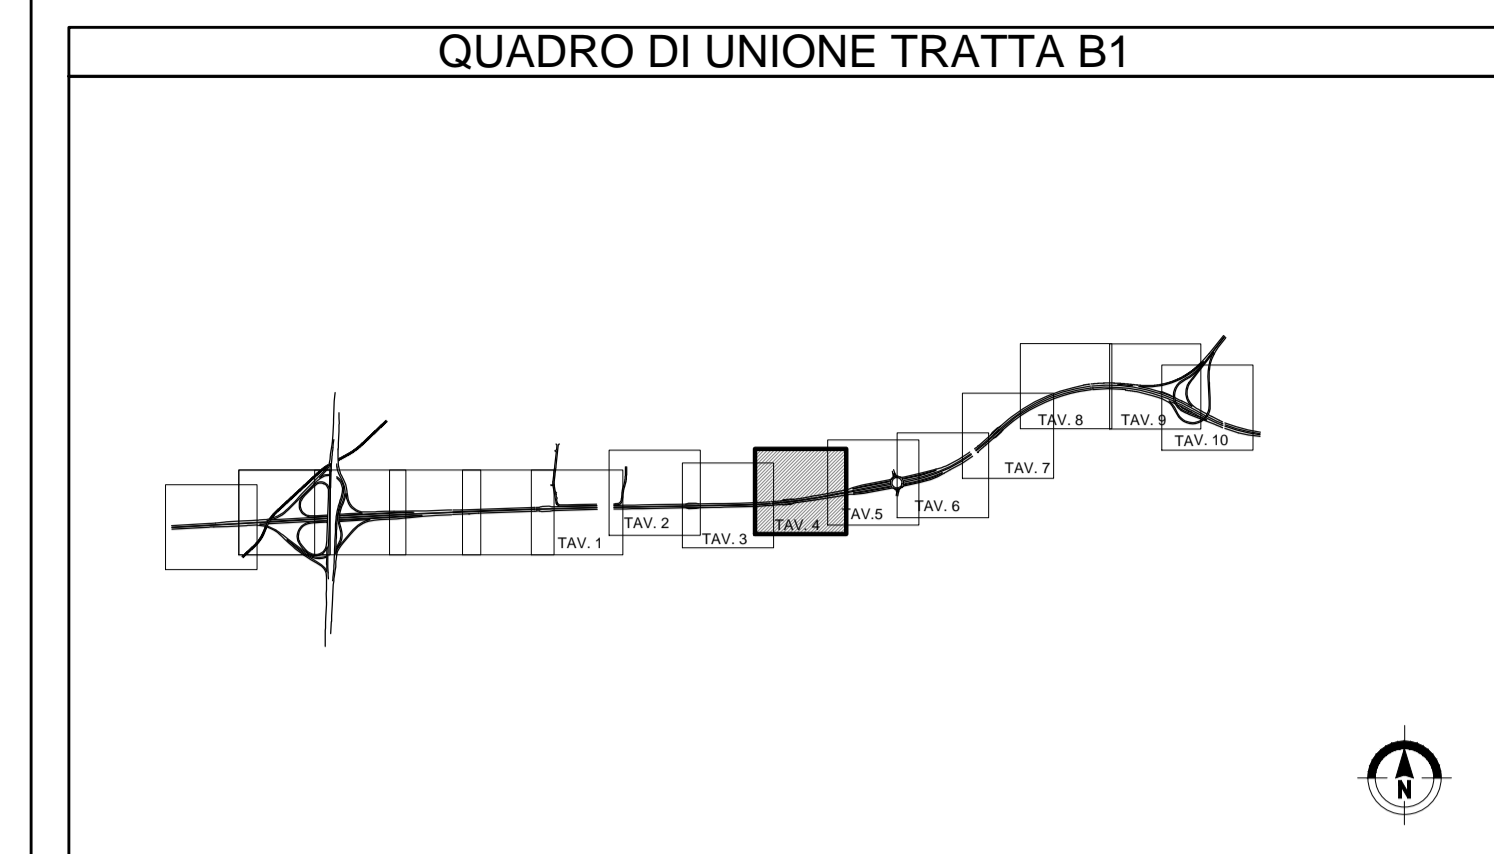


WBS 1106 - VIABILITA' VIA PIAVE

PROVINCIA : Como
 COMUNE : Bregnano

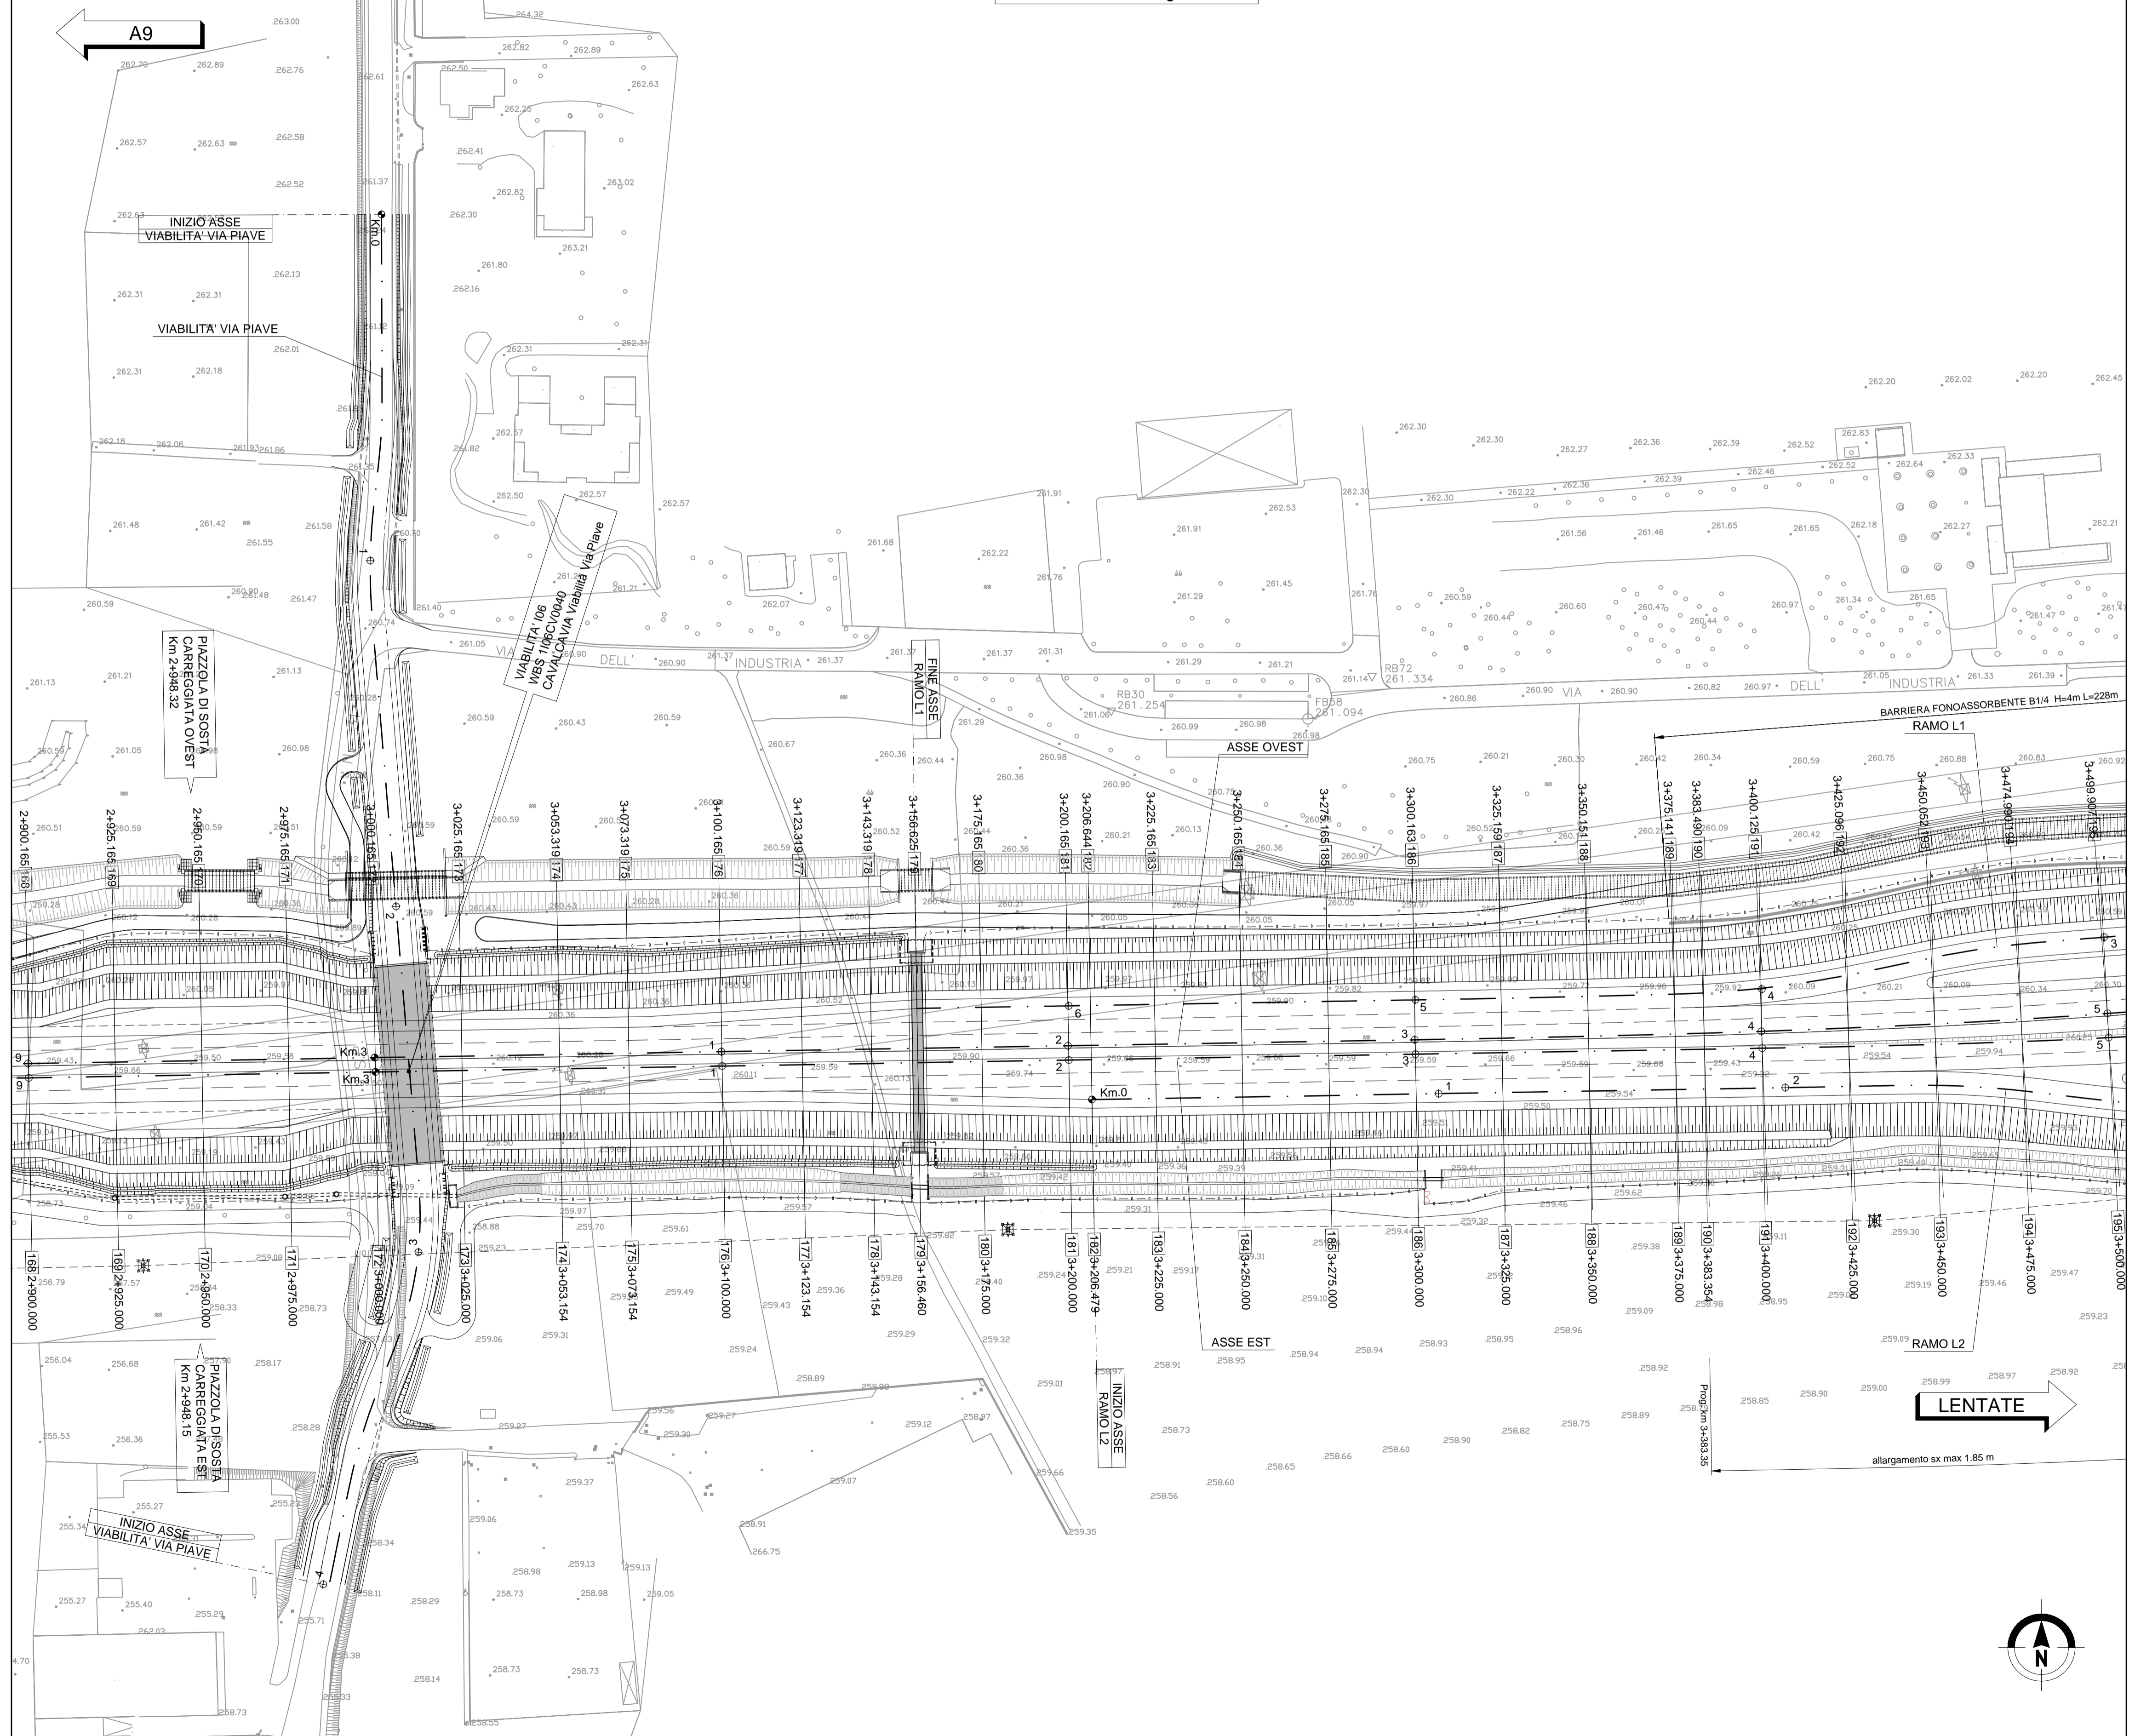

N.B.:
 Elaborato valido per il solo asse autostradale.

MATRICE DI REVISIONE

REV	DATA	DESCRIZIONE MODIFICA

N.B.: LA TAVOLA SOSTITUISCE QUELLA RELATIVA AL CODICE E [] DEL PROGETTO ESECUTIVO

CONCESSIONARI AUTOSTRADALI LOMBARDE
 Autostrada Padanese
COLLEGAMENTO AUTOSTRADALE DALMINE - COMO - VARESE - VALICO DEL GAGGIOLO E OPERE AD ESSO CONNESSE
 CODICE C.U.P. F11B060027007
TRATTE B1, B2, C, D, TRV13+14, GREENWAY AS BUILT
TRATTA B1
 PROGETTO STRADALE ASSE PRINCIPALE
 PLANIMETRIA DI PROGETTO
 PLANIMETRIA DI PROGETTO - TAV.4

IDENTIFICAZIONE ELABORATO
 CODICE PROGETTO: F00107B
 WBS

IMPRESA
RAGGRUPPAMENTO TEMPORANEO IMPRESE:
 Mandataria: STRABAG A.G.
 Mandante: GLF Grandi Lavori Fincosit S.p.A.
 Mandante cooptata: STRABAG S.p.A.
STRABAG **GLF** **FINCOST** **MAITAURO** **STRABAG**

Scala: 1:1000

FASE PROGETTUALE	LOTTO	ZONA	OPERA	TRATTO D'OPERA	AMBITO	TIPICELABORATO	PROGRESSIVO	REVISIONE
A	1	ADX	GE001	0	SD	PP	004	E

PROGETTISTA - PROGETTO ESECUTIVO DI DETTAGLIO
RAGGRUPPAMENTO TEMPORANEO PROGETTISTI:
 Mandataria: 3TI PROGETTI ITALIA S.p.A.
 Mandante: GP Progetti e servizi associati
 Mandante cooptata: 3TI ITALIA S.p.A.
3TI ITALIA S.p.A.
 DIRETTORE TECNICO: Ing. Stefano Luca Passati
 Ordine degli Ingegneri Provincia di Roma n. 20809

CONCEDENTE
 CONCESSIONARI AUTOSTRADALI LOMBARDE
 RESPONSABILE DI PROGETTO ED INCARICATO DELL'INTEGRAZIONE FRA LE VARIE PRESTAZIONI:
 Ing. Alberto Cecchini

CONCESSIONARIO
 Autostrada Padanese
 Direttore Tecnico: Ing. Enrico Anzi
 Referente Tecnico: Ing. Sabrina Lattuada

ELABORAZIONE PROGETTUALE
PROGETTISTA:
 3TI PROGETTI ITALIA S.p.A.
3TI ITALIA S.p.A.
 DIRETTORE TECNICO: Ing. Stefano Luca Passati
 Ordine degli Ingegneri Provincia di Roma n. 20809

APPROVATO
 Autostrada Padanese
 Il Direttore dei Lavori: Ing. Francesco Domenico

Redatto: Schiavi Verificato: Lopes Approvato: Passati