


WBS 1H02 - OPERA CONNESSA TRC011

PROVINCIA : Como
 COMUNE : Bregnano

PROVINCIA : Monza e della Brianza
 COMUNE : Lazzate

WBS 1D01 - SVINCOLO DI LAZZATE

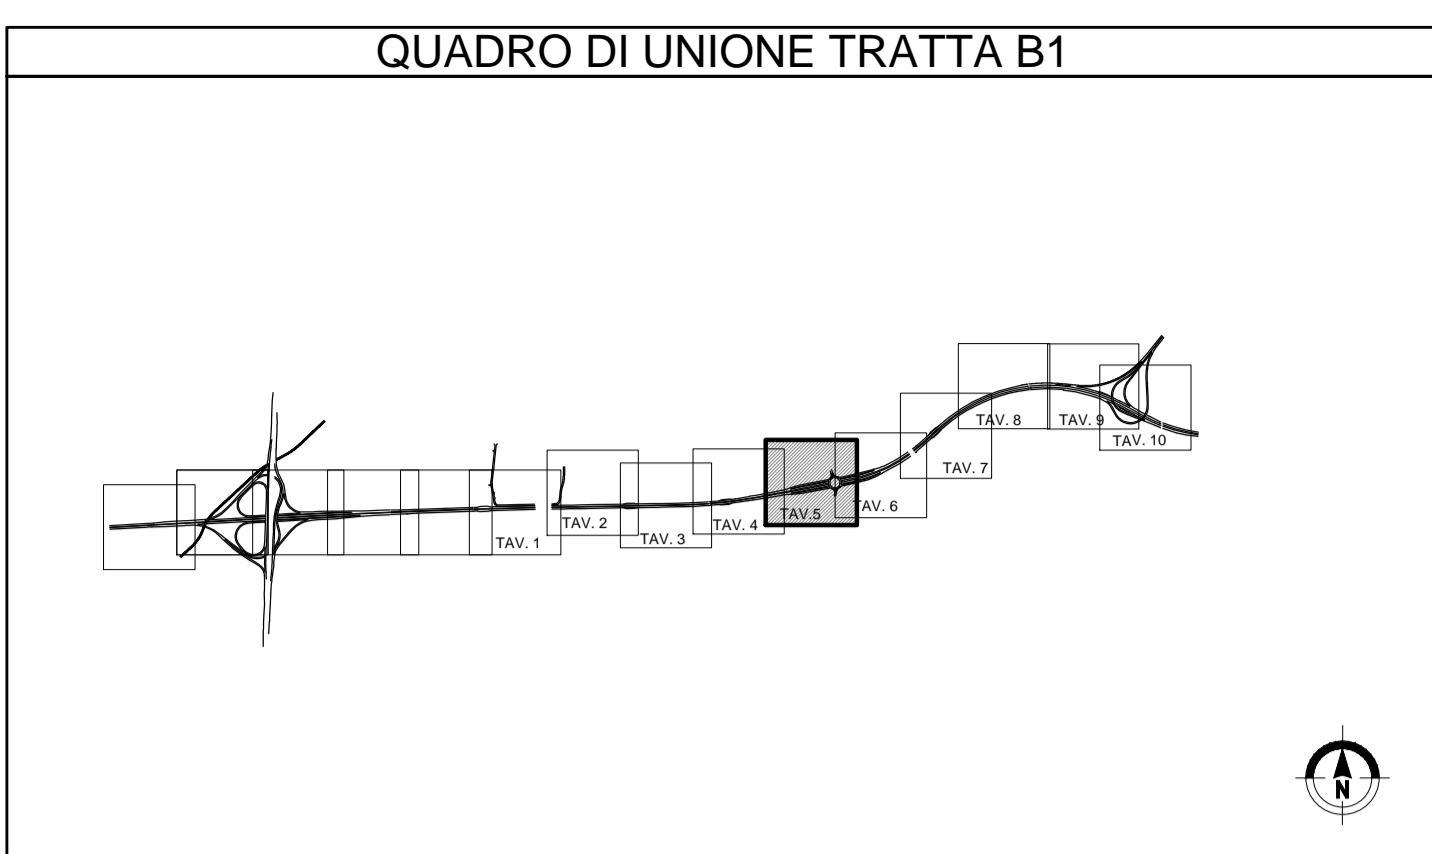

N.B.:
 Elaborato valido per il solo asse autostradale.

MATRICE DI REVISIONE

REV	DATA	DESCRIZIONE MODIFICA

N.B.: LA TAVOLA SOSTITUISCE QUELLA RELATIVA AL CODICE [] DEL PROGETTO ESECUTIVO

COLLEGAMENTO AUTOSTRADALE DALMINE - COMO - VARESE - VALICO DEL GAGGIOLO E OPERE AD ESSO CONNESSE
 CODICE C.U.P. F11B0600027007
TRATTE B1, B2, C, D, TRVA13+14, GREENWAY
AS BUILT
TRATTA B1
 PROGETTO STRADALE
 ASSE PRINCIPALE
 PLANIMETRIE DI PROGETTO
 PLANIMETRIA DI PROGETTO - TAV.5

IDENTIFICAZIONE ELABORATO
 CODICE PROGETTO: F00107B
 WBS

IMPRESA
 RAGGRUPPAMENTO TEMPORANEO IMPRESE:
 Mandataria: STRABAG A.G.
 Mandante: GLF Grandi Lavori S.p.A.
 Impresa costruttrice: Giuseppe Maltauro S.p.A.
 Mandante cooptata: STRABAG S.p.A.

STRABAG **GLF** **GIUSEPPE MALTAURO** **STRABAG**

CONCEDENTE
 CONCESSIONARI AUTOSTRADALI LOMBARDE

CONCESSIONARIO
 3TI PROGETTI ITALIA S.p.A.

APPROVATO
 Il Direttore dei Lavori: Ing. Francesco Domenico

PROGETTISTA - PROGETTO ESECUTIVO DI DETTAGLIO
 RAGGRUPPAMENTO TEMPORANEO PROGETTISTI:
 Mandataria: 3TI PROGETTI ITALIA S.p.A.
 Mandante: GP Progettisti S.p.A.
 Mandante: MALTURO S.p.A.
 Mandante: ALBERICO CECCHINI

RESPONSABILE DI PROGETTO ED INCARICATO DELL'INTEGRAZIONE FRA LE VARIE PRESTAZIONI:
 Ing. Alberto Cecchini

ELABORAZIONE PROGETTUALE
PROGETTISTA:
 3TI PROGETTI ITALIA S.p.A.
STI ITALIA S.p.A.
 DIRETTORE TECNICO: Ing. Stefano Luca Possati
 Ordine degli Ingegneri Provincia di Roma n. 20809

Redatto: Schiavi Verificato: Lopes Approvato: Possati