


PROVINCIA : Como
 COMUNE : Cernate


A9

LENTATE

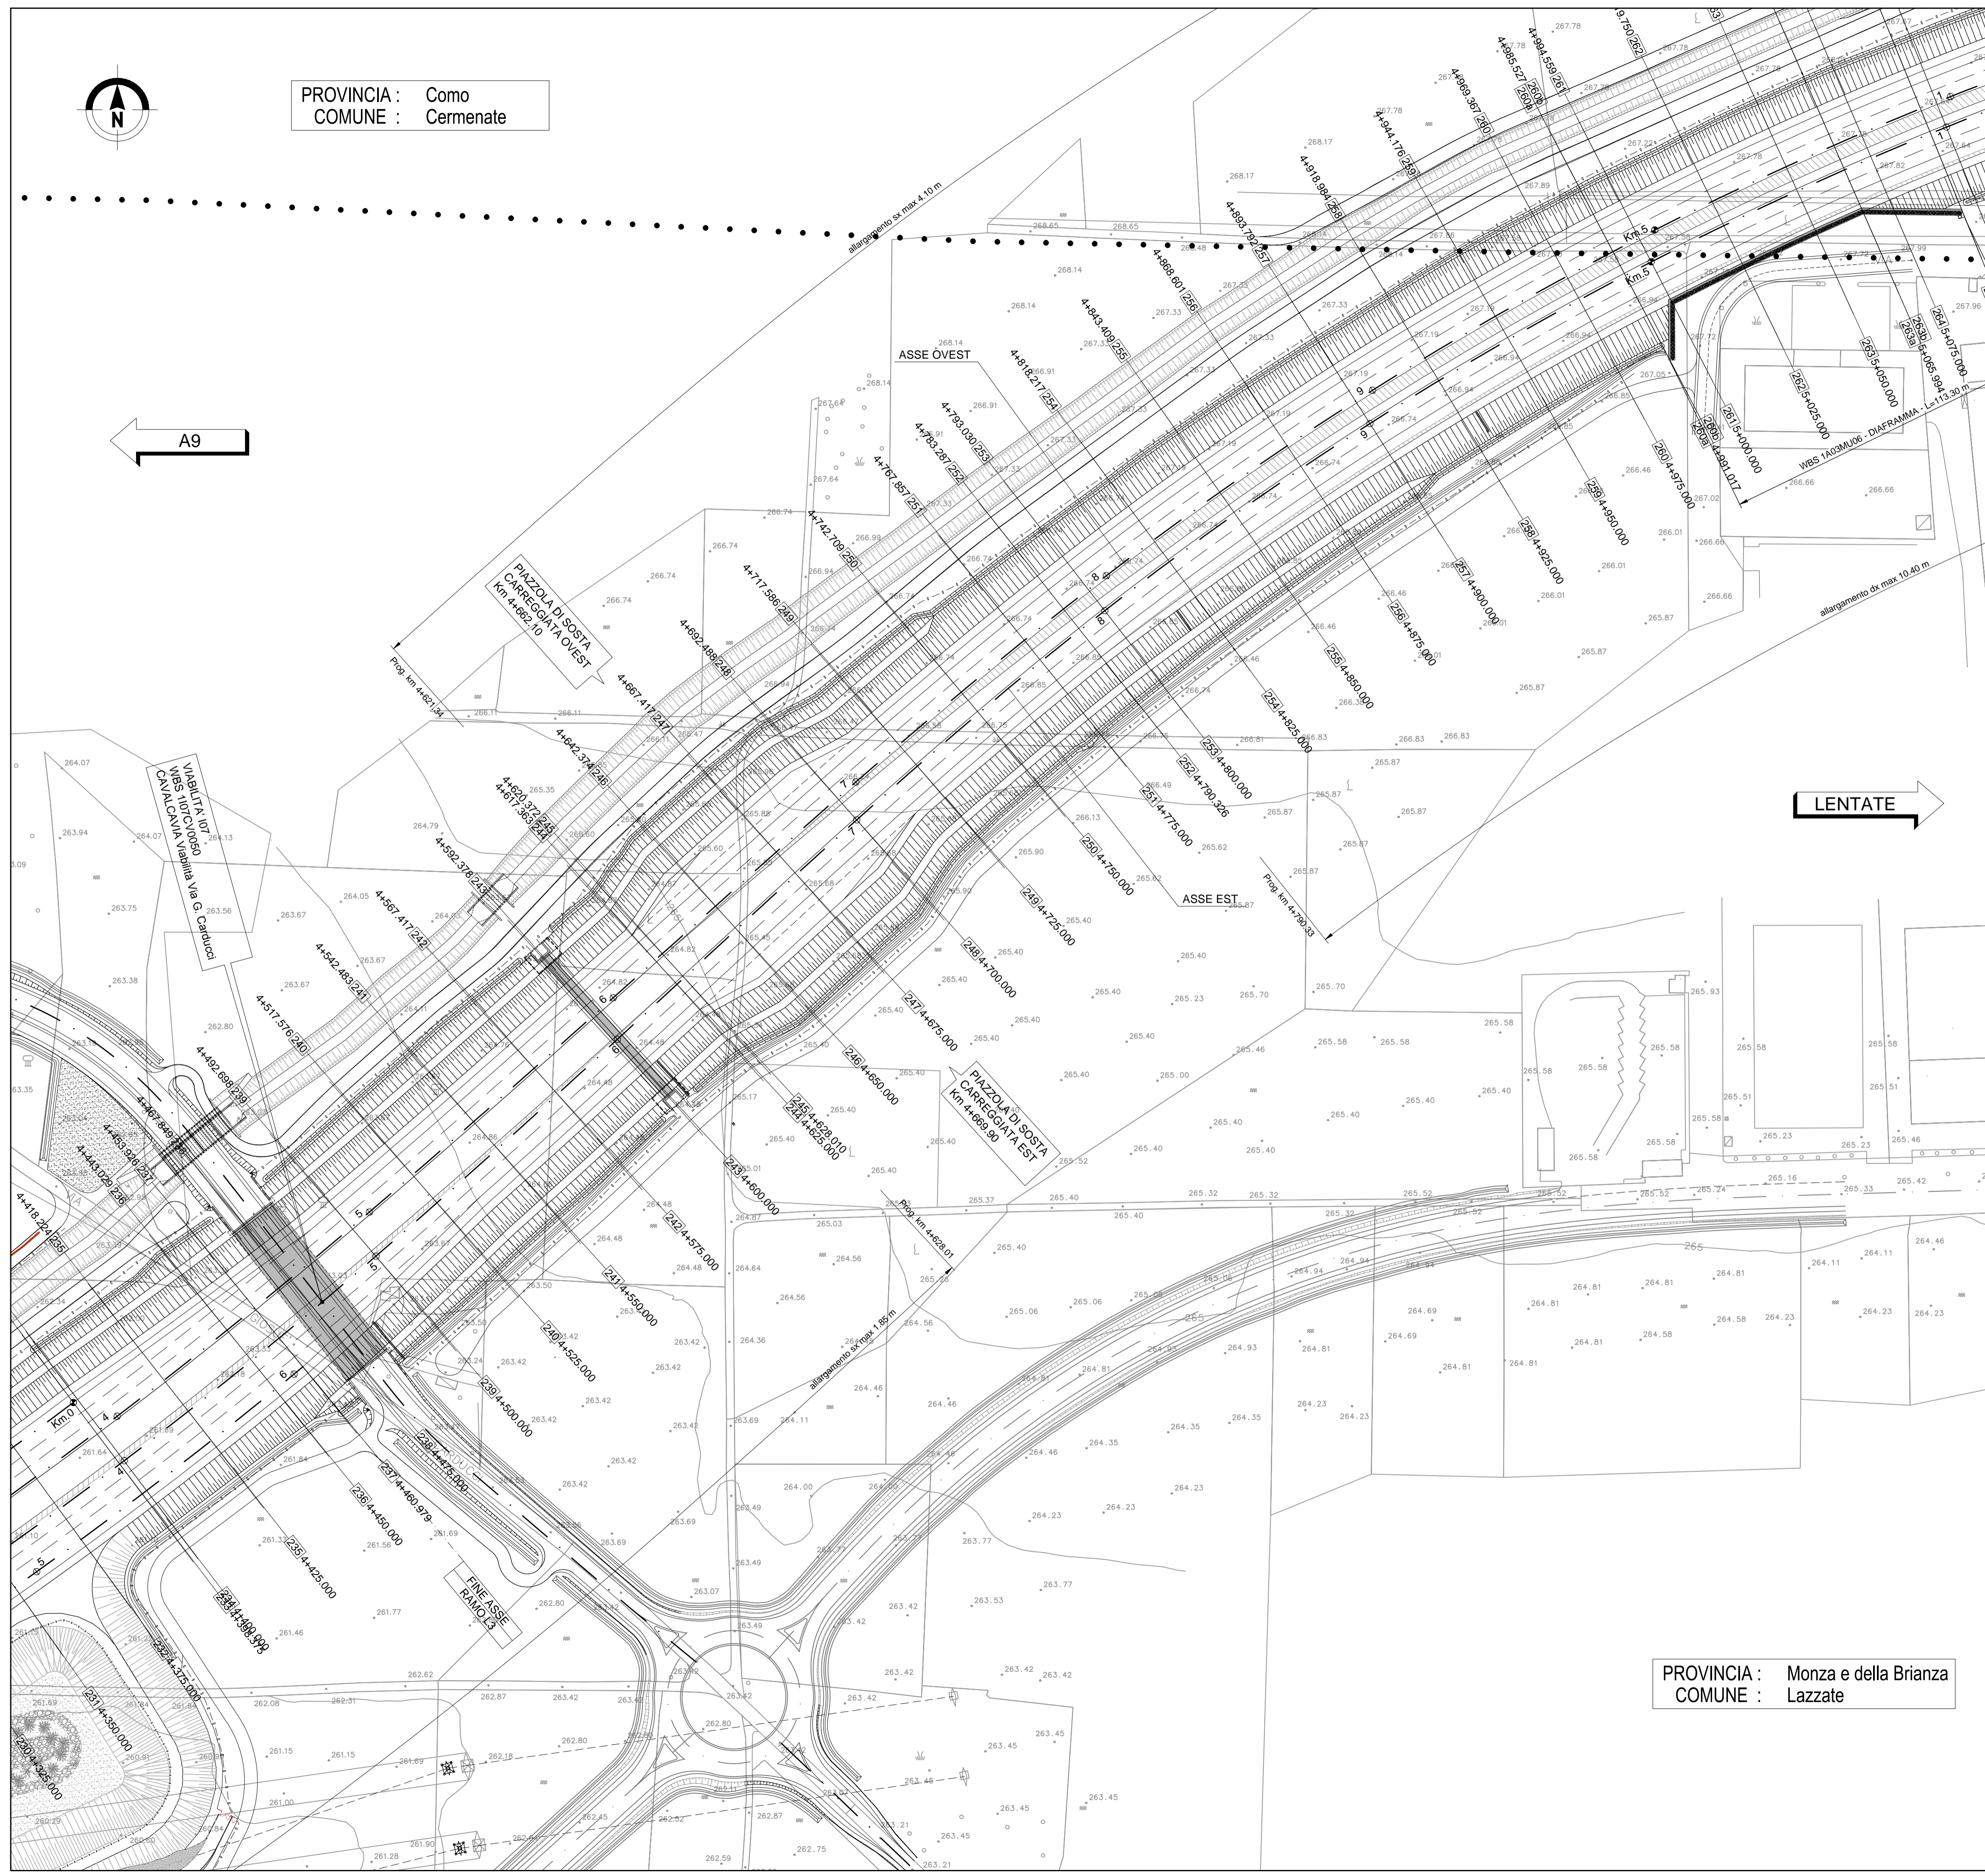

PROVINCIA : Monza e della Brianza
 COMUNE : Lazzate

QUADRO DI UNIONE TRATTA B1

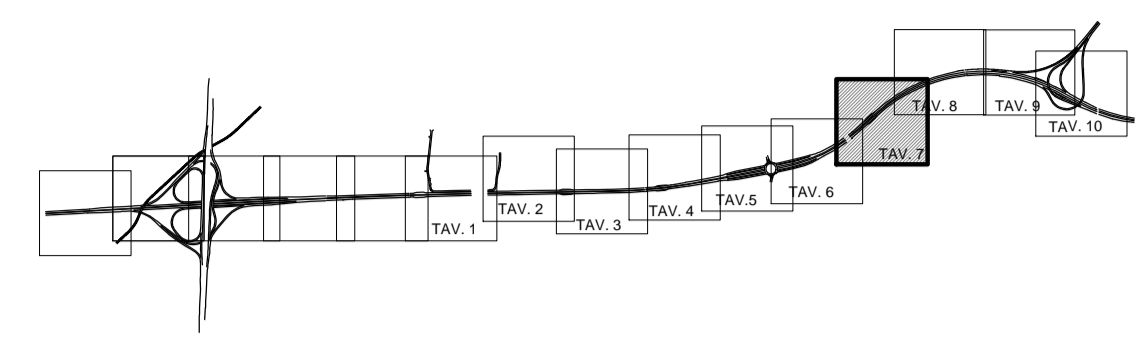

N.B.:
 Elaborato valido per il solo asse autostradale.

MATRICE DI REVISIONE

REV	DATA	DESCRIZIONE MODIFICA

N.B.: LA TAVOLA SOSTITUISCE QUELLA RELATIVA AL CODICE E [] DEL PROGETTO ESECUTIVO

**COLLEGAMENTO AUTOSTRADALE
 DALMINE - COMO - VARESE - VALICO DEL GAGGIOLO E OPERE AD ESSO CONNESSE**
 CODICE C.U.P. F1180600270007
TRATTE B1, B2, C, D, TRVA13+14, GREENWAY
AS BUILT
TRATTA B1
 PROGETTO STRADALE
 ASSE PRINCIPALE
 PLANIMETRIA DI PROGETTO
 PLANIMETRIA DI PROGETTO - TAV.7

IDENTIFICAZIONE ELABORATO CODICE PROGETTO: F00107B WBS	IMPRESA RAGGRUPPAMENTO TEMPORANEO IMPRESE: Mandataria: STRABAG A.G. Mandante: GLF Grandi Lavori Fincosit S.p.A. Mandante: Giuseppe Maltauro S.p.A. Mandante cooptata: STRABAG S.p.A.
---	--

Scala: 1:1000

DATA Gennaio 2016 - Emisione	DESCRIZIONE E	REV E	PROGETTISTA - PROGETTO ESECUTIVO DI DETTAGLIO RAGGRUPPAMENTO TEMPORANEO PROGETTISTI: Mandataria: 3TI PROGETTI ITALIA S.p.A. Mandante: GP Progettazione e servizi ingegneristici Mandante: 3TI PROGETTI ITALIA S.p.A. Mandante cooptata: Arch. Salvatore Vegmiglio
--	-------------------------	-----------------	---

CONCEDENTE
 CONCESSIONI AUTOSTRADALI LOMBARDE

CONCESSIONARIO
 Autostrada Padanese
 Direttore Tecnico: Ing. Enrico Anzi
 Referente Tecnico: Ing. Sabrina Lattuada

APPROVATO
 Autostrada Padanese
 Il Direttore dei Lavori: Ing. Francesco Domonico

ELABORAZIONE PROGETTUALE
PROGETTISTA:
 3TI PROGETTI ITALIA S.p.A.
3TI ITALIA S.p.A.
 DIRETTORE TECNICO:
 Ing. Stefano Luca Possati
 Ordine degli Ingegneri
 Provincia di Roma n. 20809

Redatto: Schiavi Verificato: Lopes Approvato: Possati