


PROVINCIA : Como
 COMUNE : Cernusate

PROVINCIA : Monza e della Brianza
 COMUNE : Lazzate

PROVINCIA : Monza e della Brianza
 COMUNE : Lentate sul Seveso

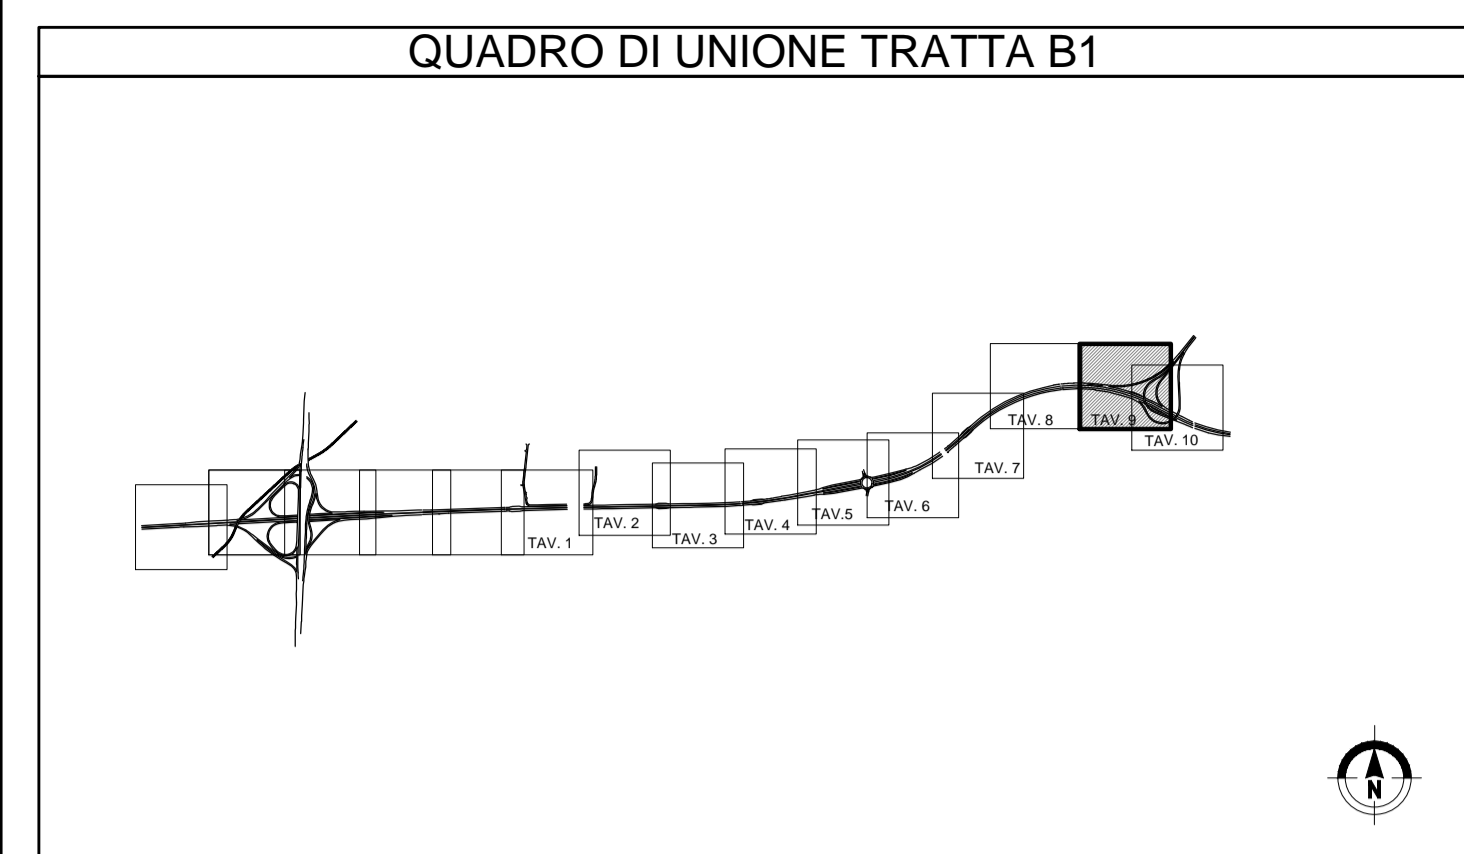

N.B.:
 Elaborato valido per il solo asse autostradale.

MATRICE DI REVISIONE

REV	DATA	DESCRIZIONE MODIFICA

N.B.: LA TAVOLA SOSTITUISCE QUELLA RELATIVA AL CODICE E [] DEL PROGETTO ESECUTIVO

CONCESSIONARI AUTOSTRADALI LOMBARDE

COLLEGAMENTO AUTOSTRADALE
 DALMINE - COMO - VARESE - VALICO DEL GAGGIOLO E OPERE AD ESSO CONNESSE
 CODICE C.U.P. F11B0600270007

TRATTE B1, B2, C, D, TRV13+14, GREENWAY
AS BUILT
 TRATTA B1
 PROGETTO STRADALE
 ASSE PRINCIPALE
 PLANIMETRIE DI PROGETTO
 PLANIMETRIA DI PROGETTO - TAV.9

IMPRESA
 RAGGRUPPAMENTO TEMPORANEO IMPRESE:
 Mandataria: STRABAG A.G.
 Mandatari: GLF Grandi Lavori S.p.A., Giuseppe Maltauro S.p.A.
 Mandatario cooptato: STRABAG S.p.A.

STRABAG GRANDI LAVORI FINCOST MALTAURO STRABAG

CONCEDENTE
 CONCESSIONARI AUTOSTRADALI LOMBARDE

CONCESSIONARIO
 Autostrada Padanese
 Direttore Tecnico: Ing. Enrico Anzi
 Referente Tecnico: Ing. Sabrina Lattuada

APPROVATO
 Autostrada Padanese
 Il Direttore dei Lavori: Ing. Francesco Dominico

PROGETTISTA
 3TI PROGETTI ITALIA S.p.A.

RESPONSABILE DI PROGETTO ED INCARICATO DELL'INTEGRAZIONE FRA LE VARIE PRESTAZIONI:
 Ing. Alberto Cecchini

ELABORAZIONE PROGETTUALE
 PROGETTISTA:
 3TI PROGETTI ITALIA S.p.A.

STI ITALIA S.p.A.
 DIRETTORE TECNICO
 Ing. Stefano Luca Passati
 Ordine degli Ingegneri
 Provincia di Roma n. 20809

Redatto: Schiavi Verificato: Lopes Approvato: Possati