



A9

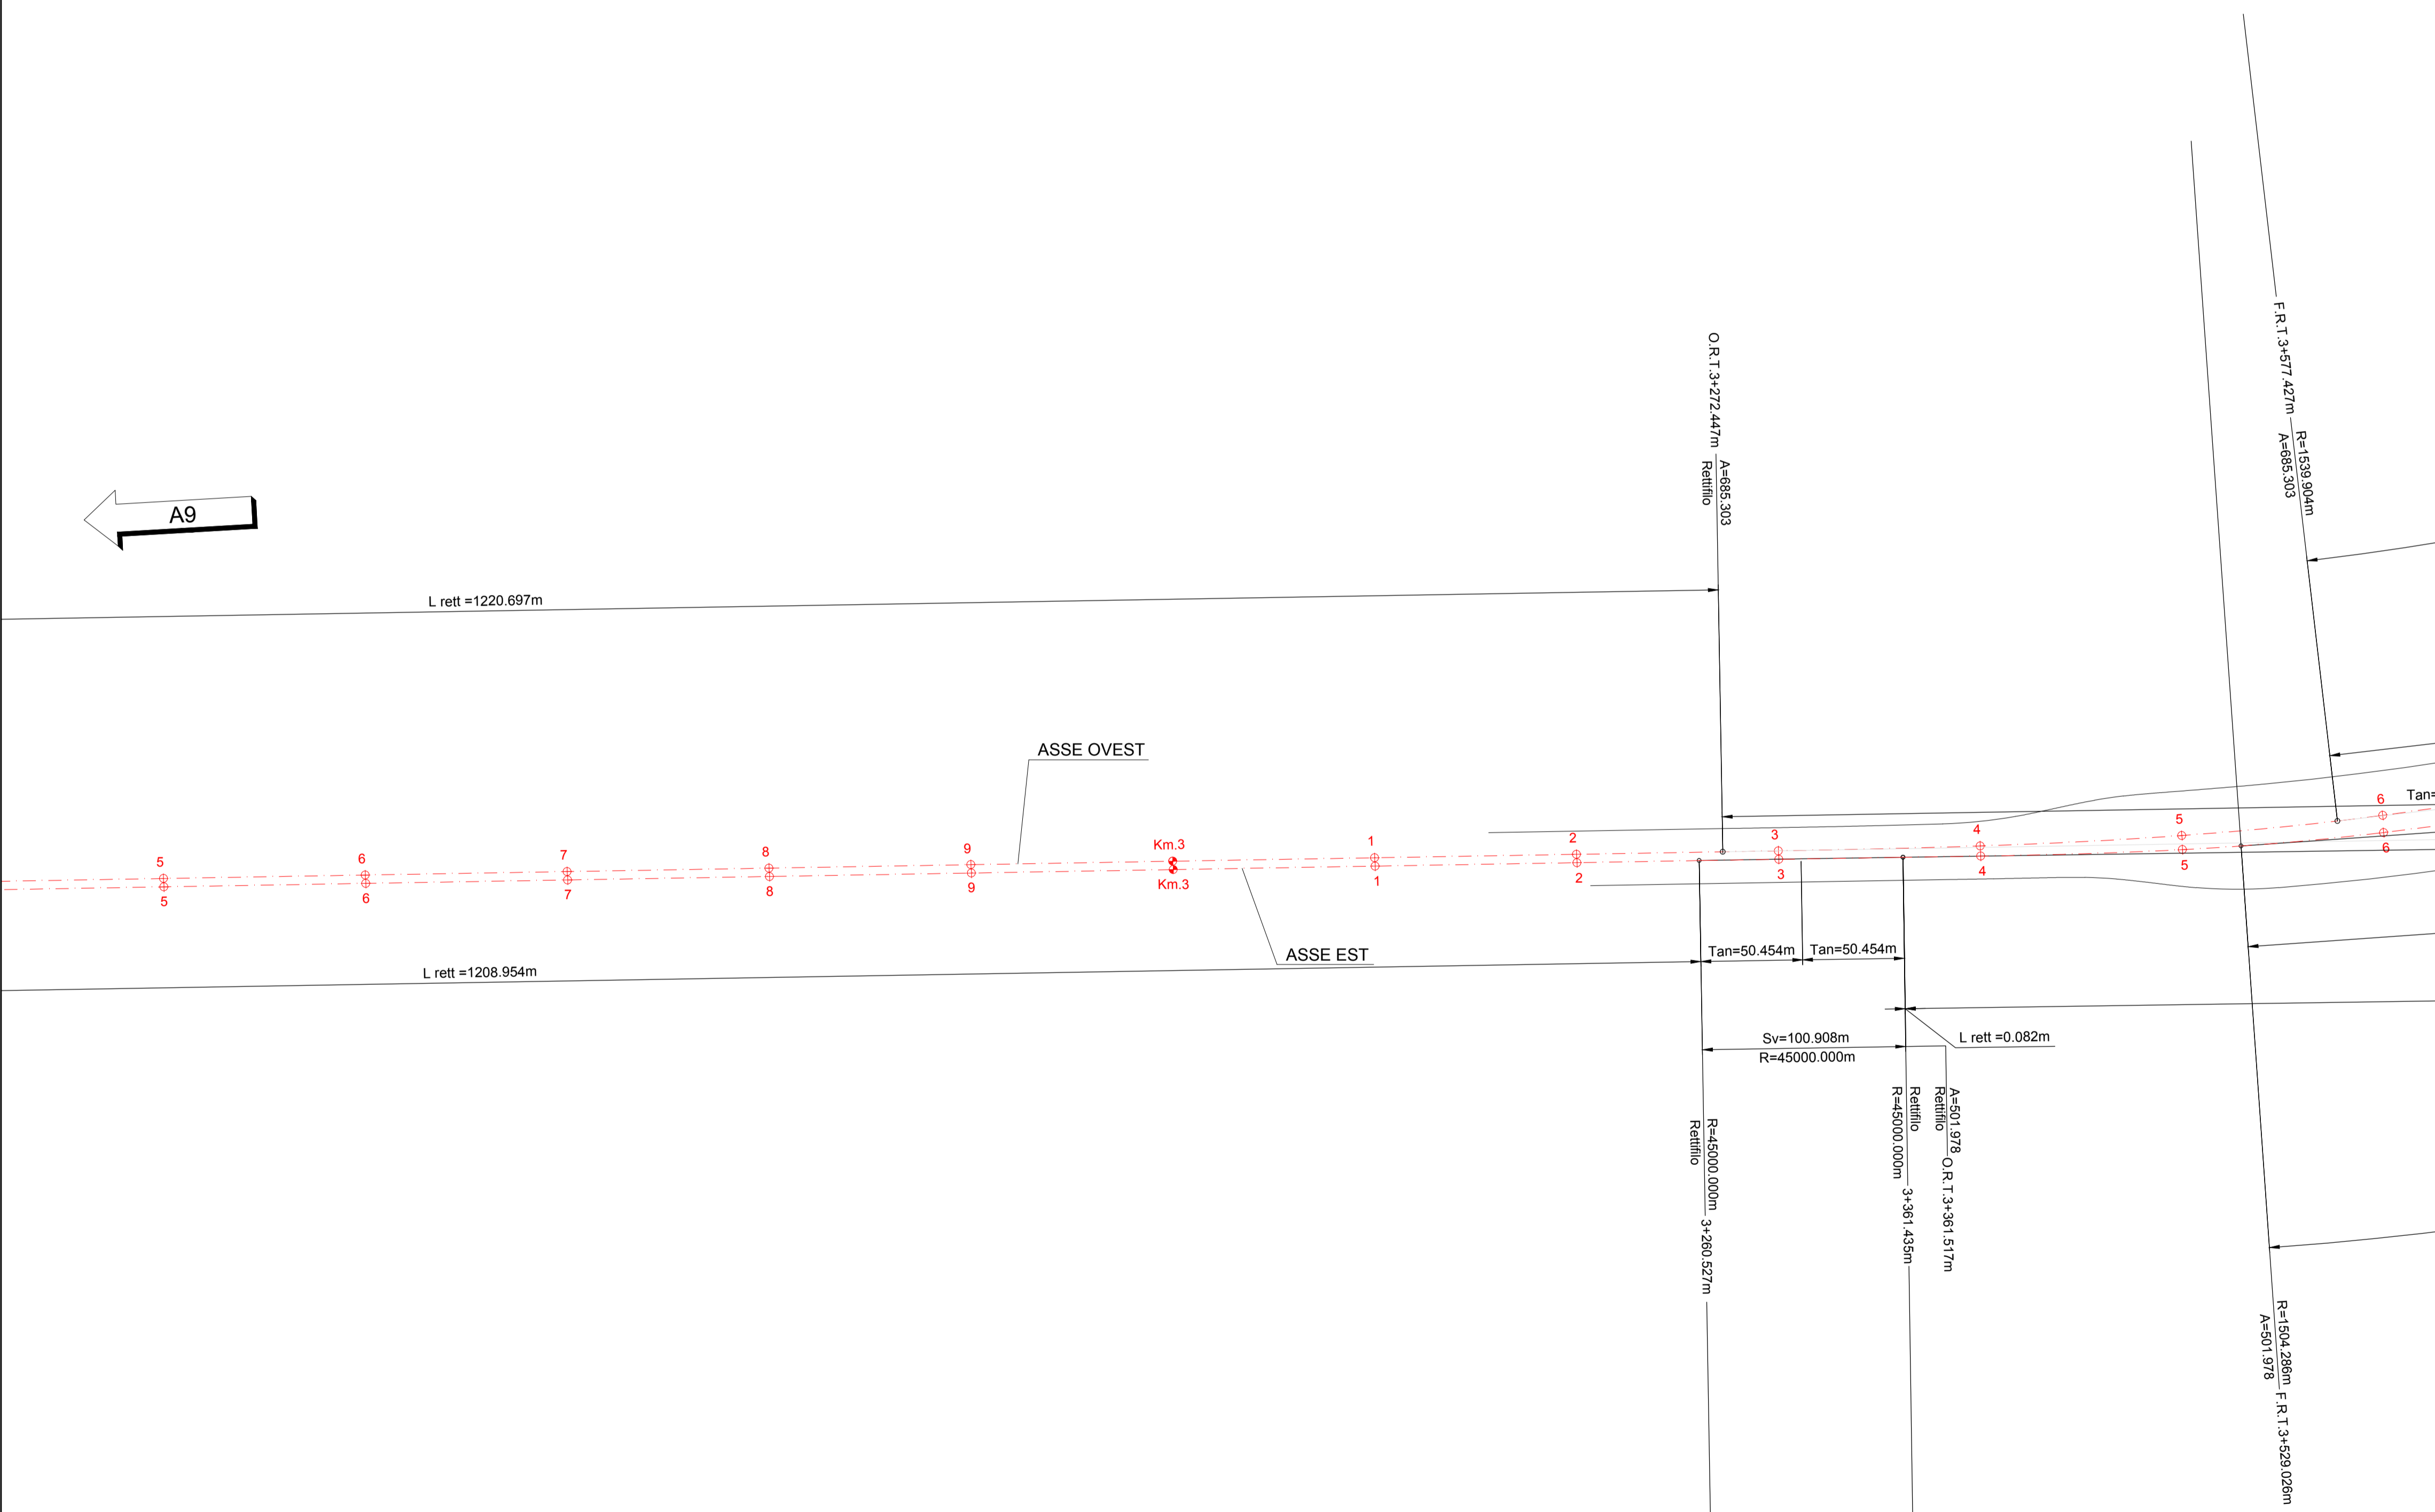

ASSE EST	
V12	E(m) 139021.062
	N(m) 245358.934

LENTATE

QUADRO DI UNIONE TRATTA B1

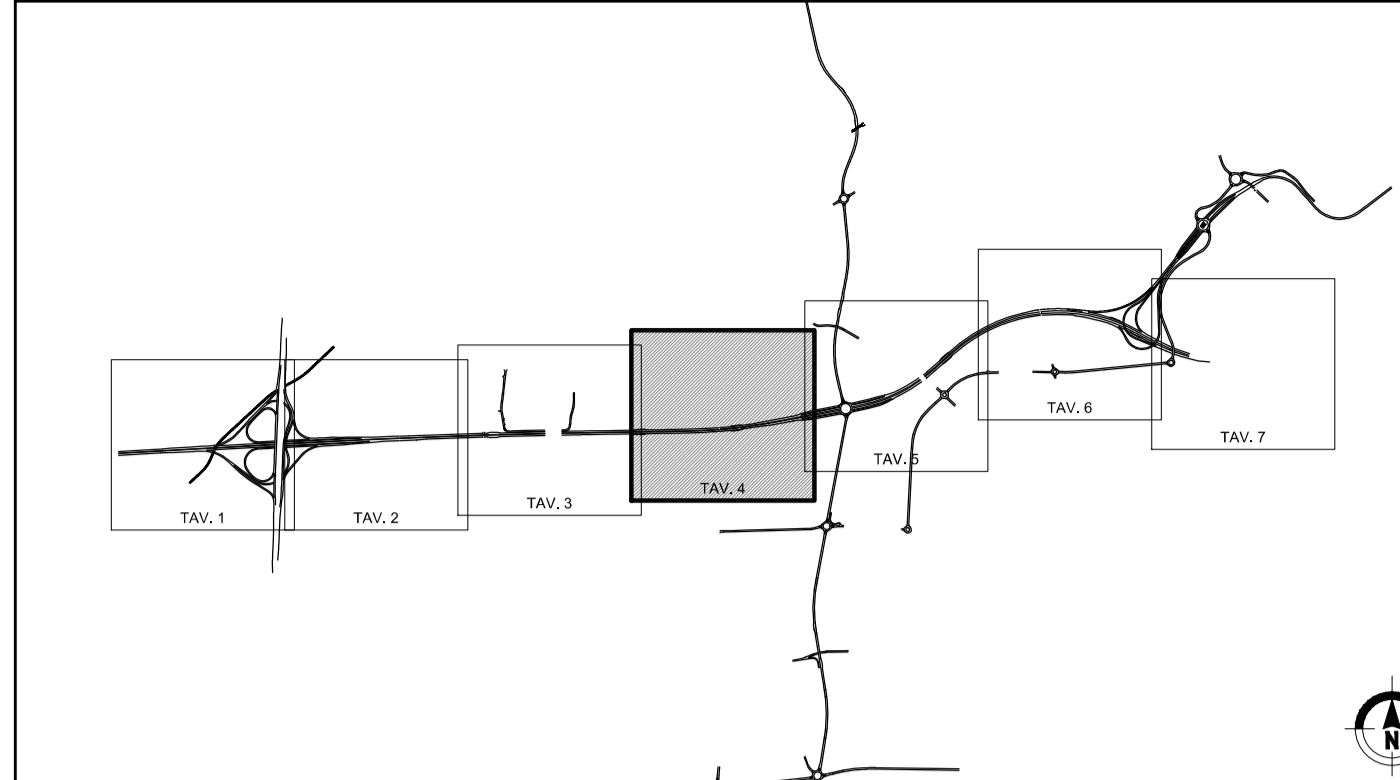

NB: Sistema di riferimento locale da rilievo aerofotogrammetrico in coordinate rettilinee

MATRICE DI REVISIONE

REV	DATA	DESCRIZIONE MODIFICA

N.B.: LA TAVOLA SOSTITUISCE QUELLA RELATIVA AL CODICE [] DEL PROGETTO ESECUTIVO

COLLEGAMENTO AUTOSTRADALE DALMINE - COMO - VARESE - VALICO DEL GAGGIOLO E OPERE AD ESSO CONNESSE
 CODICE C.U.P. F11B06000270007
TRATTE B1, B2, C, D, TRVA13+14, GREENWAY
AS BUILT
TRATTA B1
 PROGETTO STRADALE
 ASSE PRINCIPALE
 PLANIMETRIE DI TRACCIAMENTO
 PLANIMETRIE DI TRACCIAMENTO - TAV. 2

IDENTIFICAZIONE ELABORATO				IMPRESA			
WBS				RAGGRUPPAMENTO TEMPORANEO IMPRESE:			
FASE PROGETTUALE	LOTTO	ZONA	OPERA	Mandatario	Mandatario	Mandatario	Mandatario cooptata
A	1	A0X	GE001	STRABAG A.G.	GLF Grandi Lavori Fincosit S.p.A.	Impresa costruzioni Giuseppe Maltauro S.p.A.	STRABAG S.p.A.
TRATTO D'OPERA	AMBITO	TIPO ELABORATO	PROGRESSIVO				
0	SD	PT	002	<p>PROGETTISTA - PROGETTO ESECUTIVO DI DETTAGLIO RAGGRUPPAMENTO TEMPORANEO PROGETTISTI:</p>			
				<p>Mandatario: 3TI PROGETTI ITALIA S.p.A. Mandatario: GP Progettisti S.p.A. Mandatario: Arch. Salvatore Vermiglio</p>			
<p>CONCEDENTE CONCESSIONARI AUTOSTRADALI LOMBARDE</p>				<p>RESPONSABILE DI PROGETTO ED INCARICATO DELL'INTEGRAZIONE FRA LE VARIE PRESTAZIONI: Ing. Alberto Cecchini</p>			
<p>CONCESSIONARIO Autostreda Lombardia Direttore Tecnico: Ing. Enrico Airo Referente Tecnico: Ing. Sabrina Lettada</p>				<p>ELABORAZIONE PROGETTUALE PROGETTISTA: 3TI PROGETTI ITALIA S.p.A.</p>			
<p>APPROVATO Autostreda Lombardia Il Direttore dei Lavori: Ing. Francesco Domenico</p>				<p>3TI ITALIA S.p.A. DIRETTORE TECNICO Ing. Stefano Luca Possati Ordine degli Ingegneri Provincia di Roma n. 20890</p>			
<p>Redatto: Schiavi</p>				<p>Verificato: Lopes</p>			
<p>Approvato: Possati</p>							