

ASSE OVEST	
C2	E(m) 139108.329 N(m) 246907.214
Raccordo n° 2	
R(m)	1539.904
A(c)	35.093036c
T(m)	435.513
Sv(m)	848.857
Bs(m)	60.401


ASSE OVEST	
VI2	E(m) 139719.342 N(m) 245428.146

ASSE OVEST	
Ve2	E(m) 139707.305 N(m) 245374.816
I1(m)	725.113
I2(m)	674.176

ASSE EST	
Ve3	E(m) 139731.008 N(m) 245369.489
I1(m)	659.488
I2(m)	659.734

ASSE EST	
VI3	E(m) 139718.980 N(m) 245399.199

ASSE EST	
C3	E(m) 139132.956 N(m) 246865.827
Raccordo n° 3	
R(m)	1504.286
A(c)	39.418757c
T(m)	481.191
Sv(m)	931.437
Bs(m)	75.088

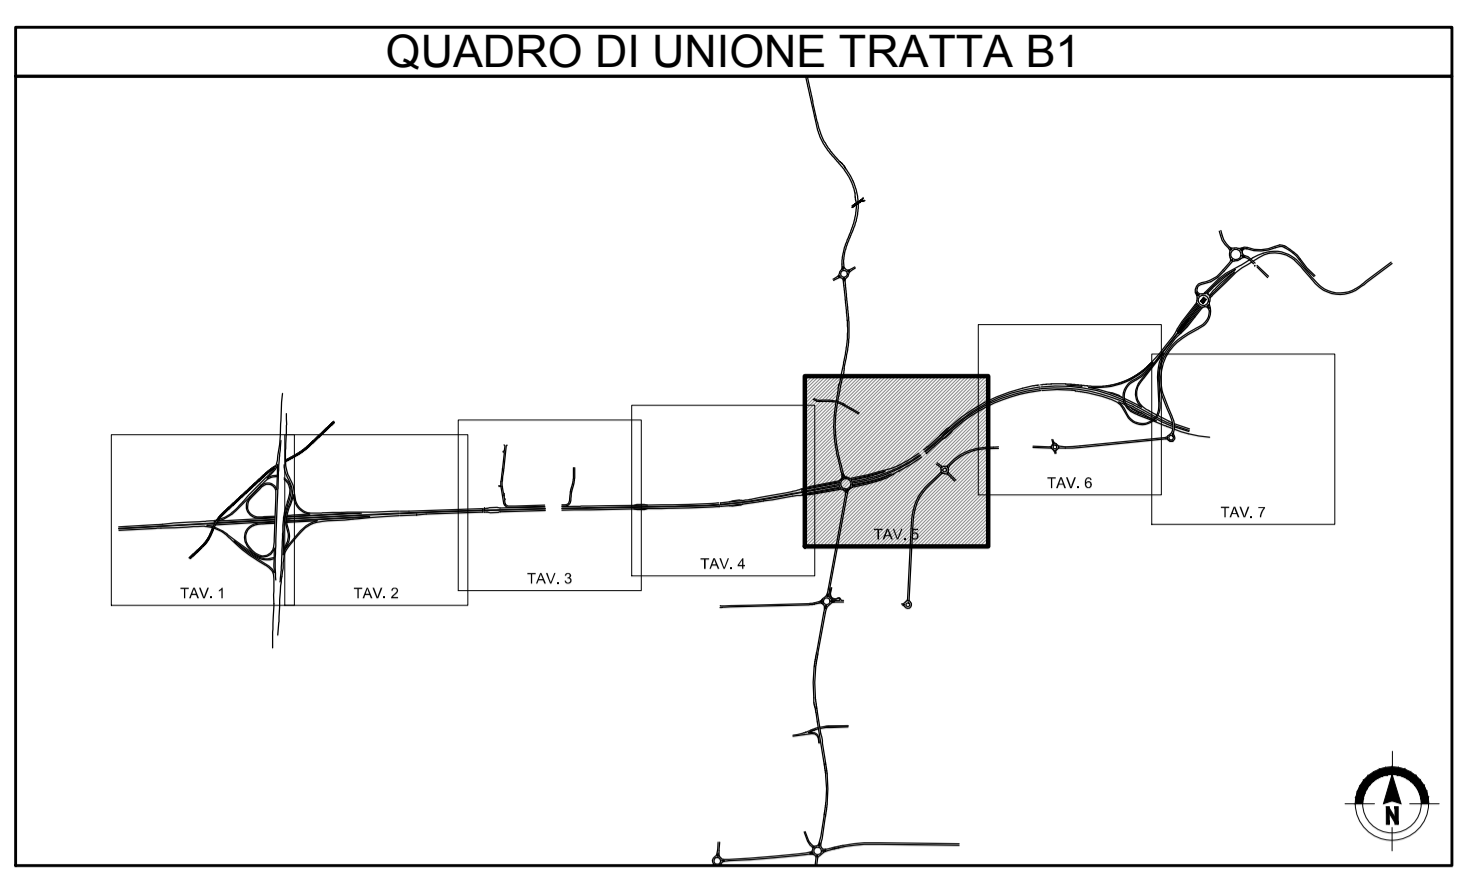

NB: Sistema di riferimento locale da rilievo aerofotogrammetrico in coordinate rettilinee

MATRICE DI REVISIONE		
REV	DATA	DESCRIZIONE MODIFICA

N.B.: LA TAVOLA SOSTITUISCE QUELLA RELATIVA AL CODICE [] DEL PROGETTO ESECUTIVO

CONCESSIONARI AUTOSTRADALI LOMBARDE

COLLEGAMENTO AUTOSTRADE DALMINE - COMO - VARESE - VALICO DEL GAGGIOLO E OPERE AD ESSO CONNESSE

CODICE C.U.P. F11B06000270007

TRATTE B1, B2, C, D, TRVA13+14, GREENWAY

AS BUILT

TRATTA B1

PROGETTO STRADALE

ASSE PRINCIPALE

PLANIMETRIE DI TRACCIAMENTO


IDENTIFICAZIONE ELABORATO		IMPRESA	
CODICE PROGETTO: F00107B		RAGGRUPPAMENTO TEMPORANEO IMPRESE:	
WBS		Mandatario	Mandatario
FASE PROGETTUALE	LOTTO	STRABAG A.G.	GLF Grandi Lavori Fincosit S.p.A.
ZONA	OPERA	Mandatario	Mandatario
TRATTO D'OPERA	AMBITO	Impresa costruzioni	Impresa costruzioni
TIPO ELABORATO	PROGRESSIVO	Giuseppe Malturo S.p.A.	Giuseppe Malturo S.p.A.
REVISIONE	REVISIONE	Mandatario	Mandatario

Scala: 1:2000

DATA	DESCRIZIONE	REV
Genno 2016	Emissione	E

PROGETTISTA - PROGETTO ESECUTIVO DI DETTAGLIO

RAGGRUPPAMENTO TEMPORANEO PROGETTISTI:

Mandatario	Mandatario	Mandatario	Mandatario

CONCEDENTE: CONCESSIONARI AUTOSTRADALI LOMBARDE

CONCESSIONARIO: Autostradale Direzione Tecnica; Ing. Enrico Arici; Referente Tecnico: Ing. Sabrina Lettada

APPROVATO: Autostradale Il Direttore dei Lavori; Ing. Francesco Donnicci

RESPONSABILE DI PROGETTO ED INCARICATO DELL'INTEGRAZIONE FRA LE VARIE PRESTAZIONI: Ing. Alberto Cecchini

ELABORAZIONE PROGETTUALE: PROGETTISTA: 3TI PROGETTI ITALIA S.p.A.

3TI ITALIA S.p.A. DIRETTORE TECNICO: Ing. Stefano Luca Possati Ordine degli Ingegneri Provincia di Roma n. 20809

Redatto: Schiavi Verificato: Lopes Approvato: Possati