


ASSE OVEST		
Vi3	E(m)	140862.558
	N(m)	246327.179

ASSE OVEST		
Ve3	E(m)	140847.242
	N(m)	246396.421
t1(m)		856.554
t2(m)		845.451

ASSE OVEST		
C3	E(m)	141004.950
	N(m)	245081.248
Raccordo n° 3		
R(m)		1083.240
A(c)		67.231369c
T(m)		631.831
Sv(m)		1143.975
Bs(m)		170.801

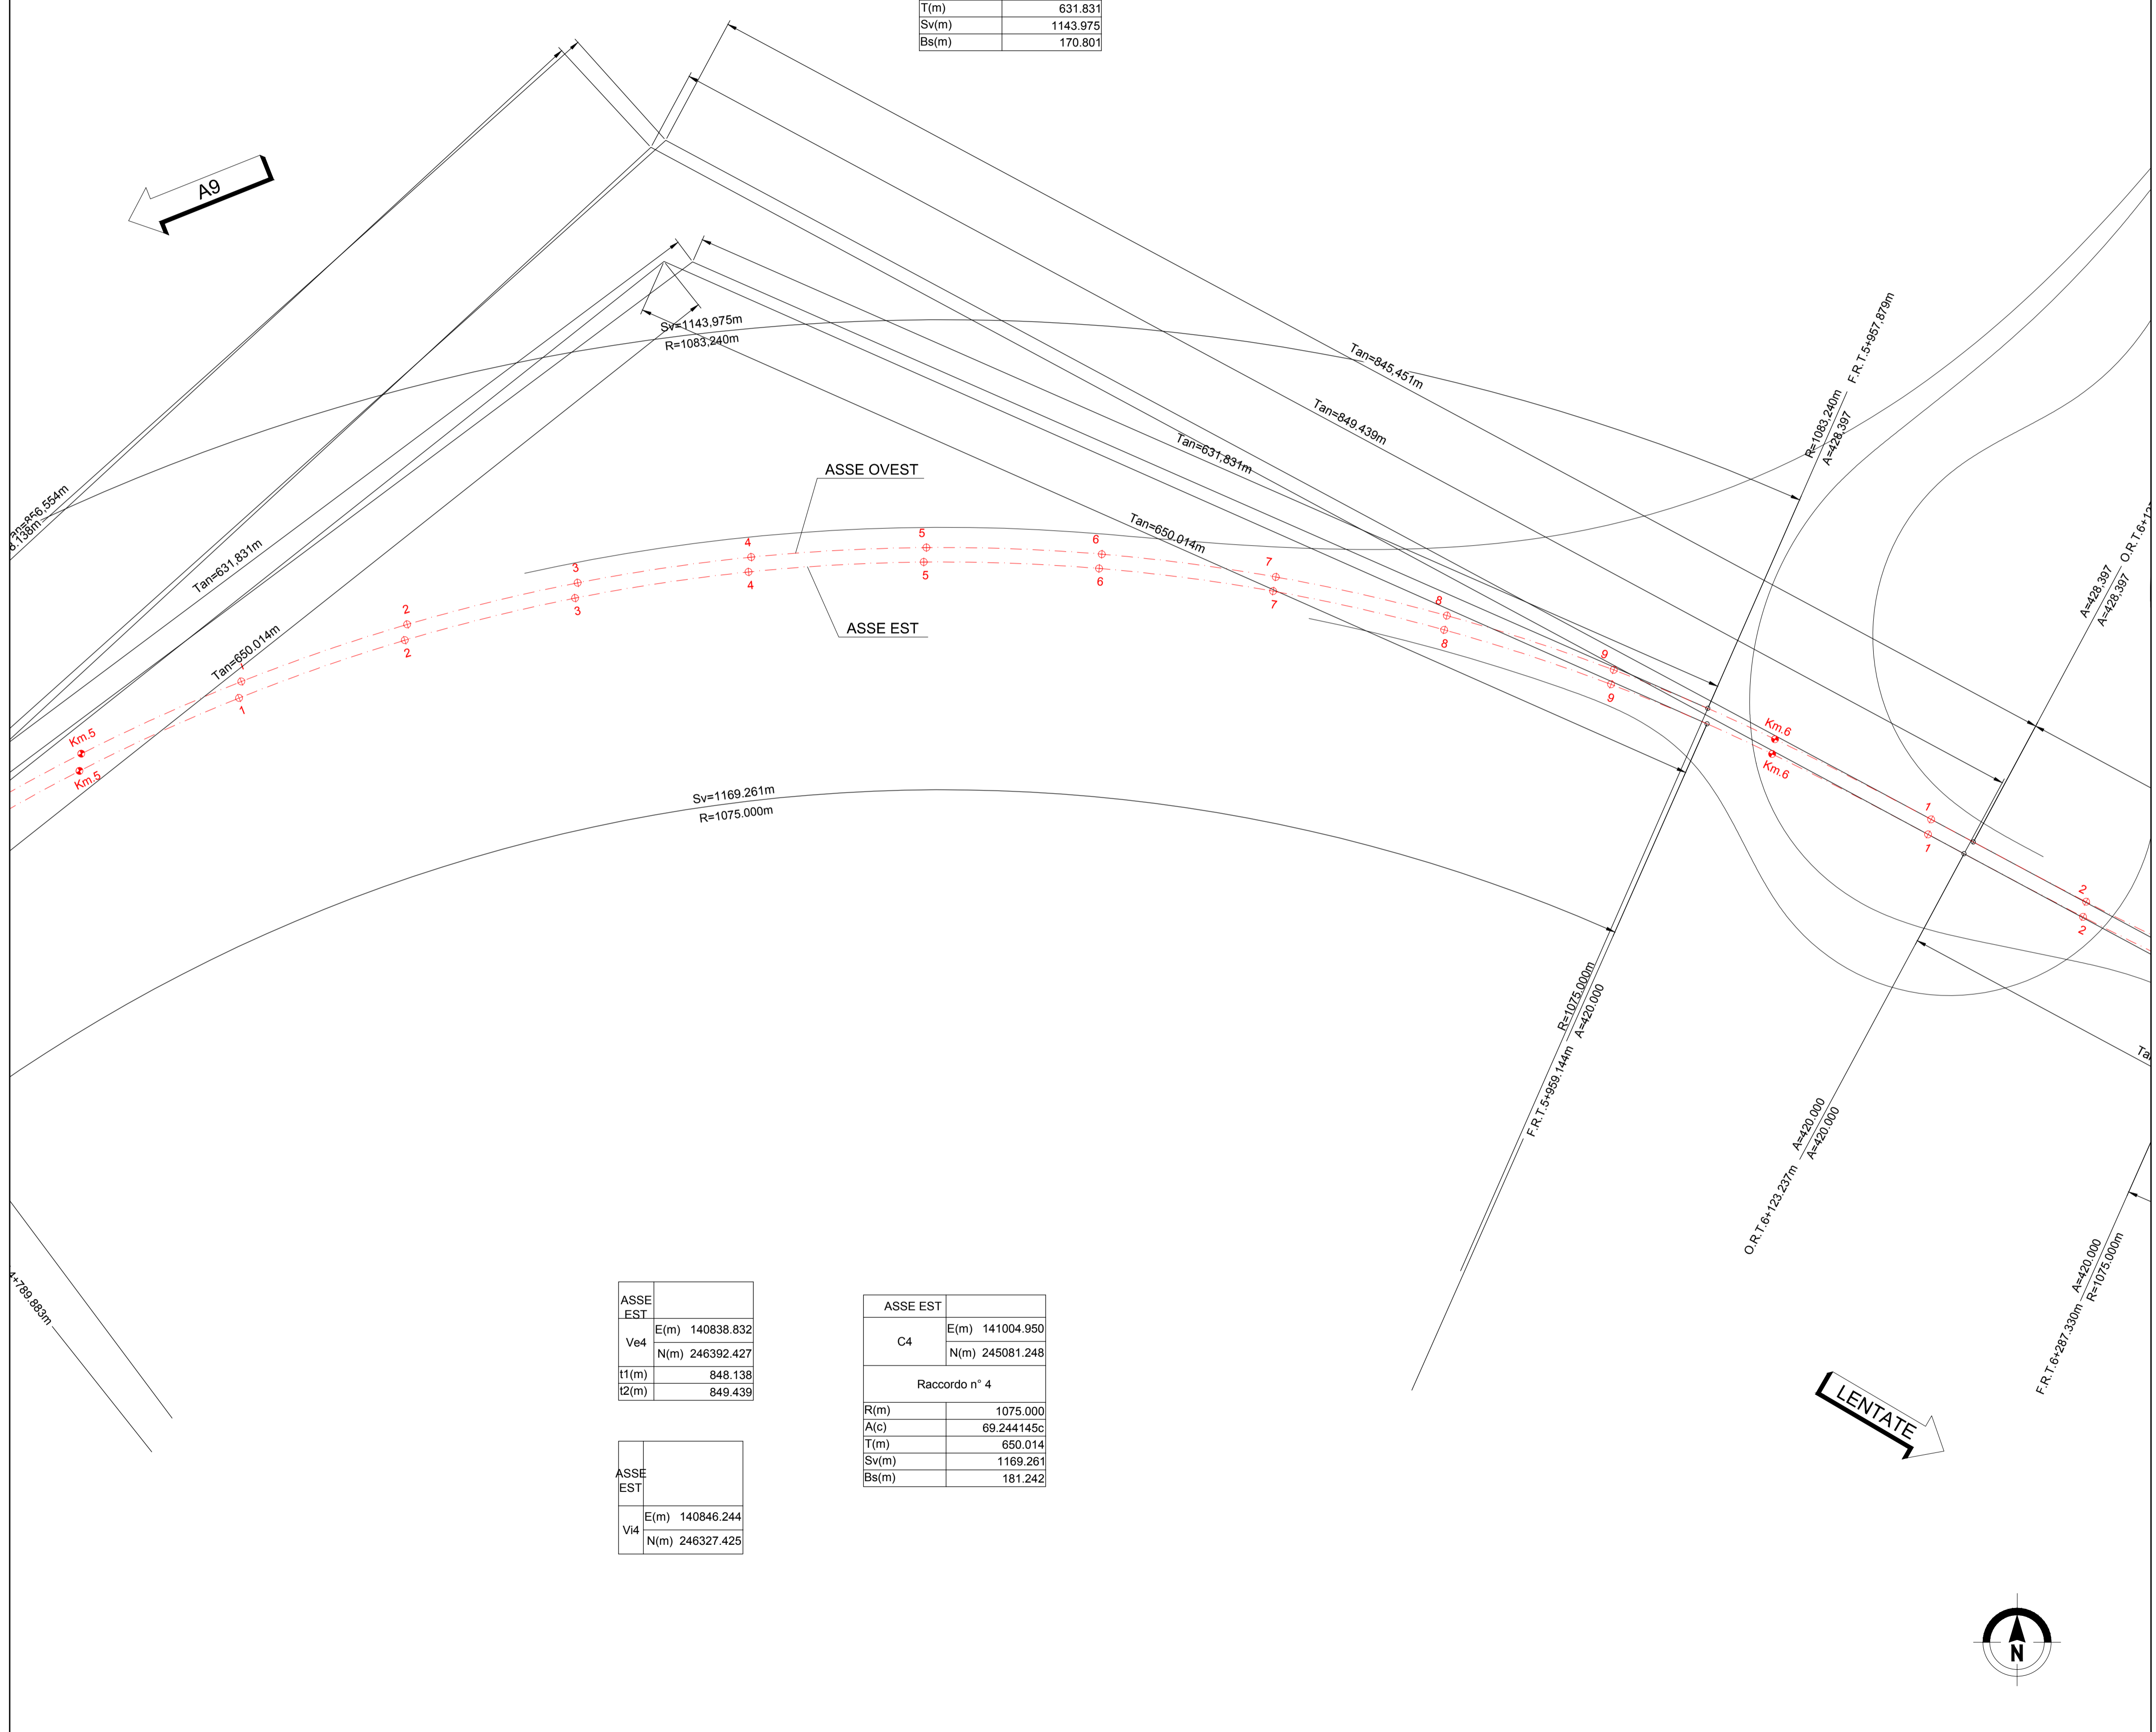


ASSE EST		
Ve4	E(m)	140838.832
	N(m)	246392.427
t1(m)		848.138
t2(m)		849.439

ASSE EST		
Vi4	E(m)	140846.244
	N(m)	246327.425

ASSE EST		
C4	E(m)	141004.950
	N(m)	245081.248
Raccordo n° 4		
R(m)		1075.000
A(c)		69.244145c
T(m)		650.014
Sv(m)		1169.261
Bs(m)		181.242

QUADRO DI UNIONE TRATTA B1

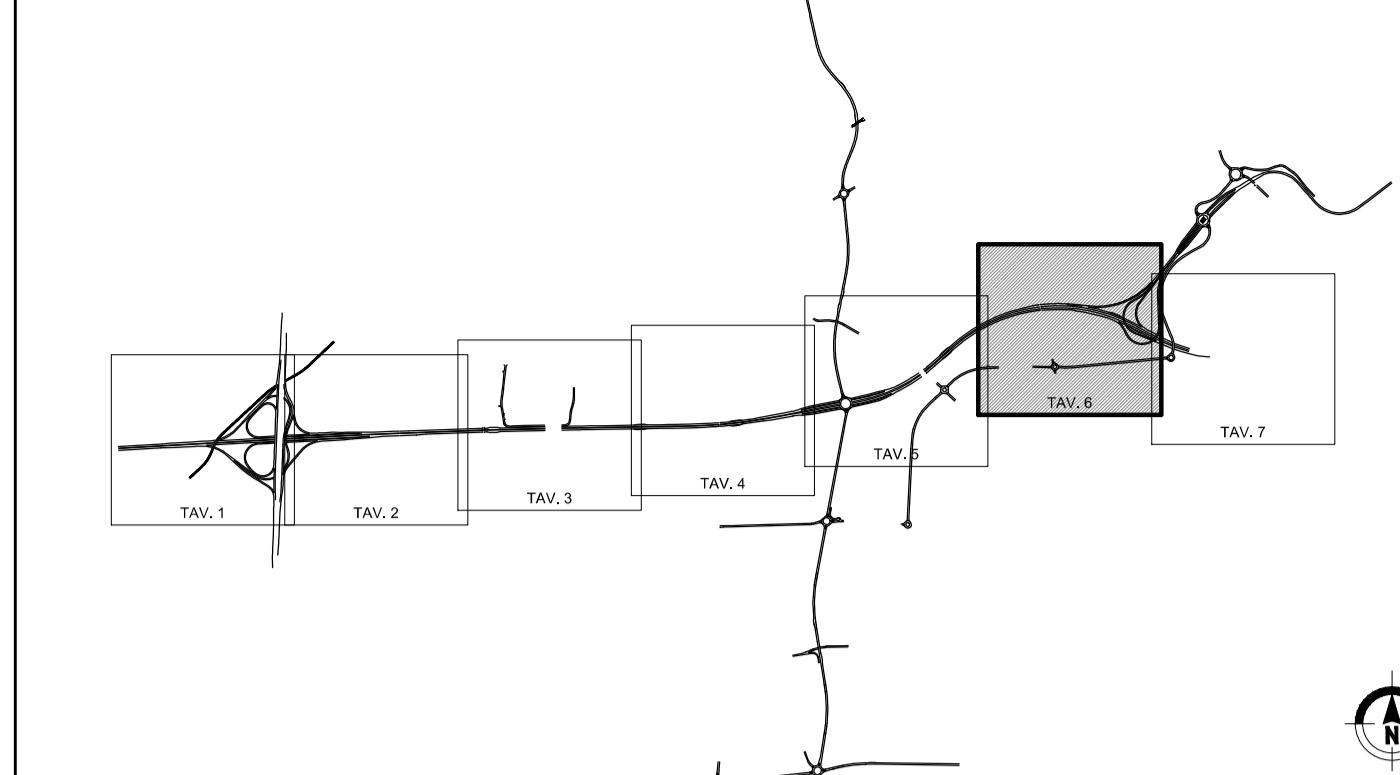

NB: Sistema di riferimento locale da rilievo aerofotogrammetrico in coordinate rettilinee

MATRICE DI REVISIONE

REV	DATA	DESCRIZIONE MODIFICA

N.B.: LA TAVOLA SOSTITUISCE QUELLA RELATIVA AL CODICE [] DEL PROGETTO ESECUTIVO

COLLEGAMENTO AUTOSTRADALE
DALMINE - COMO - VARESE - VALICO DEL GAGGIOLO E OPERE AD ESSO CONNESSE
CODICE C.U.P. F11B0600270007

TRATTE B1, B2, C, D, TRVA13+14, GREENWAY
AS BUILT
TRATTA B1
PROGETTO STRADALE
ASSE PRINCIPALE
PLANIMETRIE DI TRACCIAMENTO
PLANIMETRIE DI TRACCIAMENTO - TAV. 4

FASE PROGETTUALE	LOTTO	ZONA	OPERA	TRATTO D'OPERA	AMBITO	TIPO ELABORAZIONE	PROGRESSIVO	REVISIONE
A	1	A0X	GE001	0	SD	PT	004	E

Scala: 1:2000

DATA	DESCRIZIONE	REV
Genno 2016	Emissione	E

CONCEDENTE: CONCESSIONI AUTOSTRADALI LOMBARDE


IMPRESA: RAGGRUPPAMENTO TEMPORANEO IMPRESE

Mandatario	Mandante	Mandante cooptata
STRABAG A.G.	GLF Grandi Lavori Fincosit S.p.A.	Impresa costruzioni Giuseppe Maltauro S.p.A.

PROGETTISTA - PROGETTO ESECUTIVO DI DETTAGLIO
RAGGRUPPAMENTO TEMPORANEO PROGETTISTI:

Mandatario	Mandante	Mandante cooptata
3TI PROGETTI ITALIA	GP Progettista	Arch. Salvatore Vermiglio

RESPONSABILE DI PROGETTO ED INCARICATO DELL'INTEGRAZIONE FRA LE VARIE PRESTAZIONI:
Ing. Alberto Cecchini

ELABORAZIONE PROGETTUALE
PROGETTISTA:
3TI PROGETTI ITALIA S.p.A.

3TI ITALIA S.p.A.
DIRETTORE TECNICO
Ing. Stefano Luca Possati
Ordine degli Ingegneri Provincia di Roma n. 20809

Redatto: Schiavi Verificato: Lopes Approvato: Possati