


LENTATE

LIVELLETTTE

DIFF. DI QUOTA
DISTANZA
PENDENZA

h = 2,655
L = 2212,245
i = 0,12%

APL TRATTA B1
CARR. EST

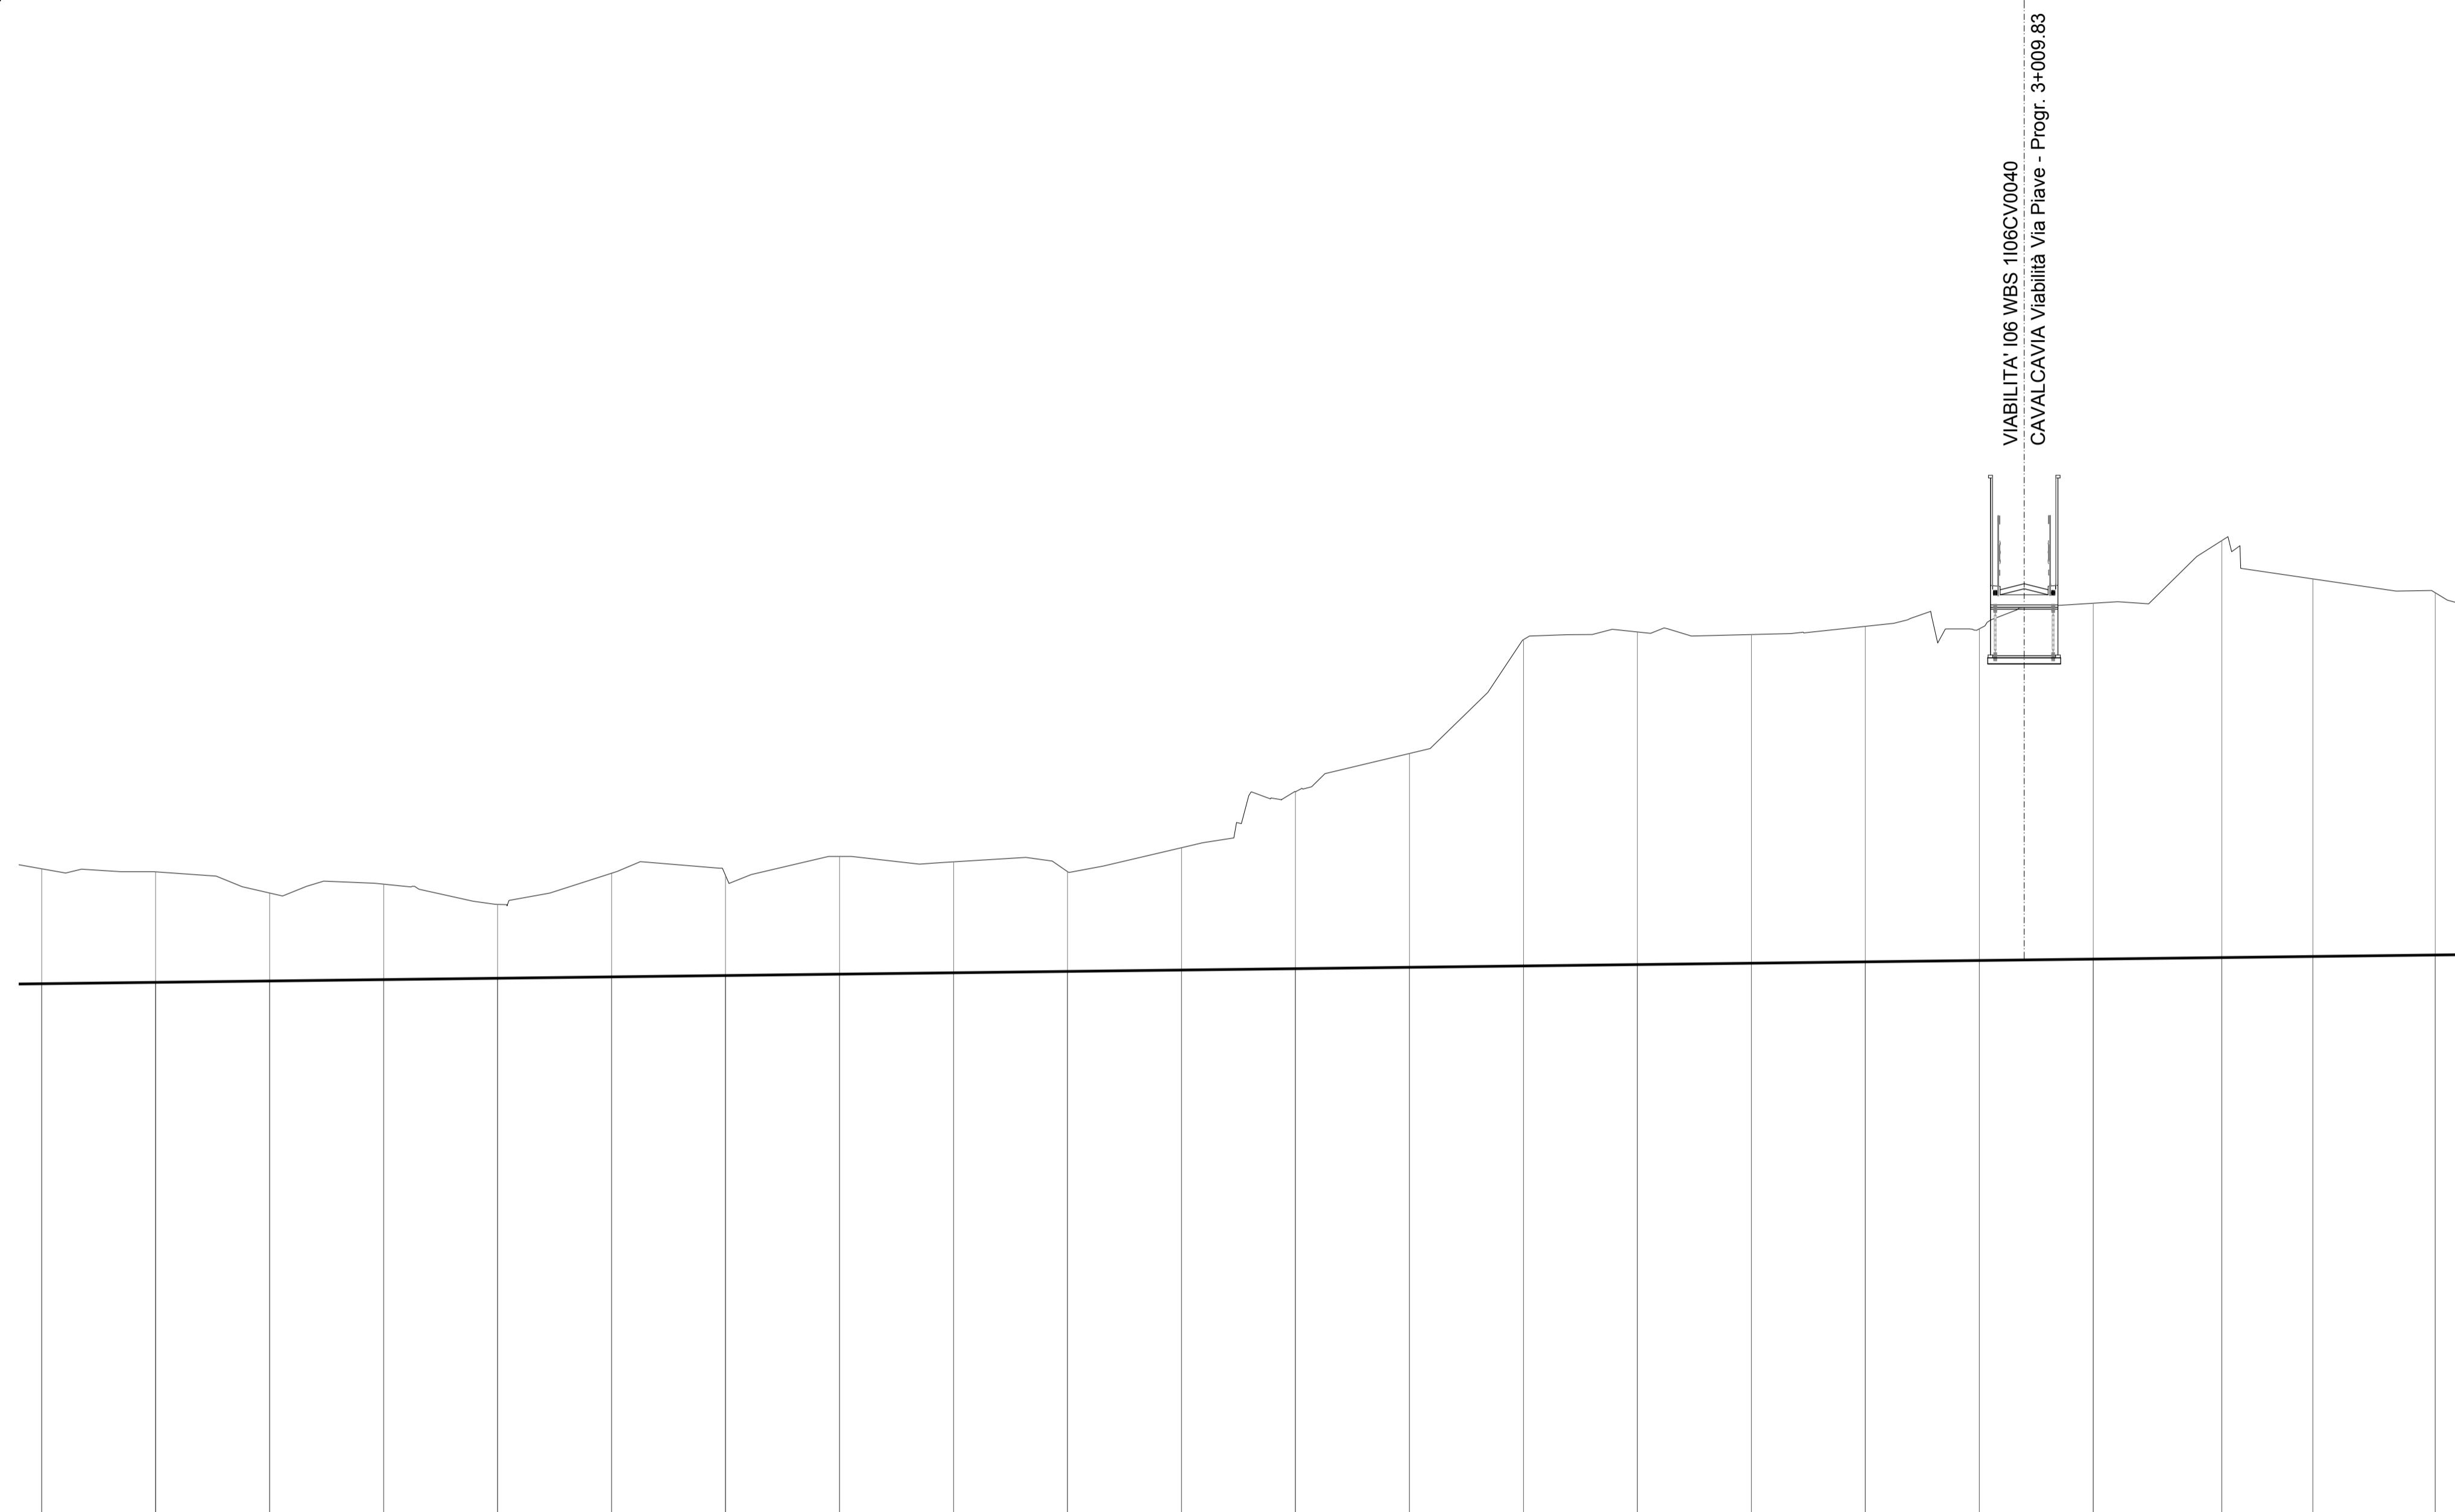


SCALA QUOTE 1:100
SCALA DISTANZE 1:1000

QT.RIF. 240.000

NUMERO SEZIONI	155	156	157	158	159	160	161	162	163	164	165	166	167	168	169	170	171	172	173	174	175	176
QUOTE PROGETTO	251.732	251.762	251.792	251.822	251.852	251.882	251.912	251.942	251.972	252.002	252.032	252.062	252.092	252.122	252.152	252.182	252.212	252.242	252.272	252.305	252.329	252.362
QUOTE TERRENO	254.251	254.187	253.721	253.916	253.473	254.155	254.106	254.523	254.407	254.193	254.716	255.044	256.782	259.281	259.449	259.393	259.571	259.517	260.078	261.453	260.614	260.311
DIFFERENZA DI QUOTA	-2.519	-2.425	-1.929	-2.094	-1.621	-2.273	-2.194	-2.581	-2.435	-2.191	-2.684	-3.882	-4.690	-7.159	-7.297	-7.211	-7.359	-7.275	-7.806	-9.148	-8.285	-7.949
ETTOMETRICHE	2+600.000		2+700.000				2+800.000				2+900.000				3+000.000				3+100.000			
DISTANZE PARZIALI	25.00	25.00	25.00	25.00	25.00	25.00	25.00	25.00	25.00	25.00	25.00	25.00	25.00	25.00	25.00	25.00	25.00	25.00	28.15	20.00	26.85	
DISTANZE PROGRESSIVE	2+575.00	2+600.00	2+625.00	2+650.00	2+675.00	2+700.00	2+725.00	2+750.00	2+775.00	2+800.00	2+825.00	2+850.00	2+875.00	2+900.00	2+925.00	2+950.00	2+975.00	3+000.00	3+025.00	3+053.15	3+073.15	3+100.00
ANDAMENTO PLANIMETRICO	L = 1331.781																					
ANDAMENTO CIGLI	2.50%																					
	-2.50%																					
DIAGRAMMA VELOCITA'	Vp 140 km/h																					
	140																					140
	130																					130
	120																					120

QUADRO DI UNIONE TRATTA B1

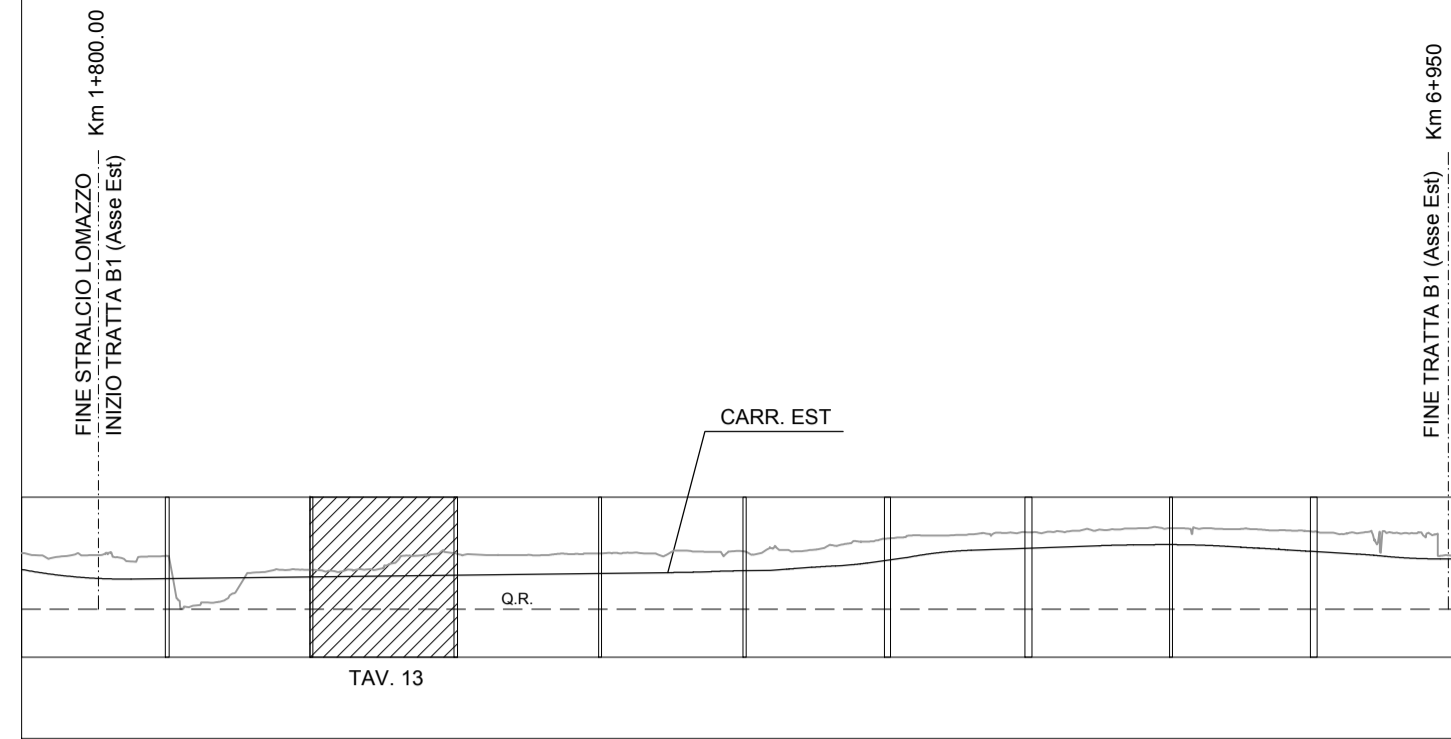

N.B.: La carreggiata Est si riferisce al senso di marcia direzione Lentate, la carreggiata Ovest a quello direzione A9. Le sezioni indicate si riferiscono alla carreggiata Est.

MATRICE DI REVISIONE

REV	DATA	DESCRIZIONE MODIFICA

N.B.: LA TAVOLA SOSTITUISCE QUELLA RELATIVA AL CODICE [] DEL PROGETTO ESECUTIVO

**COLLEGAMENTO AUTOSTRADALE
DALMINE - COMO - VARESE - VALICO DEL GAGGIOLO E OPERE AD ESSO CONNESSE**
CODICE C.U.P. F11B06000270007

TRATTE B1, B2, C, D, TRVA13+14, GREENWAY

AS BUILT

TRATTA B1
PROGETTO STRADALE
ASSE PRINCIPALE
PROFILI LONGITUDINALI
PROFILI LONGITUDINALI - TAV.13

<p>IDENTIFICAZIONE ELABORATO</p> <p>CODICE PROGETTO: F00107B WBS</p> <table border="1"> <tr> <th>FASE PROGETTUALE</th> <th>LOTTO</th> <th>ZONA</th> <th>OPERA</th> <th>TRATTO D'OPERA</th> <th>AMBITO</th> <th>TIPO ELABORATO</th> <th>PROGRESSIVO</th> <th>REVISIONE</th> </tr> <tr> <td>A</td> <td>1</td> <td>A0X</td> <td>GE001</td> <td>0</td> <td>SD</td> <td>FL</td> <td>019</td> <td>E</td> </tr> </table> <p>Scala: 1:1000/100</p> <table border="1"> <thead> <tr> <th>DATA</th> <th>DESCRIZIONE</th> <th>REV</th> </tr> </thead> <tbody> <tr> <td>Giugno 2016</td> <td>Emissione</td> <td>E</td> </tr> </tbody> </table> <p>CONCEDENTE</p> <p>CONCESSIONARI AUTOSTRADALI LOMBARDE</p> <p>CONCESSIONARIO</p> <p>Autorisitalia Polisistemazioni Lombardia</p> <p>Direttore Tecnico: Ing. Enrico Airoli Referente Tecnico: Ing. Sabrina Lattuada</p> <p>APPROVATO</p> <p>Autorisitalia Polisistemazioni Lombardia</p> <p>Direttore dei Lavori: Ing. Francesco Donnicci</p>	FASE PROGETTUALE	LOTTO	ZONA	OPERA	TRATTO D'OPERA	AMBITO	TIPO ELABORATO	PROGRESSIVO	REVISIONE	A	1	A0X	GE001	0	SD	FL	019	E	DATA	DESCRIZIONE	REV	Giugno 2016	Emissione	E	<p>IMPRESA</p> <p>RAGGRUPPAMENTO TEMPORANEO IMPRESE:</p> <table border="0"> <tr> <td>Mandatario STRABAG A.G.</td> <td>Mandante GLF Grandi Lavori Fincosit S.p.A.</td> <td>Mandante Impresa costruzioni Giuseppe Maltauro S.p.A.</td> <td>Mandatario cooptato STRABAG S.p.A.</td> </tr> </table> <p>STRABAG GRANDI LAVORI FINCOSIT MALTAURO STRABAG</p> <p>PROGETTISTA - PROGETTO ESECUTIVO DI DETTAGLIO</p> <p>RAGGRUPPAMENTO TEMPORANEO PROGETTISTI:</p> <table border="0"> <tr> <td>Mandatario 3TI PROGETTI ITALIA S.p.A.</td> <td>Mandante GP Progettisti</td> <td>Mandante Arch. Salvatore Vermiglio</td> </tr> </table> <p>RESPONSABILE DI PROGETTO ED INCARICATO DELL'INTEGRAZIONE FRA LE VARIE PRESTAZIONI:</p> <p>Ing. Alberto Cecchini</p> <p>ELABORAZIONE PROGETTUALE</p> <p>PROGETTISTA: 3TI PROGETTI ITALIA S.p.A.</p> <p>3TI ITALIA S.p.A. DIRETTORE TECNICO Ing. Stefano Luca Possati Ordine degli Ingegneri Provincia di Roma n. 20809</p> <p>Redatto: Schiavi Verificato: Lopes Approvato: Possati</p>	Mandatario STRABAG A.G.	Mandante GLF Grandi Lavori Fincosit S.p.A.	Mandante Impresa costruzioni Giuseppe Maltauro S.p.A.	Mandatario cooptato STRABAG S.p.A.	Mandatario 3TI PROGETTI ITALIA S.p.A.	Mandante GP Progettisti	Mandante Arch. Salvatore Vermiglio
FASE PROGETTUALE	LOTTO	ZONA	OPERA	TRATTO D'OPERA	AMBITO	TIPO ELABORATO	PROGRESSIVO	REVISIONE																								
A	1	A0X	GE001	0	SD	FL	019	E																								
DATA	DESCRIZIONE	REV																														
Giugno 2016	Emissione	E																														
Mandatario STRABAG A.G.	Mandante GLF Grandi Lavori Fincosit S.p.A.	Mandante Impresa costruzioni Giuseppe Maltauro S.p.A.	Mandatario cooptato STRABAG S.p.A.																													
Mandatario 3TI PROGETTI ITALIA S.p.A.	Mandante GP Progettisti	Mandante Arch. Salvatore Vermiglio																														