

MATRICE DI REVISIONE

REV	DATA	DESCRIZIONE MODIFICA

N.B.: LA TAVOLA SOSTITUISCE QUELLA RELATIVA AL CODICE DEL PROGETTO ESECUTIVO



**COLLEGAMENTO AUTOSTRADALE
DALMINE - COMO - VARESE - VALICO DEL GAGGIOLO E OPERE AD ESSO CONNESSE**
CODICE C.U.P. F11B06000270007
TRATTE B1, B2, C, D, TRVA13+14, GREENWAY

AS BUILT

**TRATTA B1
PROGETTO STRADALE
ASSE PRINCIPALE
SEZIONI TRASVERSALI
FRESATURA - RICARICA Asse Est da sez. 222 a 241**

IDENTIFICAZIONE ELABORATO

CODICE PROGETTO: F00107B

FASE PROGETTUALE	WBS							
	LOTTO	ZONA	OPERA	TRATTO D'OPERA	AMBITO	TIPO ELABORATO	PROGRESSIVO	REVISIONE
A	1	A0X	GE001	0	SD	SZ	004	E

Scala: 1:40

DATA	DESCRIZIONE	REV
Gennaio 2016	Emissione	E

CONCEDENTE

CONCESSIONARIO

 Direttore Tecnico:
Ing. Enrico Arini
 Referente Tecnico:
Ing. Sabrina Lattuada

APPROVATO

 Il Direttore dei Lavori:
Ing. Francesco Domanico

IMPRESA

RAGGRUPPAMENTO TEMPORANEO IMPRESE:

Mandataria	Mandante	Mandante	Mandante cooptata
STRABAG A.G.	GLF Grandi Lavori Fincosit S.p.A.	Impresa costruzioni Giuseppe Maltauro S.p.A.	STRABAG S.p.A.



PROGETTISTA - PROGETTO ESECUTIVO DI DETTAGLIO

RAGGRUPPAMENTO TEMPORANEO PROGETTISTI:

Mandataria	Mandante	Mandante	Mandante
3TI PROGETTI ITALIA INGEGNERIA INTEGRATA S.p.A.	GP Ingegneria srl GESTIONE PROGETTI DI INGEGNERIA	COOPERATELLE COOPERATELLE	Arch. Salvatore Vermiglio

RESPONSABILE DI PROGETTO ED INCARICATO DELL'INTEGRAZIONE FRA LE VARIE PRESTAZIONI:
 Ing. Alberto Cecchini



ELABORAZIONE PROGETTUALE

PROGETTISTA:
 3TI PROGETTI ITALIA S.p.A.

3TI ITALIA S.p.A.
DIRETTORE TECNICO
 Ing. Stefano Luca Possati
 Ordine degli Ingegneri
 Provincia di Roma n. 20809

Redatto: Schiavi Verificato: Lopes Approvato: Possati

SEZIONE N. : 222


FRESATURA




RICARICA



ASSE EST

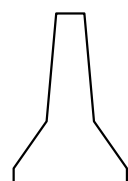

$p=5,27\%$

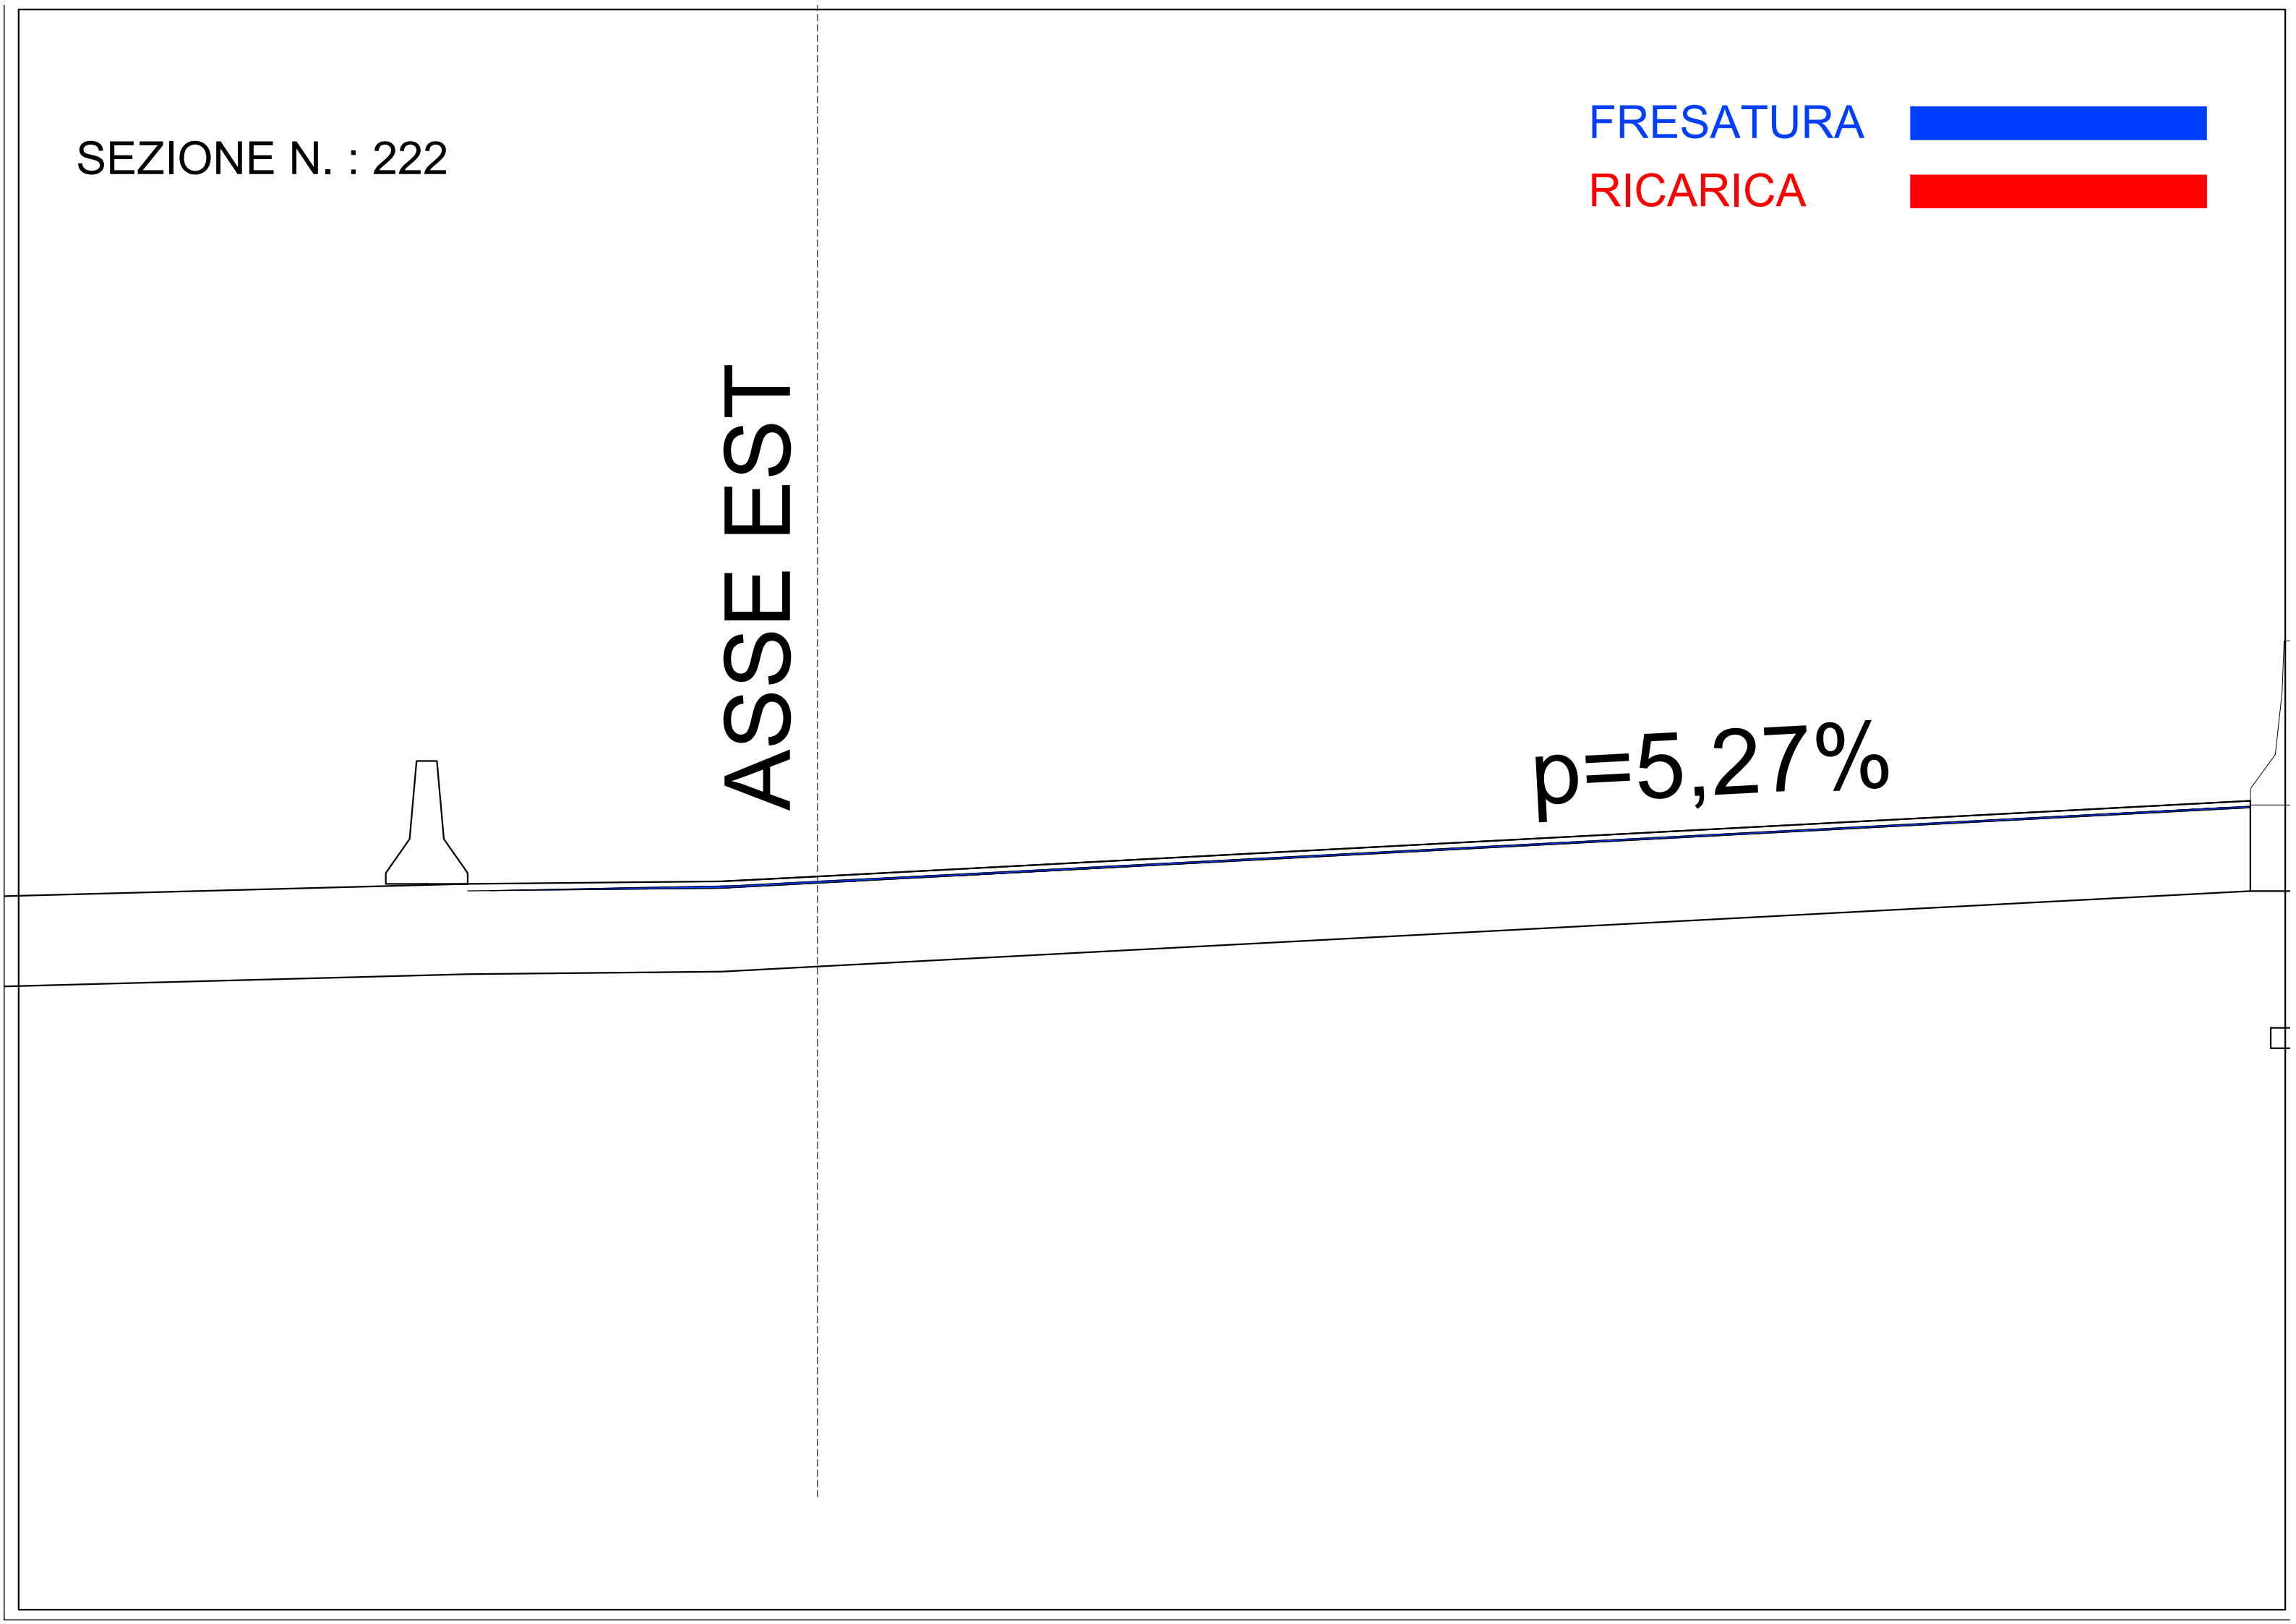

SEZIONE N. : 222a


FRESATURA




RICARICA



ASSE EST

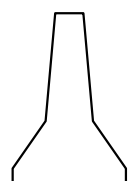

$p=5.27\%$

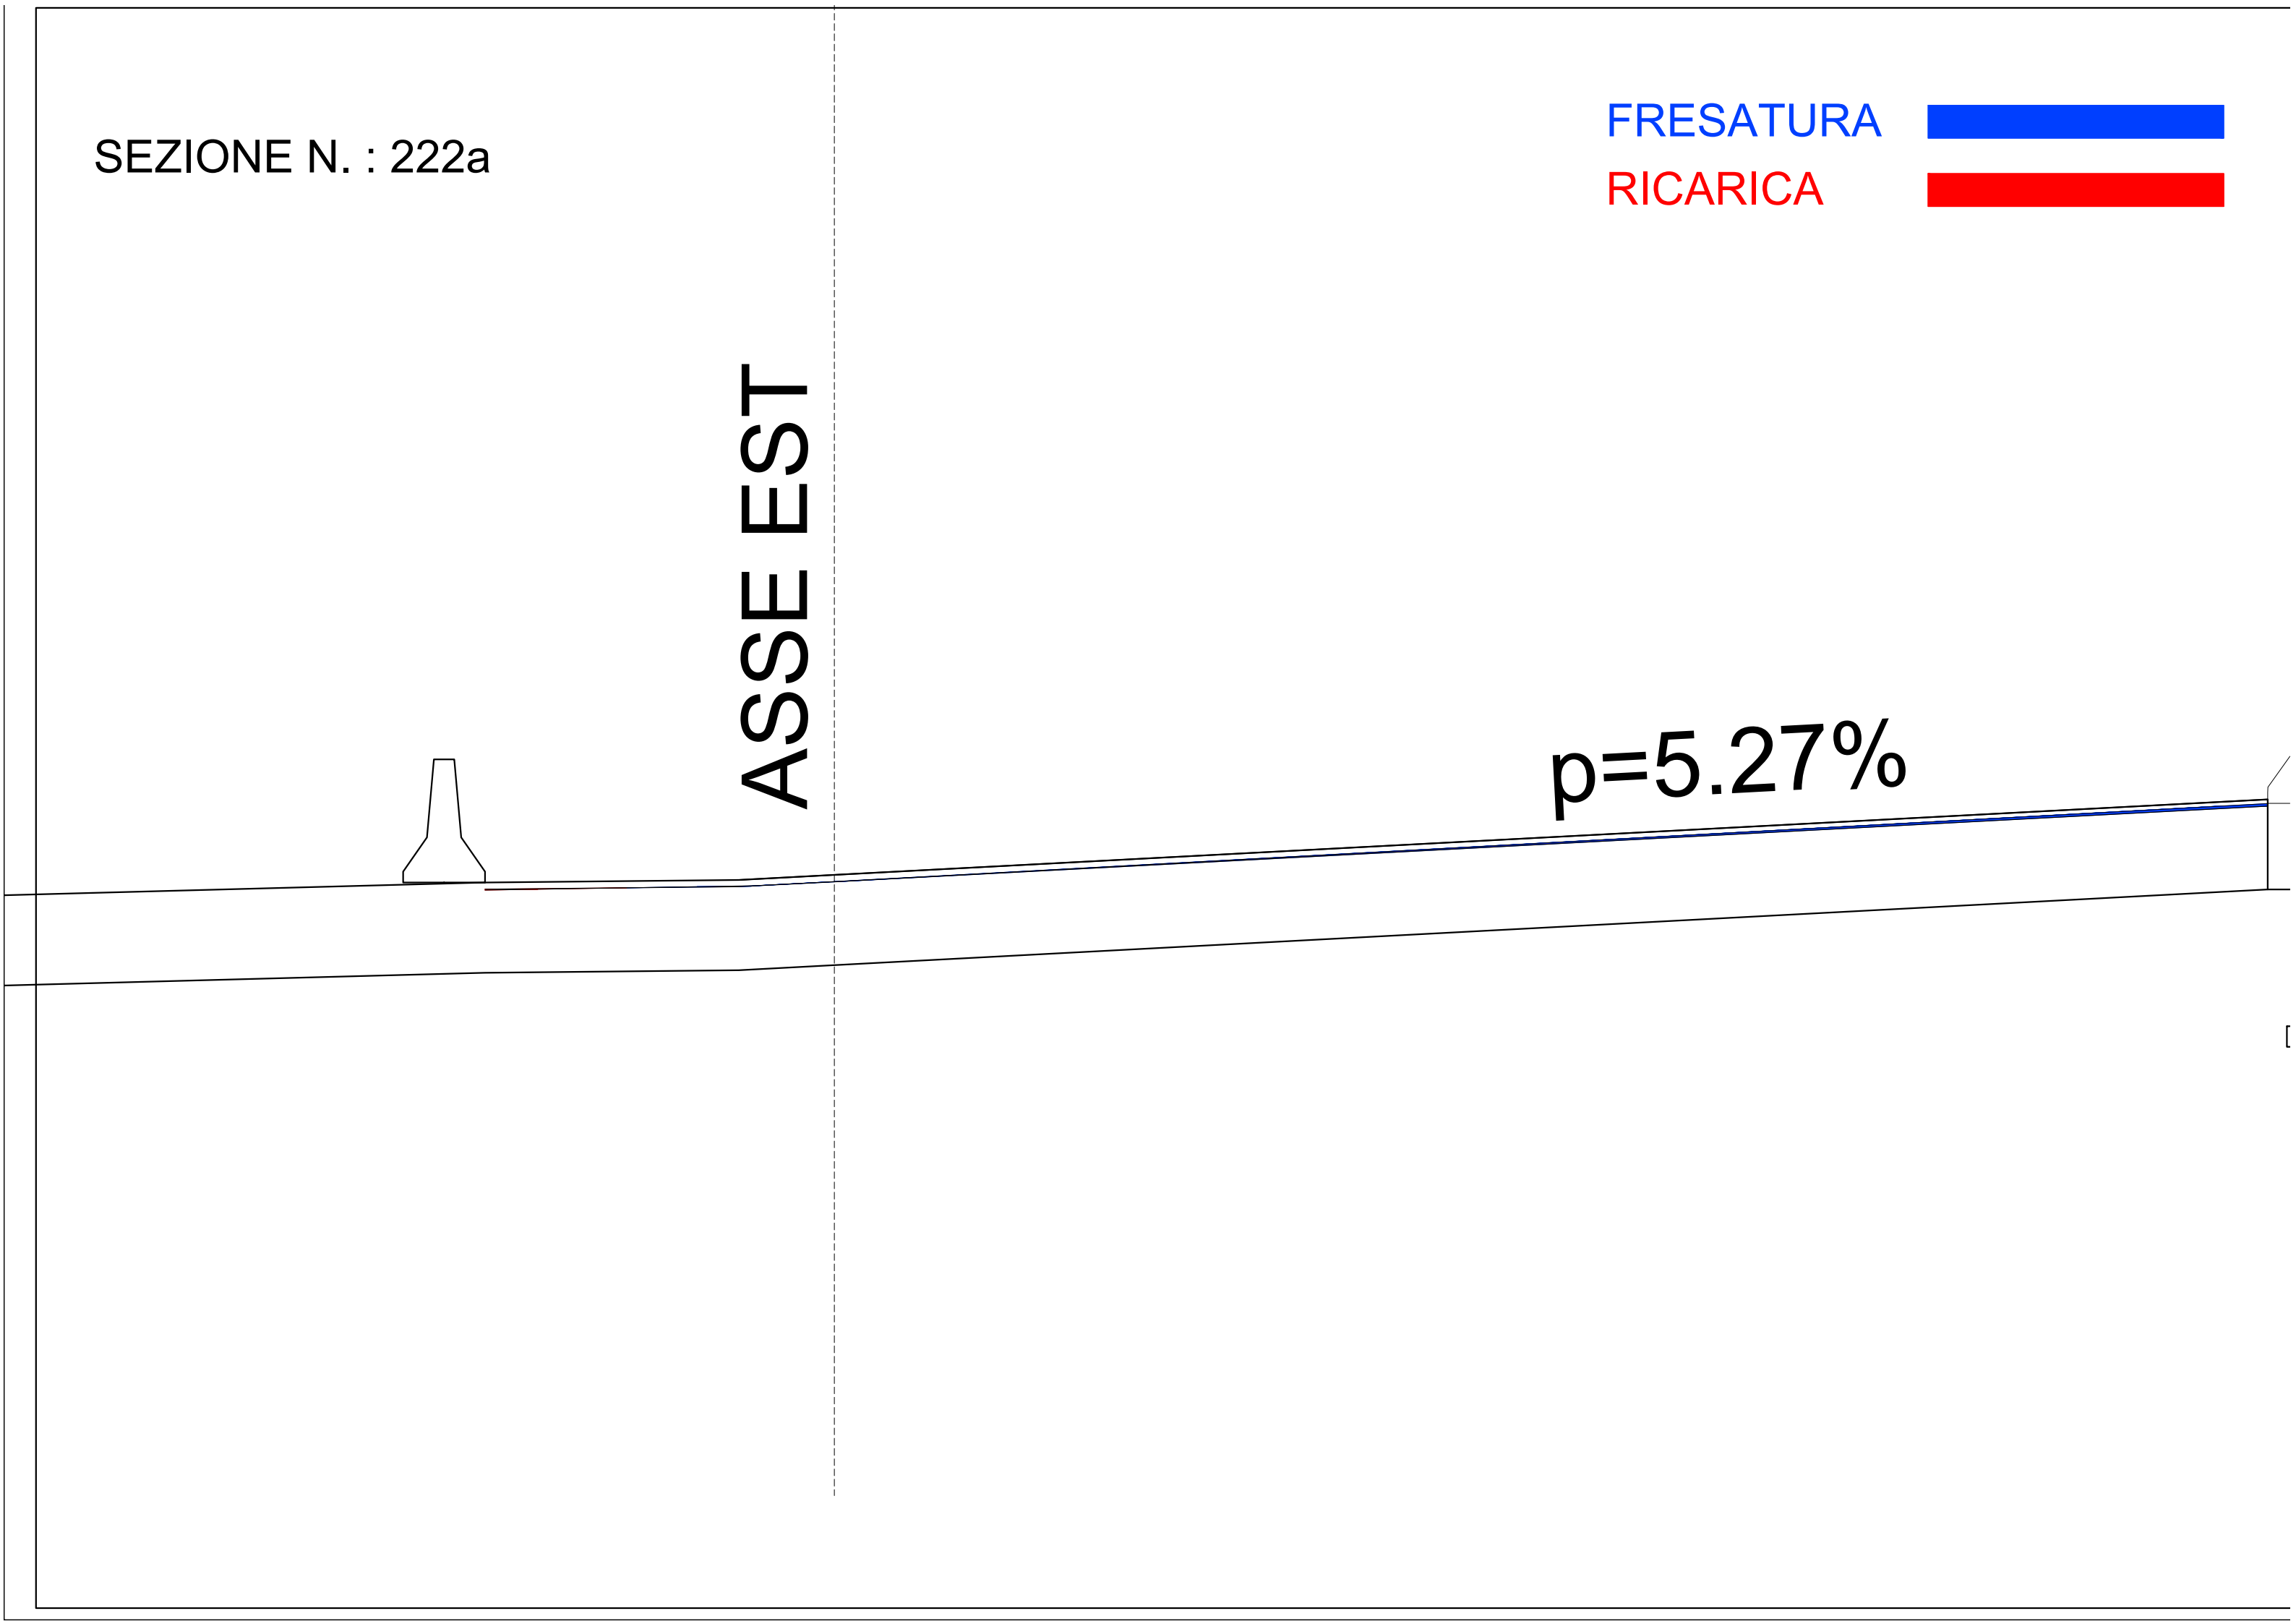

SEZIONE N. : 223


FRESATURA




RICARICA



ASSE EST

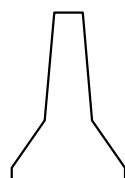

$p=5,27\%$

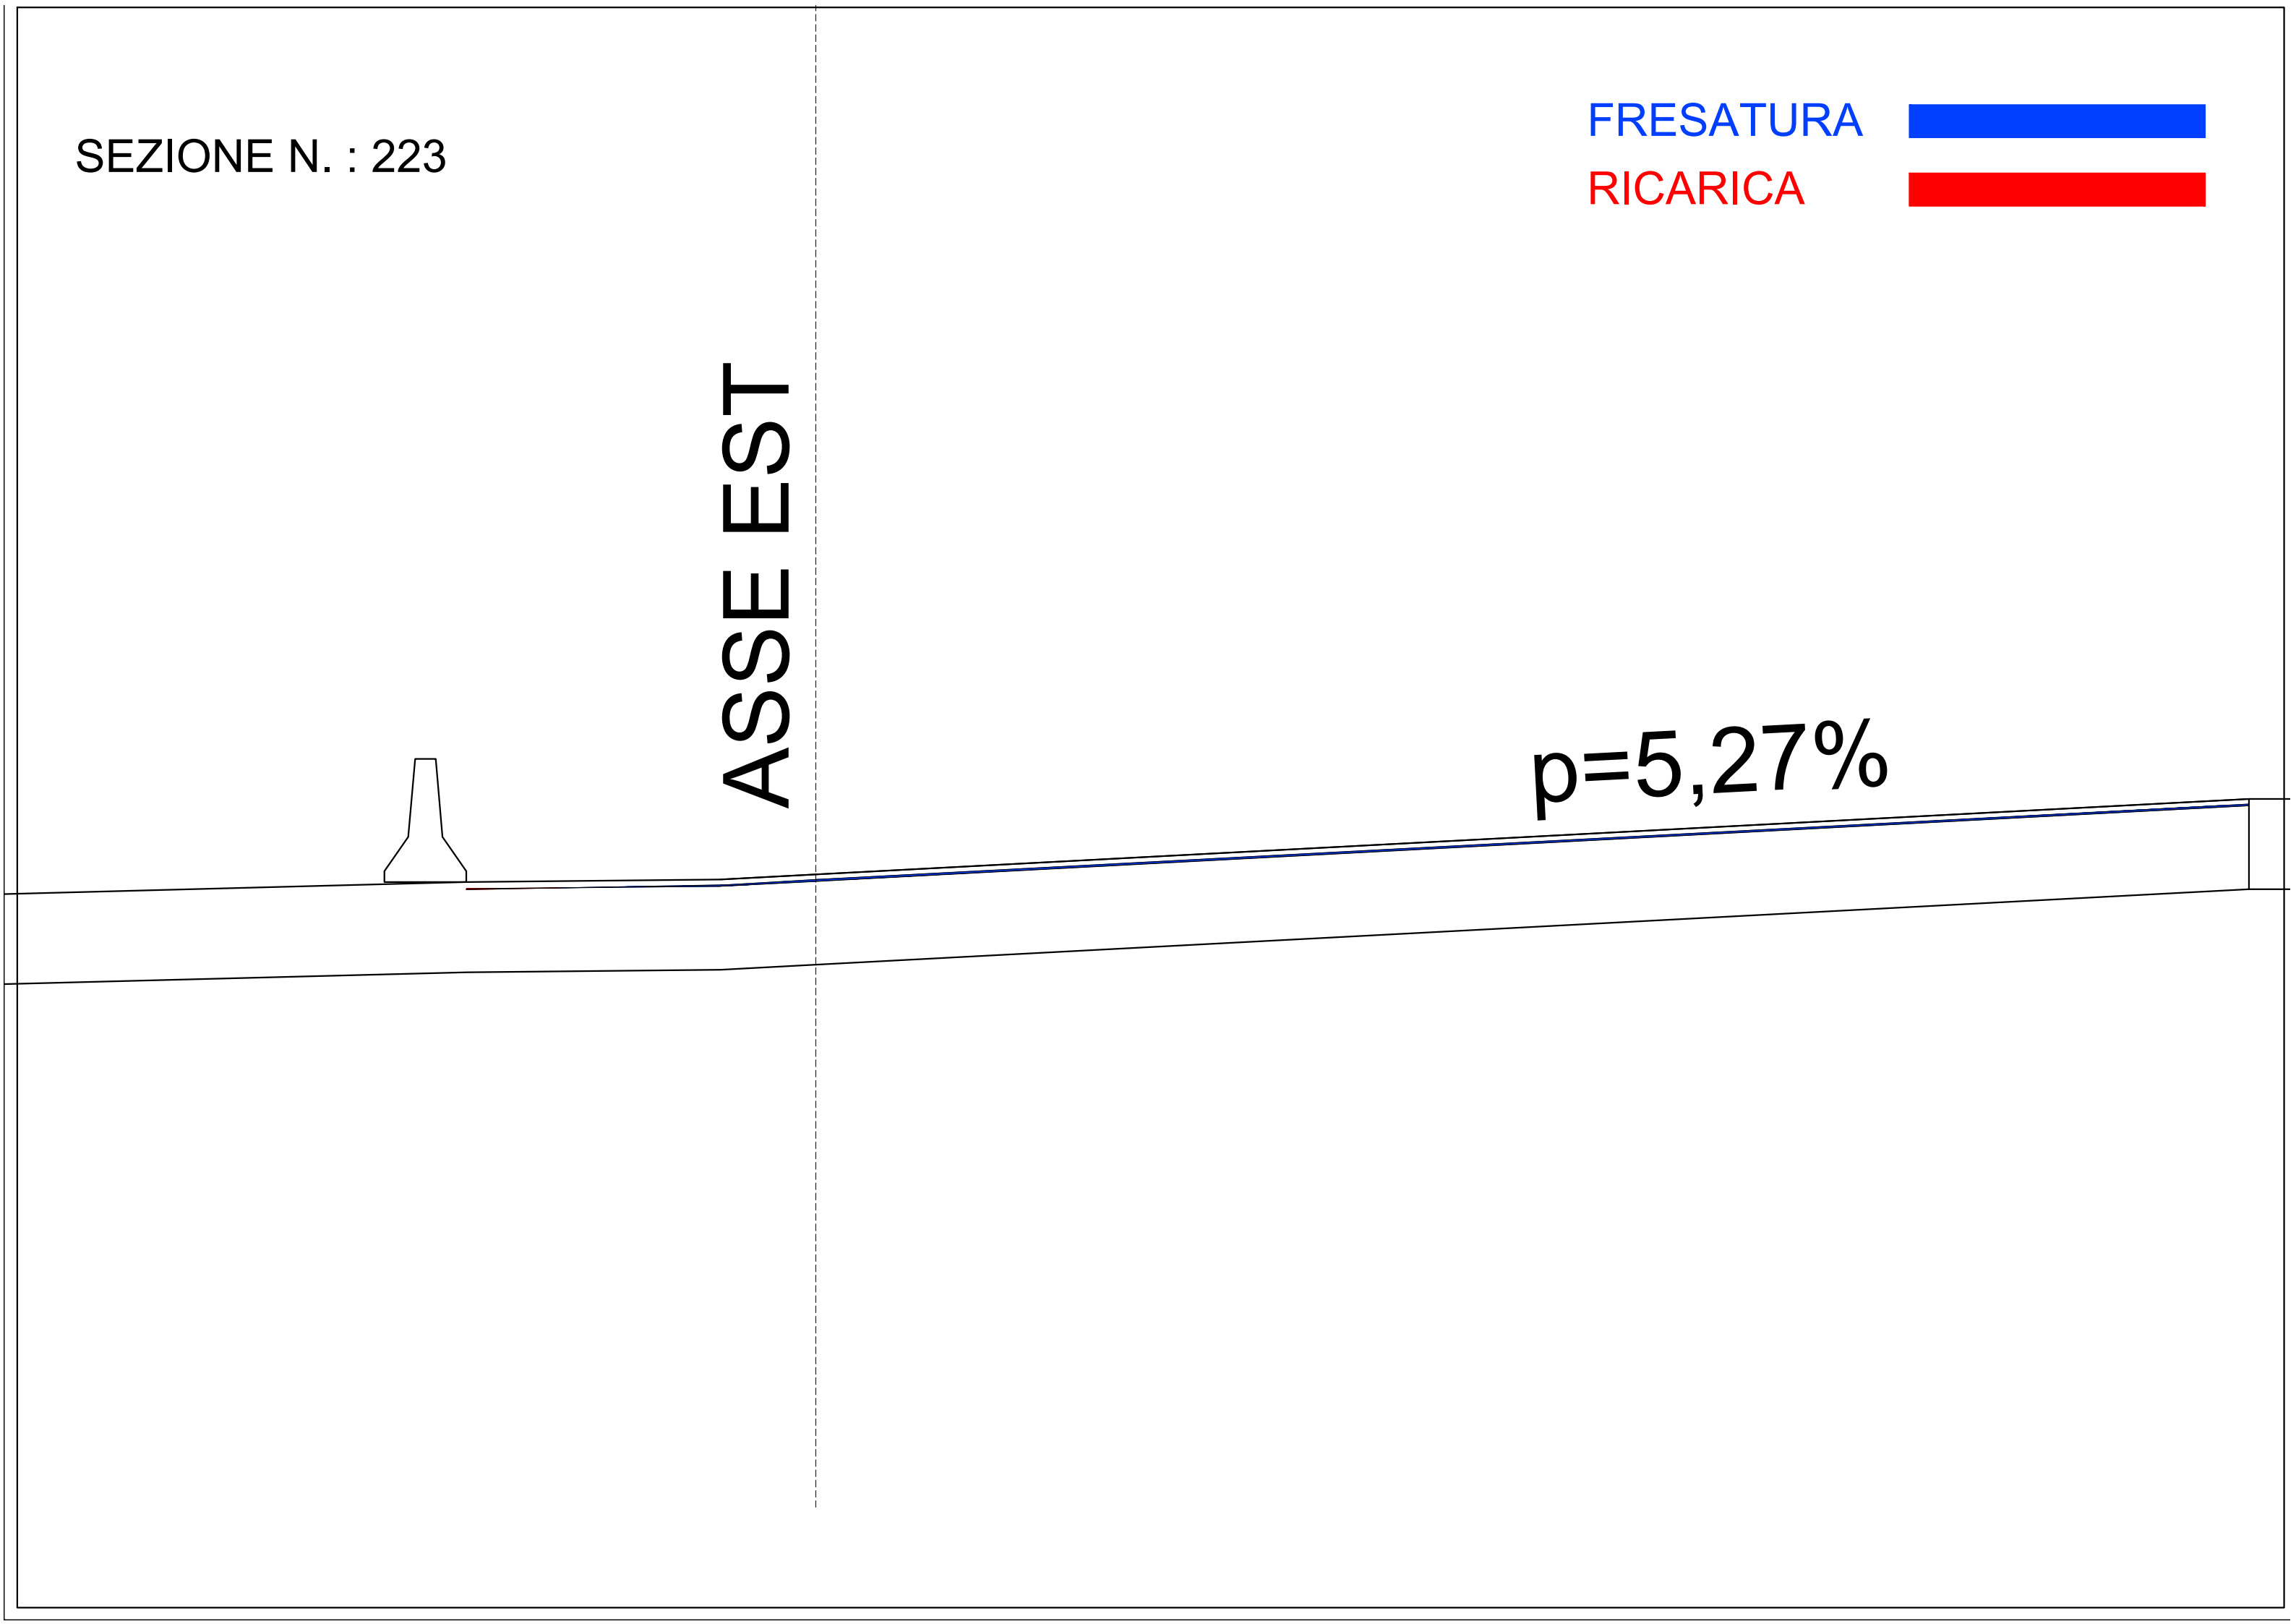

SEZIONE N. : 224

FRESATURA

 



RICARICA



ASSE EST

$p=5,27\%$

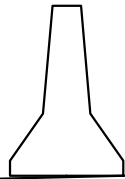

SEZIONE N. : 225


FRESATURA




RICARICA



ASSE EST

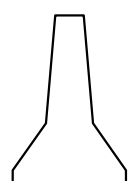

$p=5,27\%$

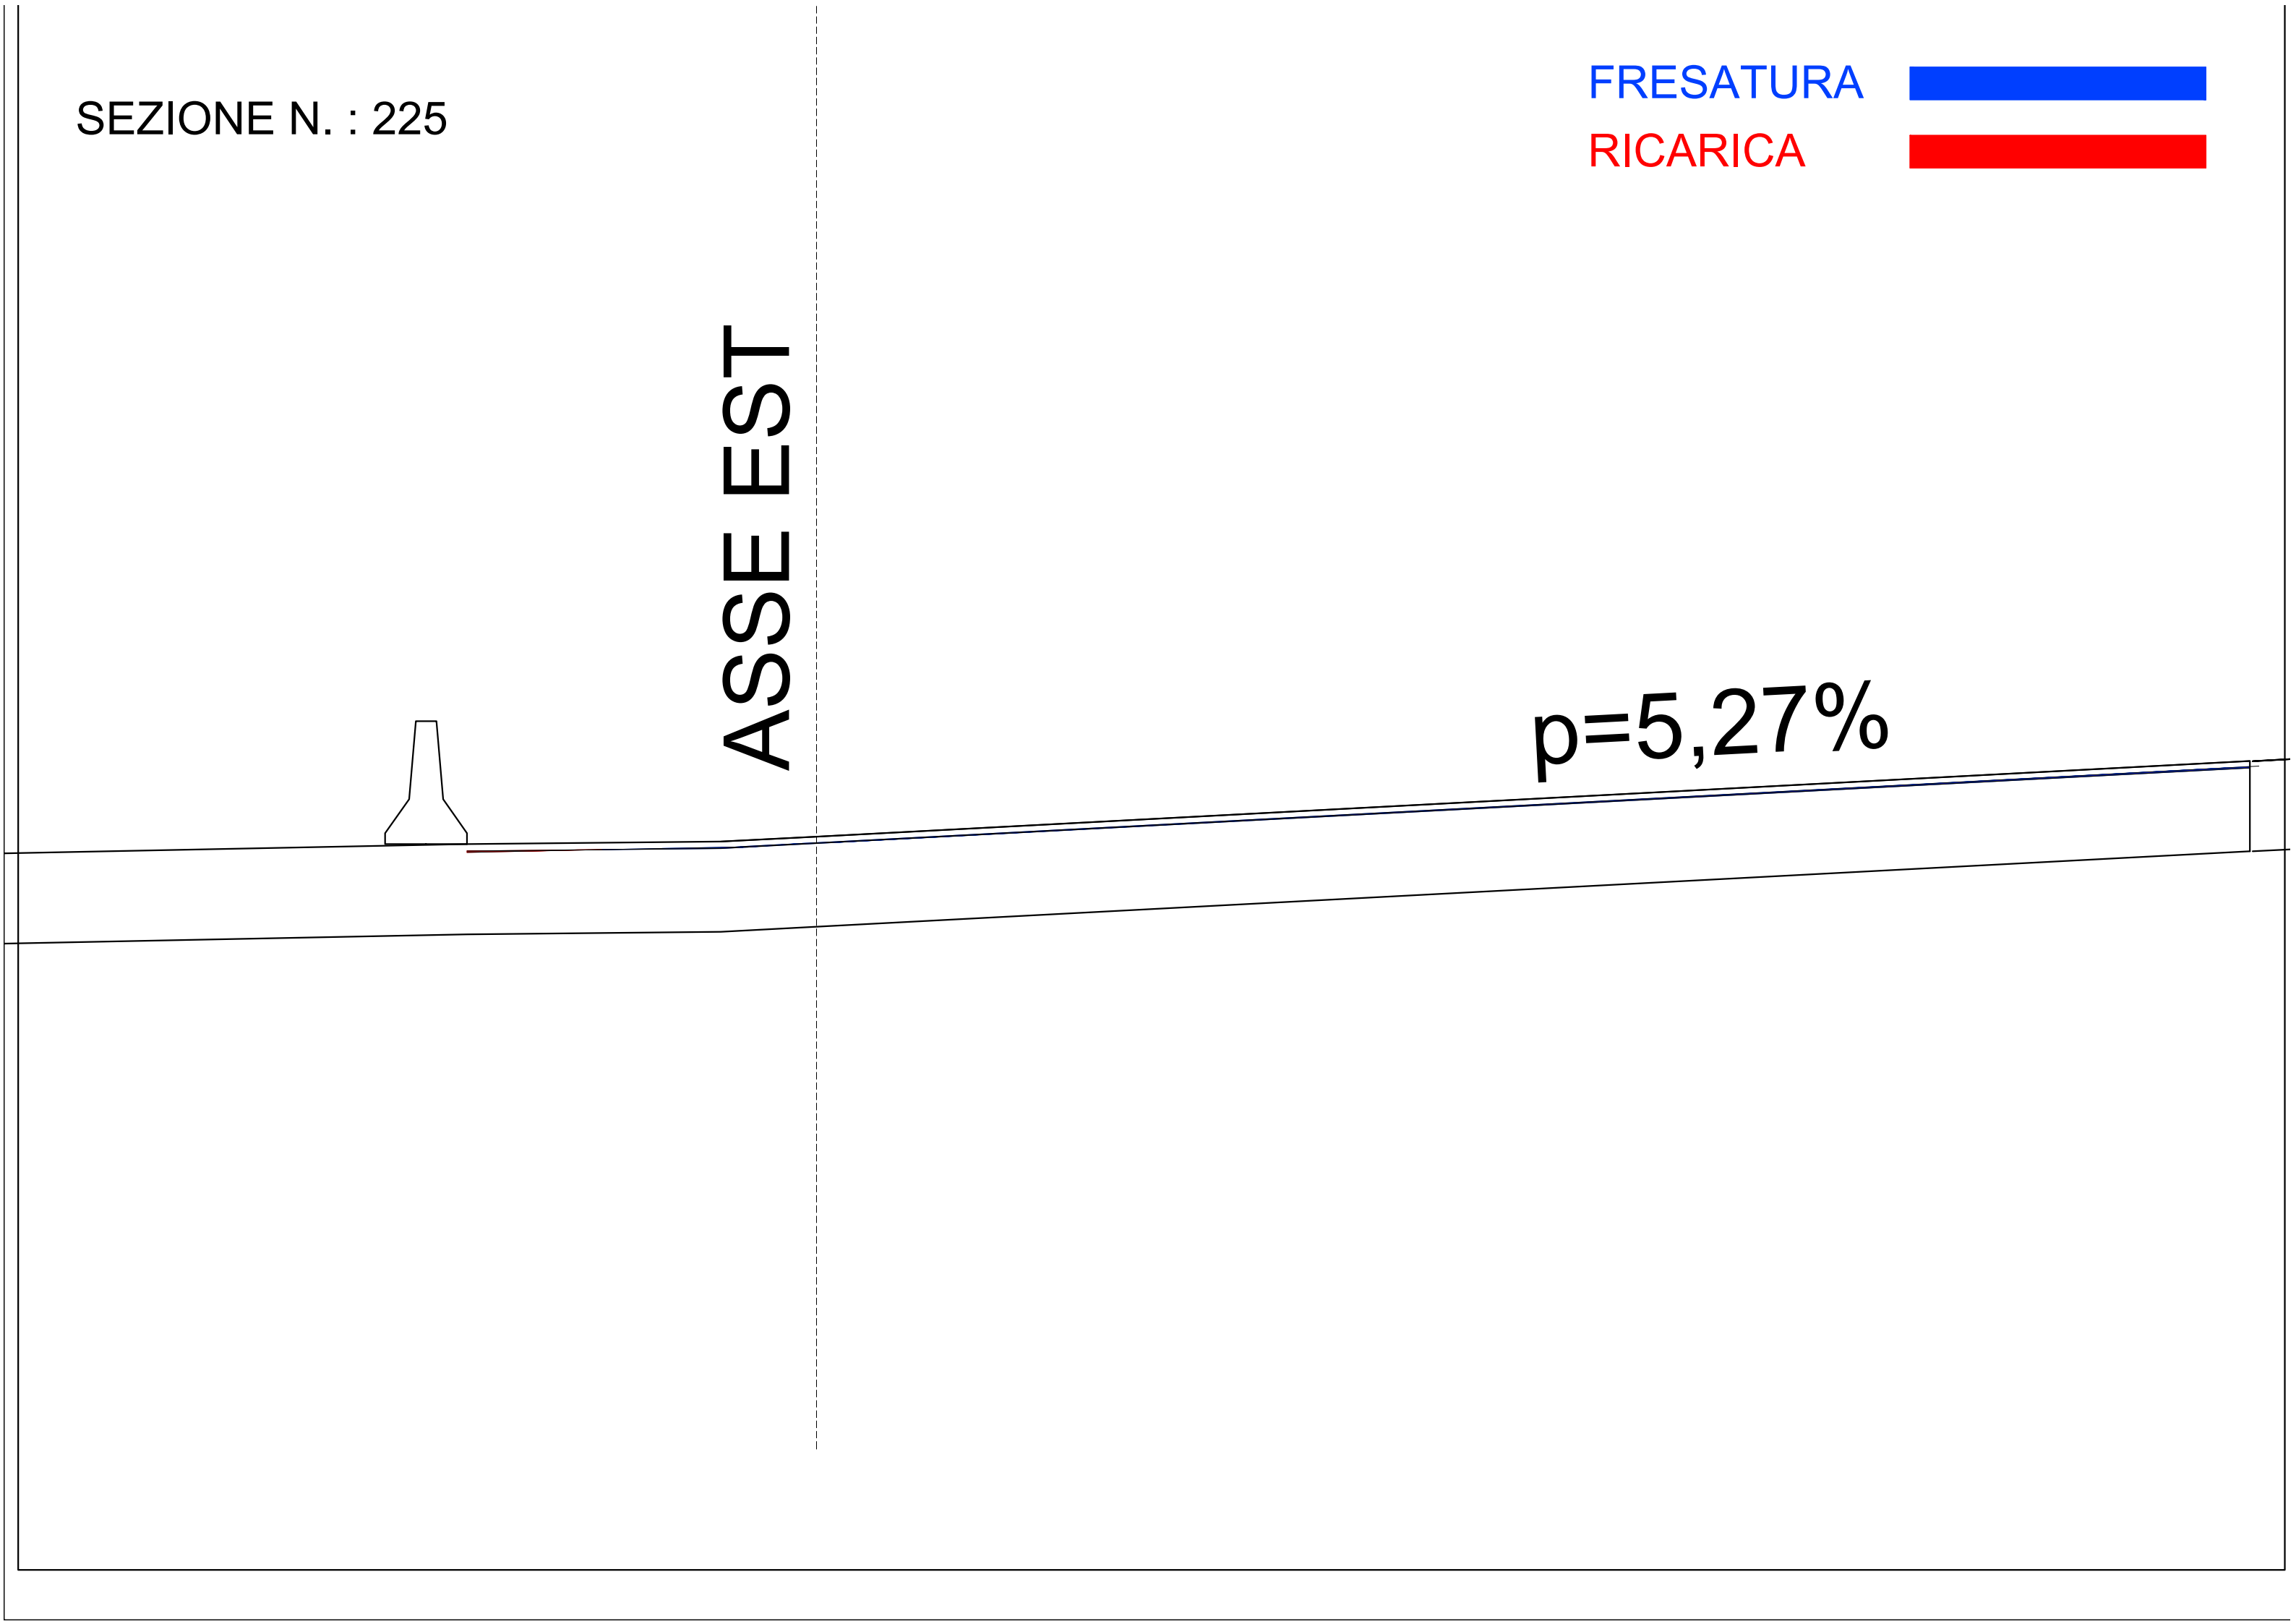

SEZIONE N. : 226


FRESATURA




RICARICA



ASSE EST

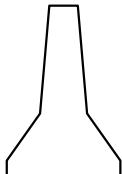

$p=5,27\%$

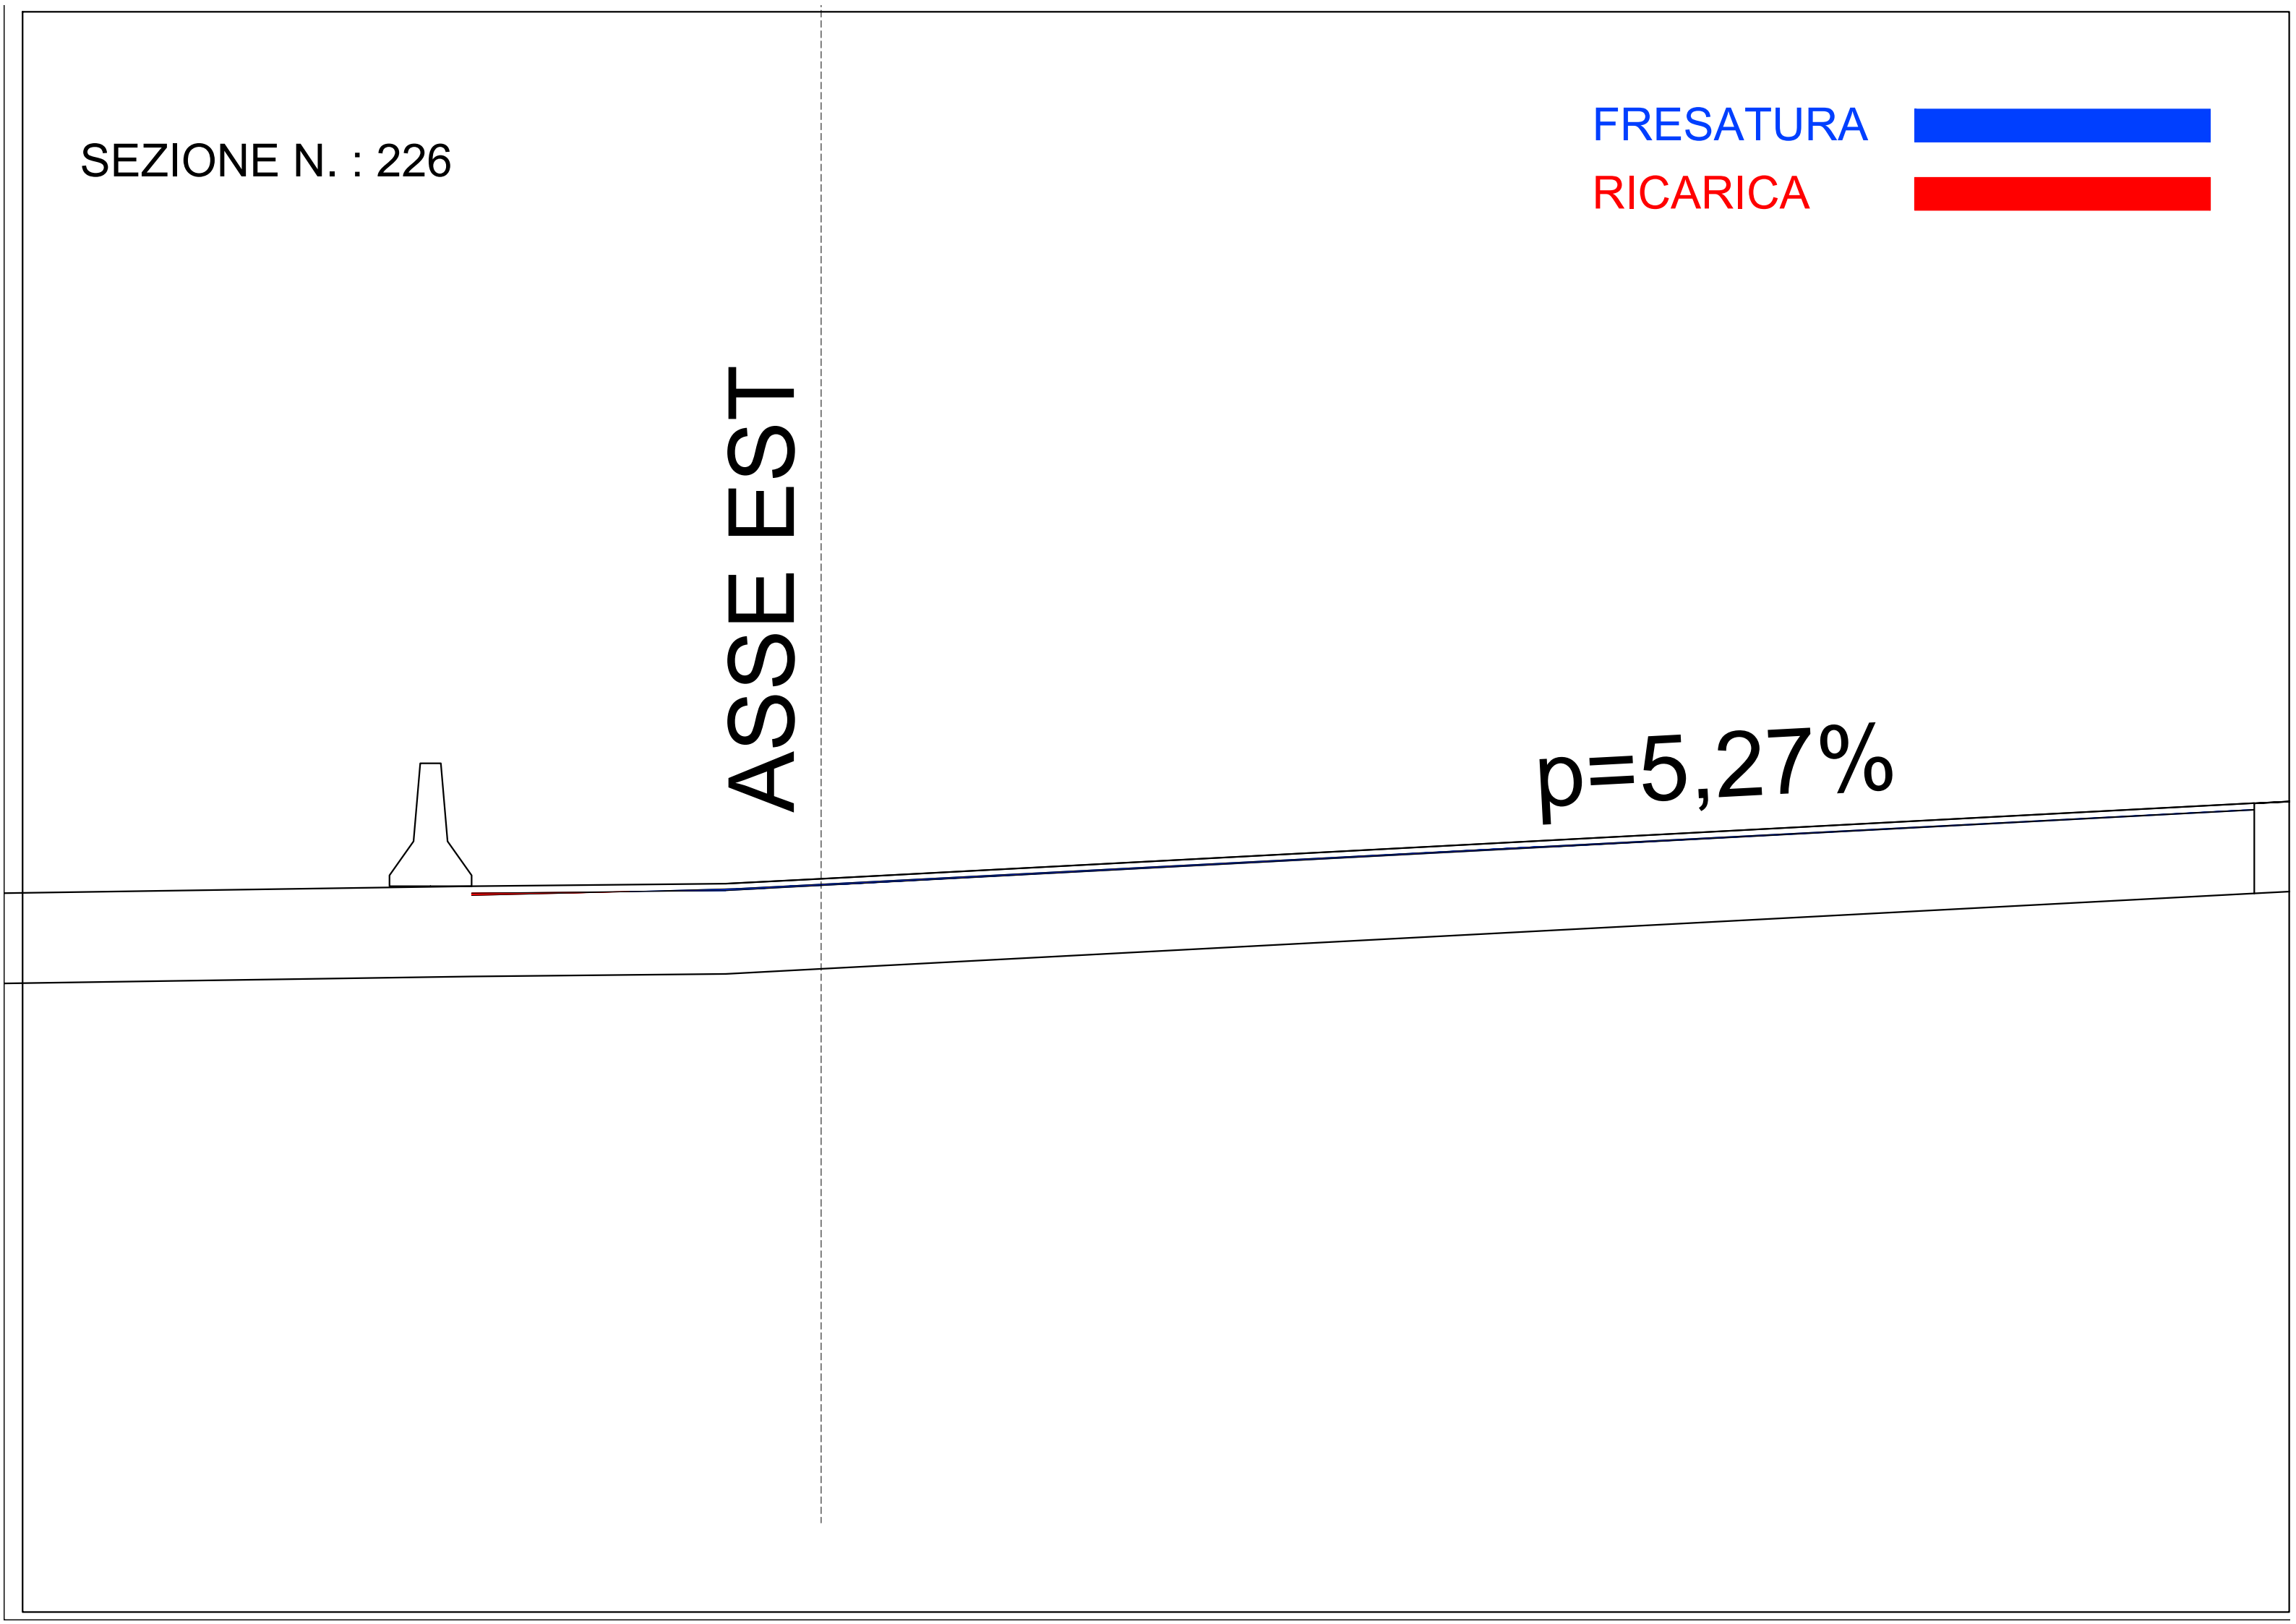

SEZIONE N. : 227


FRESATURA




RICARICA



ASSE EST

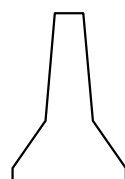

$p=5,27\%$

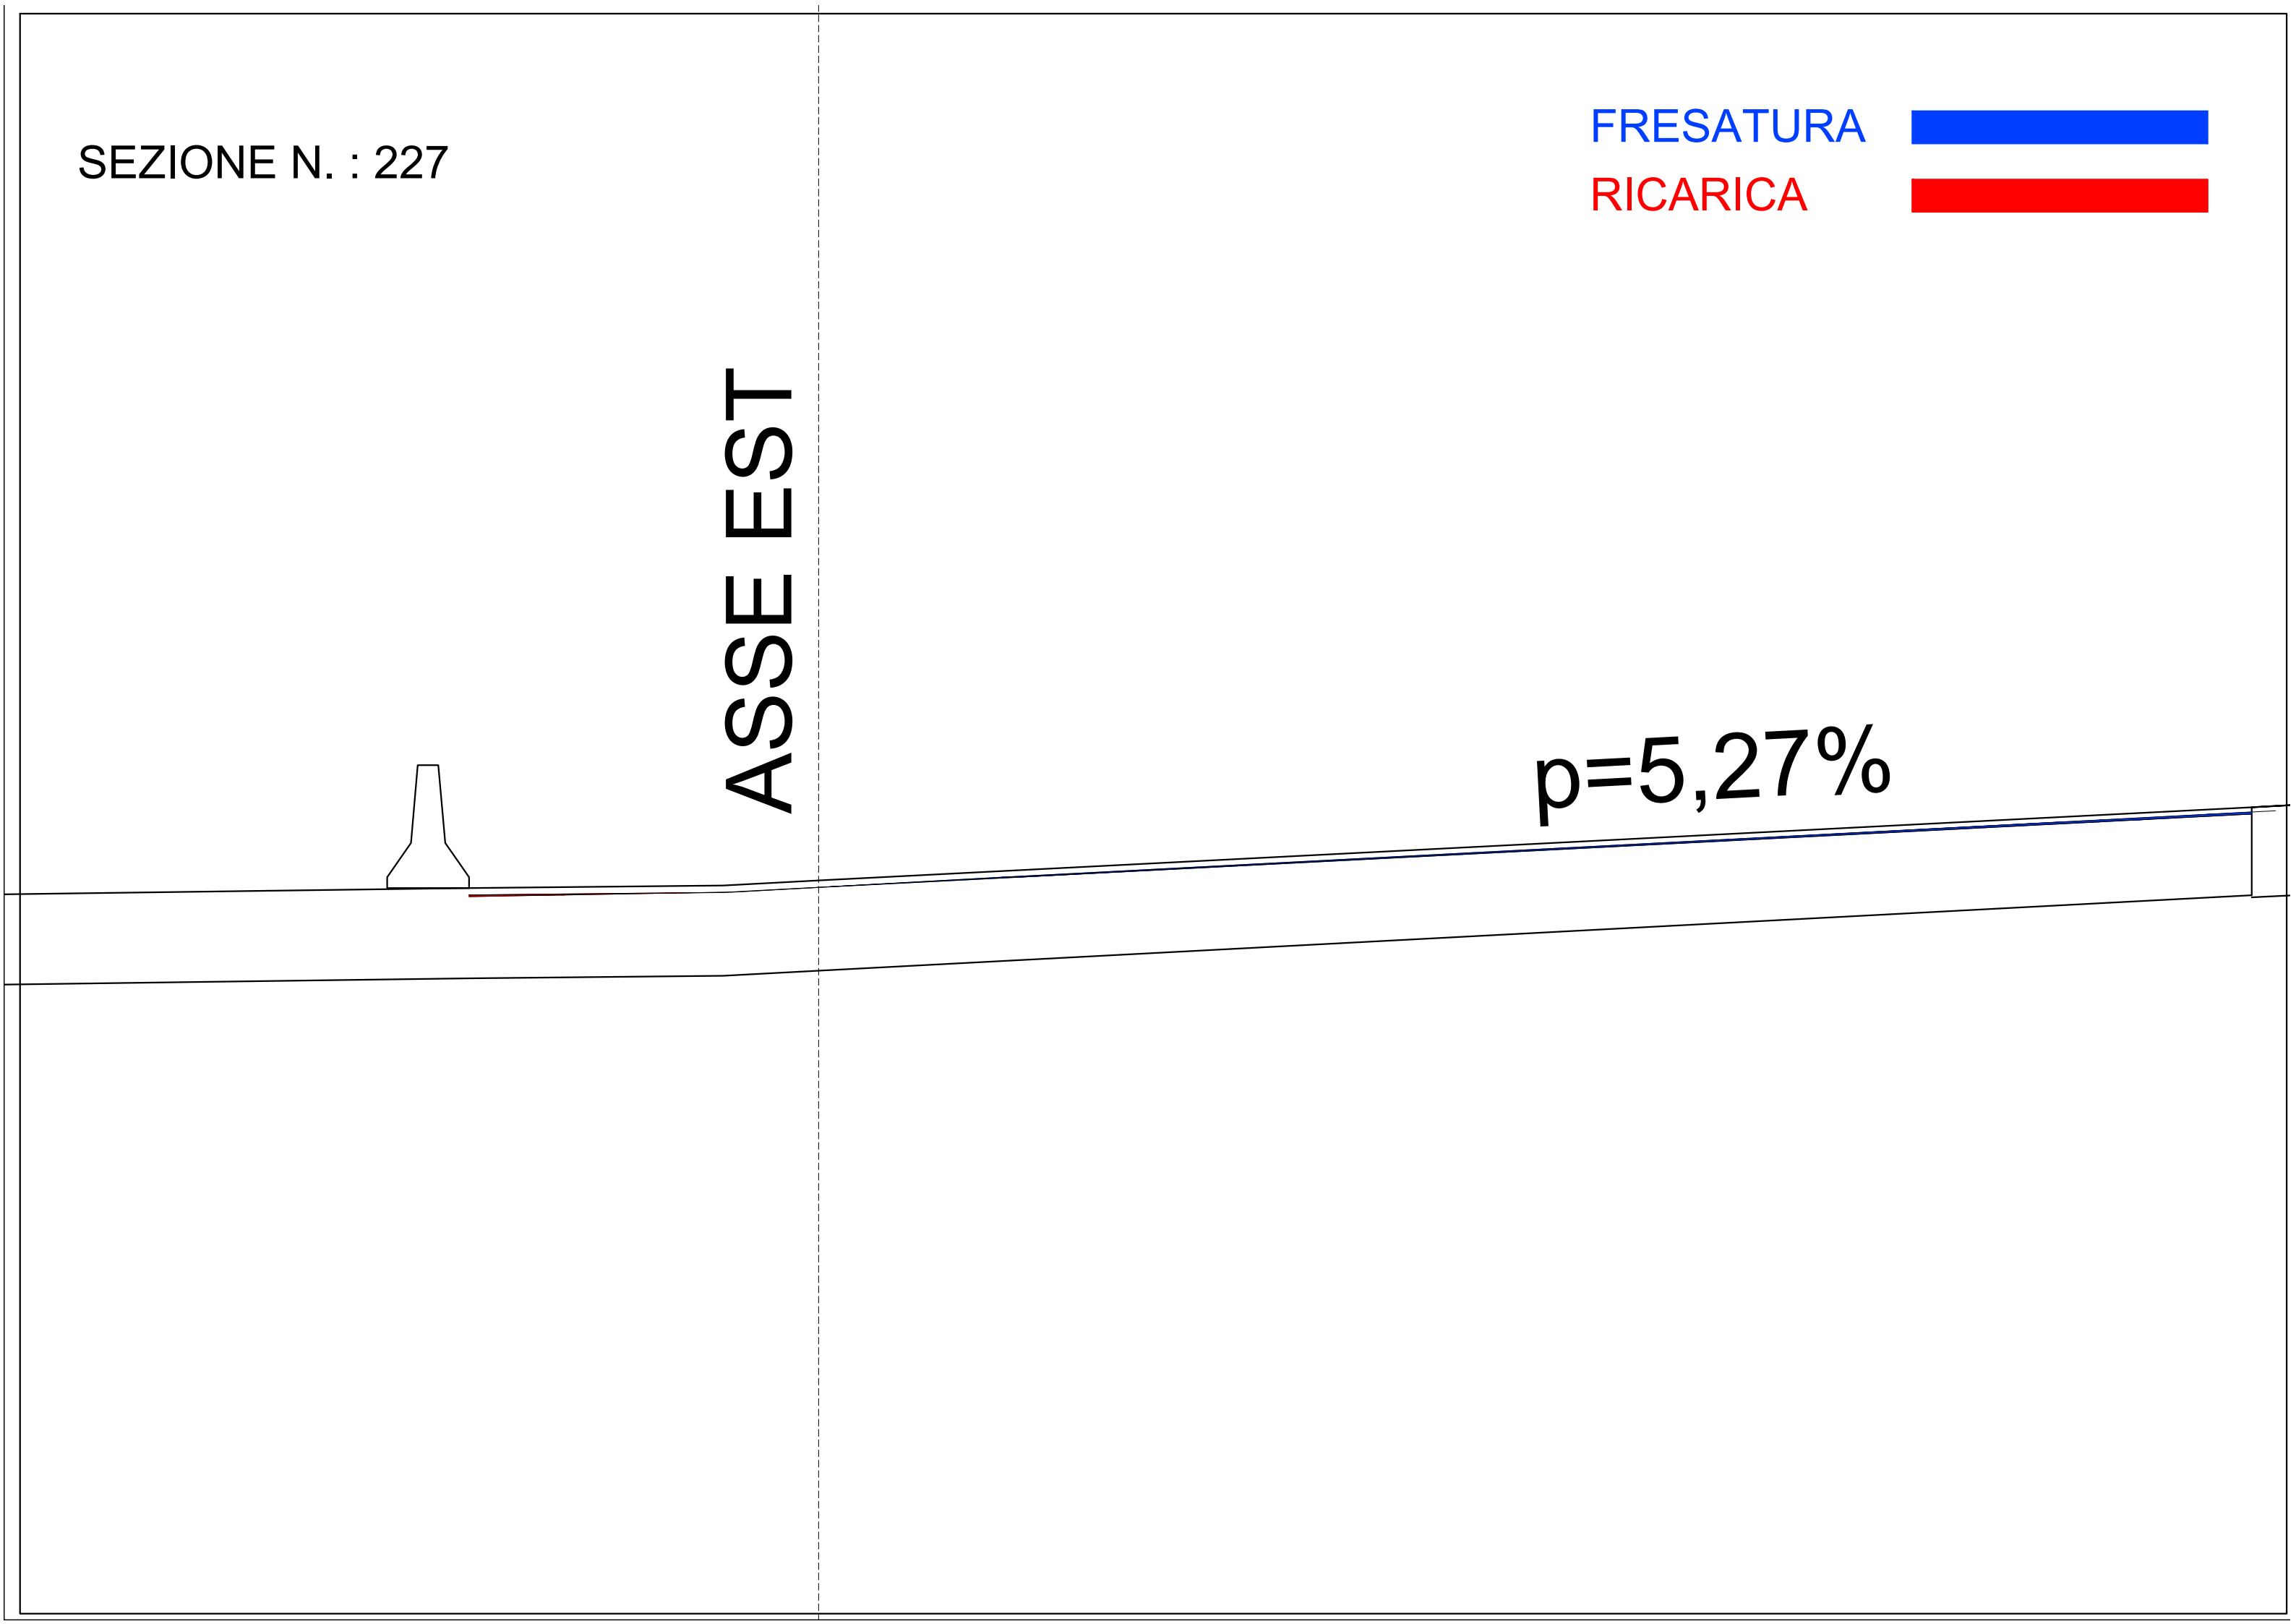

SEZIONE N. : 228

FRESATURA





RICARICA



ASSE EST

$p=5,27\%$

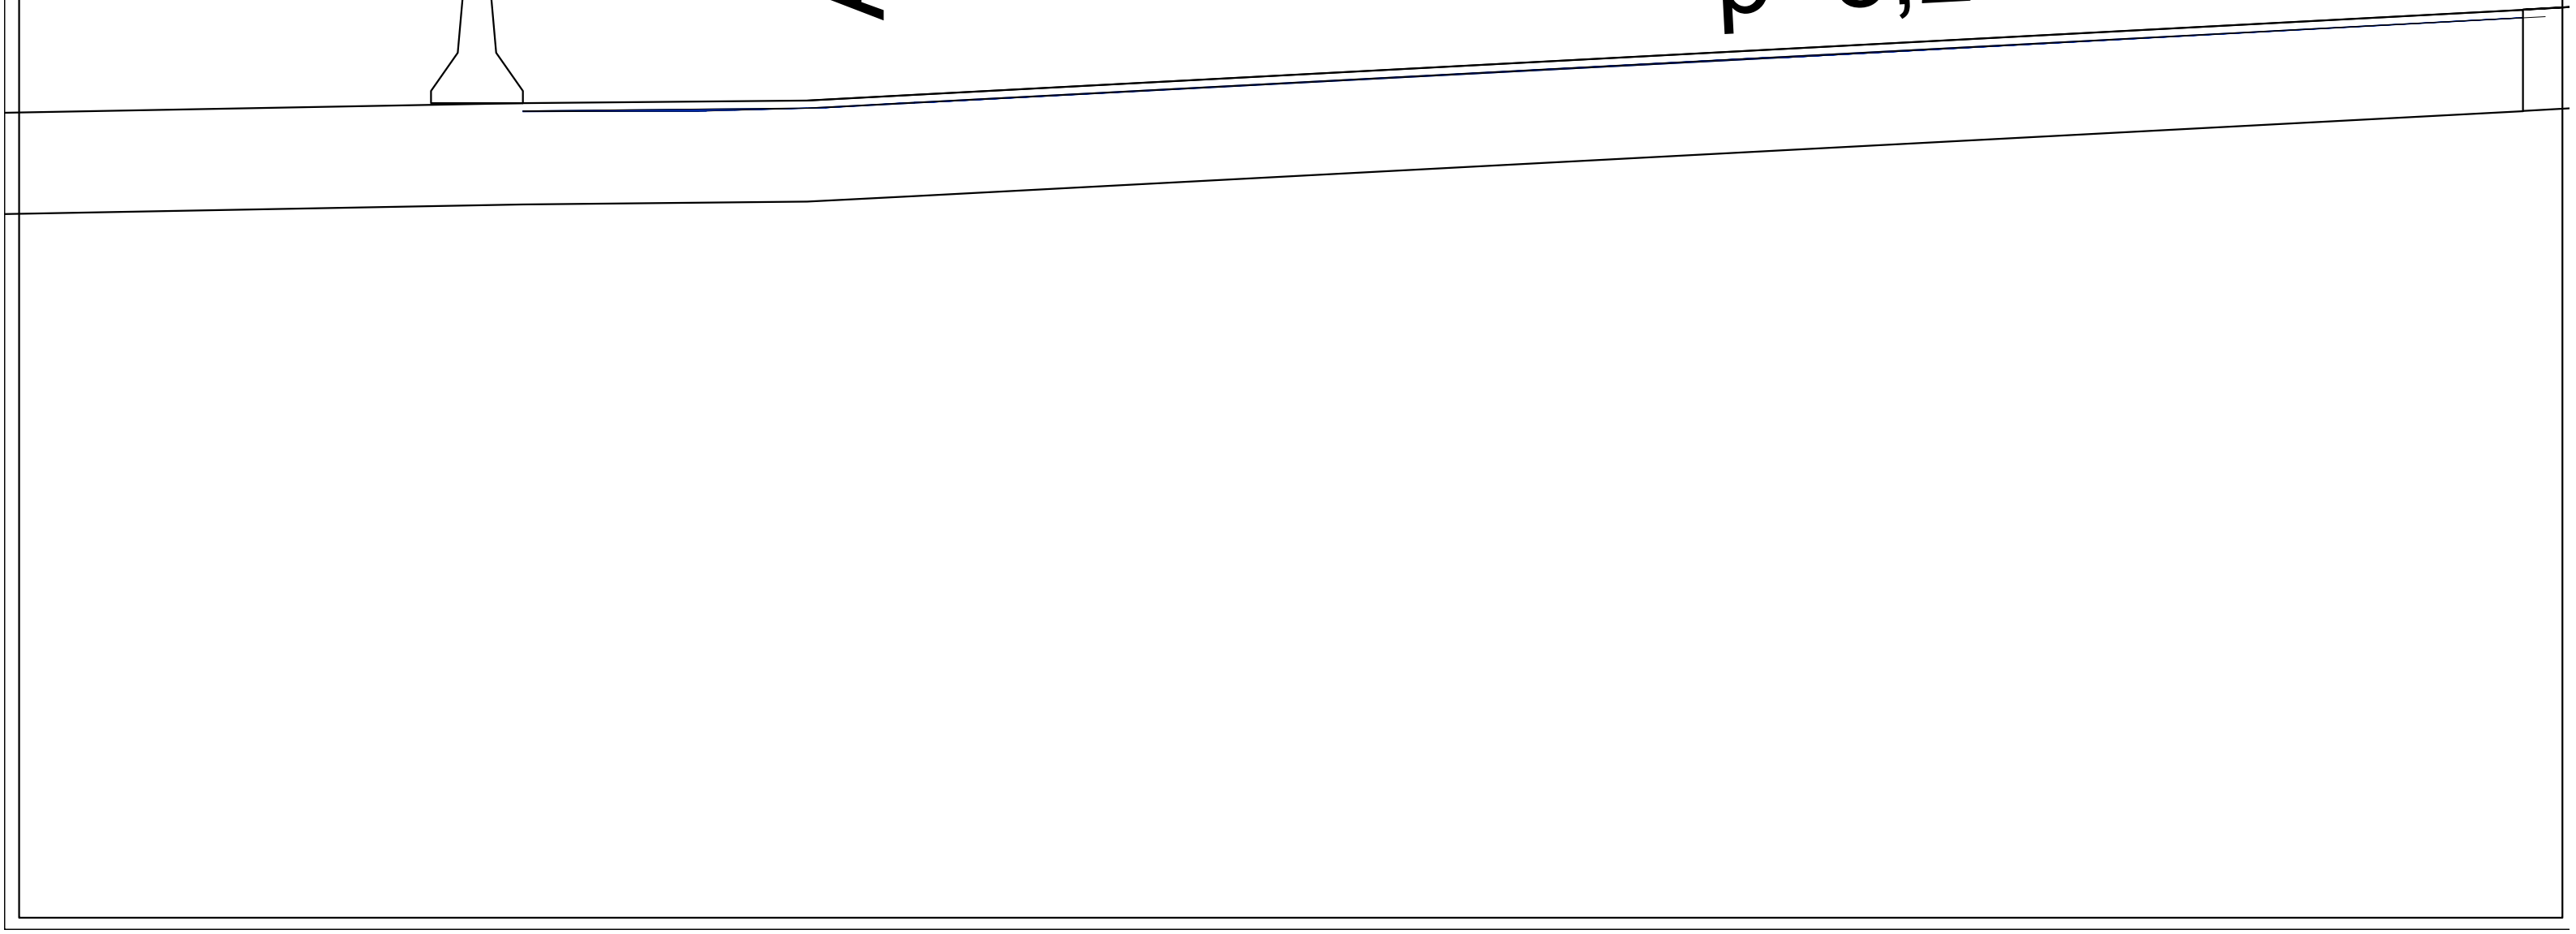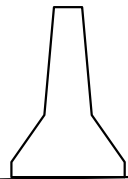

SEZIONE N. : 229

FRESATURA





RICARICA



ASSE EST

$p=5,27\%$

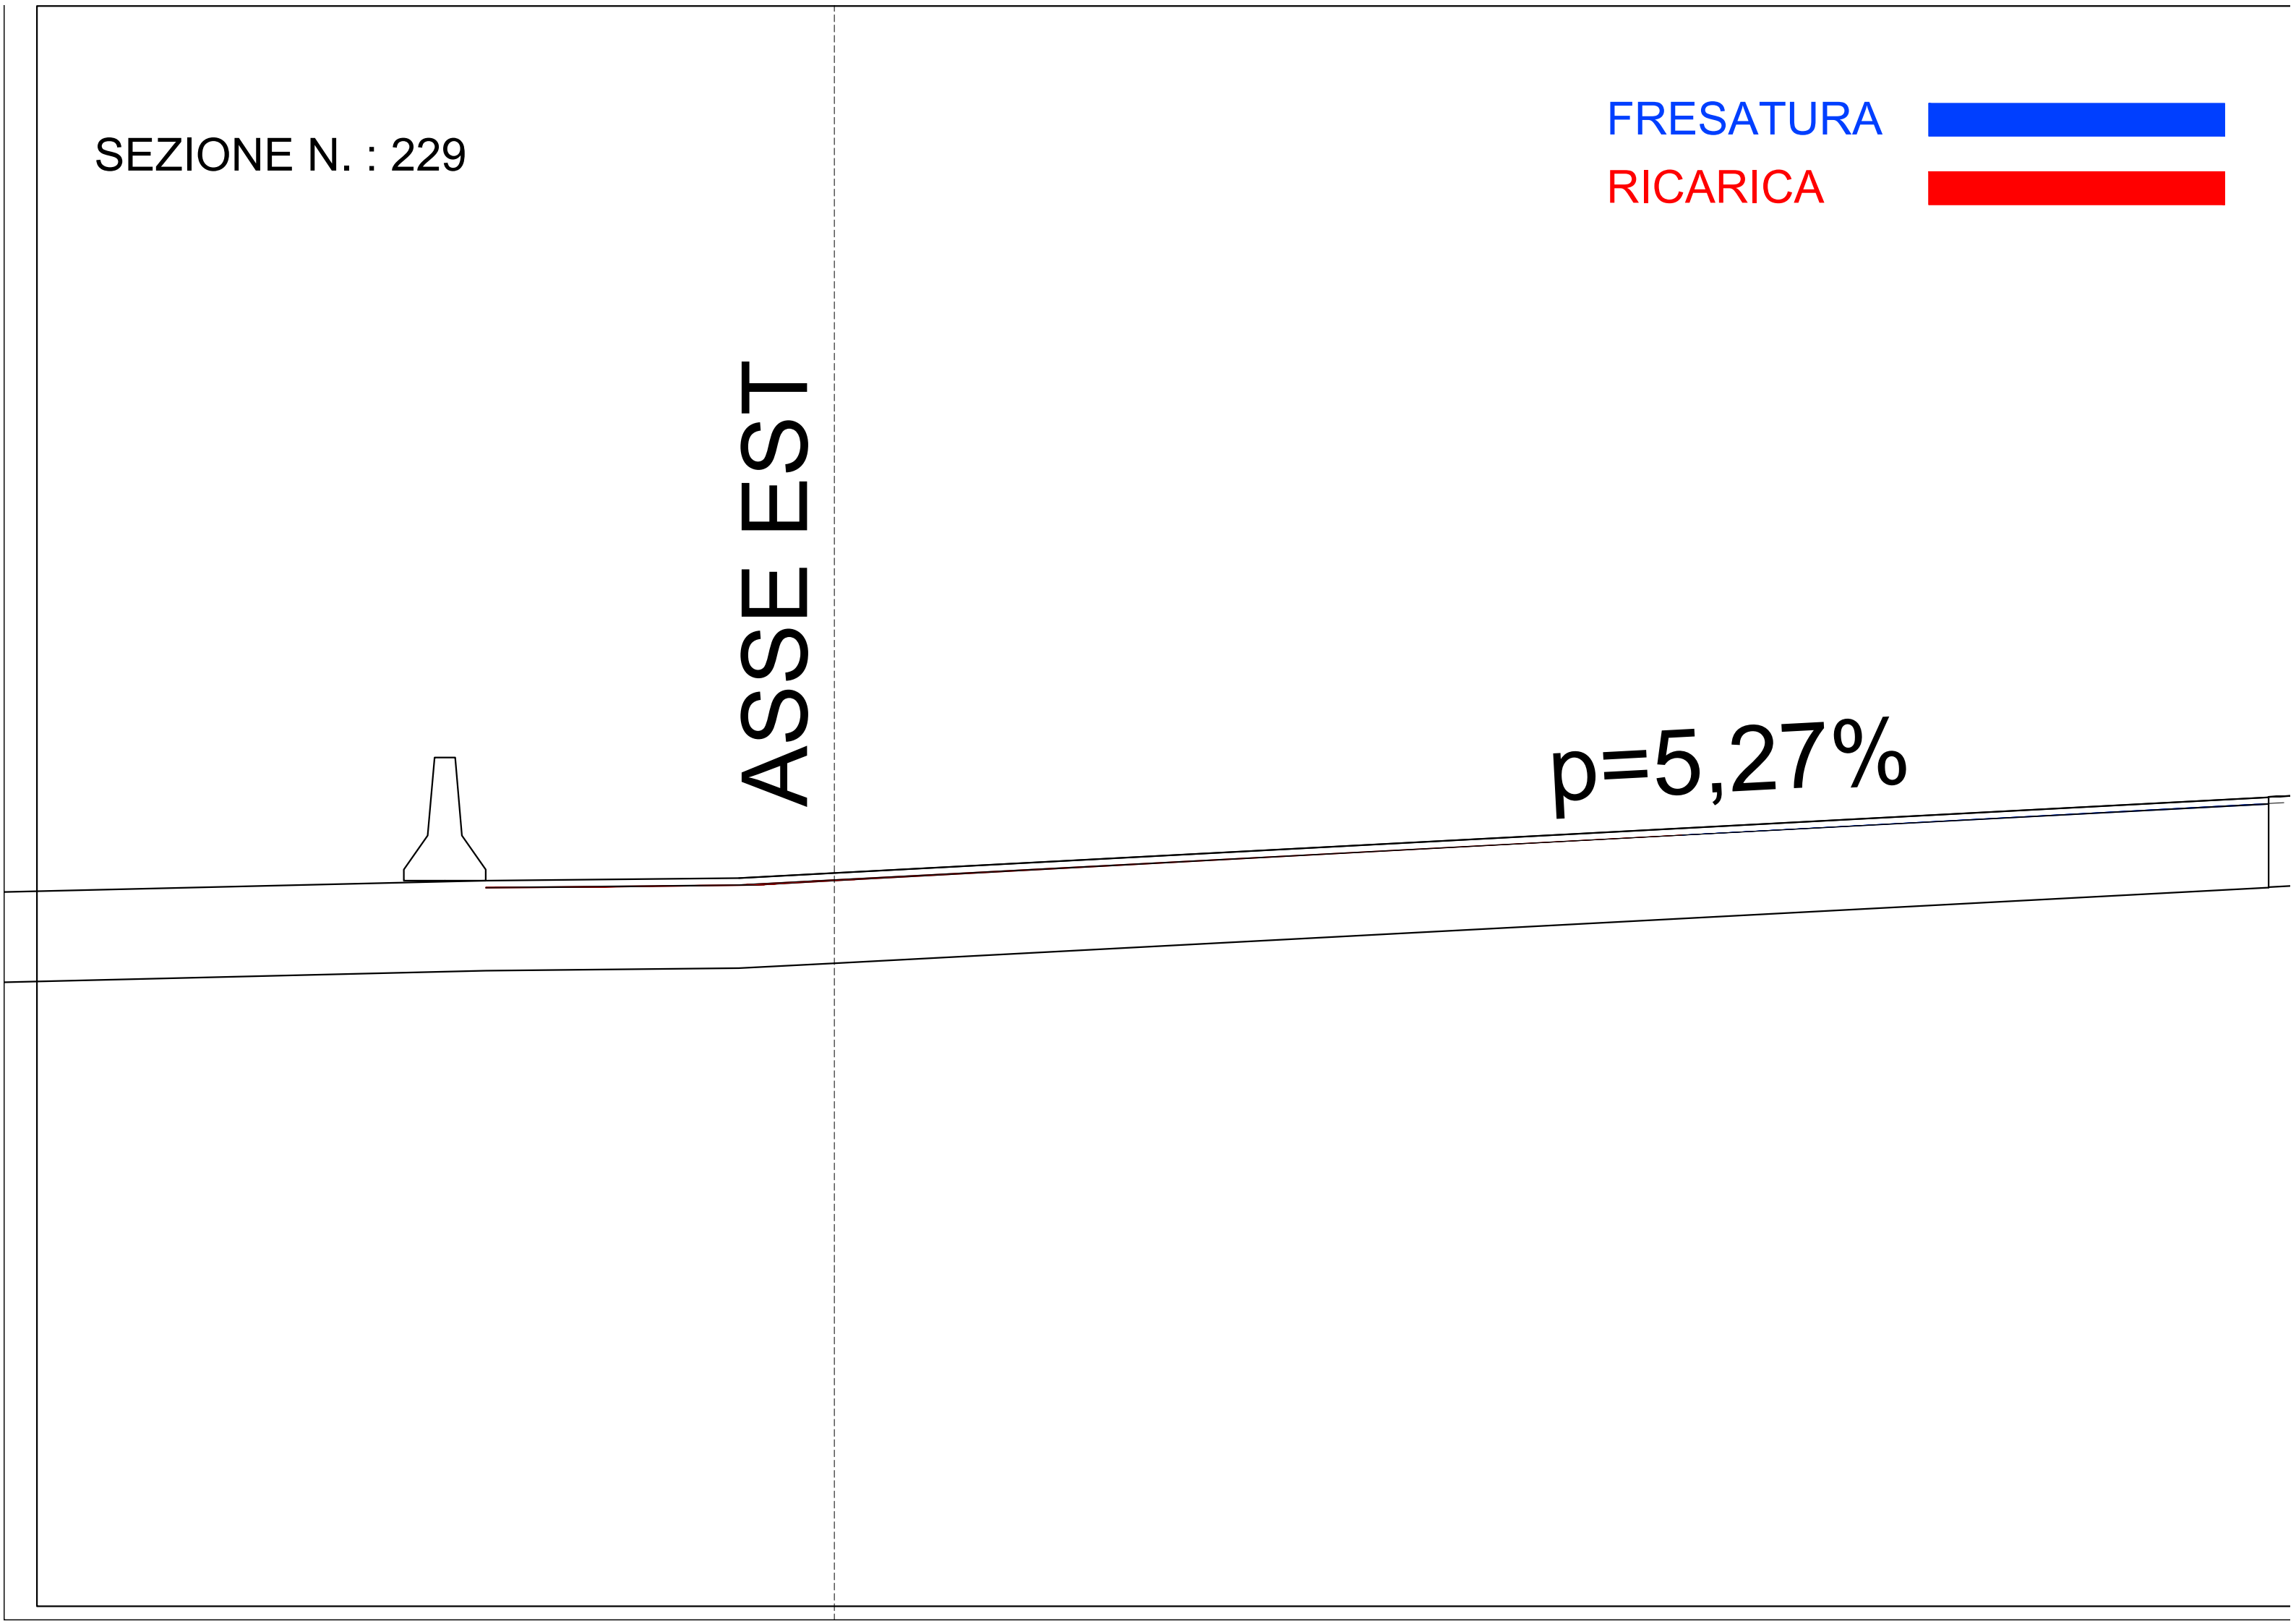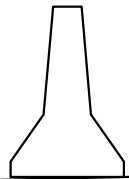

SEZIONE N. : 230


FRESATURA




RICARICA



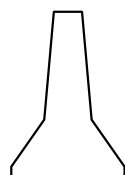

ASSE EST

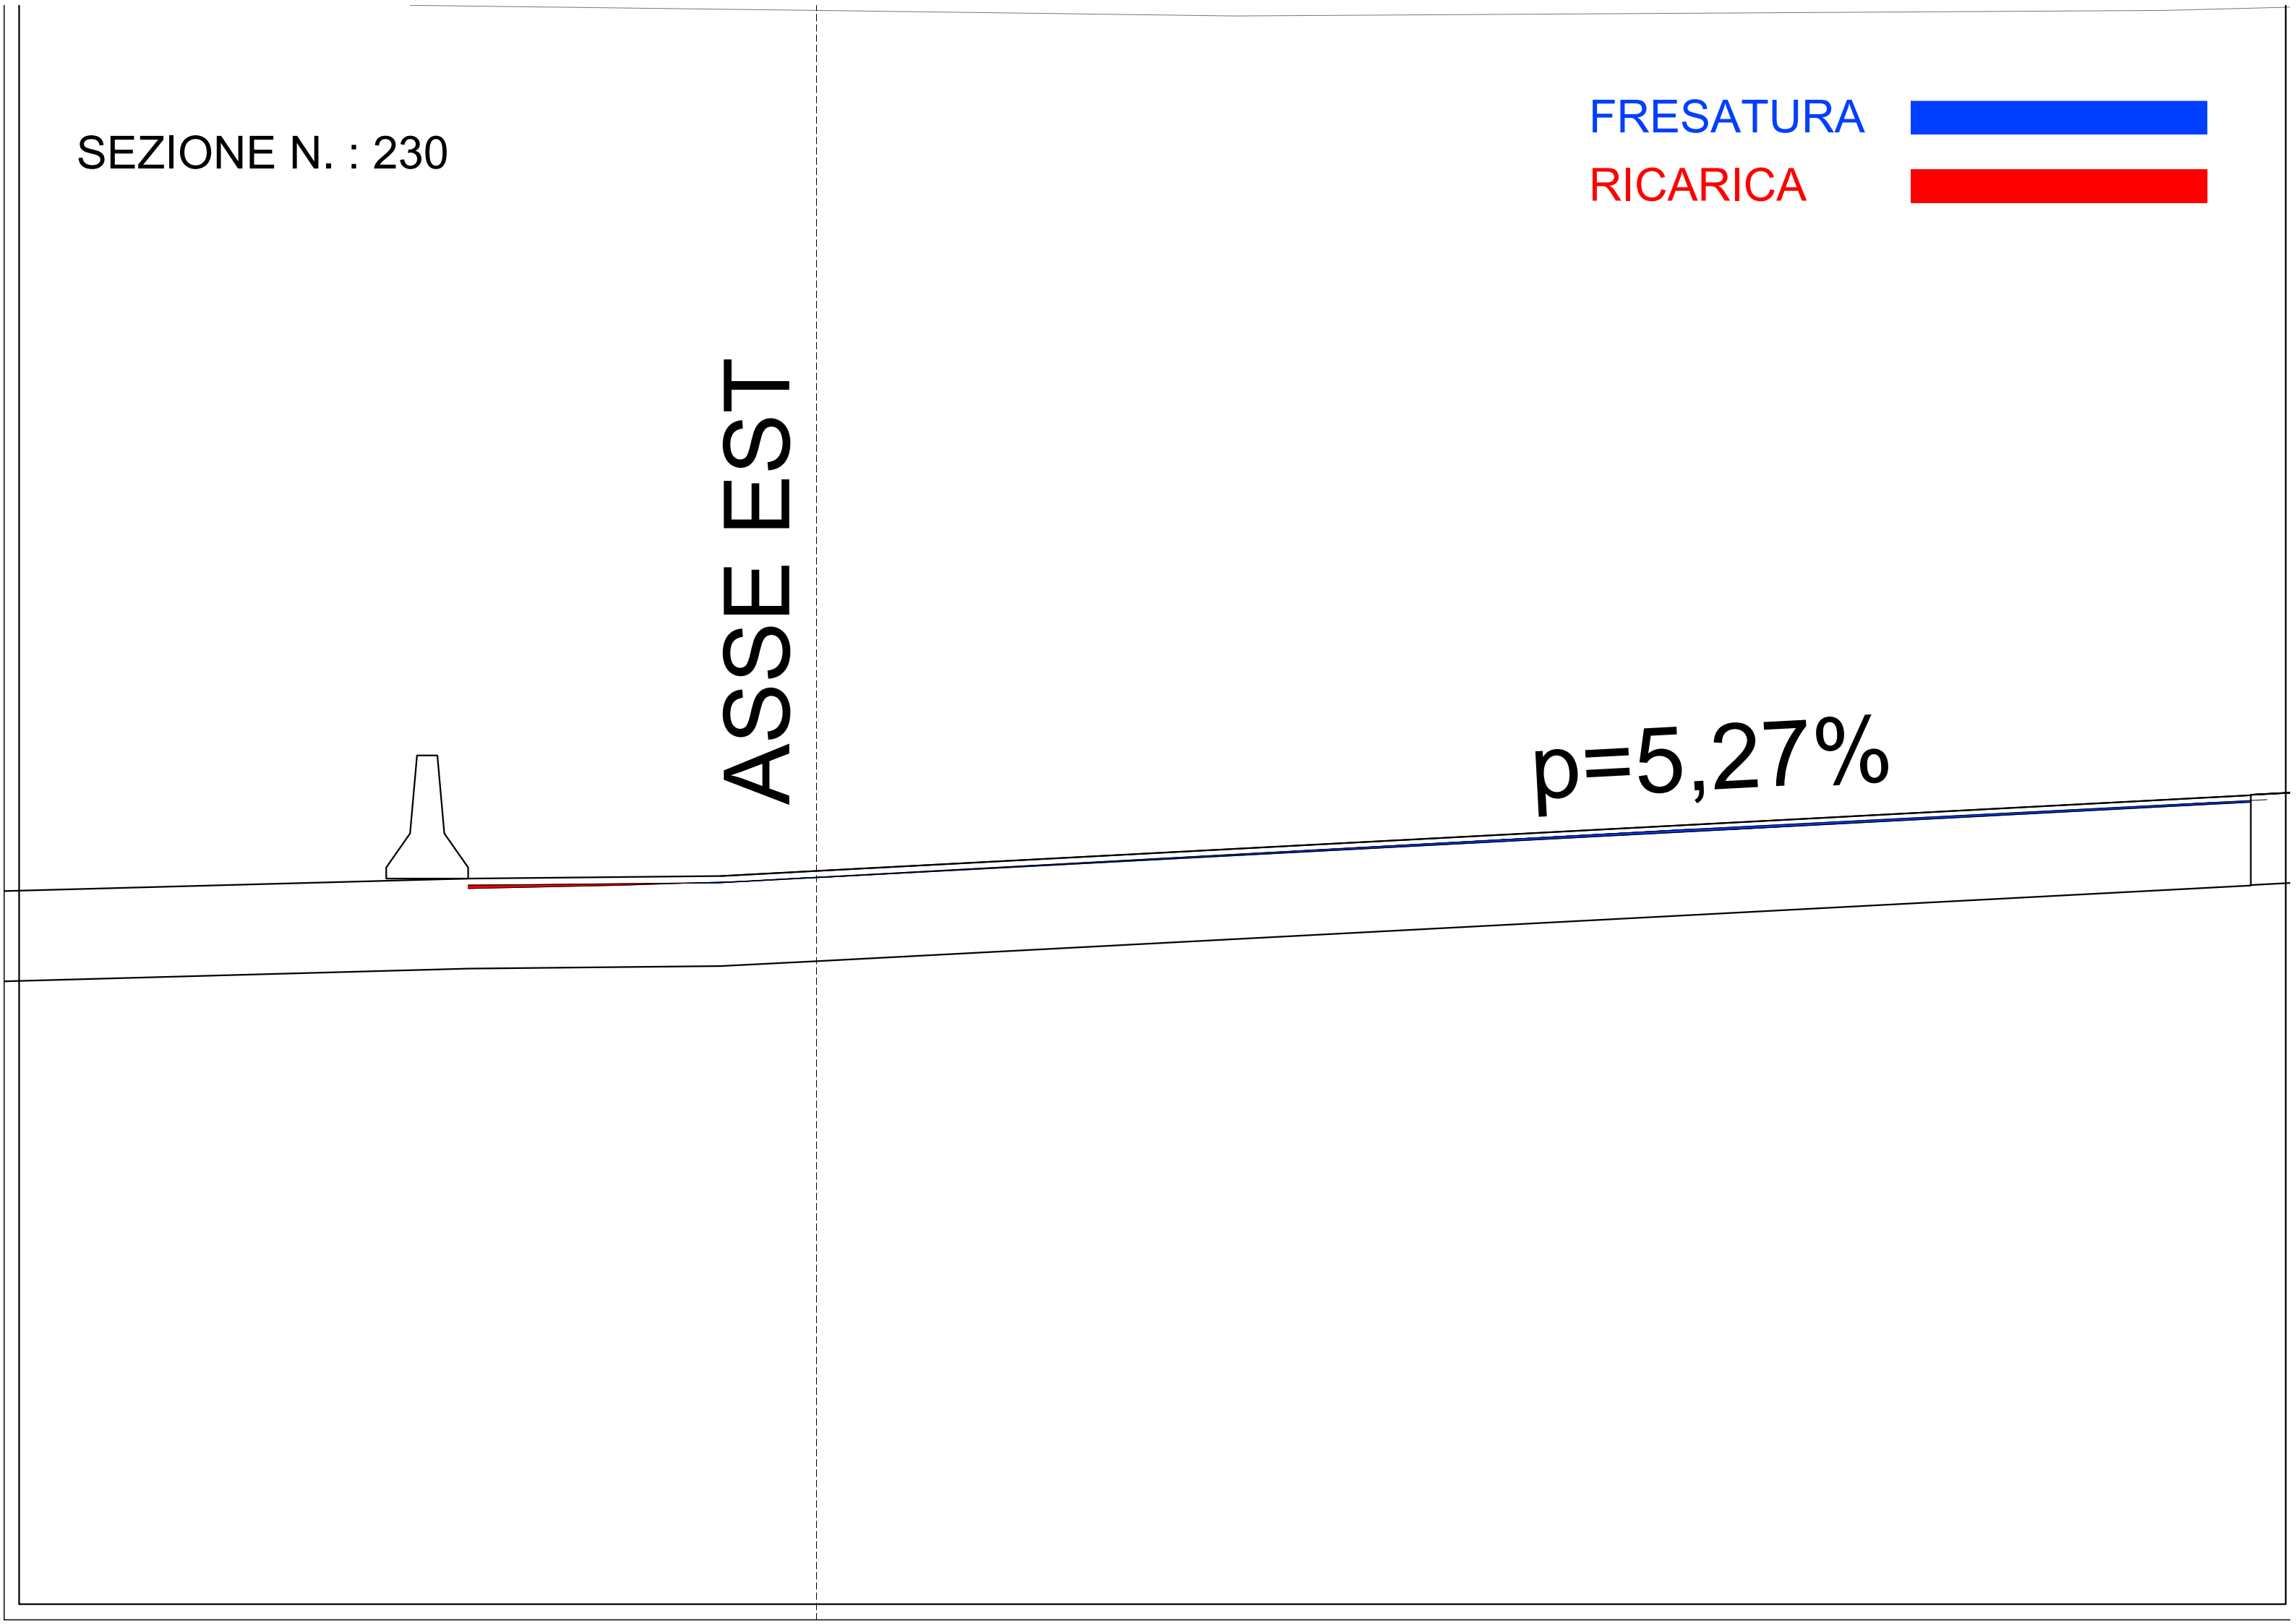


$p=5,27\%$



SEZIONE N. : PORTALE
DIST.PROG. : 4+360.809

FRESATURA 
RICARICA 

ASSE EST

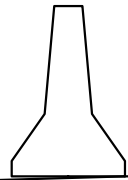

$p=5,27\%$

SEZIONE N. : PORTALE

DIST.PROG. : 4+360.809


FRESATURA




RICARICA



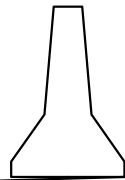

ASSE EST

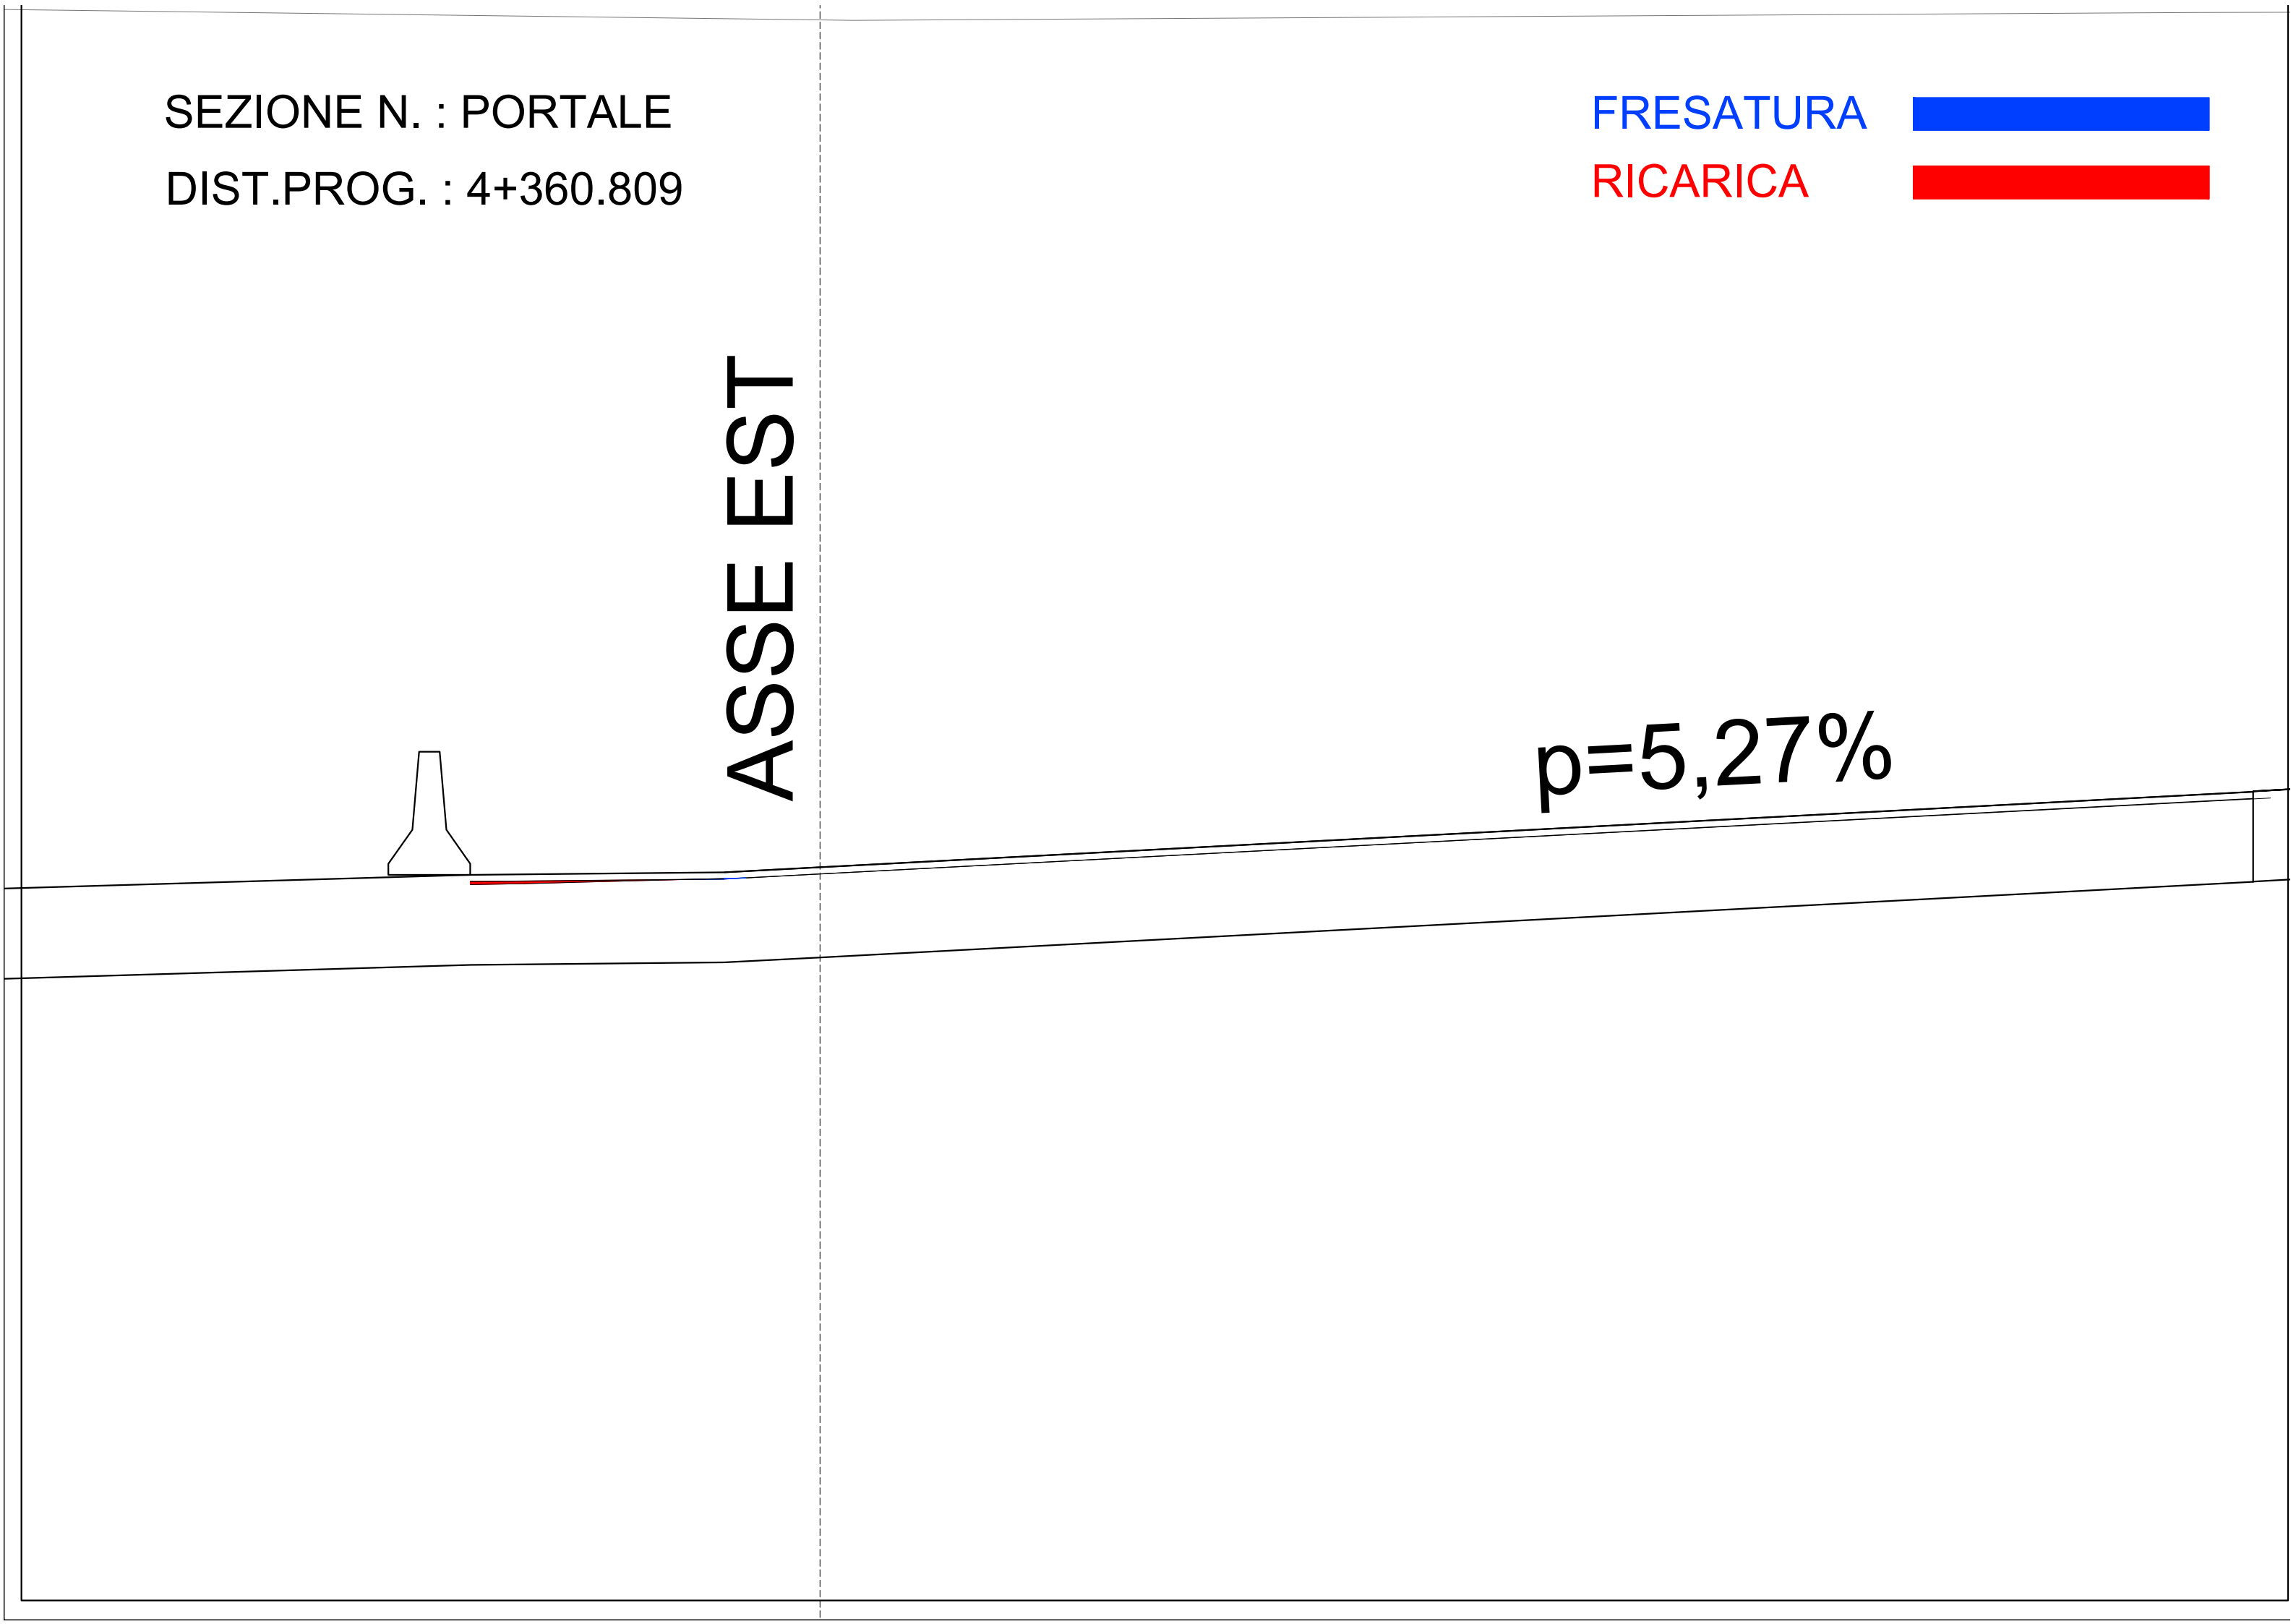

$p=5,27\%$




SEZIONE N. : 232

FRESATURA 
RICARICA 

ASSE EST

$p=5,27\%$

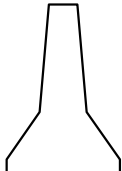

SVI 197790 - Bar

SEZIONE N. : 233


FRESATURA




RICARICA



ASSE EST

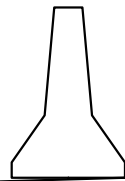

$p=5,27\%$

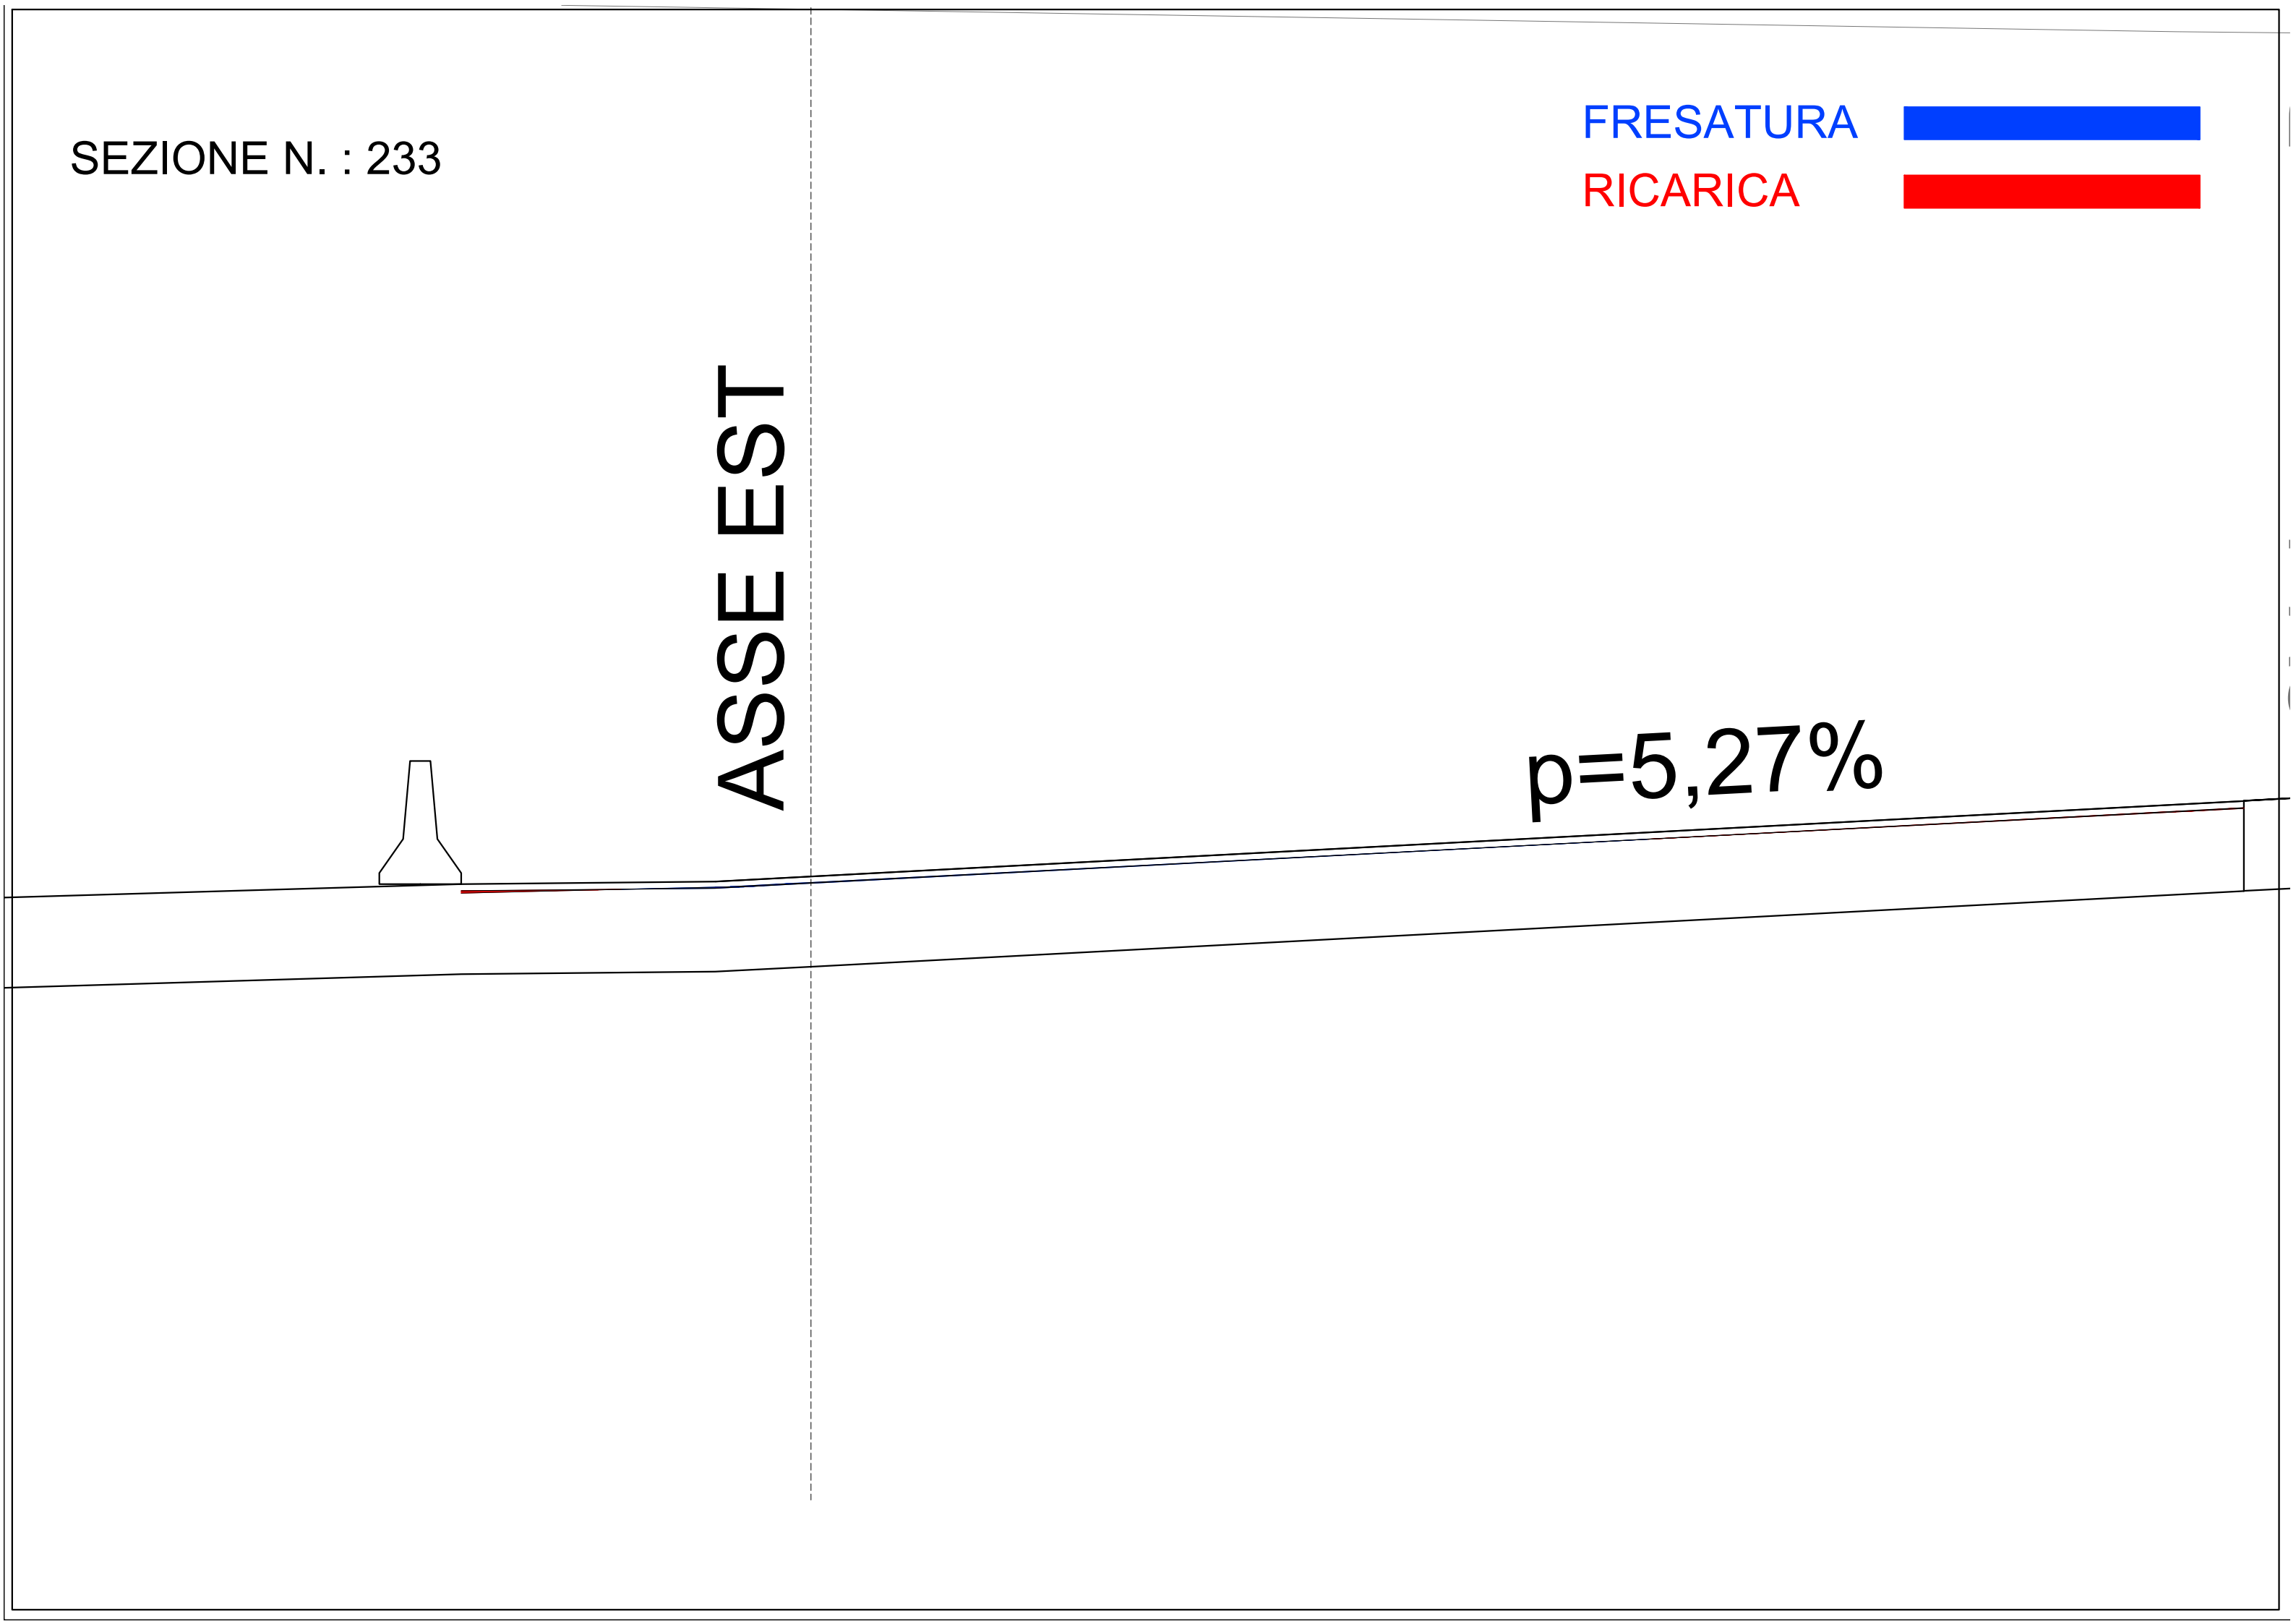

SEZIONE N. : 234


FRESATURA




RICARICA



ASSE EST

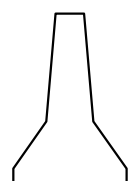

$p=5,27\%$

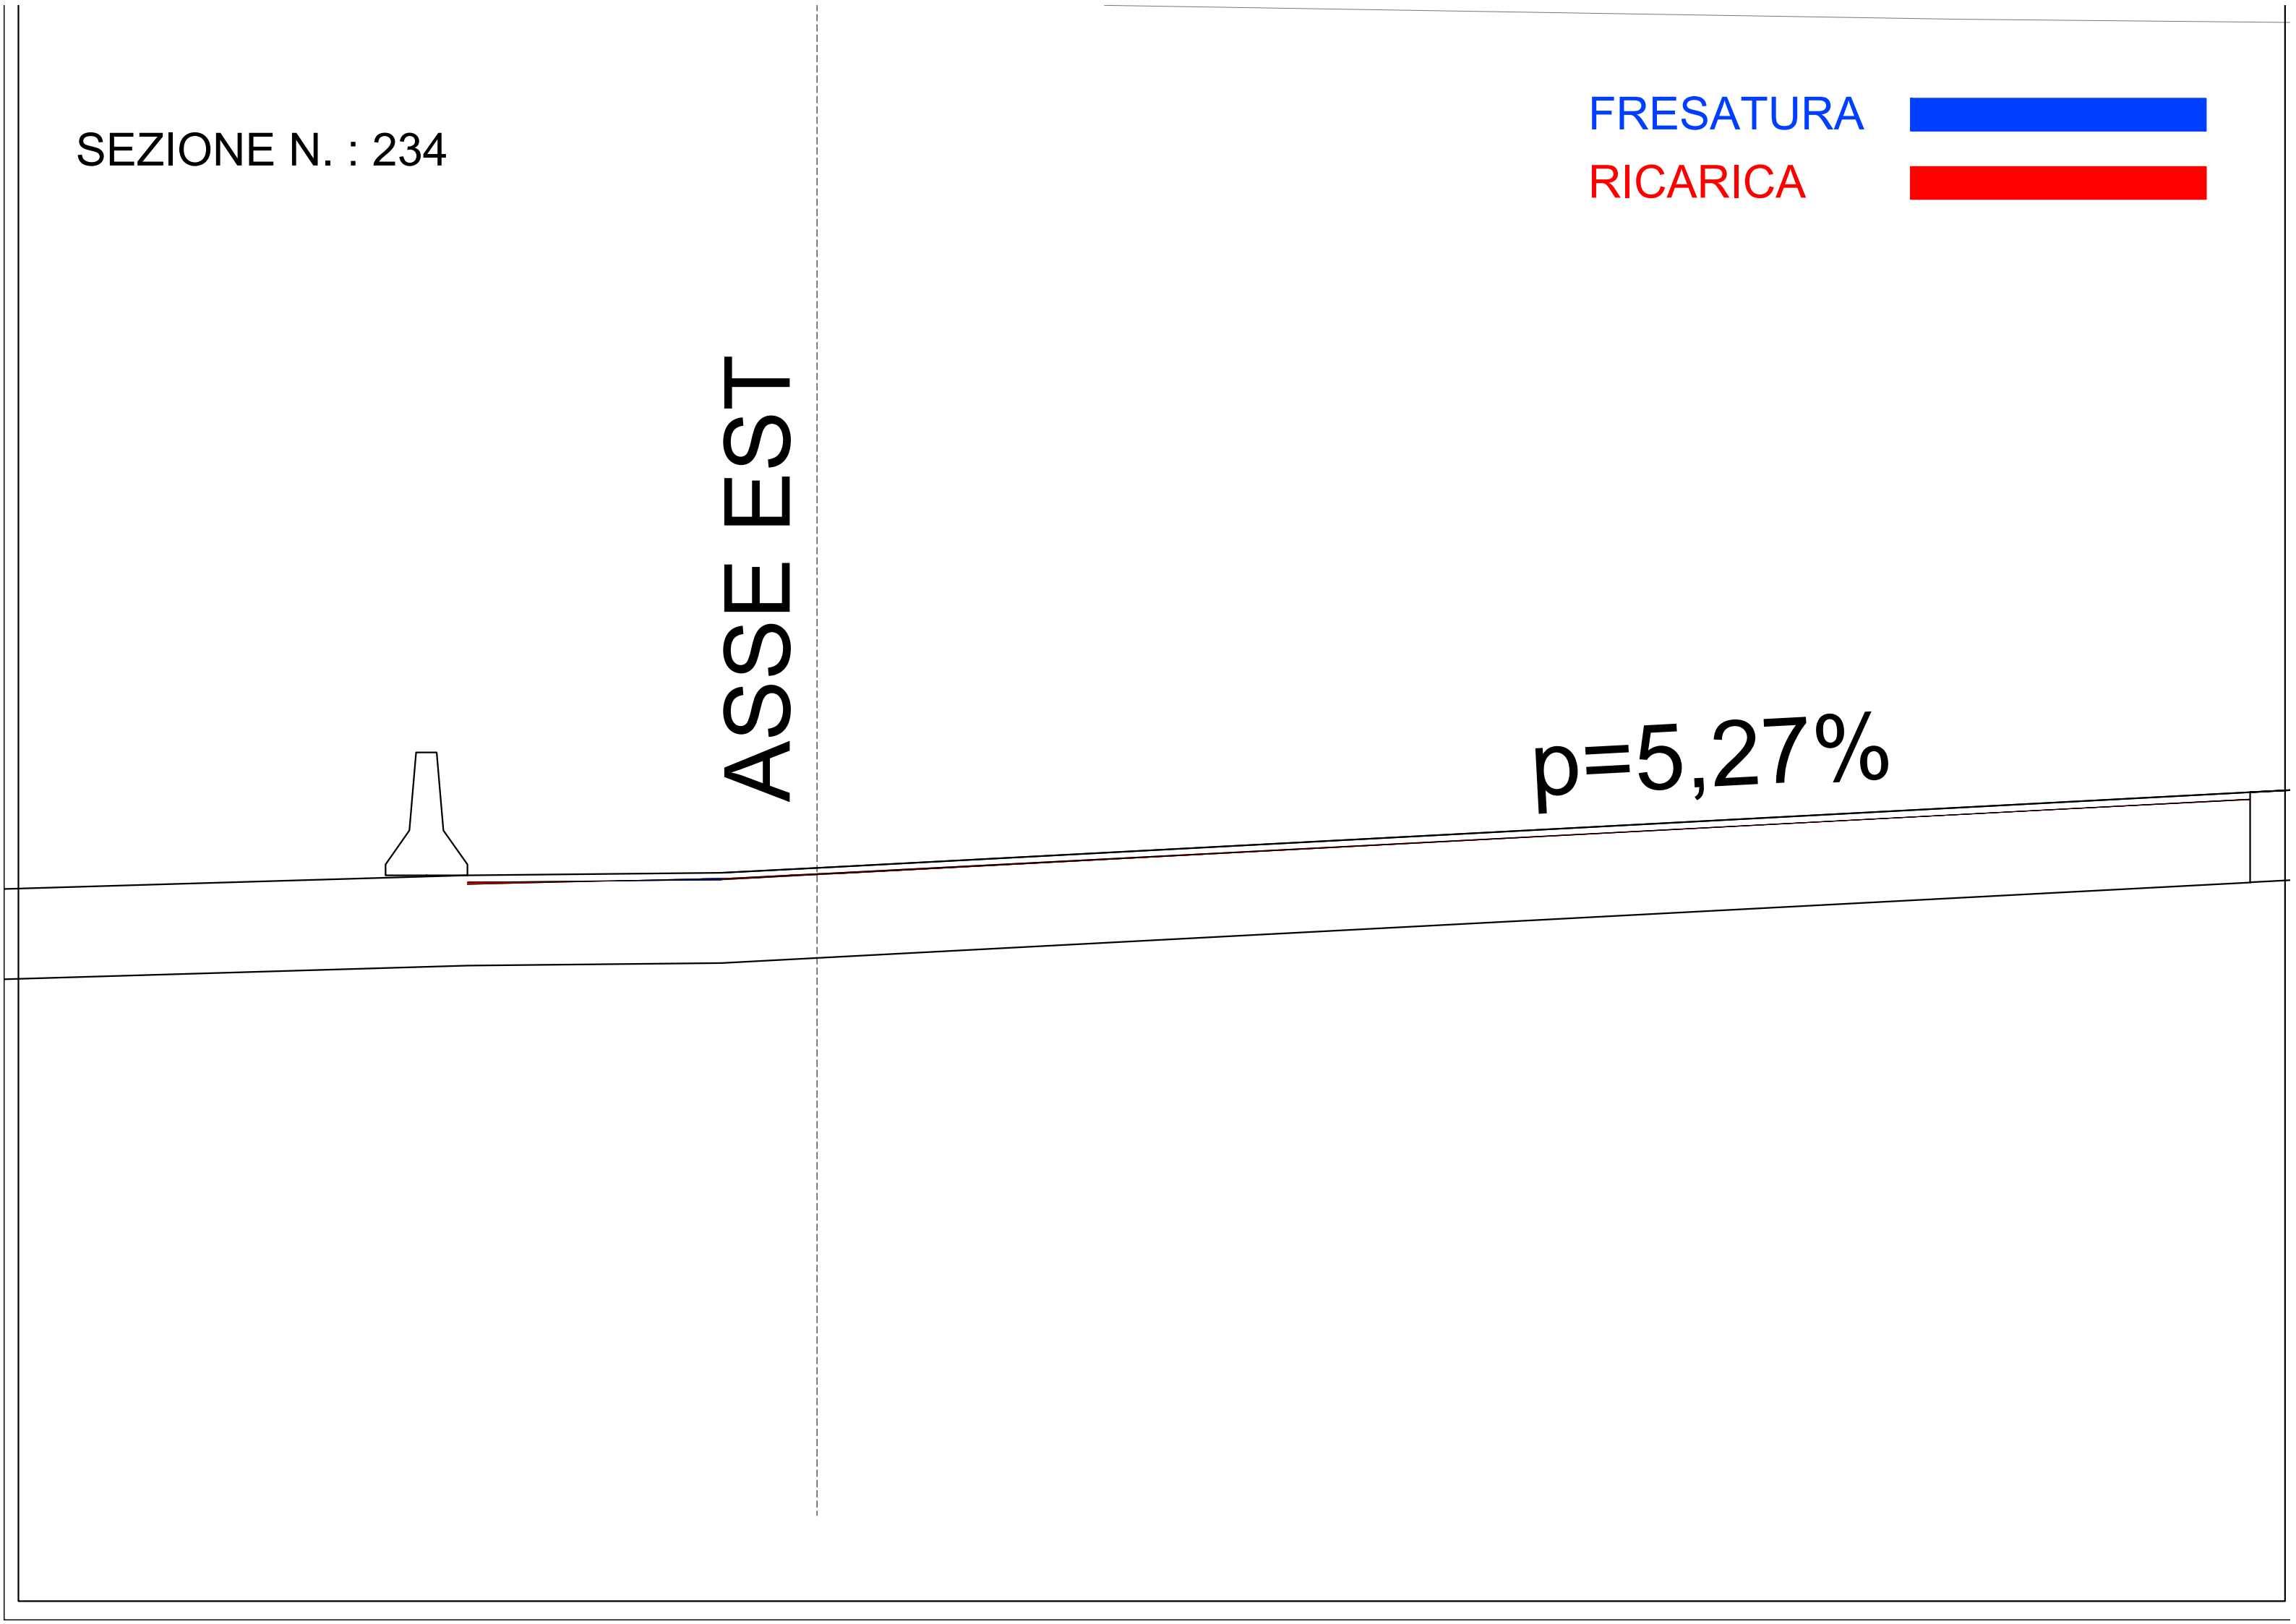

SEZIONE N. : 235

FRESATURA





RICARICA



ASSE EST

$p=5,27\%$

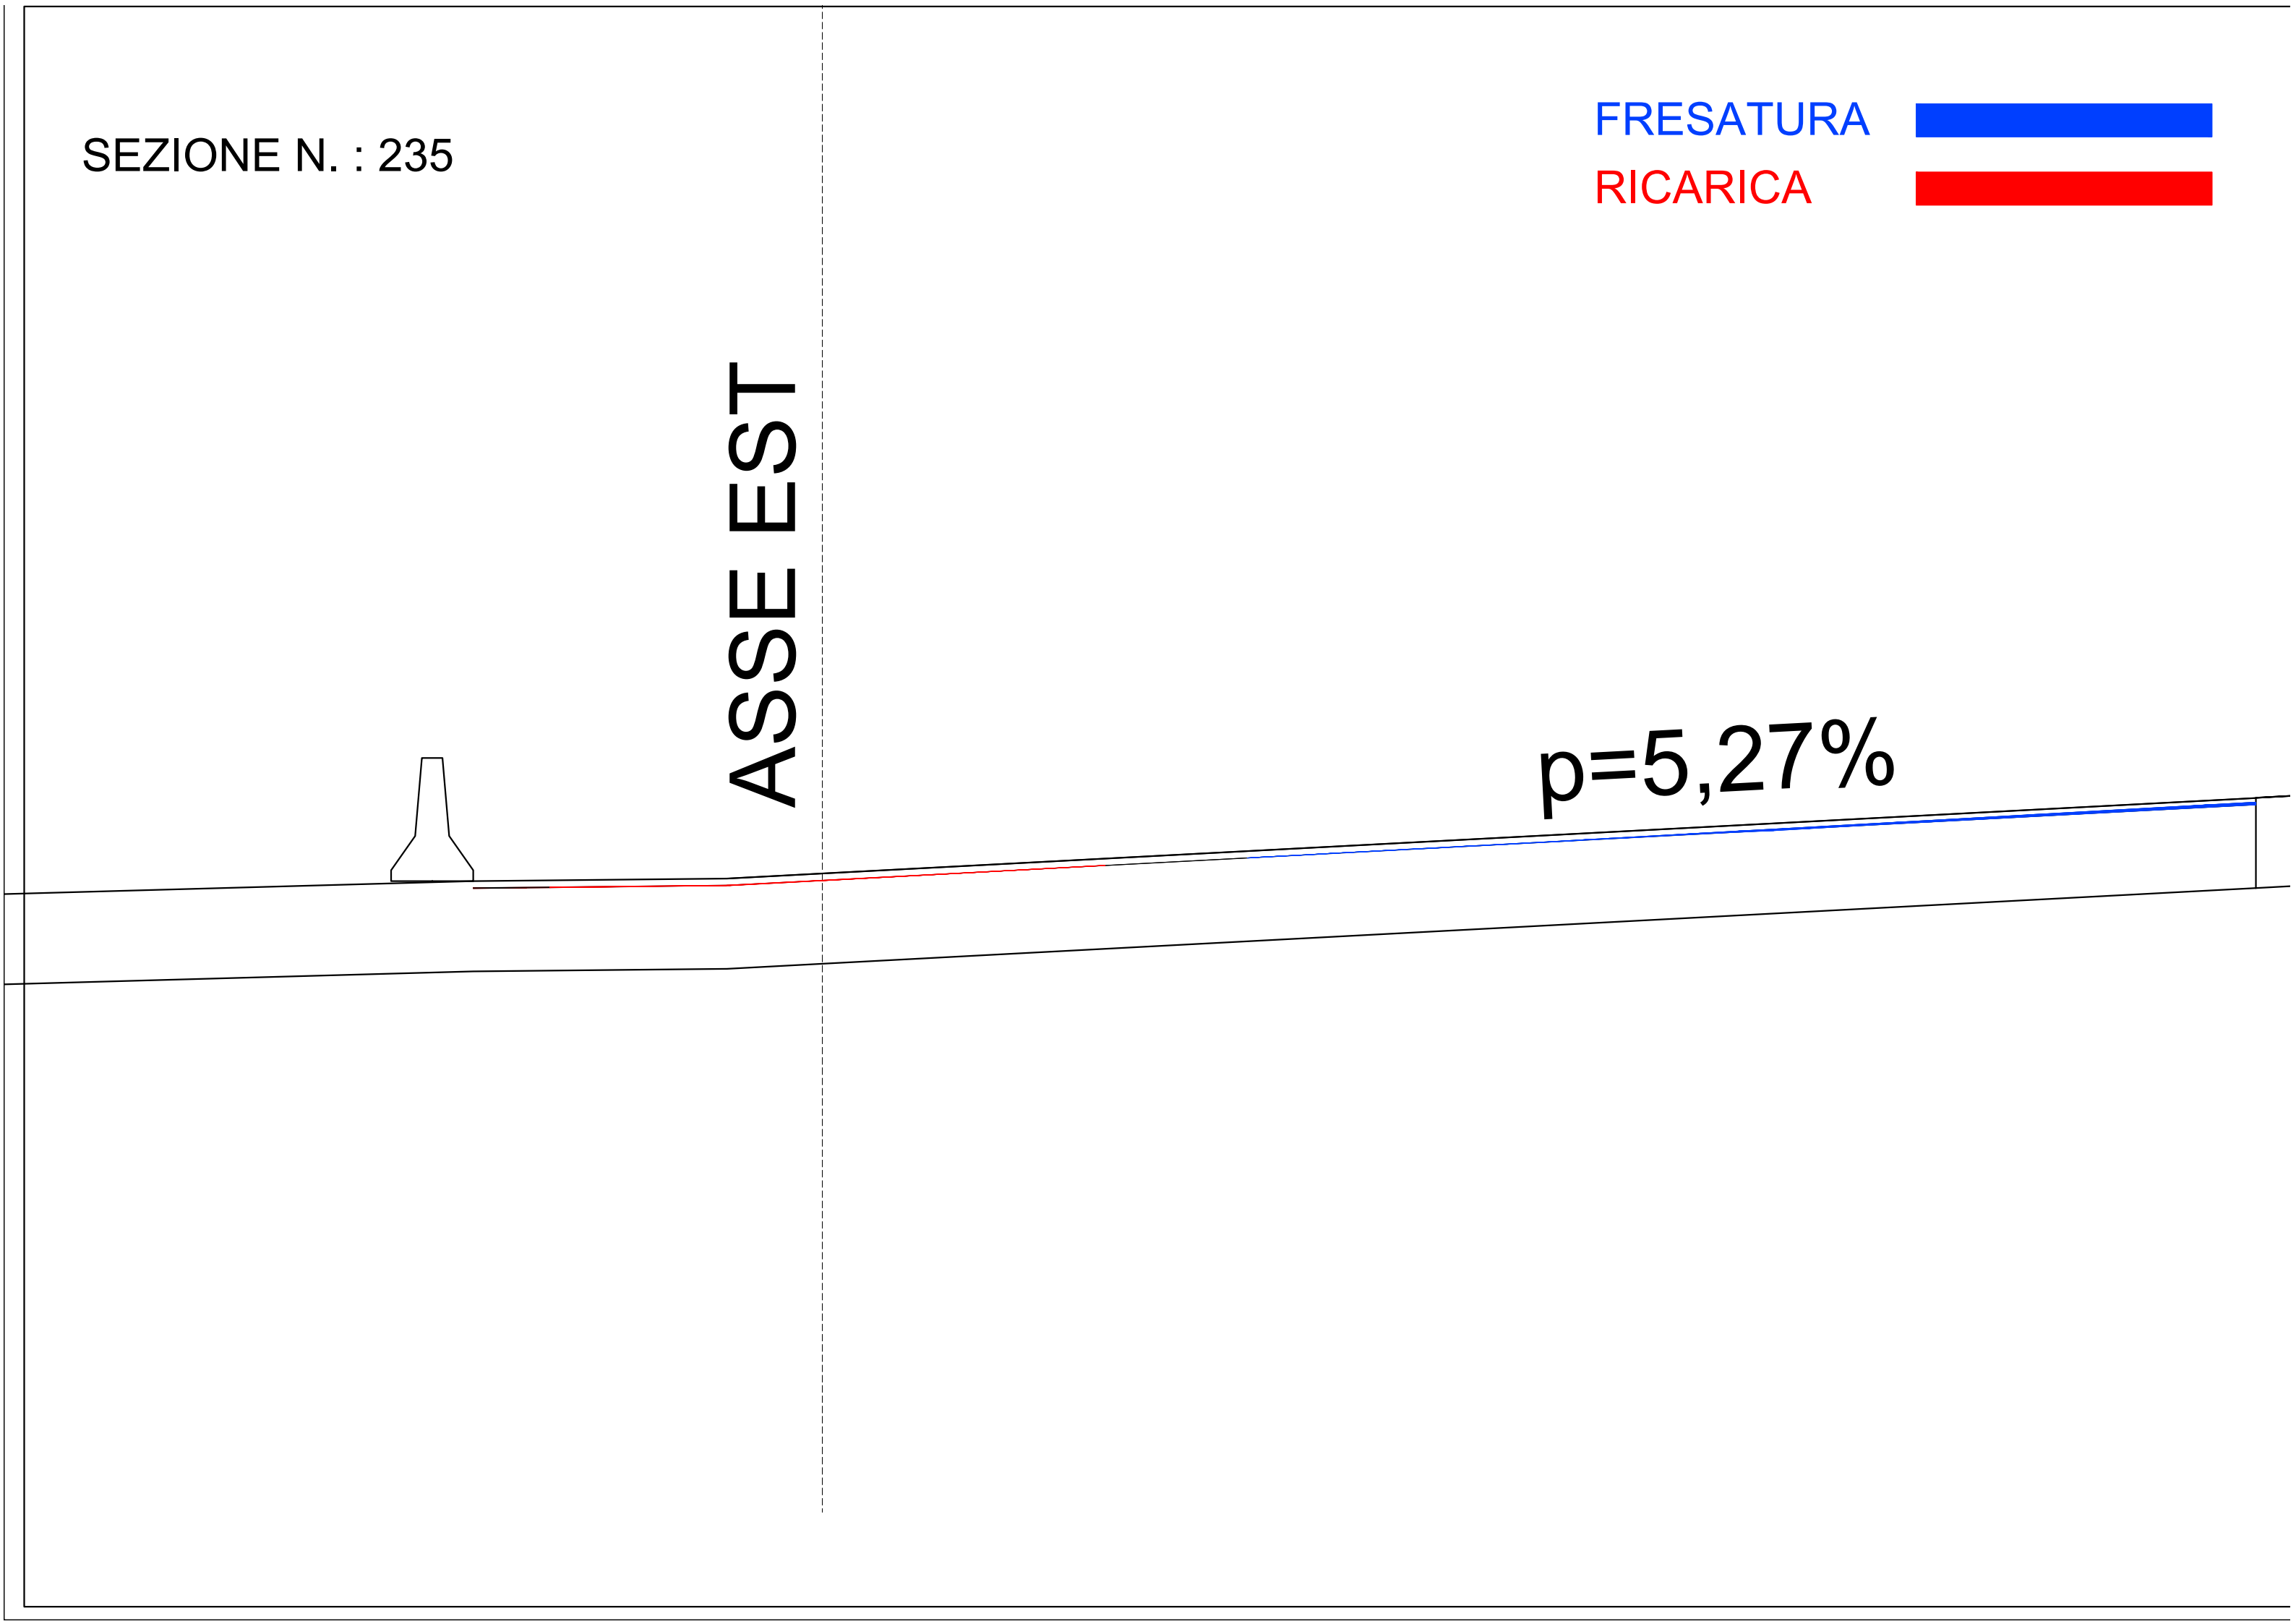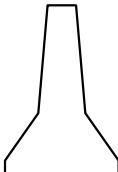

SEZIONE N. : 236


FRESATURA




RICARICA



ASSE EST

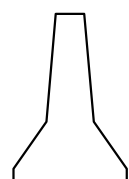

$p=5,27\%$

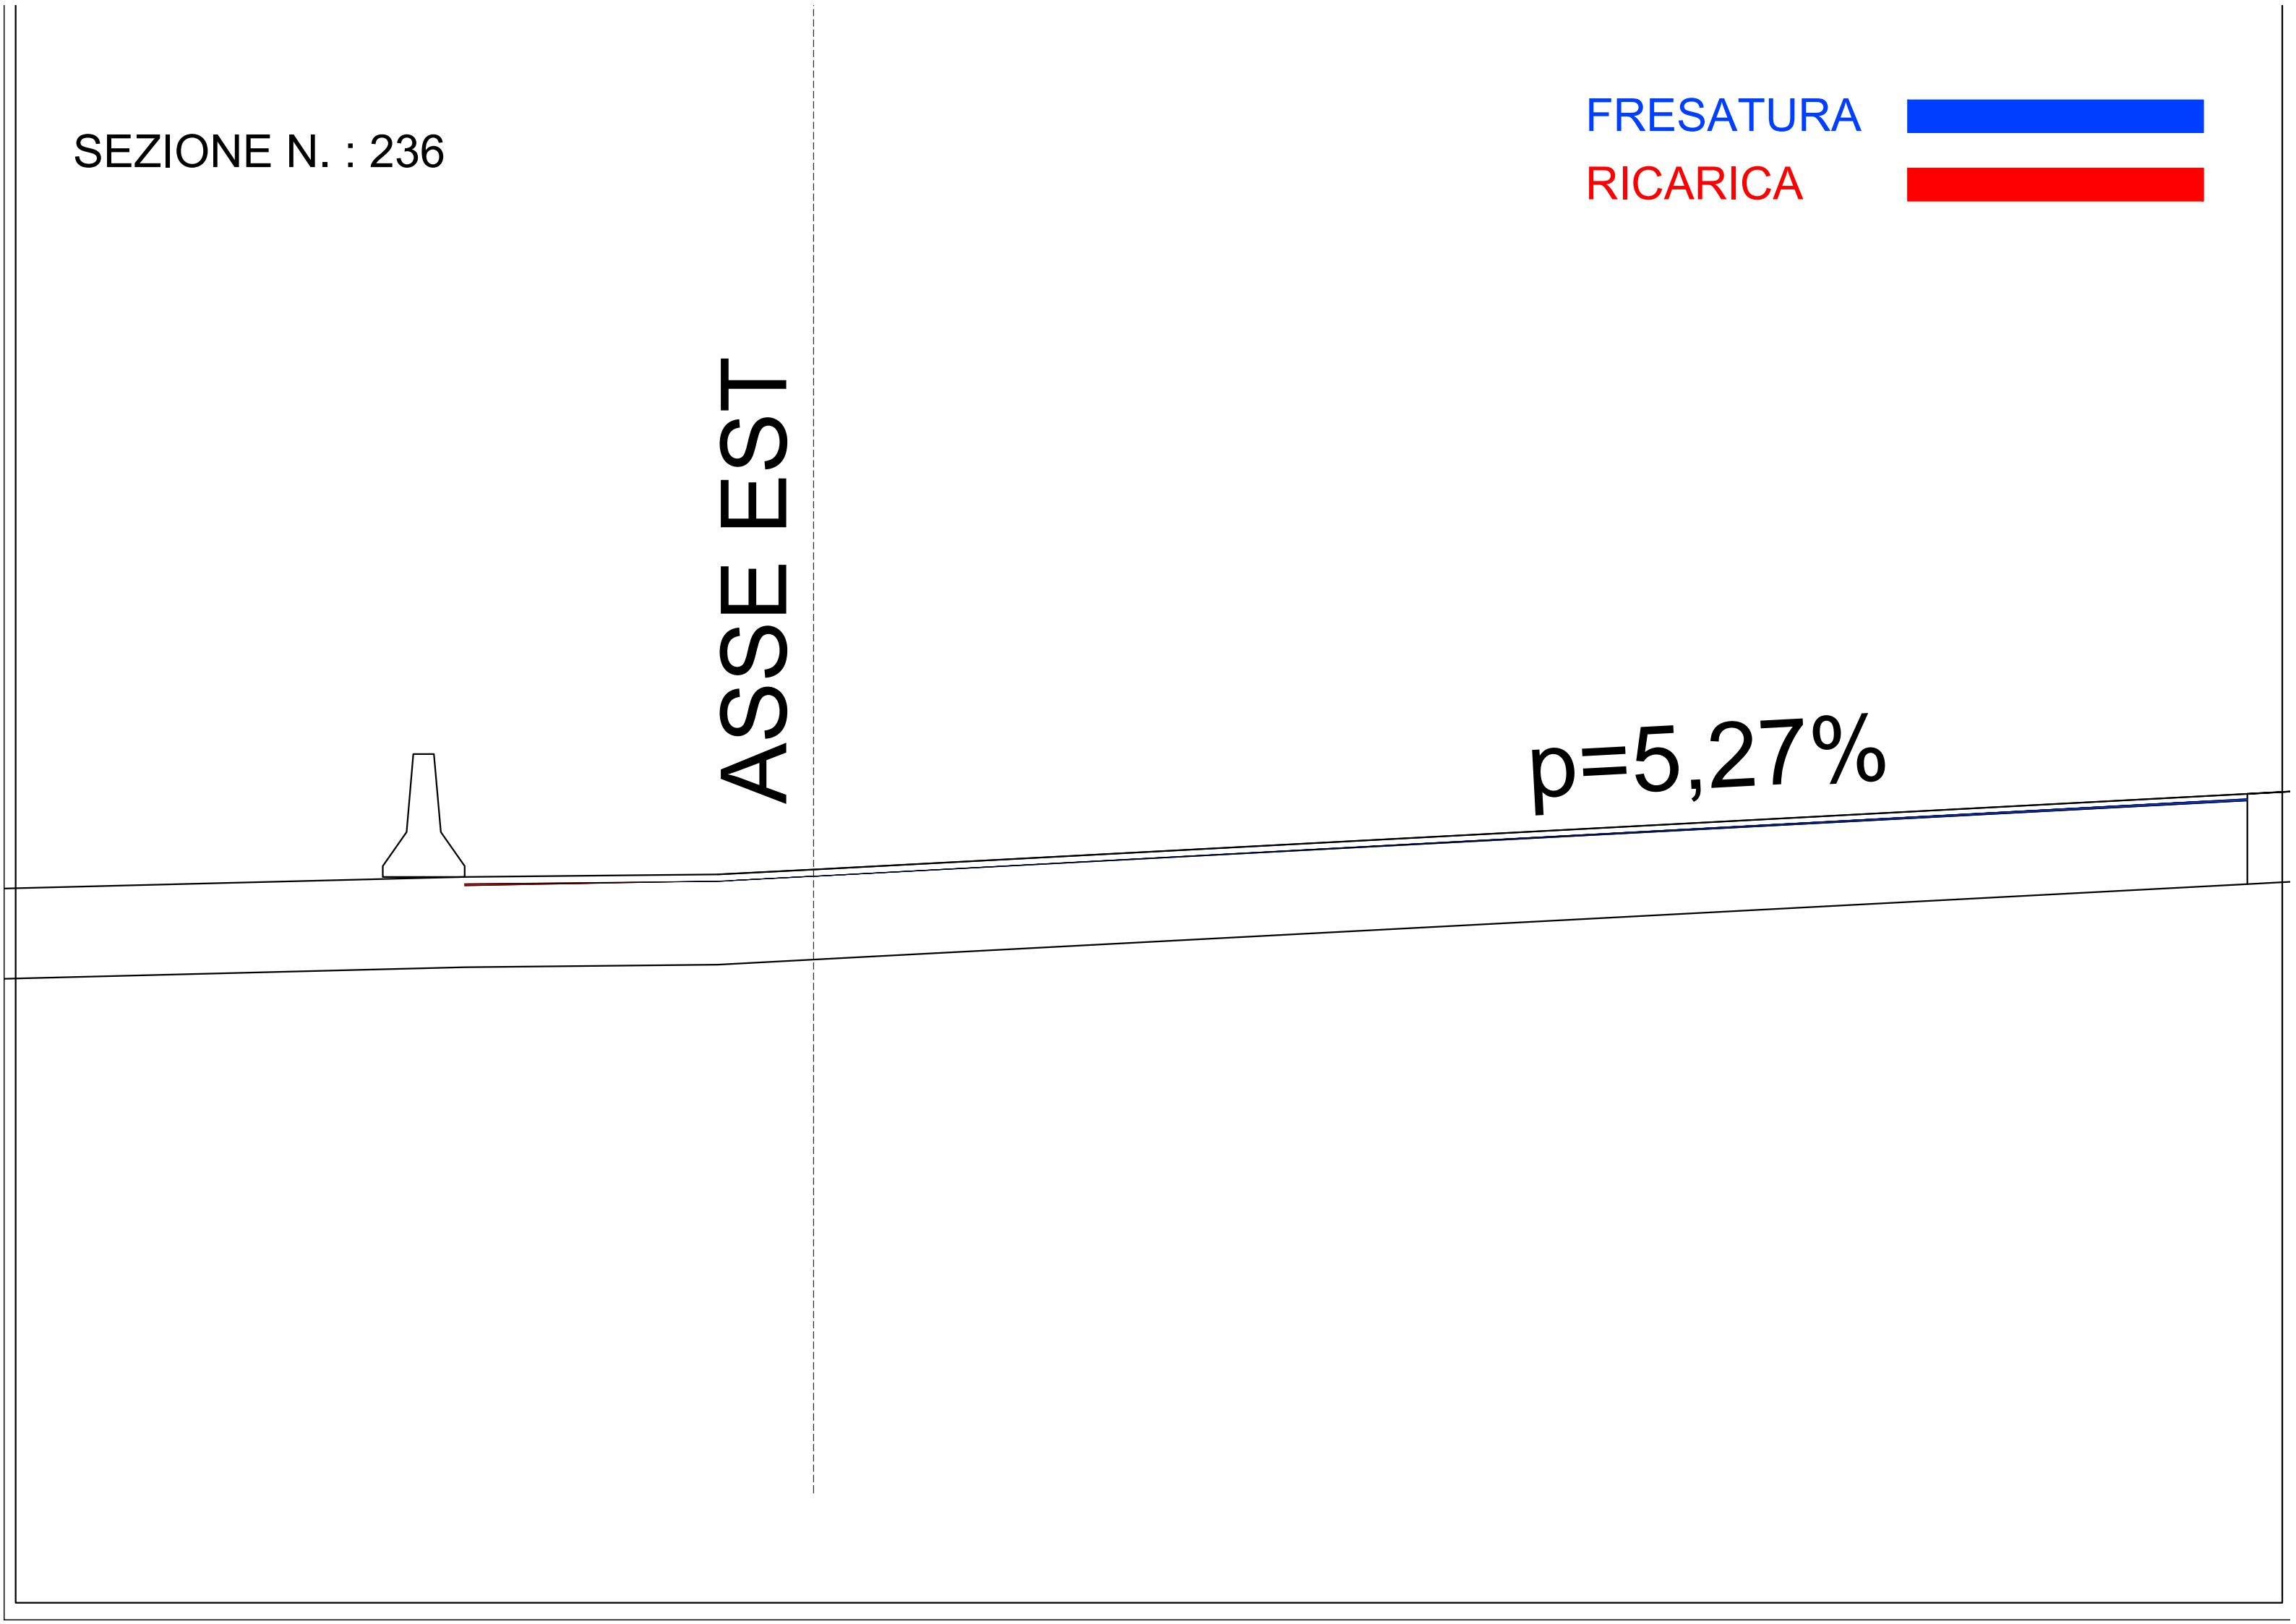

SEZIONE N. : 237


FRESATURA




RICARICA



ASSE EST

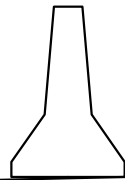

$p=5,27\%$

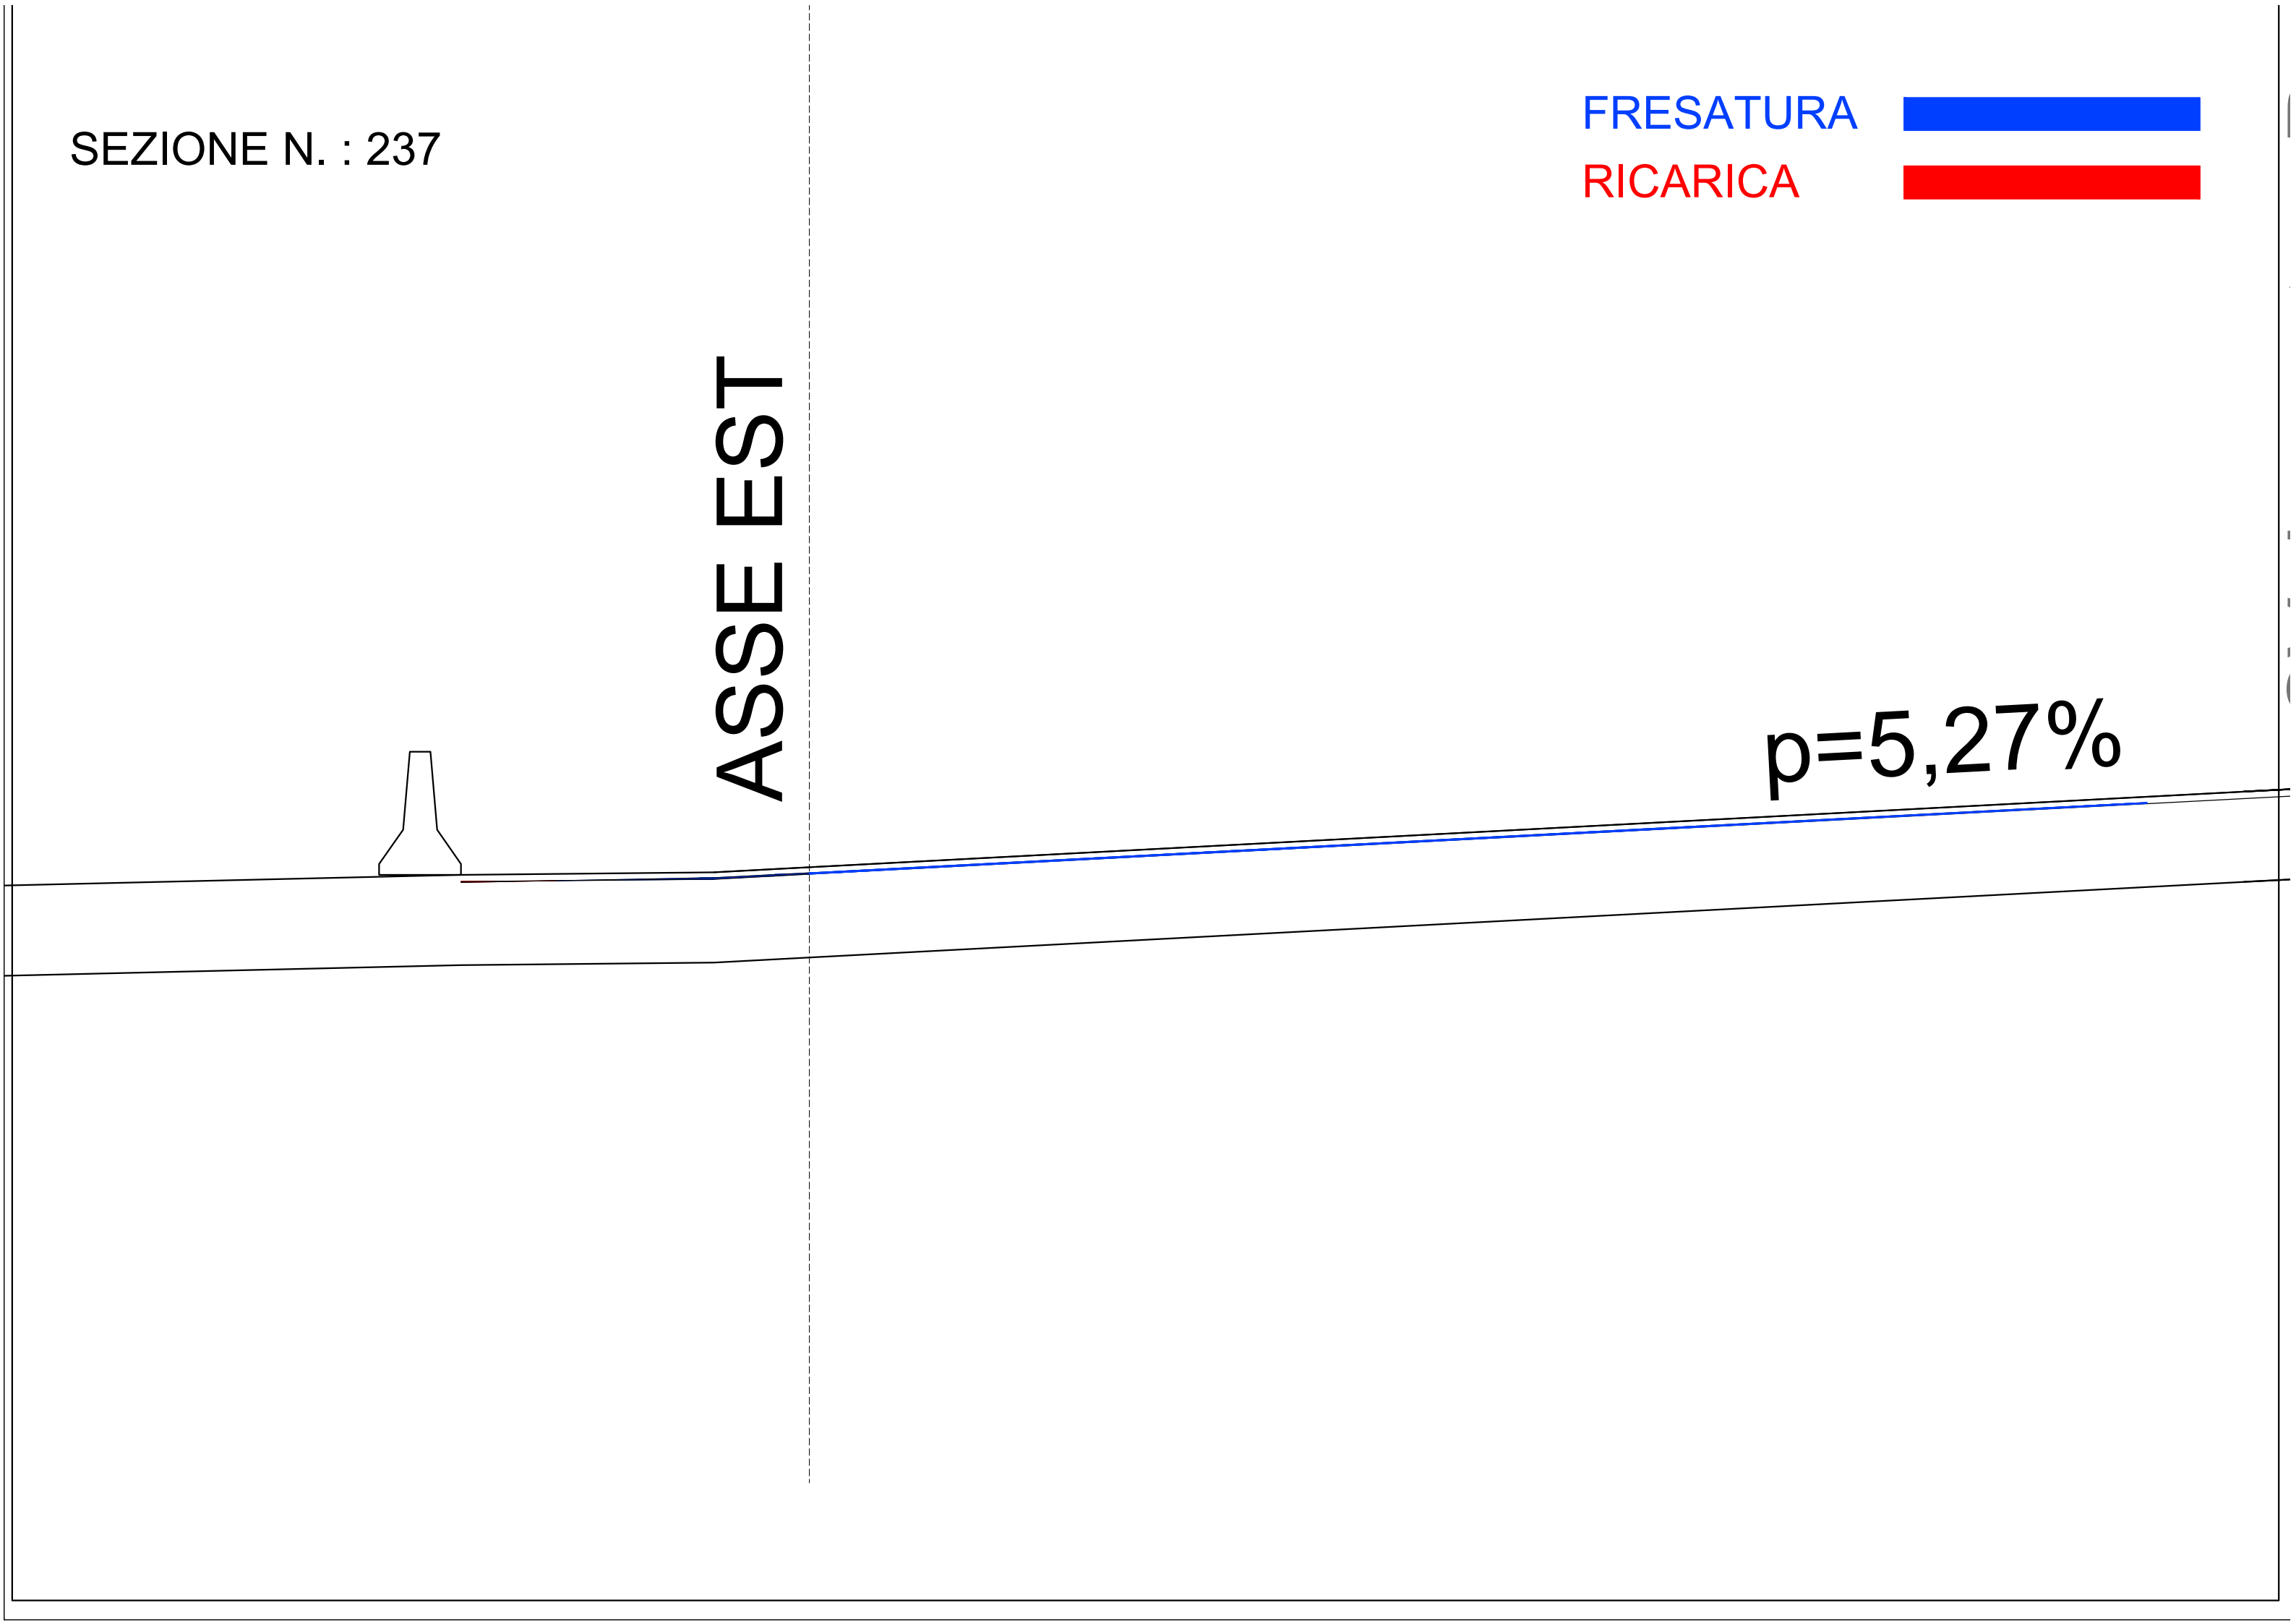

SEZIONE N. : 237a


FRESATURA




RICARICA



ASSE EST

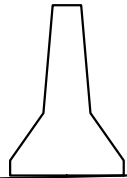

$p=5,27\%$

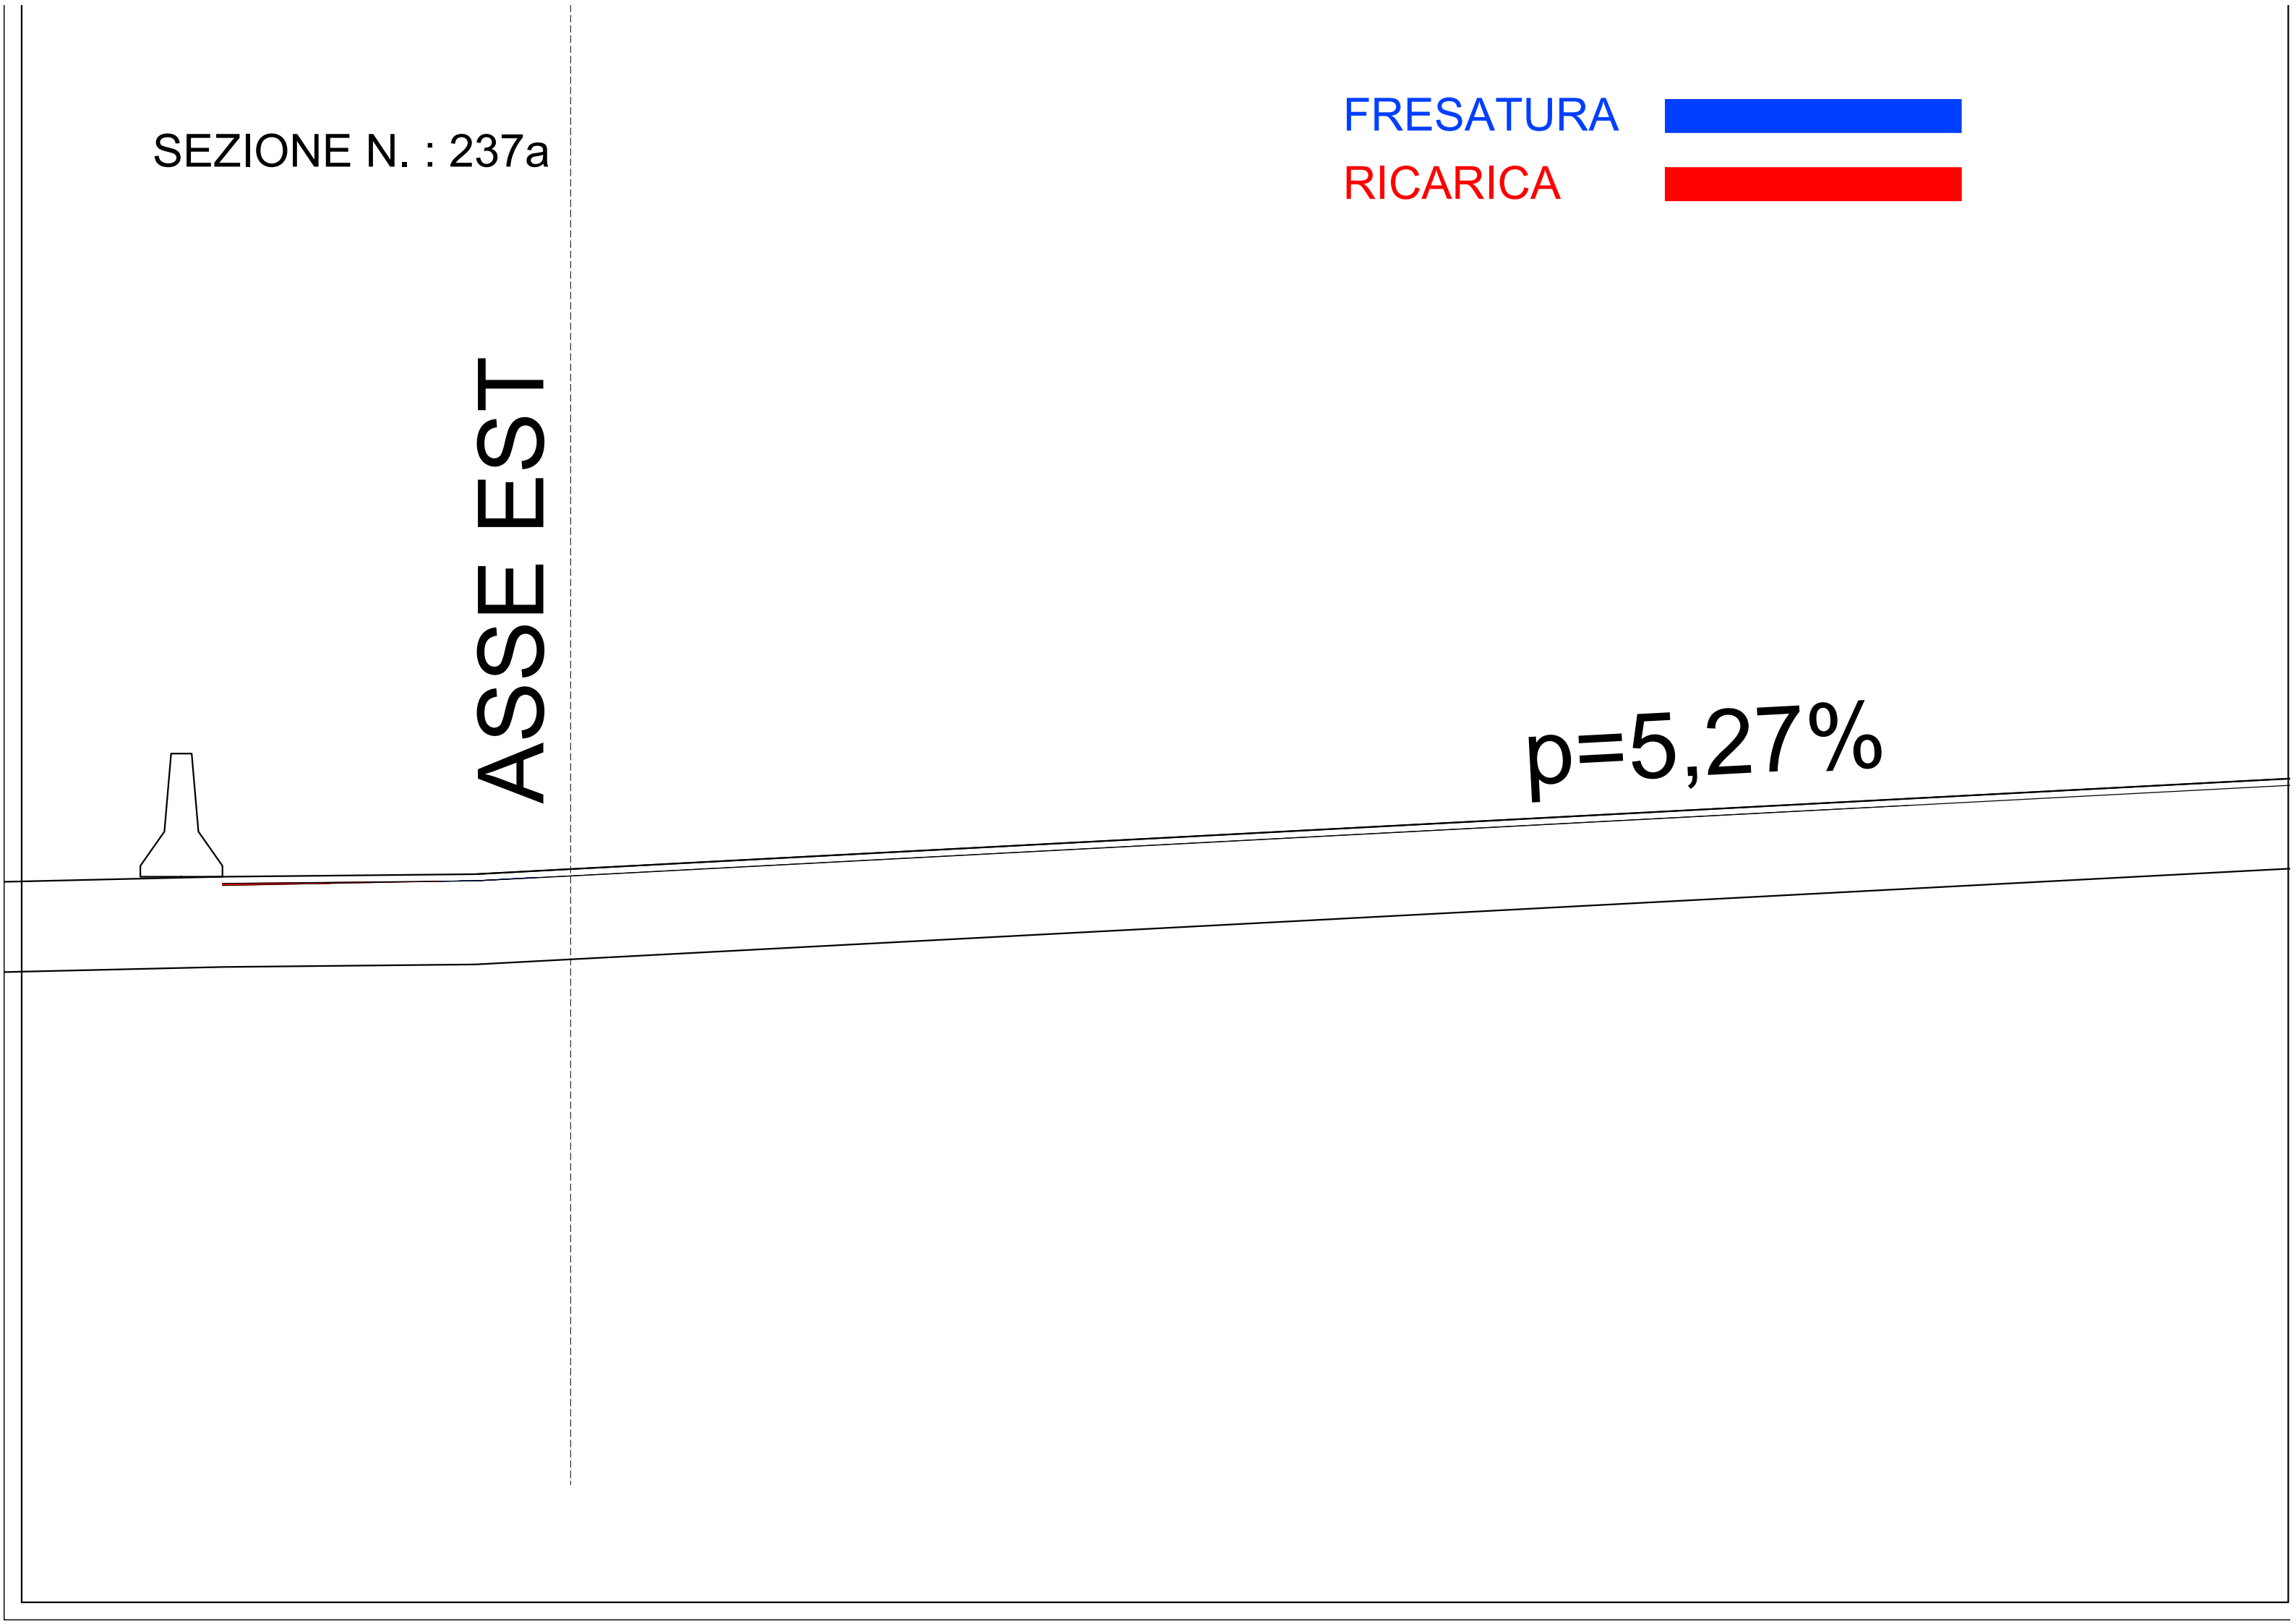

SEZIONE N. : 238


FRESATURA




RICARICA



ASSE EST

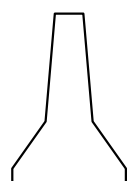

$p=4,99\%$

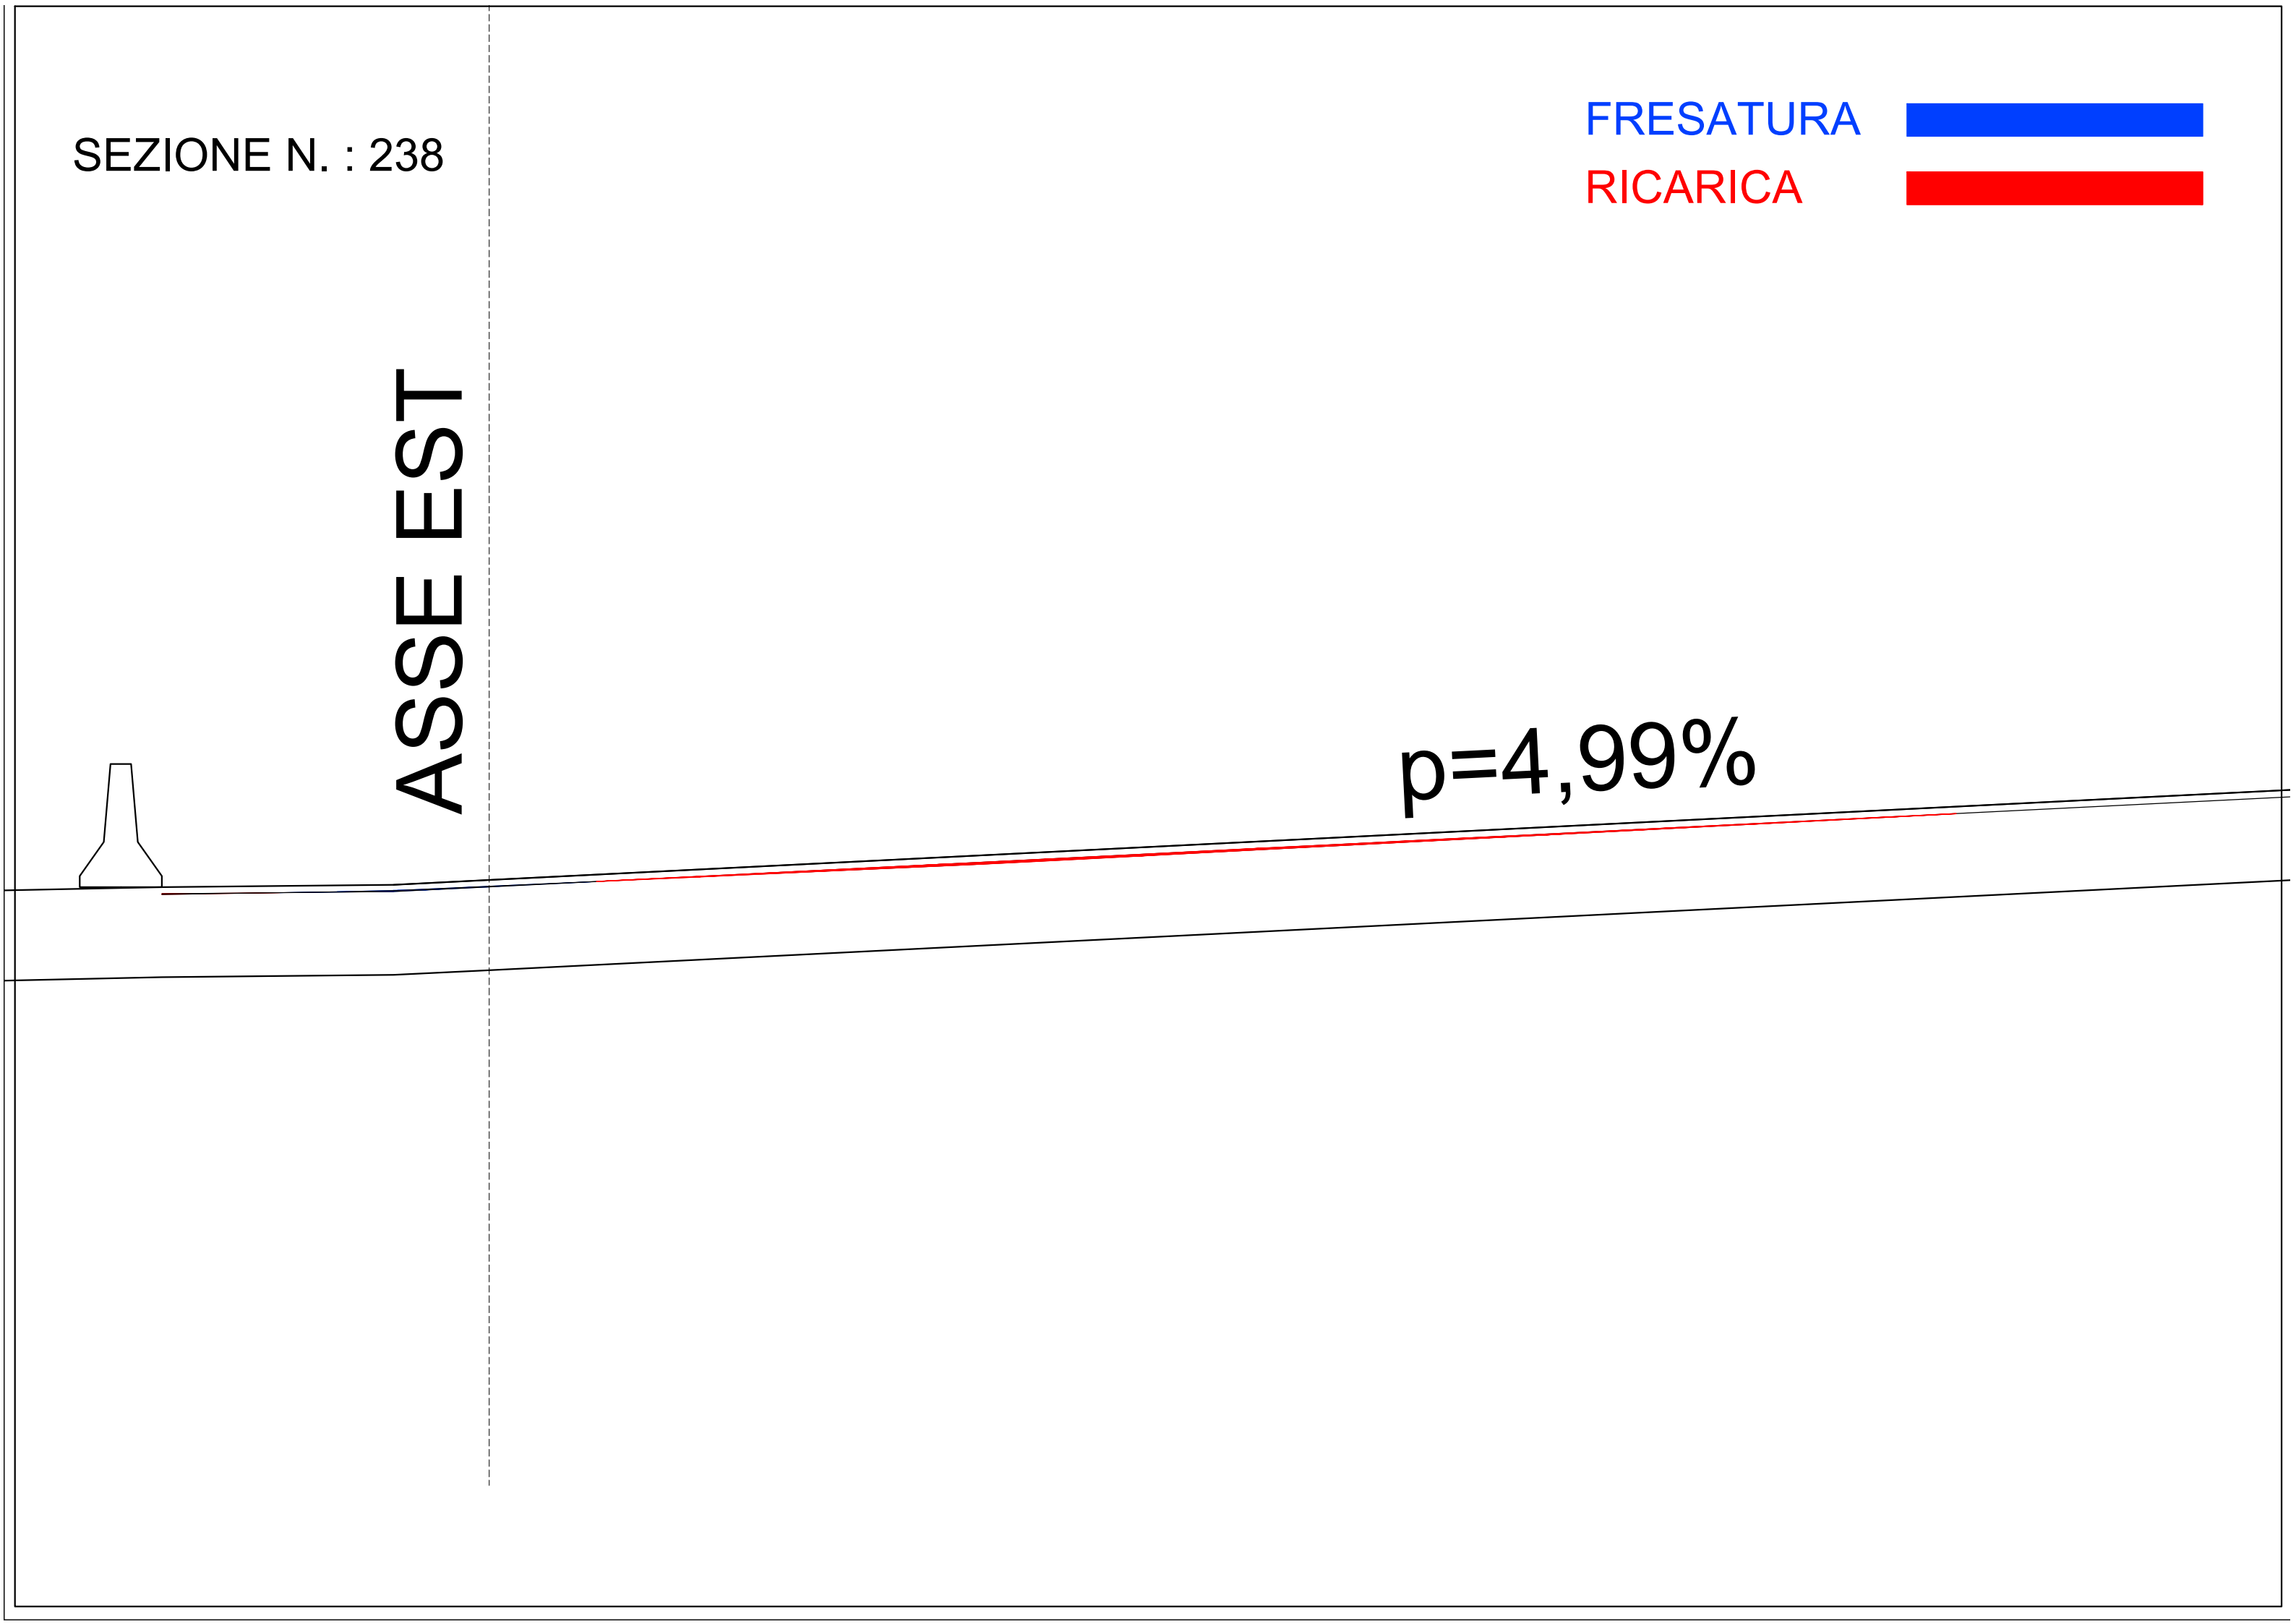


SEZIONE N. : 239

FRESATURA 

RICARICA 

ASSE EST

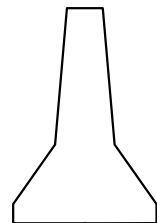

$p=4,51\%$

SEZIONE N. : 240


FRESATURA




RICARICA



ASSE EST

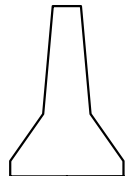

$p=4,02\%$

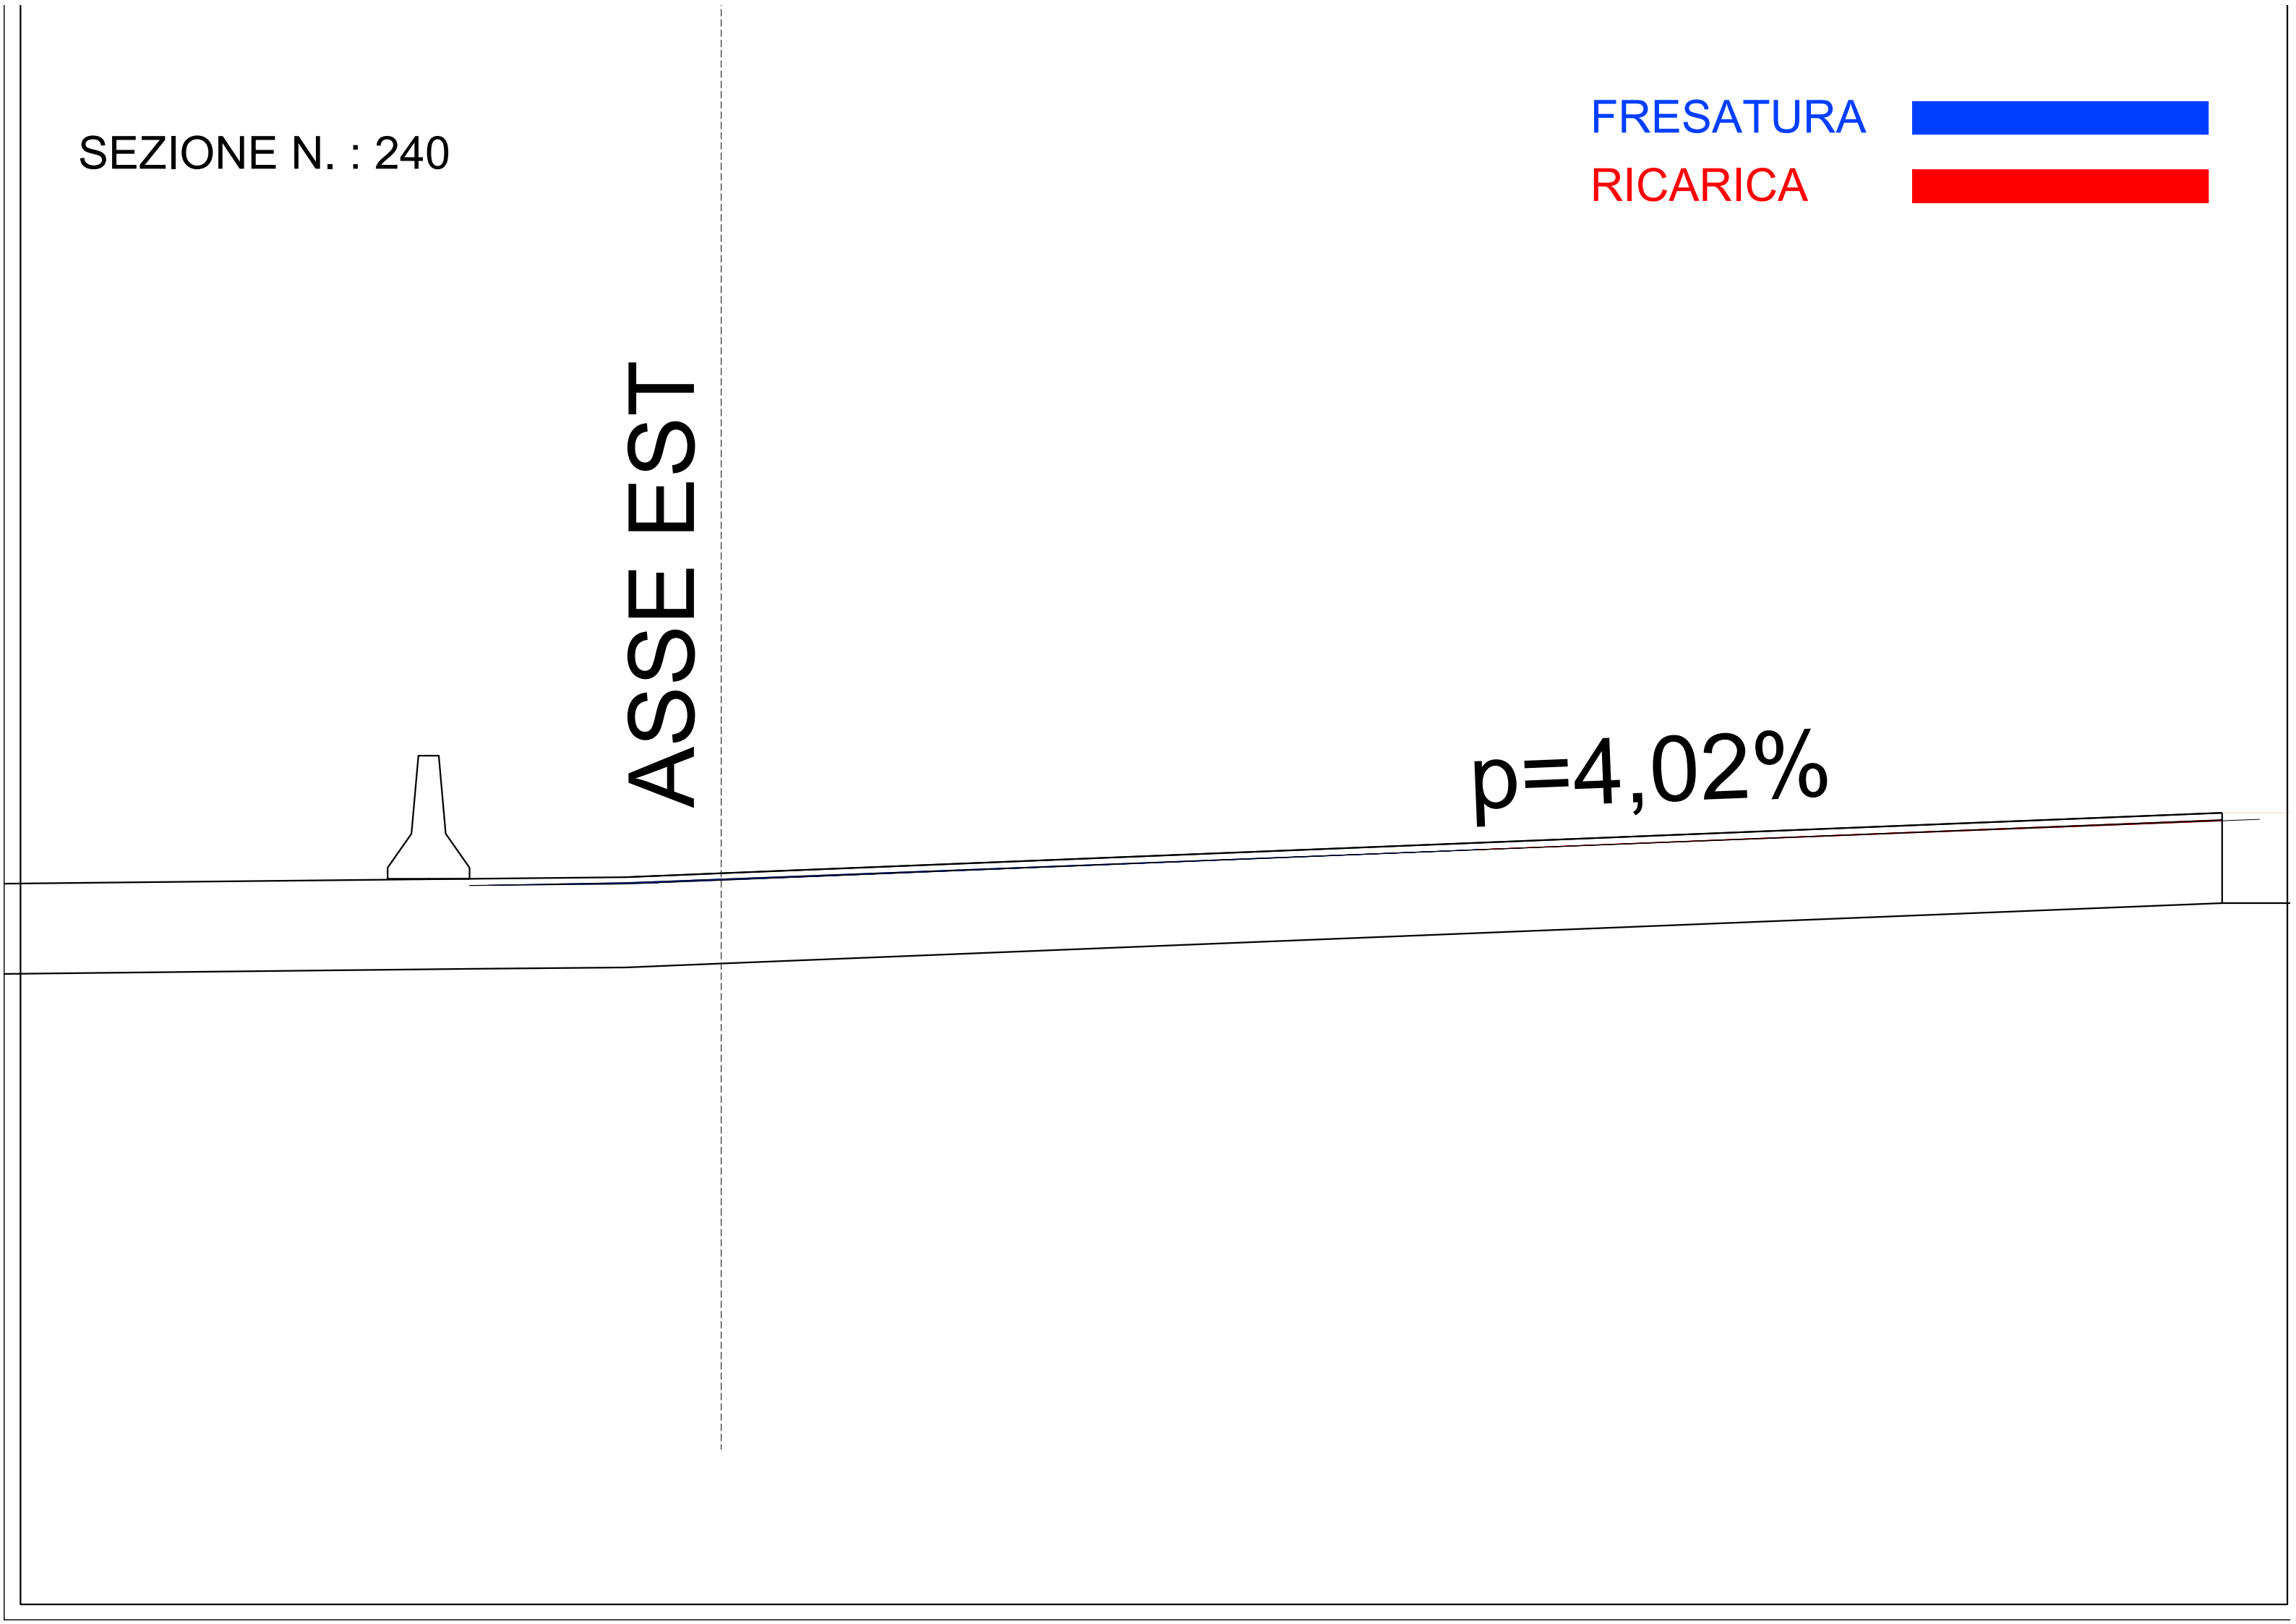

SEZIONE N. : 241


FRESATURA



RICARICA



ASSE EST

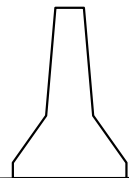

$p=3,53\%$

