



PROVINCIA : Como
 COMUNE : Bregnano

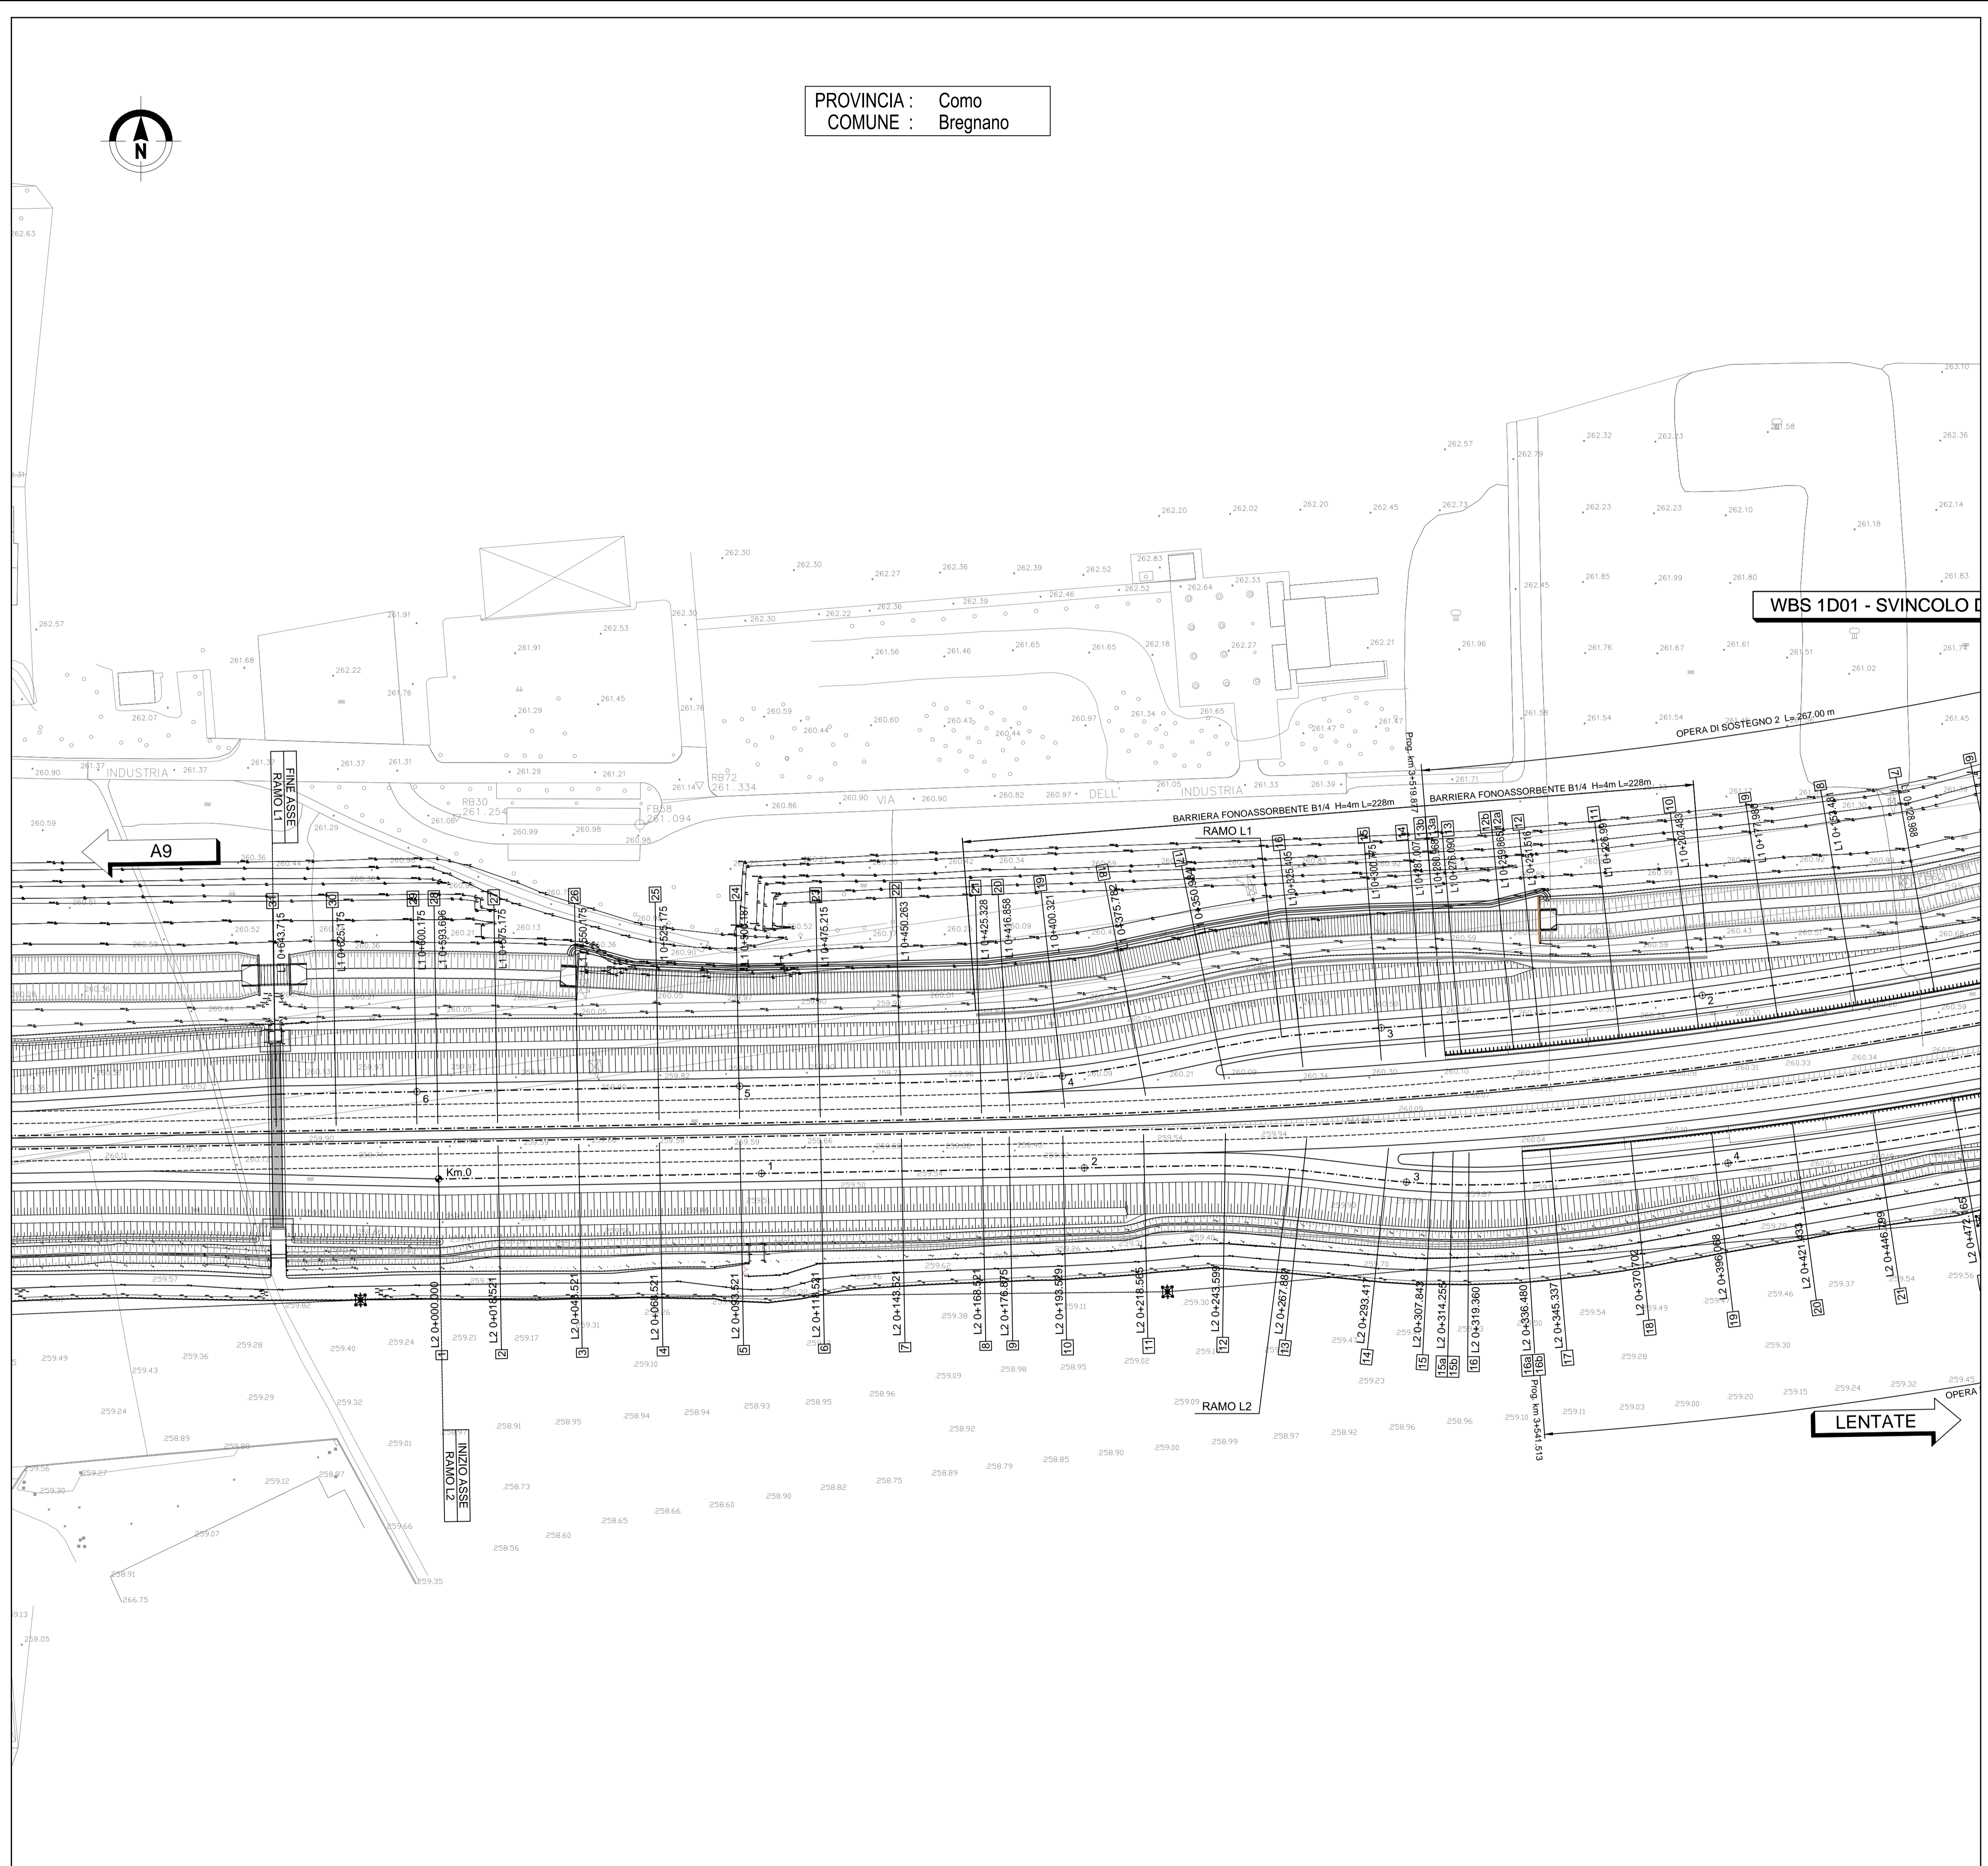

WBS 1D01 - SVINCOLO

LENTATE

QUADRO DI UNIONE SVINCOLO LAZZATE

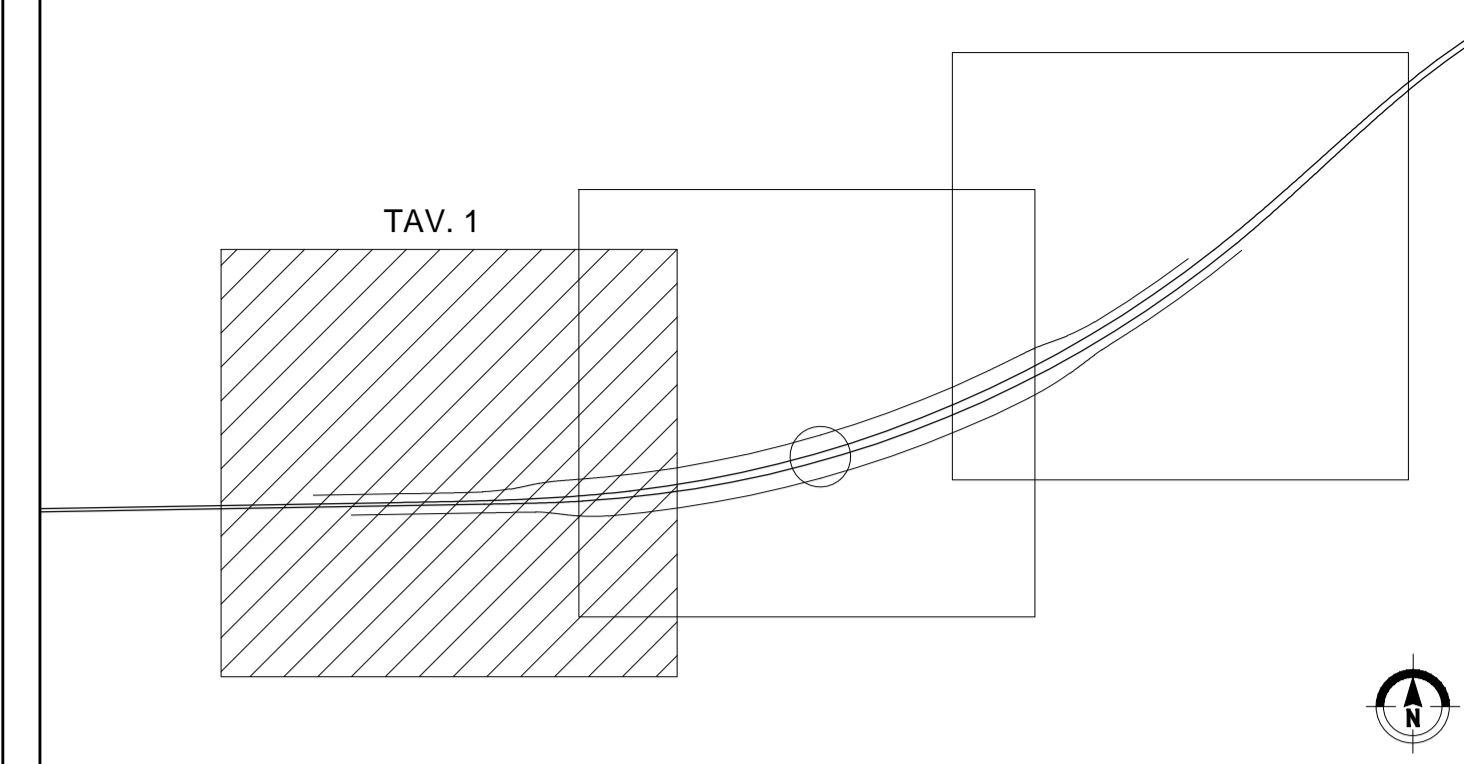

MATRICE DI REVISIONE

REV	DATA	DESCRIZIONE MODIFICA

N.B.: LA TAVOLA SOSTITUISCE QUELLA RELATIVA AL CODICE E DEL PROGETTO ESECUTIVO

**COLLEGAMENTO AUTOSTRADALE
 DALMINE - COMO - VARESE - VALICO DEL GAGGIOLO E OPERE AD ESSO CONNESSE**
 CODICE C.U.P. F11B06000270007
TRATTE B1, B2, C, D, TRVA13+14, GREENWAY
AS BUILT
TRATTA B1
 PROGETTO STRADALE
 SVINCOLO DI LAZZATE
 PLANIMETRIA DI PROGETTO
 PLANIMETRIA DI PROGETTO - TAV. 1

<p>IDENTIFICAZIONE ELABORATO CODICE PROGETTO: F00107B WBS</p> <table border="1" style="width: 100%; text-align: center;"> <tr> <td>FASE PROGETTUALE</td> <td>LOTTO</td> <td>ZONA</td> <td>OPERA</td> <td>TRATTO D'OPERA</td> <td>AMBITO</td> <td>TIPICELABORATO</td> <td>PROGRESSIVO</td> <td>REVISIONE</td> </tr> <tr> <td>A</td> <td>1</td> <td>D01</td> <td>GE001</td> <td>0</td> <td>SB</td> <td>PB</td> <td>001</td> <td>TE</td> </tr> </table> <p>Scala: 1:1000</p> <table border="1" style="width: 100%; text-align: center;"> <tr> <th>DATA</th> <th>DESCRIZIONE</th> <th>REV</th> </tr> <tr> <td>Gennaio 2018</td> <td>Emissione</td> <td>E</td> </tr> </table> <p>CONCEDENTE CONCESSIONI AUTOSTRADALI LOMBARDE</p> <p>CONCESSIONARIO Autostrada Padanese Direzione Tecnica: Ing. Giuseppe Serrao Referente Tecnico: Ing. Sabrina Lettauca</p> <p>APPROVATO Autostrada Padanese Il Direttore dei Lavori: Ing. Francesco Domenico</p>	FASE PROGETTUALE	LOTTO	ZONA	OPERA	TRATTO D'OPERA	AMBITO	TIPICELABORATO	PROGRESSIVO	REVISIONE	A	1	D01	GE001	0	SB	PB	001	TE	DATA	DESCRIZIONE	REV	Gennaio 2018	Emissione	E	<p>IMPRESA RAGGRUPPAMENTO TEMPORANEO IMPRESE:</p> <table border="0" style="width: 100%;"> <tr> <td>Mandatario</td> <td>Mandante</td> <td>Mandante coopta</td> </tr> <tr> <td>STRABAG A.G.</td> <td>GLF Grandi Lavori Fincosit S.p.A.</td> <td>ICM S.p.A.</td> </tr> </table> <p>STRABAG ICM STRABAG</p> <p>PROGETTISTA - PROGETTO ESECUTIVO DI DETTAGLIO RAGGRUPPAMENTO TEMPORANEO PROGETTISTI:</p> <table border="0" style="width: 100%;"> <tr> <td>Mandatario</td> <td>Mandante</td> <td>Mandante</td> <td>Mandante</td> </tr> <tr> <td>3TI PROGETTI ITALIA S.p.A.</td> <td>GP Progettare - Ing. Francesco Domenico</td> <td>ALBERTO CECCHINI</td> <td>Arch. Salvatore Vegmioglio</td> </tr> </table> <p>RESPONSABILE DI PROGETTO ED INCARICATO DELL'INTEGRAZIONE FRA LE VARIE PRESTAZIONI: Ing. Alberto Cecchini</p> <p>ELABORAZIONE PROGETTUALE PROGETTISTA: 3TI PROGETTI ITALIA S.p.A.</p> <p>3TI ITALIA S.p.A. DIRETTORE TECNICO Ing. Stefano Luca Passati Ordine degli Ingegneri Provincia di Roma n. 20809</p> <p>Redatto: De Ceglie Verificato: Sorge Approvato: Passati</p>	Mandatario	Mandante	Mandante coopta	STRABAG A.G.	GLF Grandi Lavori Fincosit S.p.A.	ICM S.p.A.	Mandatario	Mandante	Mandante	Mandante	3TI PROGETTI ITALIA S.p.A.	GP Progettare - Ing. Francesco Domenico	ALBERTO CECCHINI	Arch. Salvatore Vegmioglio
FASE PROGETTUALE	LOTTO	ZONA	OPERA	TRATTO D'OPERA	AMBITO	TIPICELABORATO	PROGRESSIVO	REVISIONE																															
A	1	D01	GE001	0	SB	PB	001	TE																															
DATA	DESCRIZIONE	REV																																					
Gennaio 2018	Emissione	E																																					
Mandatario	Mandante	Mandante coopta																																					
STRABAG A.G.	GLF Grandi Lavori Fincosit S.p.A.	ICM S.p.A.																																					
Mandatario	Mandante	Mandante	Mandante																																				
3TI PROGETTI ITALIA S.p.A.	GP Progettare - Ing. Francesco Domenico	ALBERTO CECCHINI	Arch. Salvatore Vegmioglio																																				