


WBS 1H02 - OPERA CONNESSA TRC011


PROVINCIA : Monza e della Brianza  
COMUNE : Lazzate

PROVINCIA : Como  
COMUNE : Bregnano

WBS 1D01 - SVINCOLO DI LAZZATE

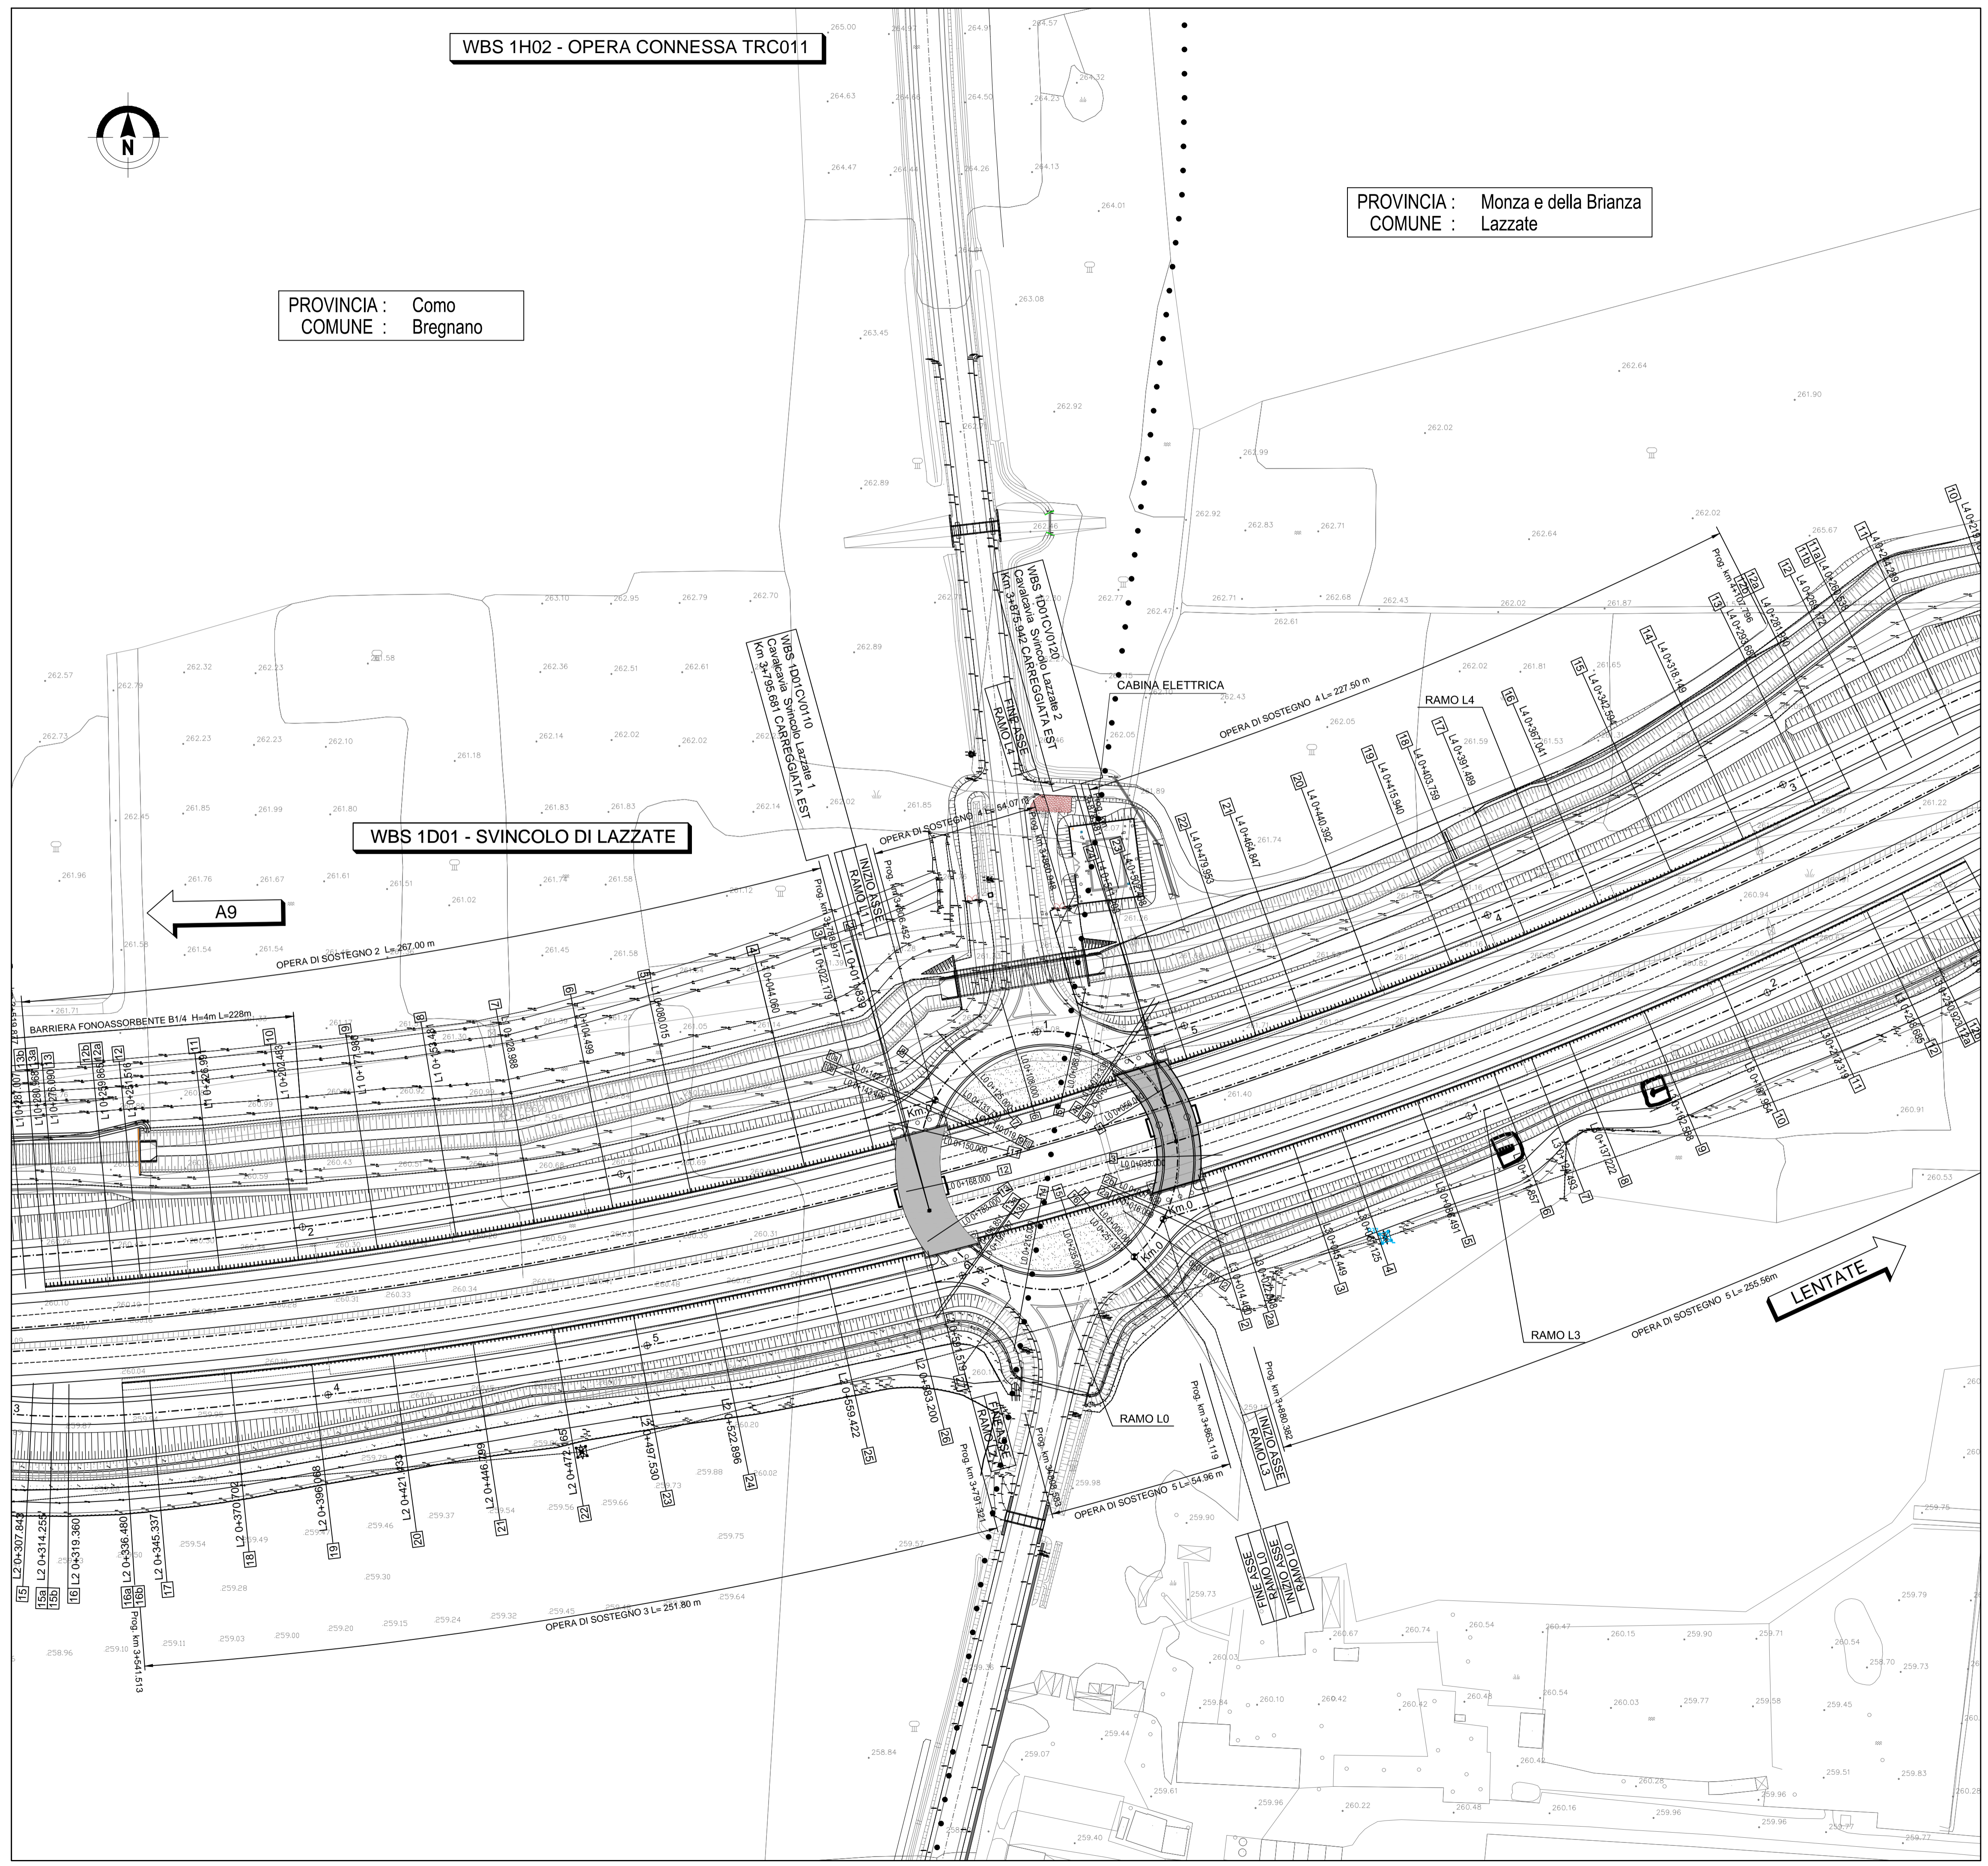

QUADRO DI UNIONE SVINCOLO LAZZATE

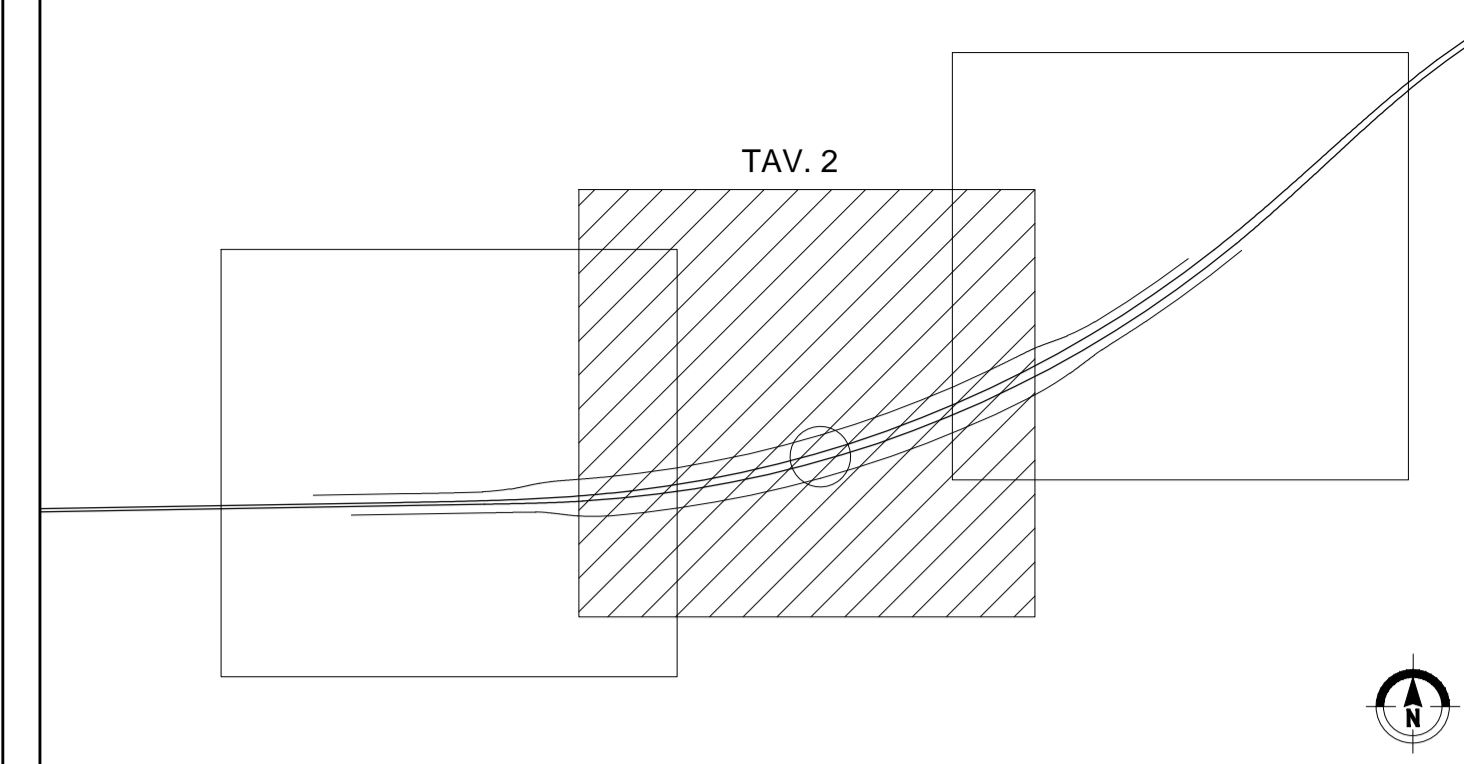

MATRICE DI REVISIONE

REV	DATA	DESCRIZIONE MODIFICA

N.B.: LA TAVOLA SOSTITUISCE QUELLA RELATIVA AL CODICE [ ] DEL PROGETTO ESECUTIVO

COLLEGAMENTO AUTOSTRADALE  
DALMINE - COMO - VARESE - VALICO DEL GAGGIOLO E OPERE AD ESSO CONNESSE  
CODICE C.U.P. F11B0600027007  
**TRATTE B1, B2, C, D, TRVA13+14, GREENWAY**  
**AS BUILT**  
TRATTA B1  
PROGETTO STRADALE  
SVINCOLO DI LAZZATE  
PLANIMETRIA DI PROGETTO  
PLANIMETRIA DI PROGETTO - TAV. 2

FASE PROGETTUALE	LOTTO	ZONA	OPERA	TRATTO D'OPERA	AMBITO	TIPICELABORATO	PROGRESSIVO	REVISIONE
A	1	D01	GE001	0	SD	FB	002	TI

Scala: 1:1000

DATA	DESCRIZIONE	REV	PROGETTISTA - PROGETTO ESECUTIVO DI DETTAGLIO
Geniale 2018	Emissione	E	RAGGRUPPAMENTO TEMPORANEO PROGETTISTI:
			Mandataria: Mandante: Mandante: Mandante:

**CONCEDENTE**  
CONCESSIONI AUTOSTRADALI LOMBARDE

**CONCESSIONARIO**  
Autotrada  
Pademdesena  
Lombarda  
Direttore Tecnico: Ing. Giuseppe Serrato  
Referente Tecnico: Ing. Sabrina Lettauca

**APPROVATO**  
Autotrada  
Pademdesena  
Lombarda  
Il Direttore dei Lavori: Ing. Francesco Domenico

**RESPONSABILE DI PROGETTO ED INCARICATO DELL'INTEGRAZIONE FRA LE VARIE PRESTAZIONI:**  
Ing. Alberto Cecchini

**ELABORAZIONE PROGETTUALE**  
**PROGETTISTA:**  
3TI PROGETTI ITALIA S.p.A.

**3TI ITALIA S.p.A.**  
DIRETTORE TECNICO  
Ing. Stefano Luca Passati  
Ordine degli Ingegneri  
Provincia di Roma n. 20809

Redatto: De Ceglie      Verificato: Sorge      Approvato: Passati