
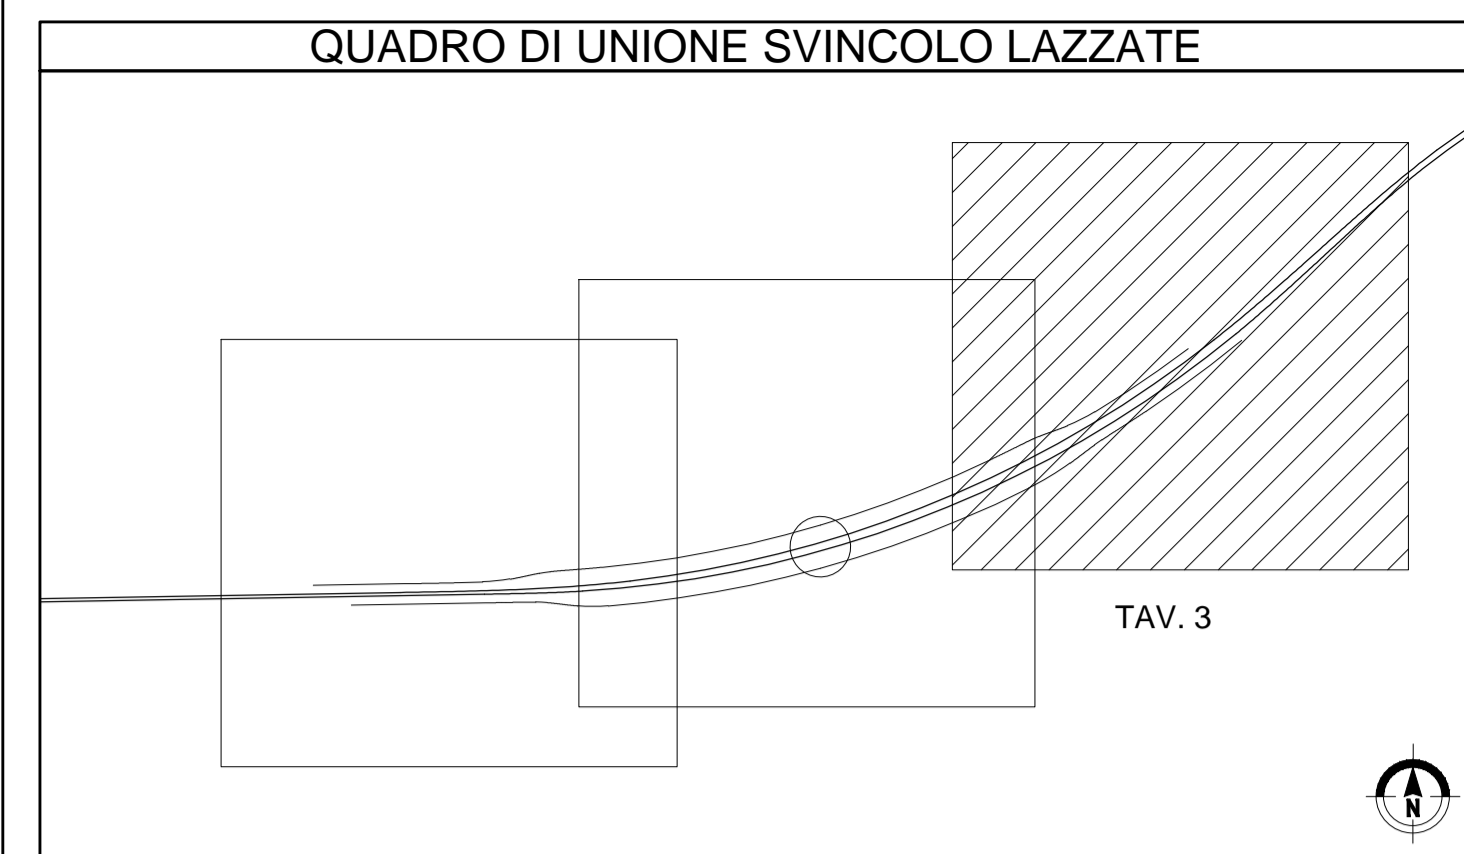


PROVINCIA : Monza e della Brianza  
 COMUNE : Lazzate

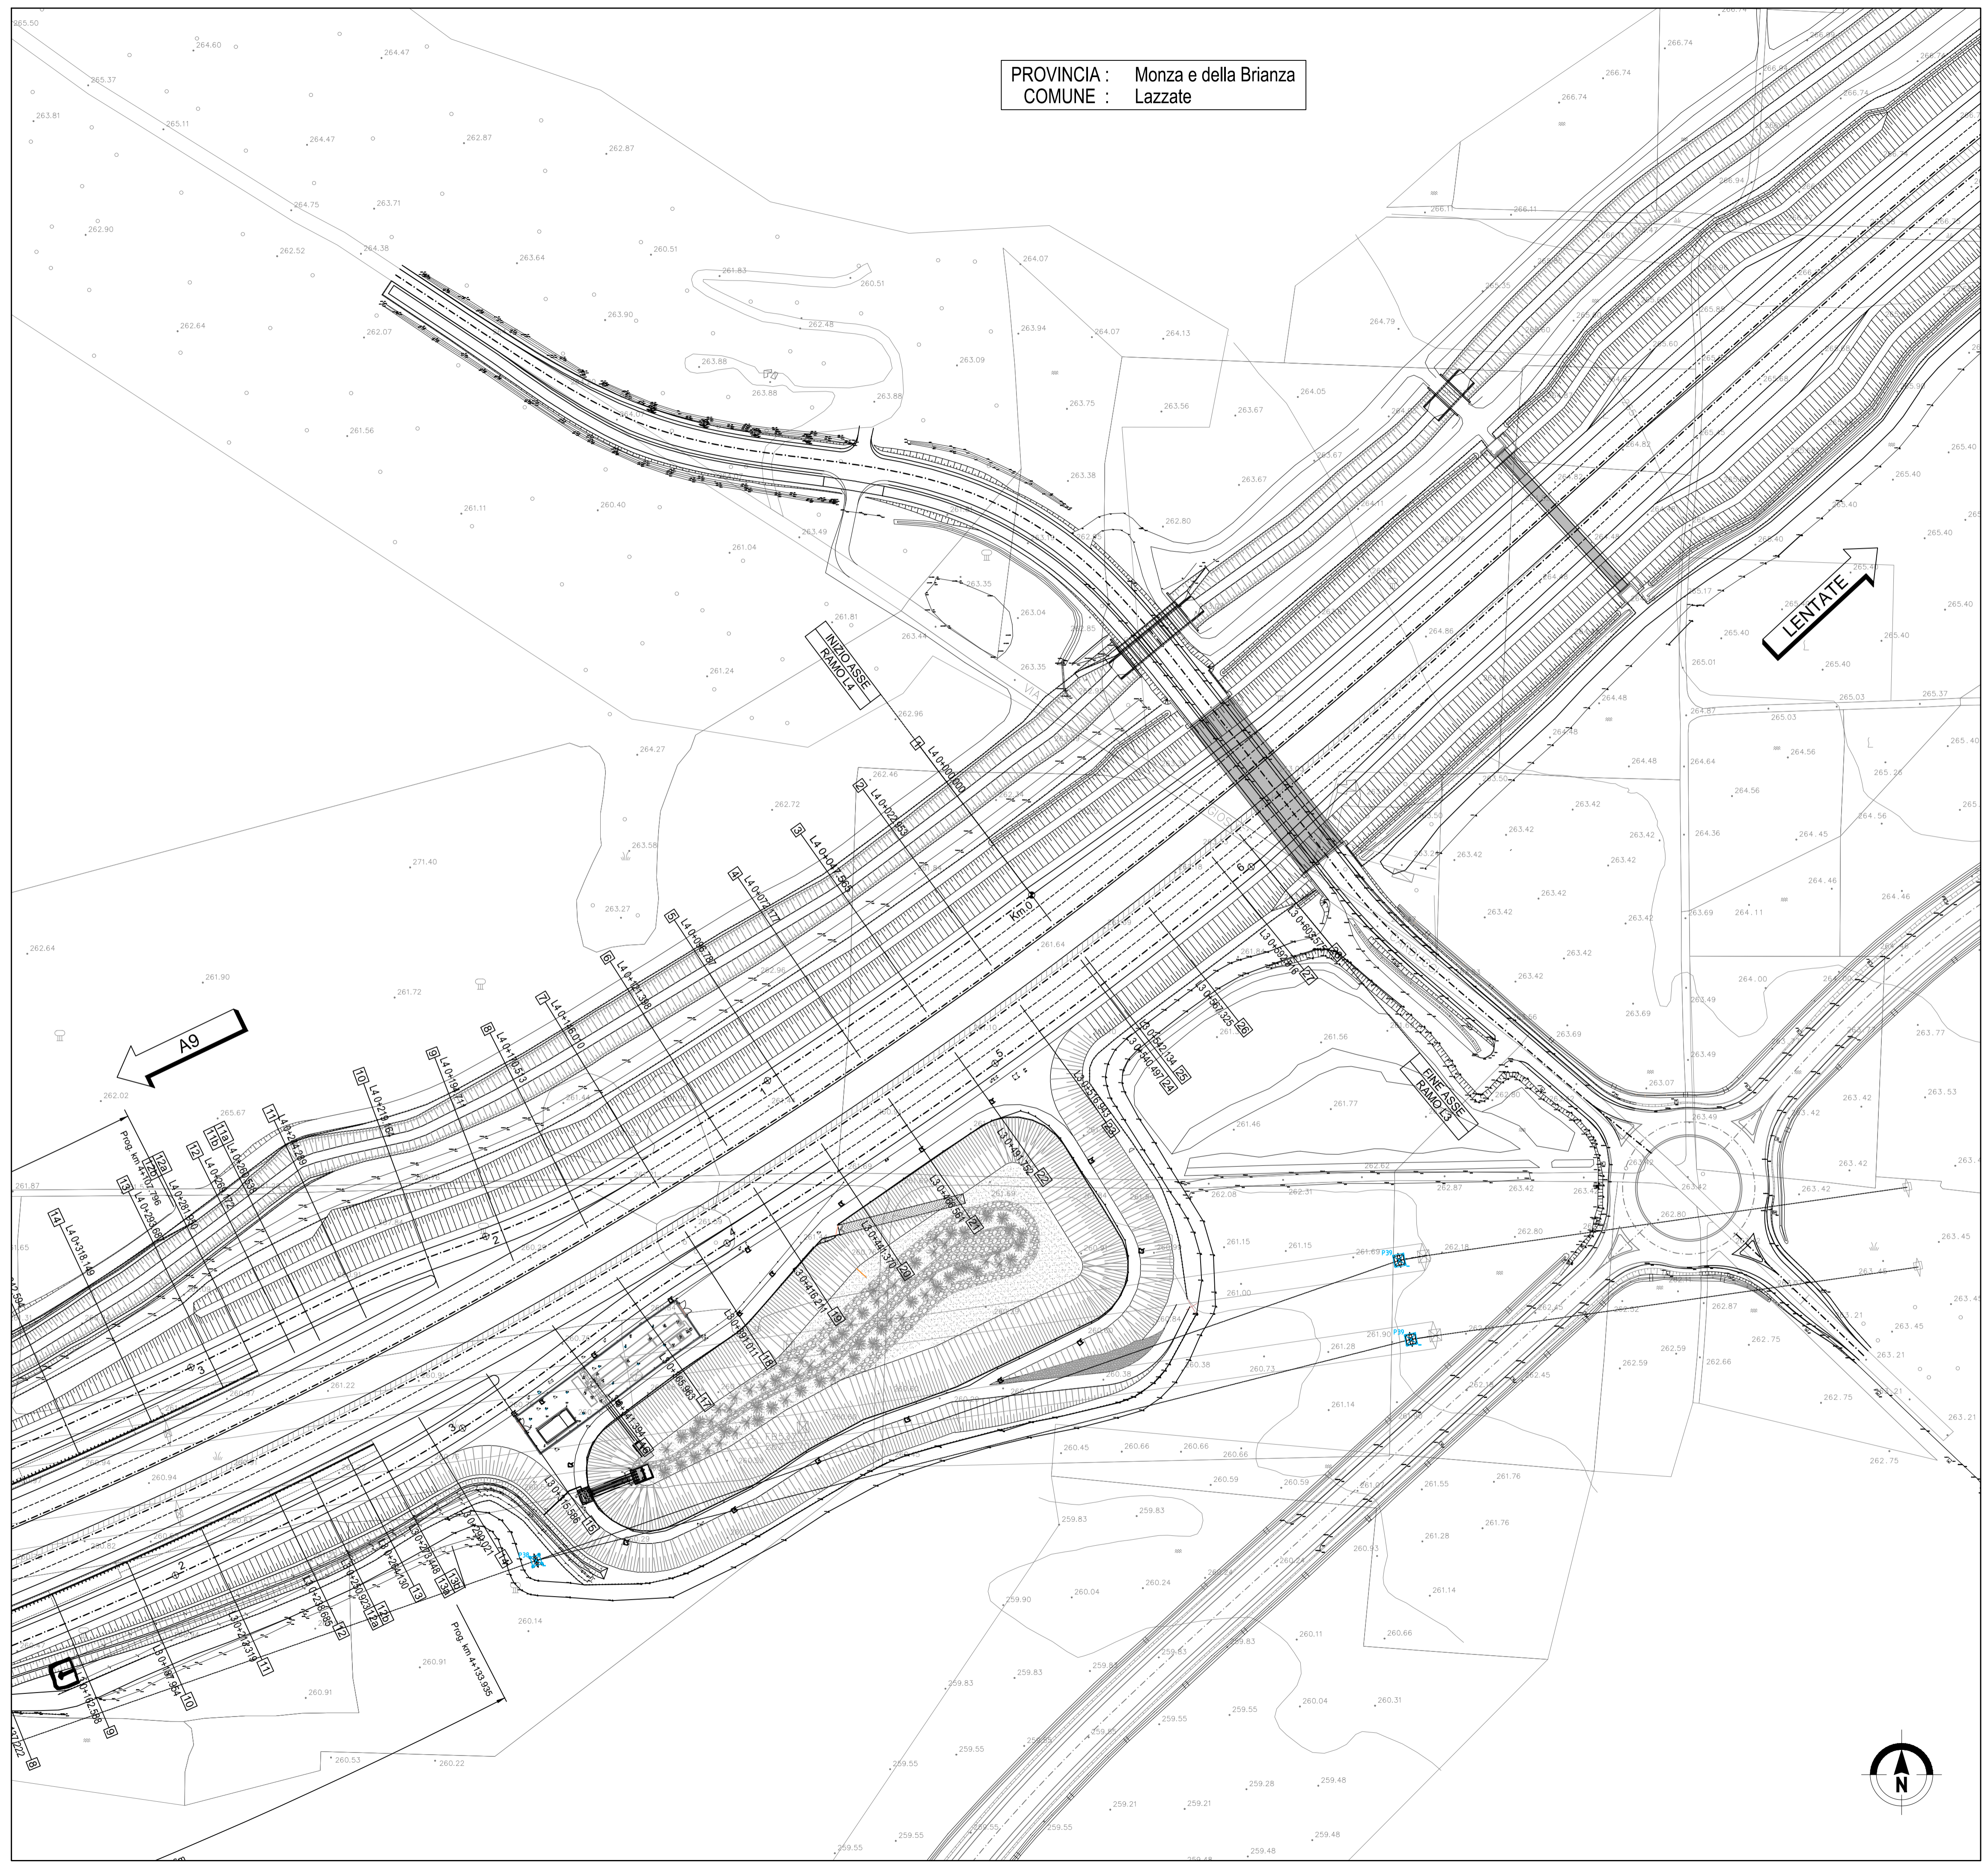

**MATRICE DI REVISIONE**

REV	DATA	DESCRIZIONE MODIFICA

N.B.: LA TAVOLA SOSTITUISCE QUELLA RELATIVA AL CODICE 

--	--	--	--	--	--

 DEL PROGETTO ESECUTIVO

**COLLEGAMENTO AUTOSTRADALE**  
 DALMINE - COMO - VARESE - VALICO DEL GAGGIOLO E OPERE AD ESSO CONNESSE  
 CODICE C.U.P. F11B06000270007  
**TRATTE B1, B2, C, D, TRVA13+14, GREENWAY**  
**AS BUILT**  
**TRATTA B1**  
 PROGETTO STRADALE  
 SVINCOLO DI LAZZATE  
 PLANIMETRIA DI PROGETTO  
 PLANIMETRIA DI PROGETTO - TAV. 3

**IDENTIFICAZIONE ELABORATO**  
 CODICE PROGETTO: F00107B  
 WBS

FASE PROGETTUALE	LOTTO	ZONA	OPERA	TRATTO D'OPERA	AMBITO	TIP. ELABORATO	PROGRESSIVO	REVISIONE
A	1	D01	GE001	0	SD	PB	003	TI

Scala: 1:1000

DATA	DESCRIZIONE	REV
Gennaio 2018	Emissione	E

**CONCEDENTE**  
 CONCESSIONI AUTOSTRADALI LOMBARDE

**CONCESSIONARIO**  
 Autostrada Padanese  
 Direttore Tecnico: Ing. Giuseppe Sembro  
 Referente Tecnico: Ing. Sabrina Lattuada

**APPROVATO**  
 Autostrada Padanese  
 Il Direttore dei Lavori: Ing. Francesco Domenico

**IMPRESA**  
**RAGGRUPPAMENTO TEMPORANEO IMPRESE:**

Mandataria	Mandante	Mandante cooptata
STRABAG A.G.	ICM S.p.A.	STRABAG S.p.A.
GLF Grandi Lavori Fincost S.p.A.		

**STRABAG** **ICM** **STRABAG**

**PROGETTISTA - PROGETTO ESECUTIVO DI DETTAGLIO**  
**RAGGRUPPAMENTO TEMPORANEO PROGETTISTI:**

Mandataria	Mandante	Mandante	Mandante

**RESPONSABILE DI PROGETTO ED INCARICATO DELL'INTEGRAZIONE FRA LE VARIE PRESTAZIONI:**  
 Ing. Alberto Cecchini

**ELABORAZIONE PROGETTUALE**  
**PROGETTISTA:**  
 3TI PROGETTI ITALIA S.p.A.

**3TI ITALIA S.p.A.**  
 DIRETTORE TECNICO:  
 Ing. Stefano Luca Passati  
 Ordine degli Ingegneri  
 Provincia di Roma n. 20809

Redatto: De Ceglie    Verificato: Sorge    Approvato: Passati