

MATRICE DI REVISIONE

REV	DATA	DESCRIZIONE MODIFICA

N.B.: LA TAVOLA SOSTITUISCE QUELLA RELATIVA AL CODICE E DEL PROGETTO ESECUTIVO



COLLEGAMENTO AUTOSTRADALE DALMINE - COMO - VARESE - VALICO DEL GAGGIOLO E OPERE AD ESSO CONNESSE CODICE C.U.P. F11B06000270007 TRATTE B1, B2, C, D, TRVA13+14, GREENWAY

AS BUILT

TRATTA B1
PROGETTO STRADALE
SVINCOLO DI LAZZATE
SEZIONI TRASVERSALI
SEZIONI TRASVERSALI - RAMO L0

IDENTIFICAZIONE ELABORATO

CODICE PROGETTO: F00107B

FASE PROGETTUALE	WBS						TIPO ELABORATO	PROGRESSIVO	REVISIONE
	LOTTO	ZONA	OPERA	TRATTO D'OPERA	AMBITO				
A	1	D01	GE001	0	SD	SZ	001	E	

Scala: 1:200

DATA DESCRIZIONE REV

DATA	DESCRIZIONE	REV
Febbraio 2016	Emissione	E

CONCEDENTE



CONCESSIONARIO

Direttore Tecnico:
Ing. Enrico Arini
Referente Tecnico:
Ing. Sabrina Lattuada

APPROVATO

Il Direttore dei Lavori:
Ing. Francesco Domanico

IMPRESA

RAGGRUPPAMENTO TEMPORANEO IMPRESE:

<i>Mandataria</i> STRABAG A.G.	<i>Mandante</i> GLF Grandi Lavori Fincosit S.p.A.	<i>Mandante</i> Impresa costruzioni Giuseppe Maltauro S.p.A.	<i>Mandante cooptata</i> STRABAG S.p.A.
---	---	---	--



PROGETTISTA - PROGETTO ESECUTIVO DI DETTAGLIO

RAGGRUPPAMENTO TEMPORANEO PROGETTISTI:

<i>Mandataria</i> 3TI PROGETTI ITALIA INGEGNERIA INTEGRATA S.p.A.	<i>Mandante</i> GP ingegneria GESTIONE PROGETTI DI INGEGNERIA	<i>Mandante</i> 3TI PROGETTI ITALIA INGEGNERIA INTEGRATA S.p.A.	<i>Mandante</i> Arch. Salvatore Vermiglio
---	---	---	--

RESPONSABILE DI PROGETTO ED INCARICATO DELL'INTEGRAZIONE FRA LE VARIE PRESTAZIONI:

Ing. Alberto Cecchini



ELABORAZIONE PROGETTUALE

PROGETTISTA:

3TI PROGETTI ITALIA S.p.A.

3TI ITALIA S.p.A.
DIRETTORE TECNICO
Ing. Stefano Luca Possati
Ordine degli Ingegneri
Provincia di Roma n. 20809


Redatto: Schiavi

Verificato: Lopes

Approvato: Possati

NOTA: LE BARRIERE IN SEZIONE SONO UNA RAPPRESENTAZIONE PURAMENTE GRAFICA, PER L'ESATTA COLLOCAZIONE E TIPOLOGIA SI VEDANO GLI ELABORATI SPECIFICI.

SEZIONE RAMO L0

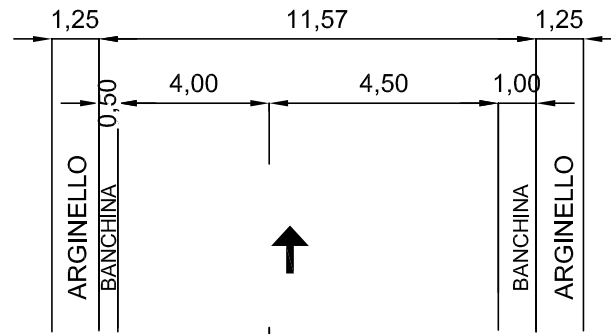

SV. Lazzate - Ramo L0

p=-2,00%

0,75 0,50 0,75

0,50

SCALA 1:200

QT.RIF. 251.000

QUOTE TERRENO	262.00	262.00	260.80	260.89	261.04	261.07	261.13
DIST.PARZIALI TERRENO		6.90	8.60	4.50	7.11	8.17	4.72
QUOTE PROGETTO			262.41 261.81 262.41	262.50	262.64 262.04 262.64 262.59	261.05	
DIST.PARZIALI PROGETTO			4.50	7.07	1.30 2.31		

SCAVI E BONIFICHE	
SCOTICO	21.542 m
FOSSO	1.846 mq


RILEVATI	
RILEVATO	43.956 mq
TERRENO VEGETALE	23.093 m
RIEMPIMENTO ARGINELLO	0.956 mq

SOVRASTRUTTURA STRADALE	
CASSONETTO	10.000 m

SEZIONE N. : 1
 QT. PROGETTO : 262.500
 DIST.PROG. : 0+000.000
 DIST.SUCC. : 10.000

SCALA 1:200

QT.RIF. 242.000

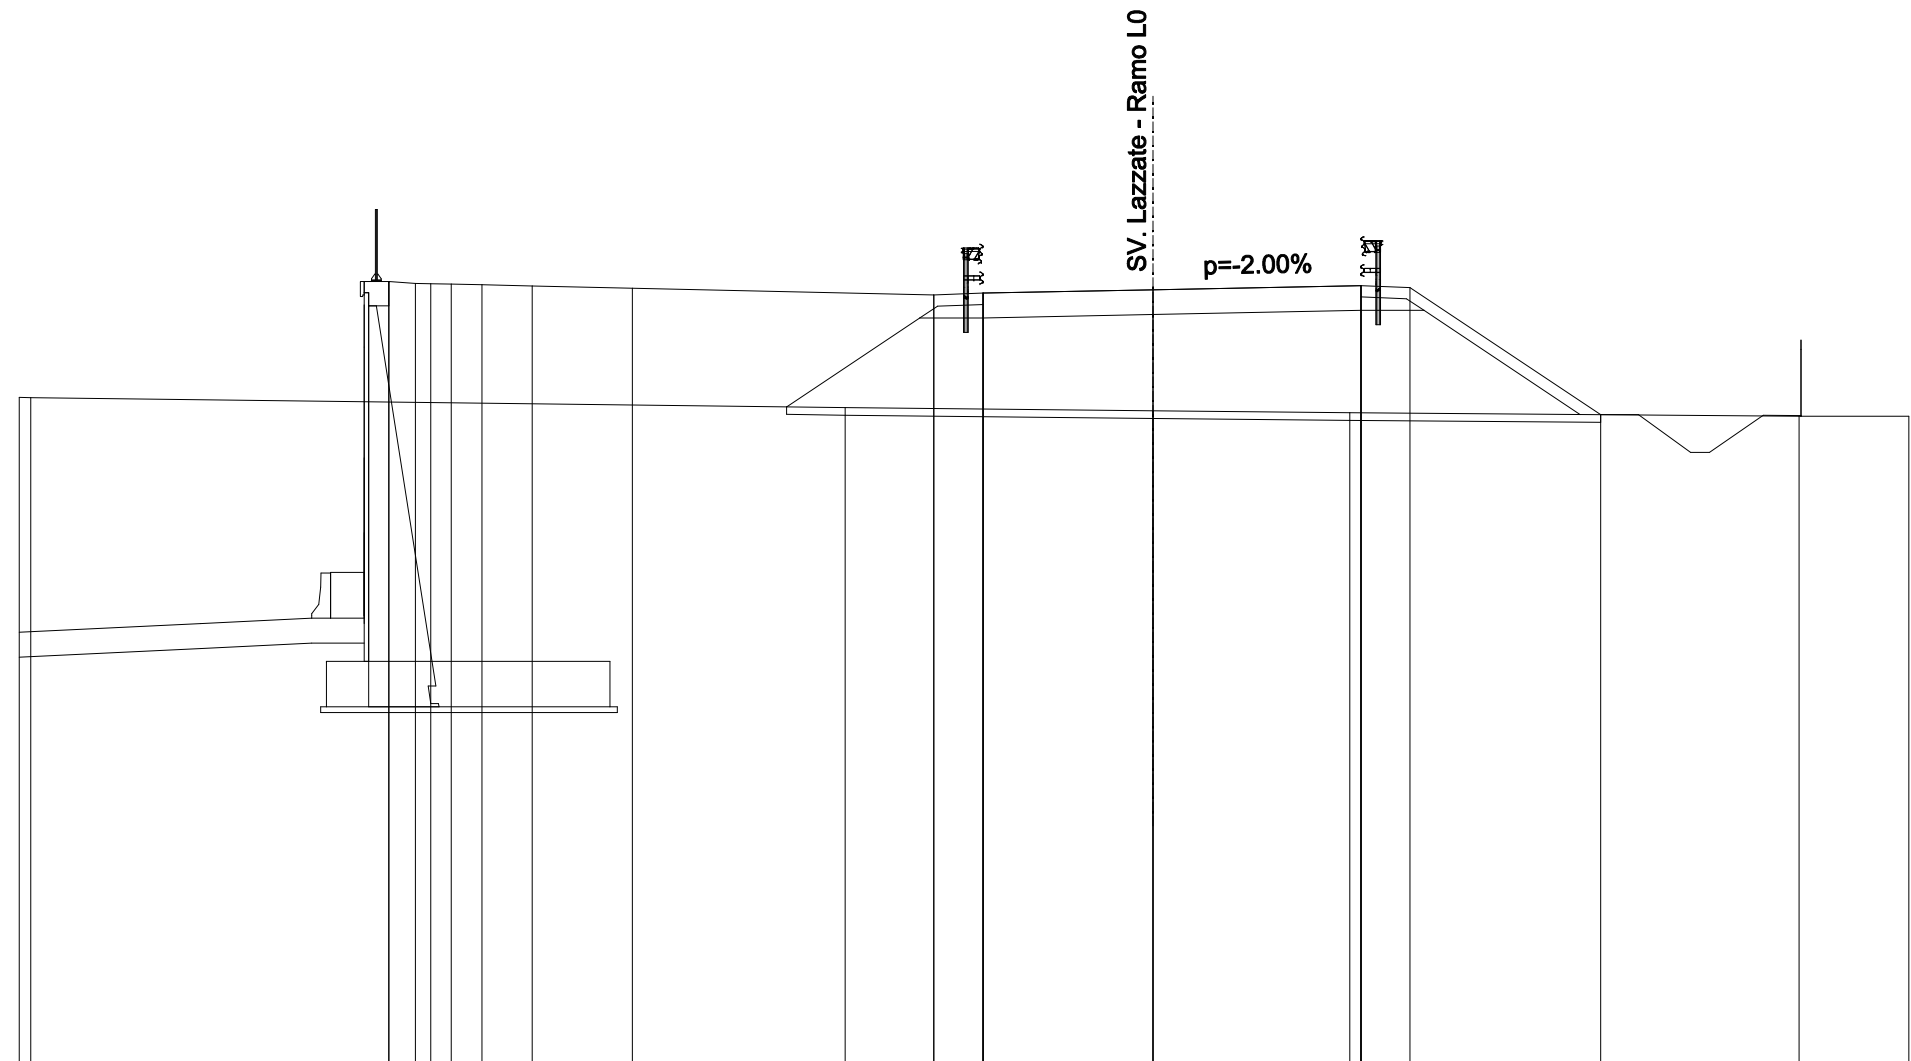

QUOTE TERRENO	259.65	259.64					259.38		259.30		259.24			259.15	259.15					
DIST.PARZIALI TERRENO			21.55					8.15		5.20		11.89			2.91					
QUOTE PROGETTO			262.72	262.67	262.66	262.65	262.63	262.60	262.54		262.36	262.41	261.75	262.50	262.61	261.95	262.61	262.56		259.19
DIST.PARZIALI PROGETTO			0.71	0.40	0.55	0.81	1.33	2.65	7.98		1.30	4.50	5.50	1.30	5.04					

SCAVI E BONIFICHE	
SCOTICO	21.190 m
FOSSO	2.346 mq


RILEVATI	
RILEVATO	41.738 mq
TERRENO VEGETALE	18.812 m
RIEMPIMENTO ARGINELLO	0.956 mq

SOVRASTRUTTURA STRADALE	
CASSONETTO	10.061 m

SEZIONE N. : 2
 QT. PROGETTO : 262.500
 DIST.PROG. : 0+010.000
 DIST.PREC. : 10.000
 DIST.SUCC. : 6.099

SCALA 1:200

QT.RIF. 243.000

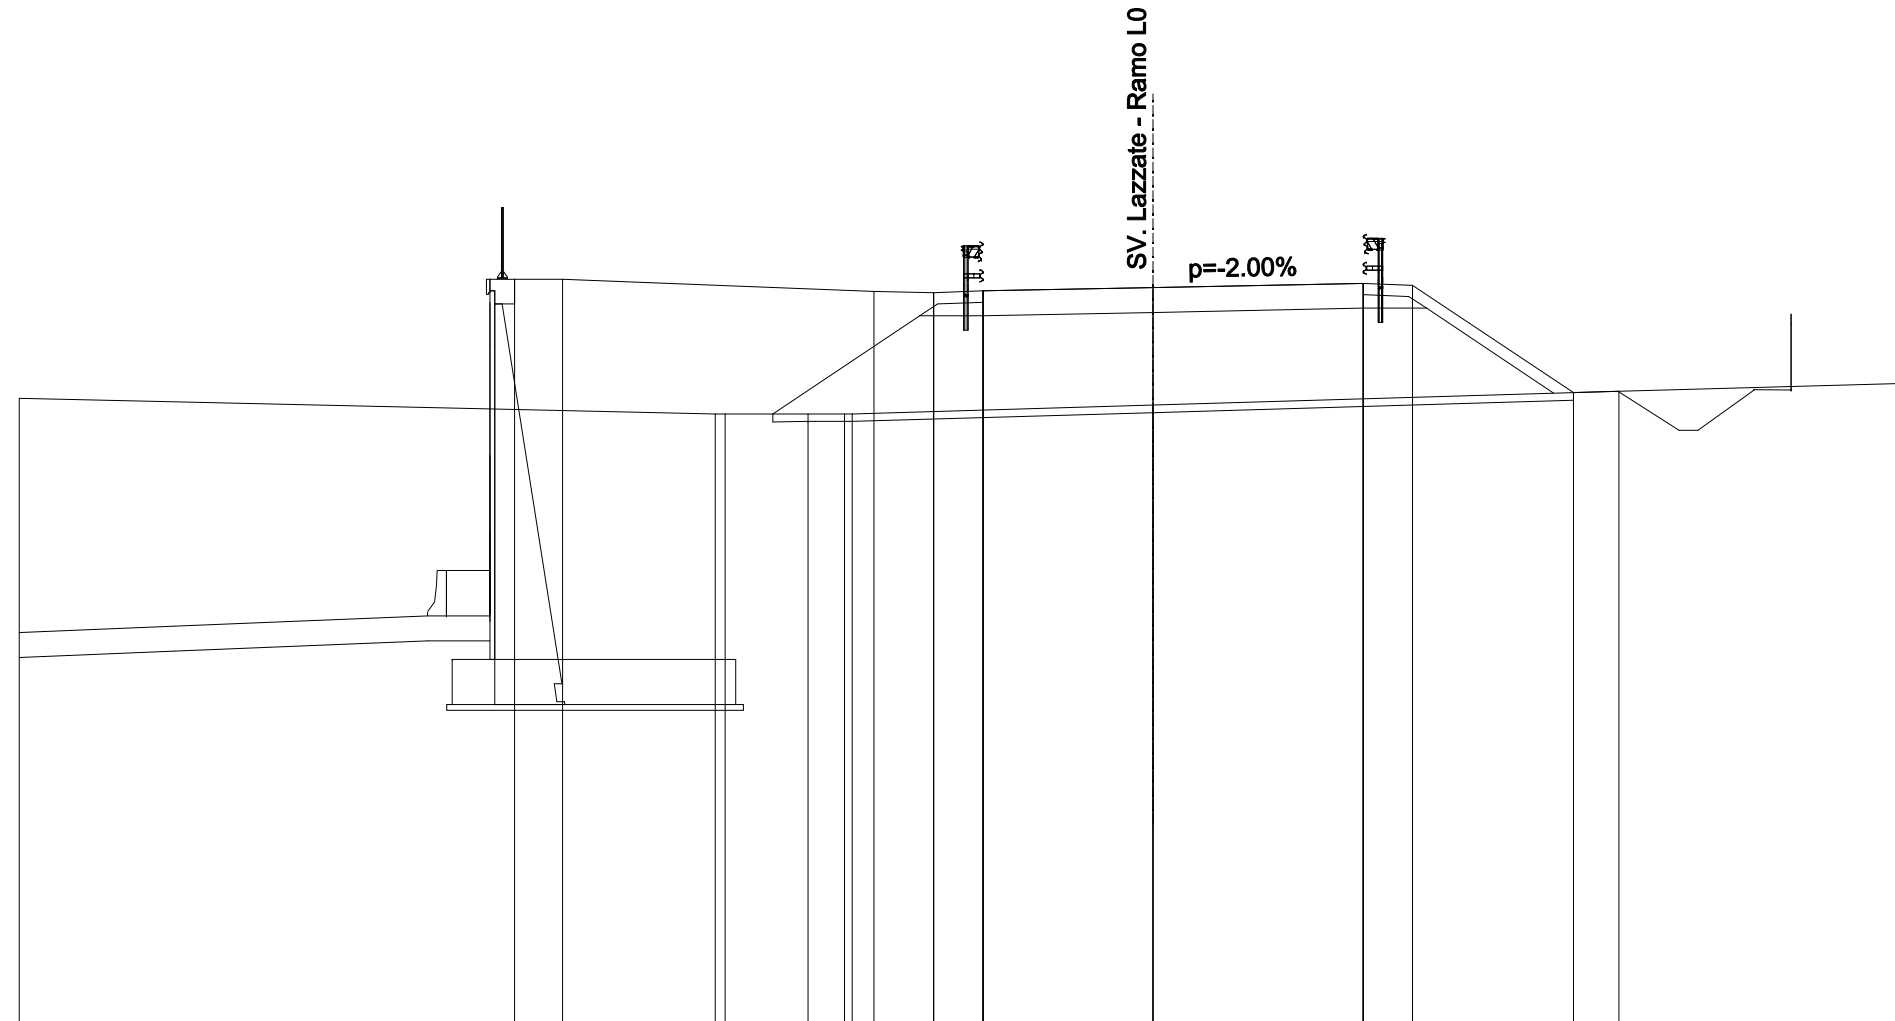

QUOTE TERRENO	259.56			259.15	259.15	259.15	259.15	259.39		259.75	259.96	
DIST.PARZIALI TERRENO		18.42		2.20	0.97		7.96		12.32		7.68	
QUOTE PROGETTO		262.72	262.72			262.39	262.36	262.50	262.61	261.95	262.56	259.72
DIST.PARZIALI PROGETTO		1.27		8.24		1.58	1.30	4.50	5.56	1.30	4.26	

SCAVI E BONIFICHE	
SCOTICO	22.446 m
FOSSO	2.504 mq


RILEVATI	
RILEVATO	39.753 mq
TERRENO VEGETALE	14.507 m
RIEMPIMENTO ARGINELLO	0.956 mq

SOVRASTRUTTURA STRADALE	
CASSONETTO	12.147 m

SEZIONE N. : 2a
 QT. PROGETTO : 262.500
 DIST.PROG. : 0+016.099
 DIST.PREC. : 6.099
 DIST.SUCC. : 1.790

SCALA 1:200

QT.RIF. 243.000

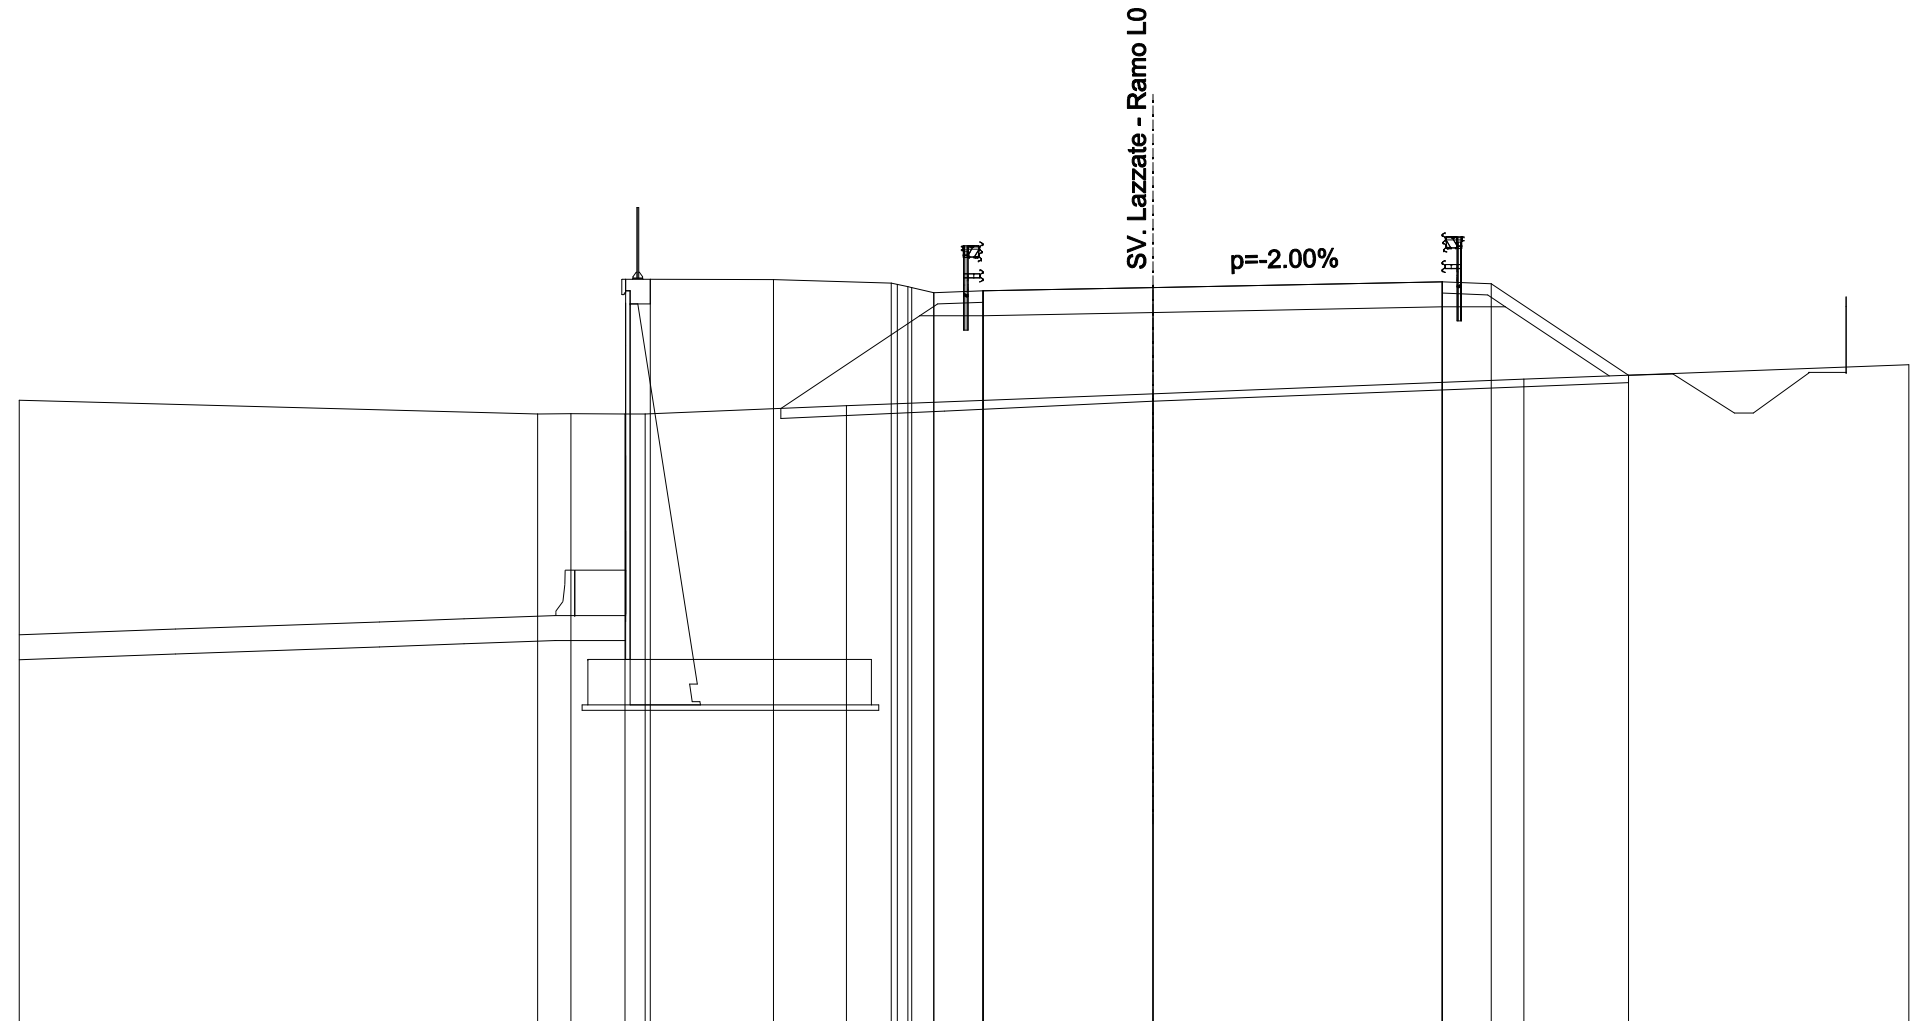


QUOTE TERRENO	259.52			259.15	259.16	259.16	259.15		259.37		259.69		260.07		260.46											
DIST.PARZIALI TERRENO		13.72		0.88	1.44	0.53		5.32		8.11		9.81		10.19												
QUOTE PROGETTO						262.71		262.71		262.61	262.58	262.52	262.50	262.36	262.41	261.75	262.41		262.50		261.99	262.65	262.60		260.18	
DIST.PARZIALI PROGETTO								3.27	3.11	0.59	1.30		4.50		7.65		1.30	3.63								

SCAVI E BONIFICHE	
SCOTICO	18.756 m
RILEVATI	
RILEVATO	35.120 mq
TERRENO VEGETALE	7.437 m
RIEMPIMENTO ARGINELLO	0.478 mq
SOVRASTRUTTURA STRADALE	
CASSONETTO	13.480 m

SEZIONE N. : 2b
 QT. PROGETTO : 262.500
 DIST.PROG. : 0+017.889
 DIST.PREC. : 1.790
 DIST.SUCC. : 17.111

SCALA 1:200

QT.RIF. 243.000

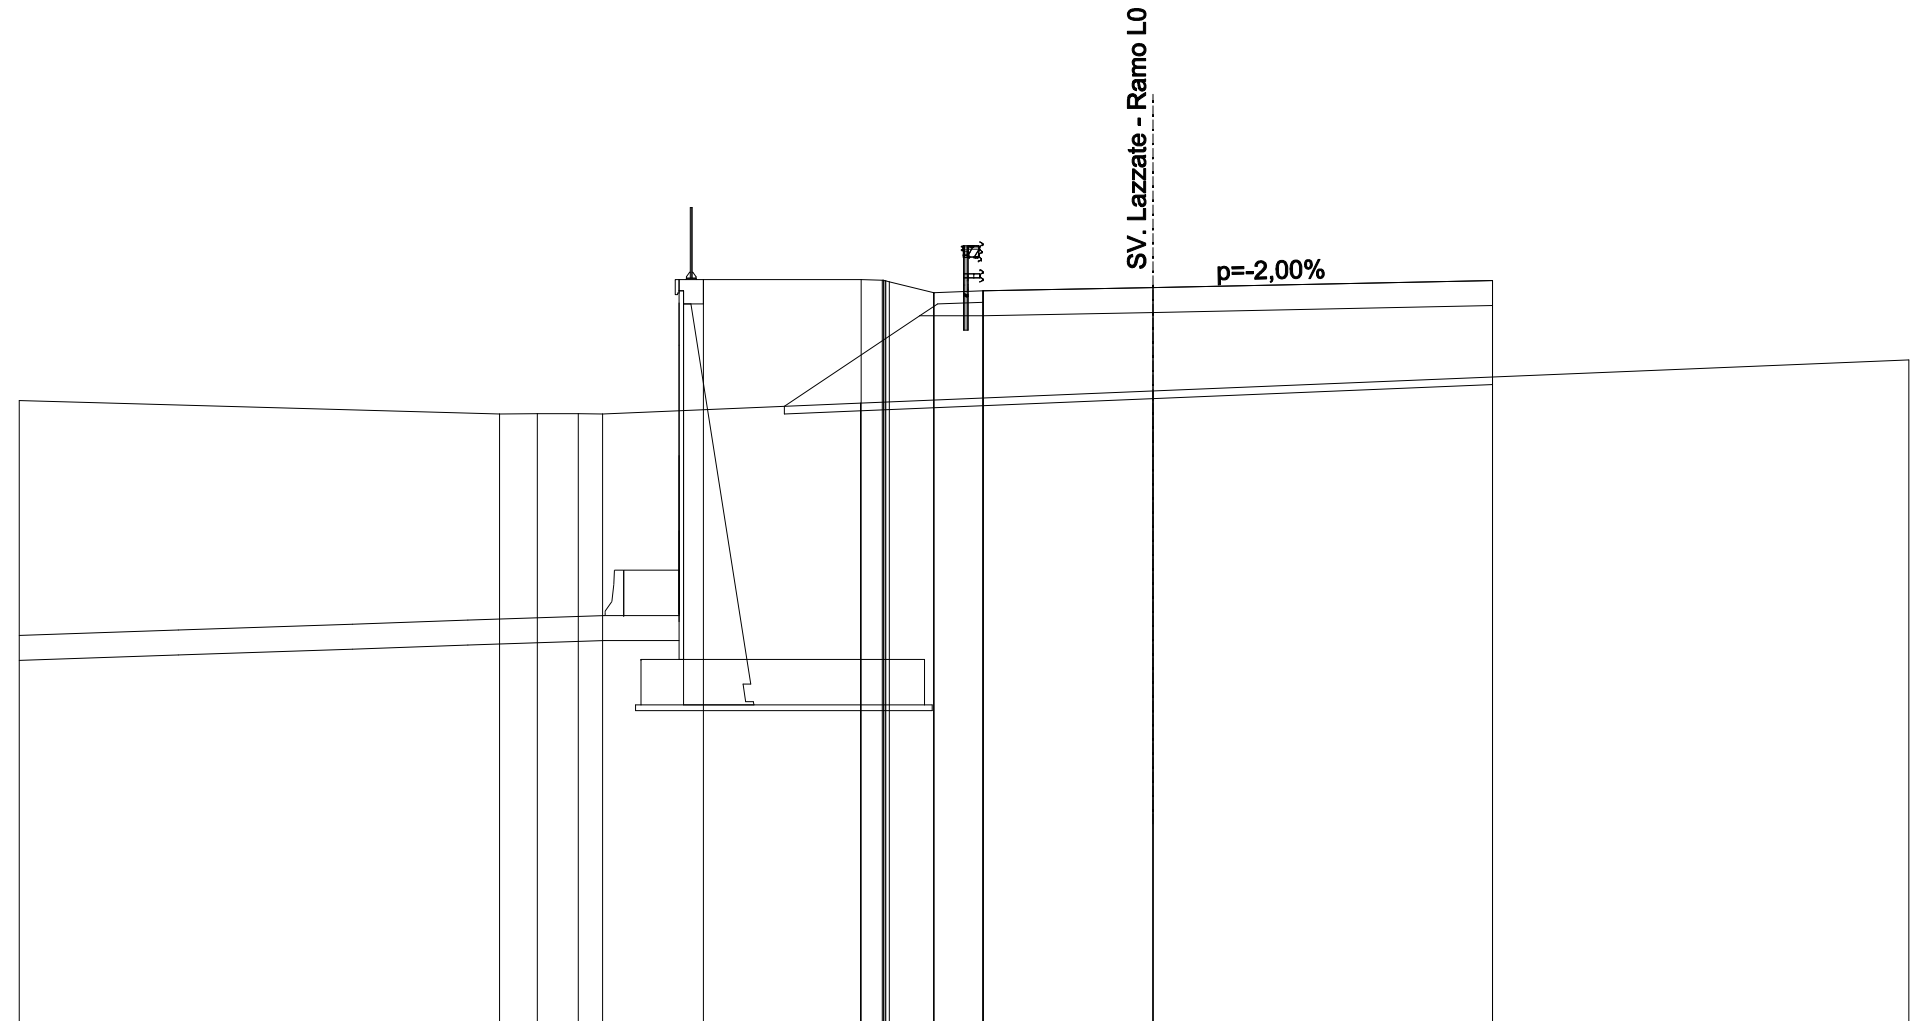


QUOTE TERRENO	259.51		259.15	259.16	259.16	259.15		259.44		259.76		260.58									
DIST.PARZIALI TERRENO		12.71	0.99	1.09	0.64		6.82		7.74		20.00										
QUOTE PROGETTO							262.71		262.71	262.69	262.68	262.65	262.36	262.41	261.75	262.41		262.50		262.68	
DIST.PARZIALI PROGETTO							4.17		0.56	1.18	1.30		4.50		8.98						

SEZIONE N. : 3
 QT. PROGETTO : 262.500
 DIST.PROG. : 0+035.000
 DIST.PREC. : 17.111
 DIST.SUCC. : 21.000

SCALA 1:200

QT.RIF. 243.000

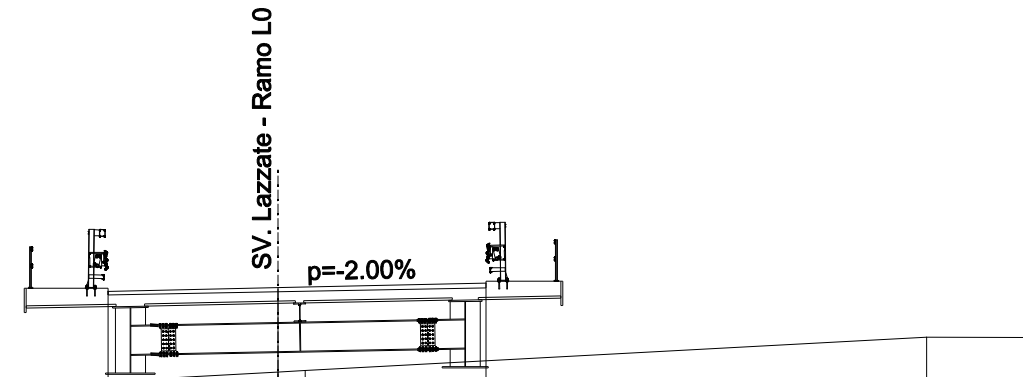


QUOTE TERRENO	259.43	259.15	259.15	259.16	259.43	260.26	260.30	261.19	261.17
DIST.PARZIALI TERRENO	7.83	1.53	0.33	4.85	15.26	0.72	16.45	2.84	
QUOTE PROGETTO					262.39	262.50	262.61		
DIST.PARZIALI PROGETTO					4.50	5.50			

SEZIONE N. : 4
 QT. PROGETTO : 262.500
 DIST.PROG. : 0+056.000
 DIST.PREC. : 21.000
 DIST.SUCC. : 16.243

SCALA 1:200

QT.RIF. 243.000

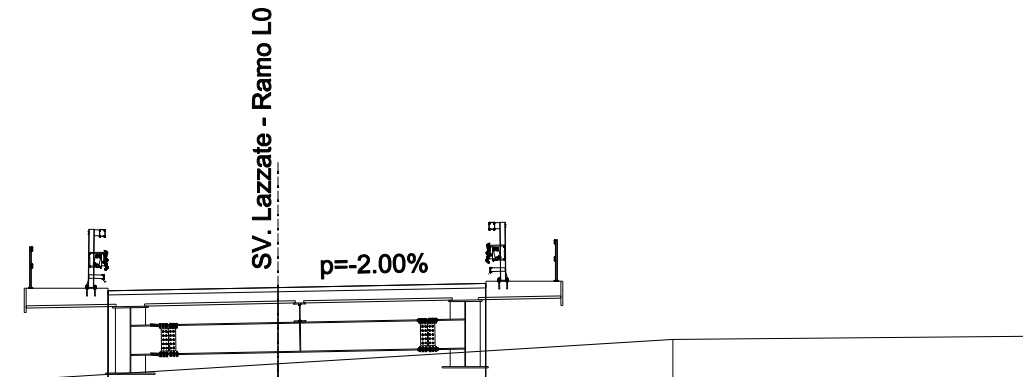


QUOTE TERRENO	259.43	259.33	259.39	259.36	259.40	259.48	260.48	261.13	261.21
DIST.PARZIALI TERRENO	2.91	5.26	0.87	1.23	3.69	16.05	10.44	9.56	
QUOTE PROGETTO							261.75 262.41	262.61 261.95 262.61	
DIST.PARZIALI PROGETTO							4.50	5.49	

SCAVI E BONIFICHE	
SCOTICO	17.332 m
RILEVATI	
RILEVATO	21.525 mq
TERRENO VEGETALE	7.334 m
RIEMPIMENTO ARGINELLO	0.478 mq
SOVRASTRUTTURA STRADALE	
CASSONETTO	13.260 m

SEZIONE N. : 4a
 QT. PROGETTO : 262.500
 DIST.PROG. : 0+072.243
 DIST.PREC. : 16.243
 DIST.SUCC. : 1.095

SCALA 1:200

QT.RIF. 243.000

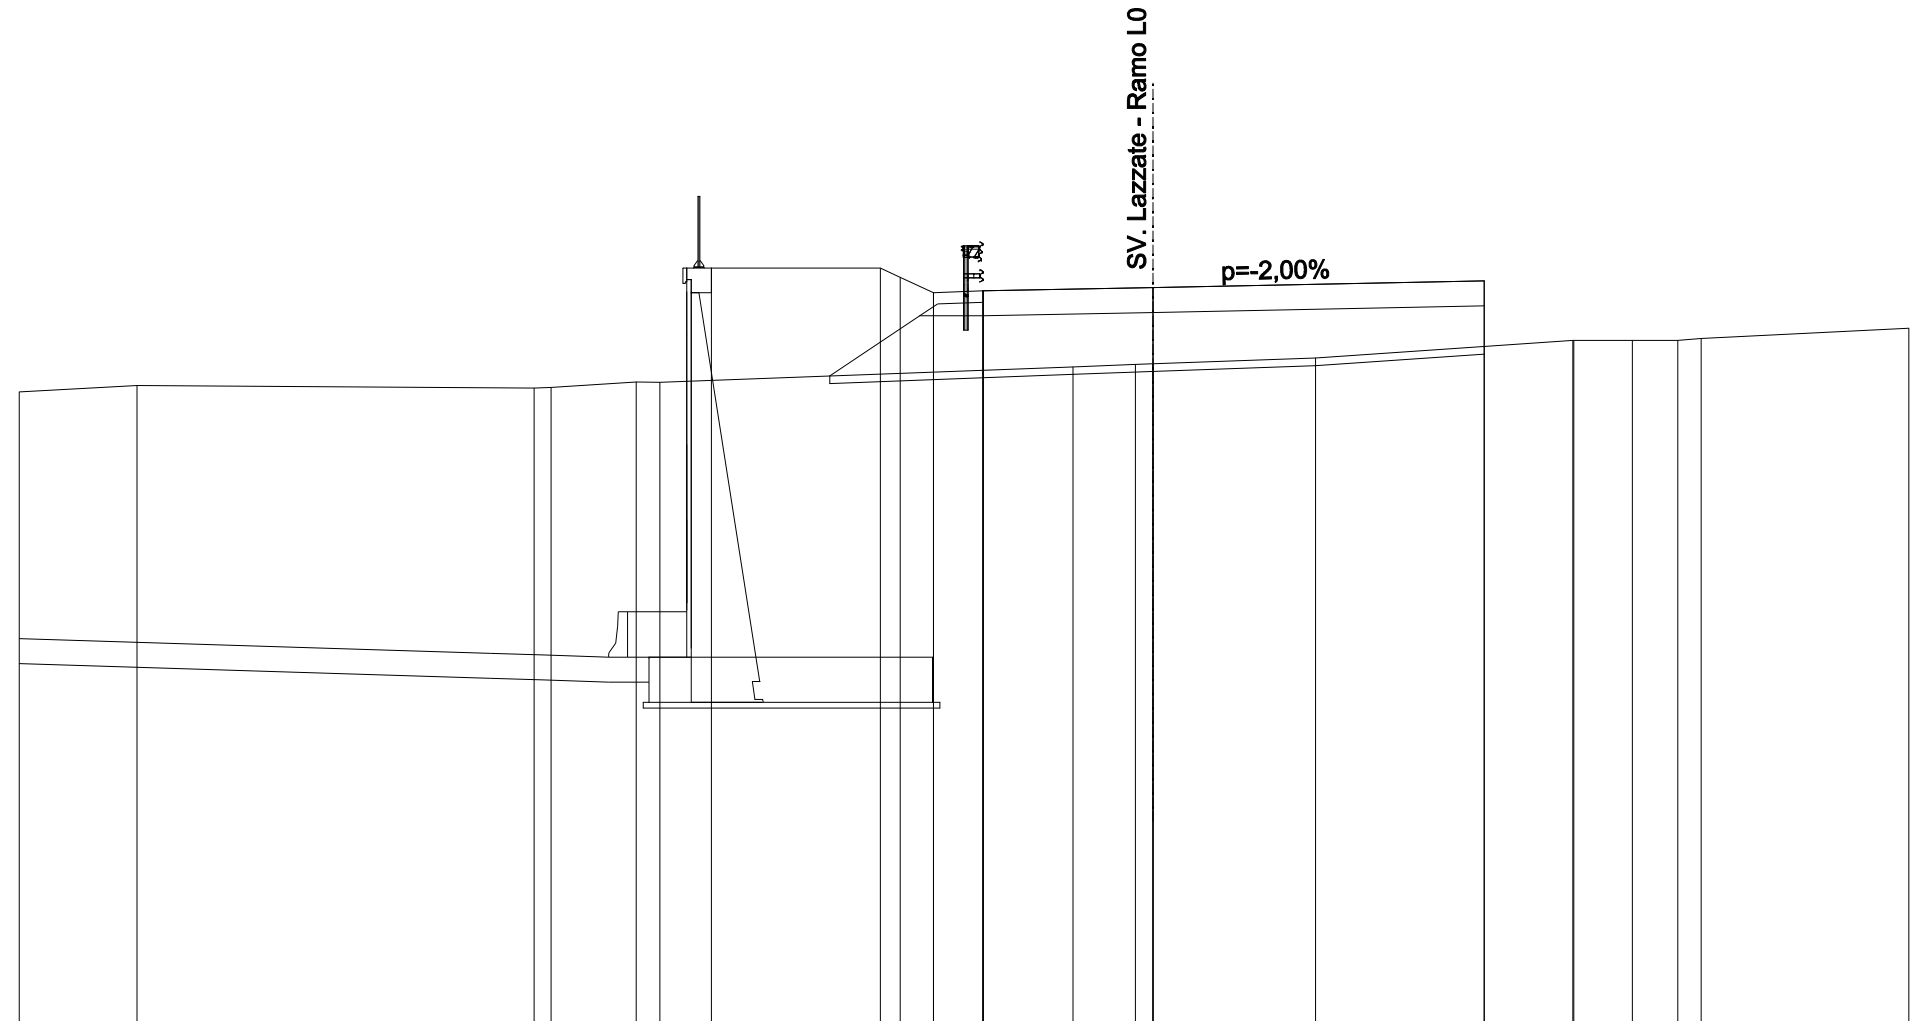


QUOTE TERRENO	259.74	259.91		259.84	259.86	260.00	259.99		260.40	260.46	260.48	260.63		261.10	261.10	261.10	261.10	261.15	261.42	
DIST.PARZIALI TERRENO	3.12		10.50	0.46	2.25	0.62		10.94	1.65	0.47	4.30		6.81	1.55	1.20	0.62		5.49		
QUOTE PROGETTO							263.01		263.01	262.77	262.36	262.41	261.75	262.41			262.50		262.68	
DIST.PARZIALI PROGETTO							4.47		0.53	0.88	1.31		4.50				8.76			

SCAVI E BONIFICHE	
SCOTICO	19.945 m
RILEVATI	
RILEVATO	23.397 mq
TERRENO VEGETALE	12.370 m
RIEMPIMENTO ARGINELLO	0.956 mq
SOVRASTRUTTURA STRADALE	
CASSONETTO	12.211 m

SEZIONE N. : 4b
 QT. PROGETTO : 262.500
 DIST.PROG. : 0+073.338
 DIST.PREC. : 1.095
 DIST.SUCC. : 14.662

SCALA 1:200

QT.RIF. 243.000

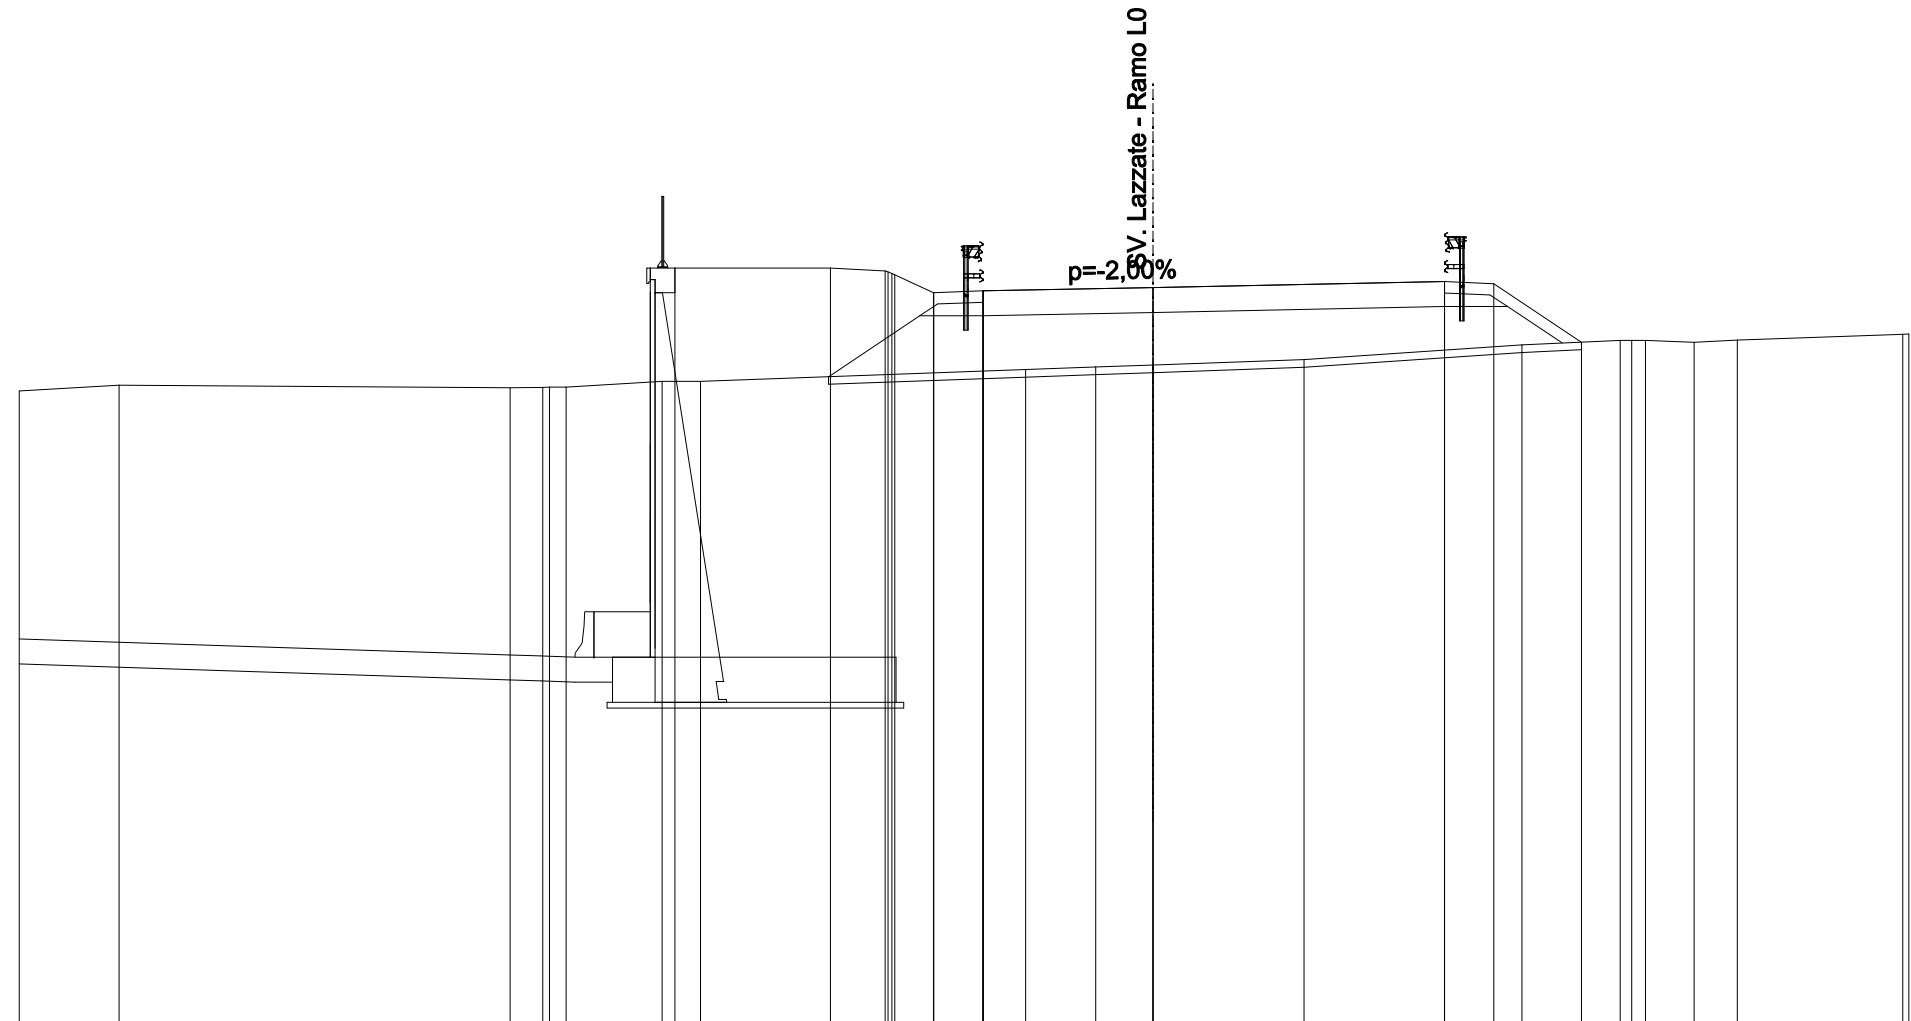


QUOTE TERRENO	259.76	259.92		259.85	259.86	259.86	260.02	260.01			260.33	260.39	260.45		260.59		260.98	261.10	261.10	261.05	261.11		261.26	261.27	
DIST.PARZIALI TERRENO	2.64		10.35	0.87	0.44	2.53	1.01		8.60		1.85	1.52	4.00		5.76	2.60		1.29	1.14		4.38				
QUOTE PROGETTO							263.01		263.01	262.94	262.91	262.87	262.84	262.36	261.75	262.41	262.50		262.65	261.99	262.65	262.60	261.05		
DIST.PARZIALI PROGETTO								4.11	1.45	1.02	1.30	4.50		7.71		1.30	2.32								

SCAVI E BONIFICHE	
SCOTICO	13.404 m
RILEVATI	
RILEVATO	14.840 mq
TERRENO VEGETALE	15.186 m
RIEMPIMENTO ARGINELLO	0.478 mq
SOVRASTRUTTURA STRADALE	
CASSONETTO	9.980 m

SEZIONE N. : 5
 QT. PROGETTO : 262.500
 DIST.PROG. : 0+088.000
 DIST.PREC. : 14.662
 DIST.SUCC. : 20.000

SCALA 1:200

QT.RIF. 243.000

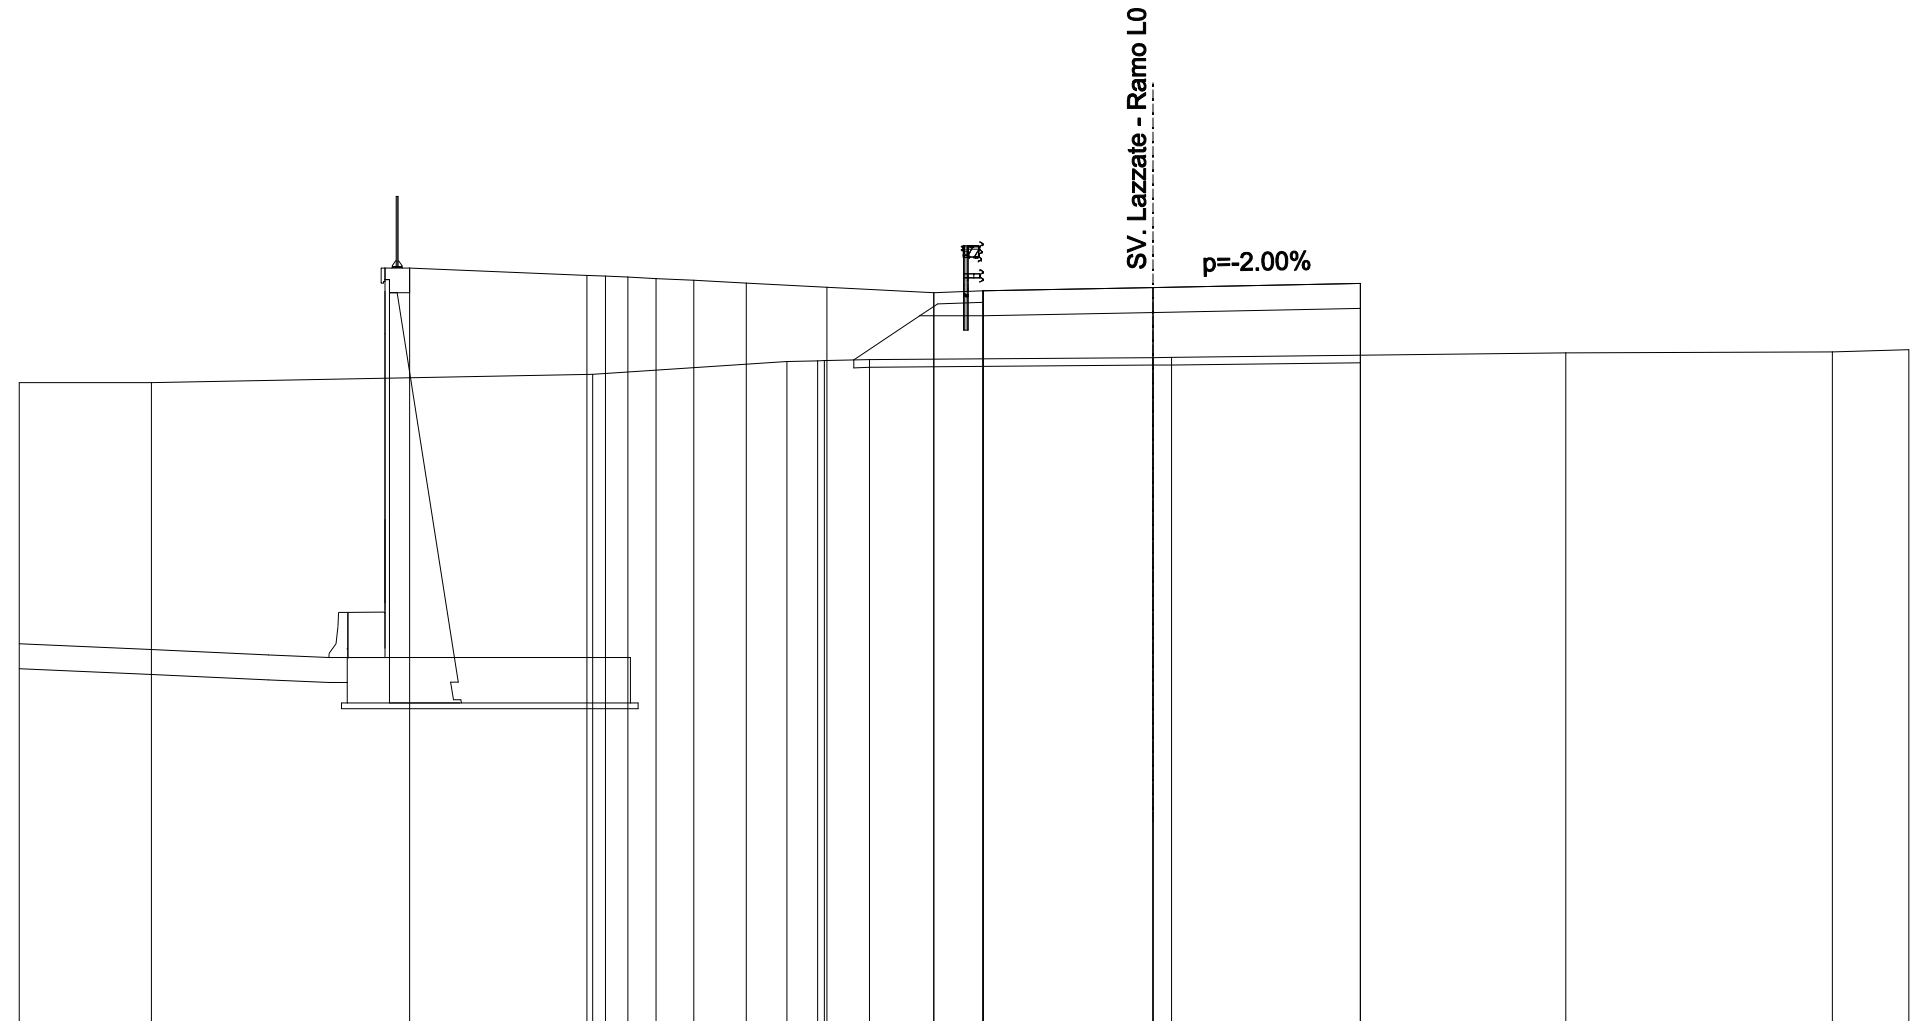


QUOTE TERRENO	259.99	259.98		260.20		260.54	260.56	260.56	260.59		260.65	260.65		260.77		260.79	260.85				
DIST.PARZIALI TERRENO		3.50		11.68		5.14	0.81	1.19		7.51	0.49		10.43		7.05		2.03				
QUOTE PROGETTO				263.01		262.82	262.80	262.77	262.74	262.69	262.62	262.51	262.36	262.36	261.75	262.41		262.50		262.61	
DIST.PARZIALI PROGETTO				4.70		0.49	0.59	0.75	0.99	1.39	2.14	2.82	1.30	4.50		5.48					

SCAVI E BONIFICHE	
SCOTICO	16.204 m
RILEVATI	
RILEVATO	11.159 mq
TERRENO VEGETALE	19.590 m
RIEMPIMENTO ARGINELLO	0.956 mq
SOVRASTRUTTURA STRADALE	
CASSONETTO	9.880 m

SEZIONE N. : 7
 QT. PROGETTO : 262.500
 DIST.PROG. : 0+125.000
 DIST.PREC. : 17.000
 DIST.SUCC. : 8.739

SCALA 1:200

QT.RIF. 243.000

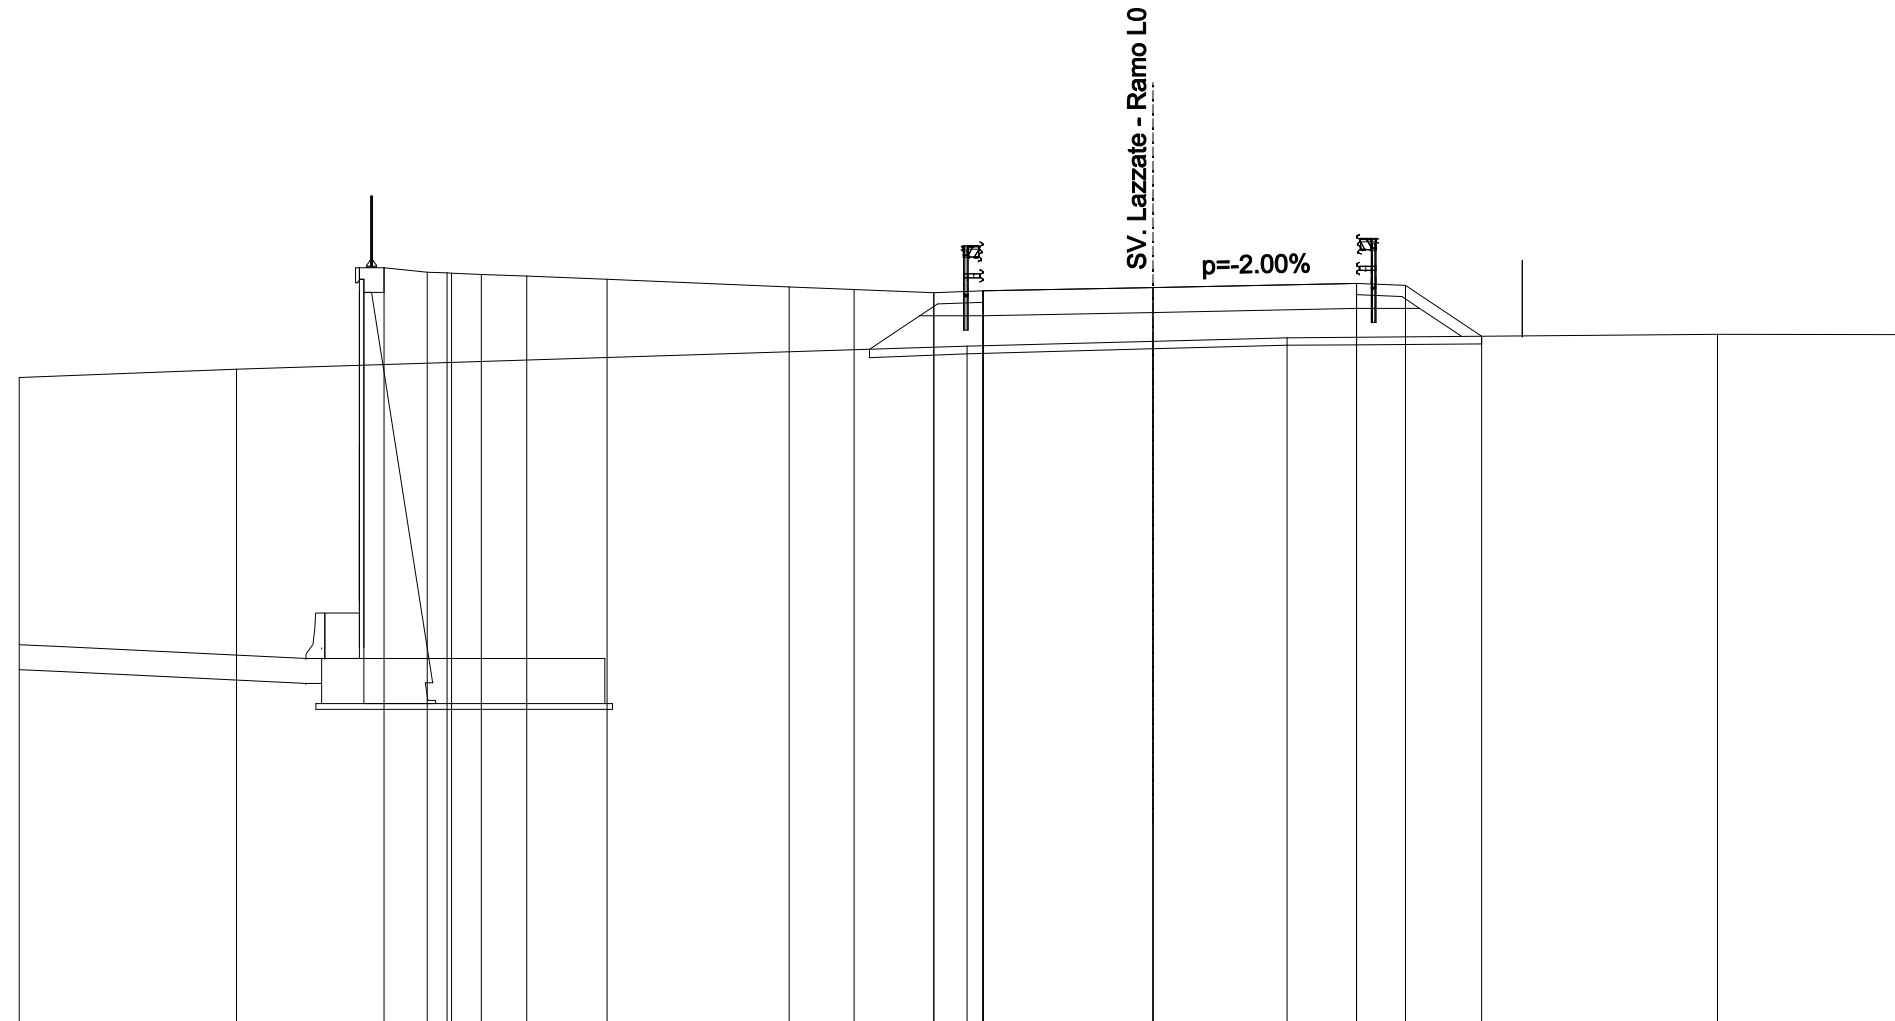


QUOTE TERRENO	260.11	260.34						260.94	261.08	261.17		261.26	261.25							
DIST.PARZIALI TERRENO		5.75		19.33				4.92	3.54		11.39		5.07							
QUOTE PROGETTO			263.02	262.90	262.88	262.85	262.80	262.71	262.52	262.45	262.36	262.36	261.75	262.41	262.50	262.61	261.95	262.61	262.56	261.21
DIST.PARZIALI PROGETTO			1.15	0.52	0.78	1.20	2.12	4.82	1.72	2.11	1.30	4.50	5.38	1.30	2.02					

SCAVI E BONIFICHE	
SCOTICO	19.273 m
RILEVATI	
RILEVATO	16.247 mq
TERRENO VEGETALE	14.843 m
RIEMPIMENTO ARGINELLO	0.742 mq

SEZIONE N. : 9
 QT. PROGETTO : 262.500
 DIST.PROG. : 0+140.019
 DIST.PREC. : 6.280
 DIST.SUCC. : 0.000

SCALA 1:200

QT.RIF. 243.000

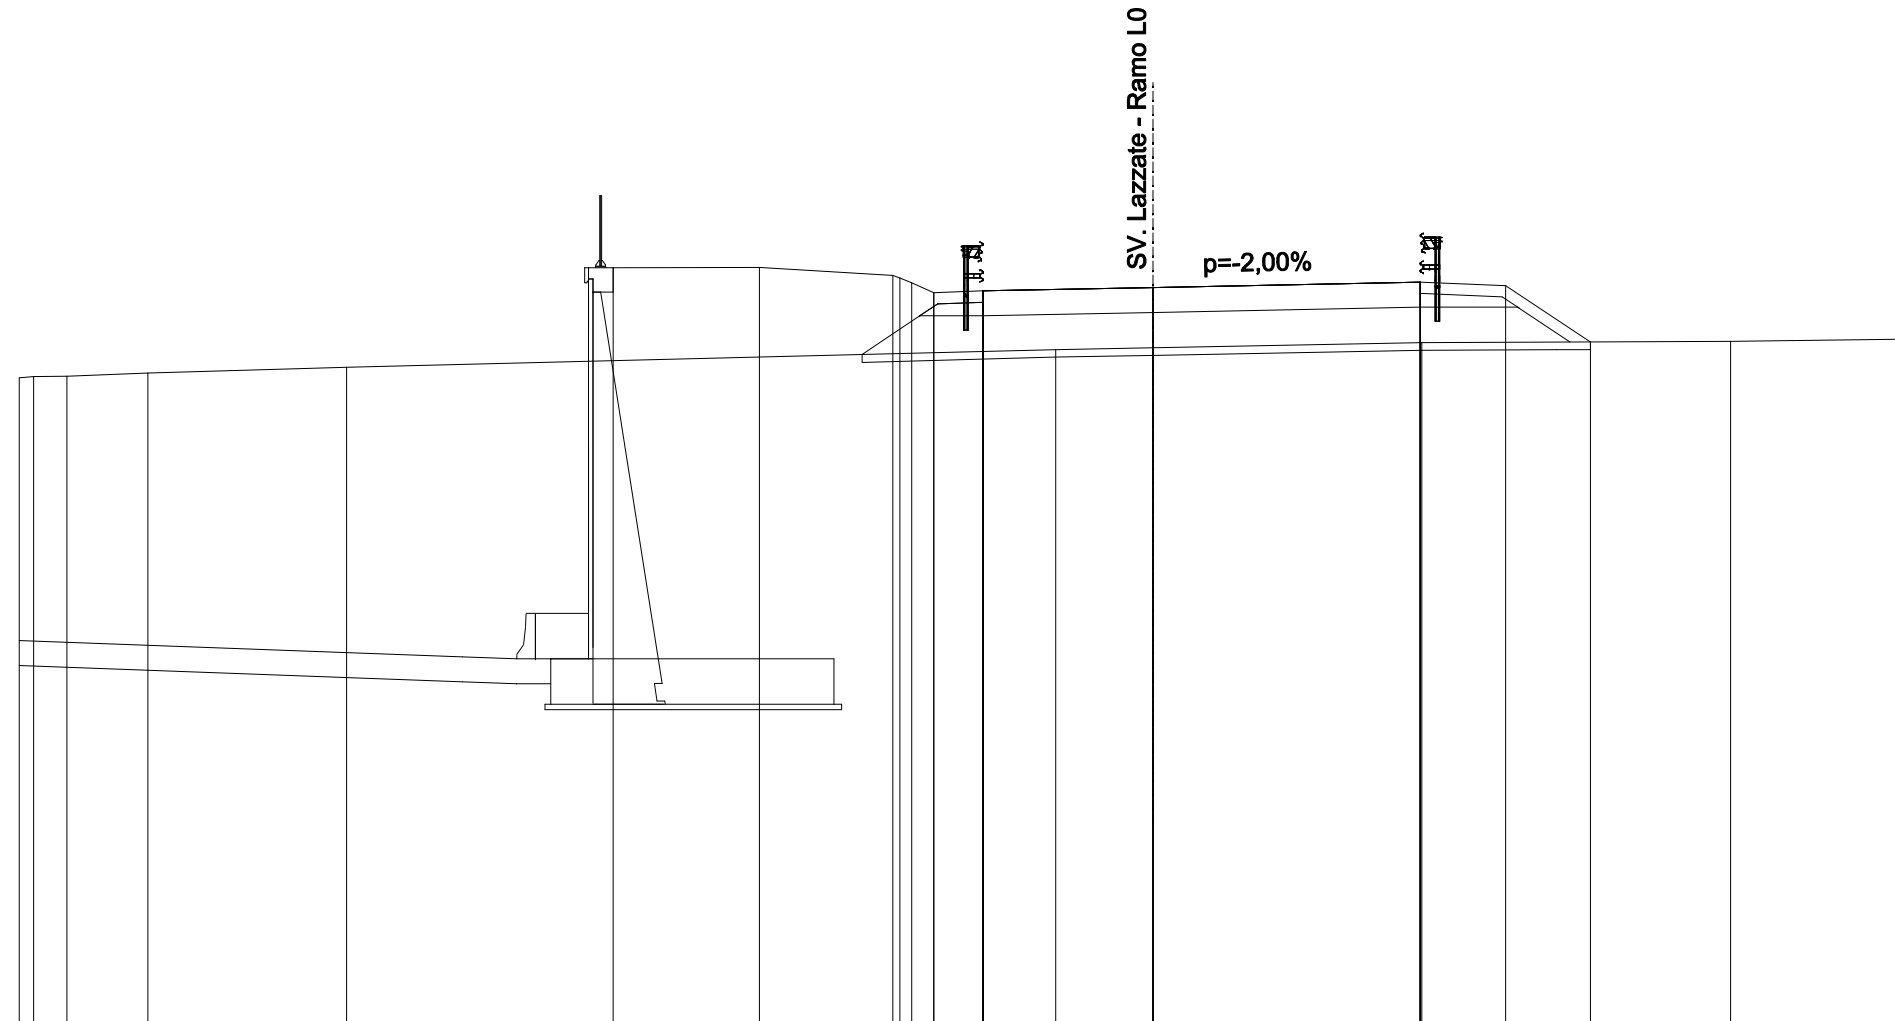


QUOTE TERRENO	260.11	260.14	260.15	260.24	260.39	260.86	260.91	261.04	261.07	261.13									
DIST.PARZIALI TERRENO	0.88	2.14	5.26	18.77	2.57	7.11	8.17	4.72											
QUOTE PROGETTO				263.03	263.03	262.82	262.75	262.62	262.36	261.75	262.41	261.75	262.41	262.50	261.64	261.98	262.64	262.55	261.06
DIST.PARZIALI PROGETTO				3.88	3.53	0.58	1.30	4.50	7.07	2.26	2.24								

SCAVI E BONIFICHE	
SCOTICO	19.241 m
RILEVATI	
RILEVATO	16.219 mq
TERRENO VEGETALE	14.812 m
RIEMPIMENTO ARGINELLO	1.209 mq
SOVRASTRUTTURA STRADALE	
CASSONETTO	11.568 m

SEZIONE N. : 10
 QT. PROGETTO : 262.500
 DIST.PROG. : 0+140.019
 DIST.PREC. : 0.000
 DIST.SUCC. : 2.192

SCALA 1:200

QT.RIF. 243.000

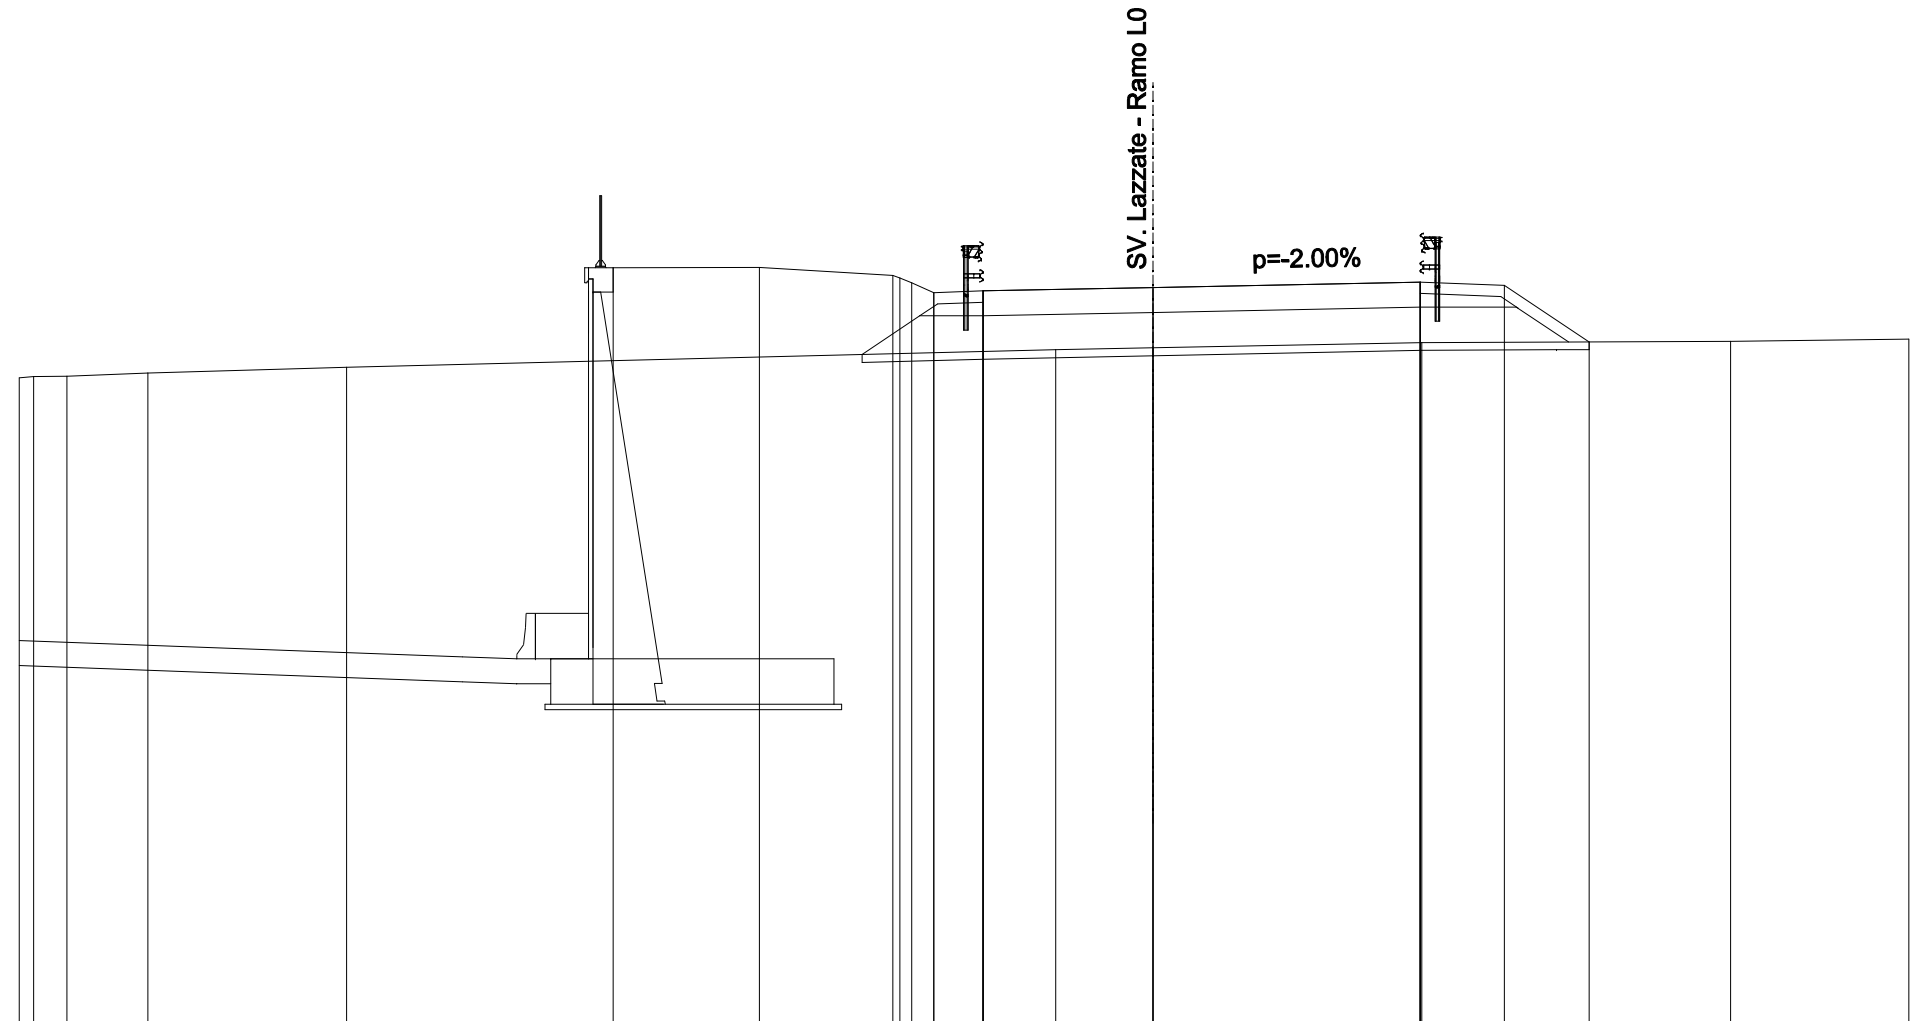


QUOTE TERRENO	260.11	260.14	260.15	260.24	260.39	260.86	260.91	261.04	261.07	261.13							
DIST.PARZIALI TERRENO	0.88	2.14	5.26	18.77	2.57	7.11	8.17	4.72									
QUOTE PROGETTO				263.03	263.03	262.82	262.75	262.62	262.36	261.75	262.41	262.50	261.64	261.98	262.64	262.55	261.06
DIST.PARZIALI PROGETTO				3.88	3.53	0.58	1.30	4.50	7.07	2.23	2.24						

SCAVI E BONIFICHE	
SCOTICO	19.931 m
RILEVATI	
RILEVATO	17.683 mq
TERRENO VEGETALE	12.484 m
RIEMPIMENTO ARGINELLO	0.956 mq
SOVRASTRUTTURA STRADALE	
CASSONETTO	13.012 m

SEZIONE N. : 10a
 QT. PROGETTO : 262.500
 DIST.PROG. : 0+142.211
 DIST.PREC. : 2.192
 DIST.SUCC. : 1.256

SCALA 1:200

QT.RIF. 243.000

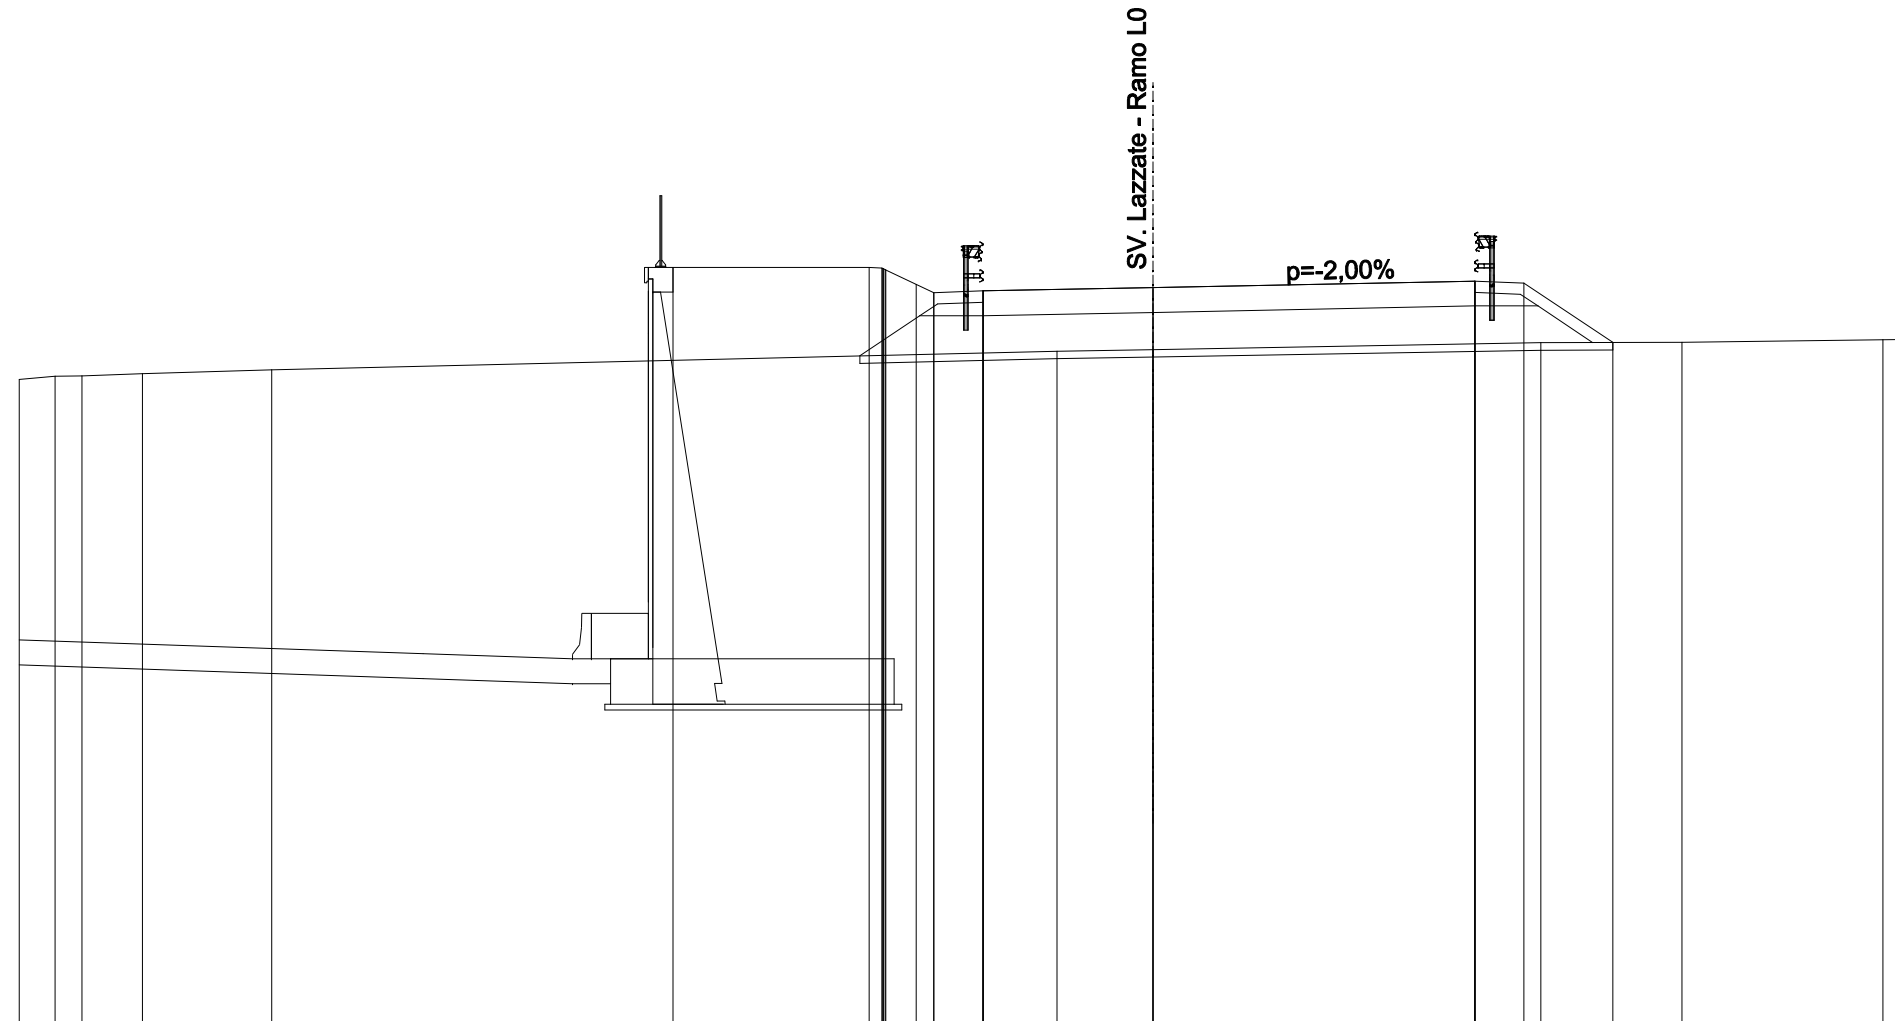


QUOTE TERRENO	260.07	260.15	260.16	260.22	260.32			260.81	260.86		261.04	261.05		261.12	261.13
DIST.PARZIALI TERRENO	0.95	0.71	1.61	3.41		20.78		2.54		10.26		3.73		5.32	0.69
QUOTE PROGETTO					263.03		263.03	263.01	263.01		262.01	262.67	262.62	261.05	
DIST.PARZIALI PROGETTO					5.19		0.80	0.46	1.30	4.50	8.51	1.30	2.36		

SCAVI E BONIFICHE	
SCOTICO	17.439 m
RILEVATI	
RILEVATO	16.966 mq
TERRENO VEGETALE	7.310 m
RIEMPIMENTO ARGINELLO	0.478 mq
SOVRASTRUTTURA STRADALE	
CASSONETTO	14.140 m

SEZIONE N. : 10b
 QT. PROGETTO : 262.500
 DIST.PROG. : 0+143.466
 DIST.PREC. : 1.256
 DIST.SUCC. : 6.534

SCALA 1:200

QT.RIF. 243.000

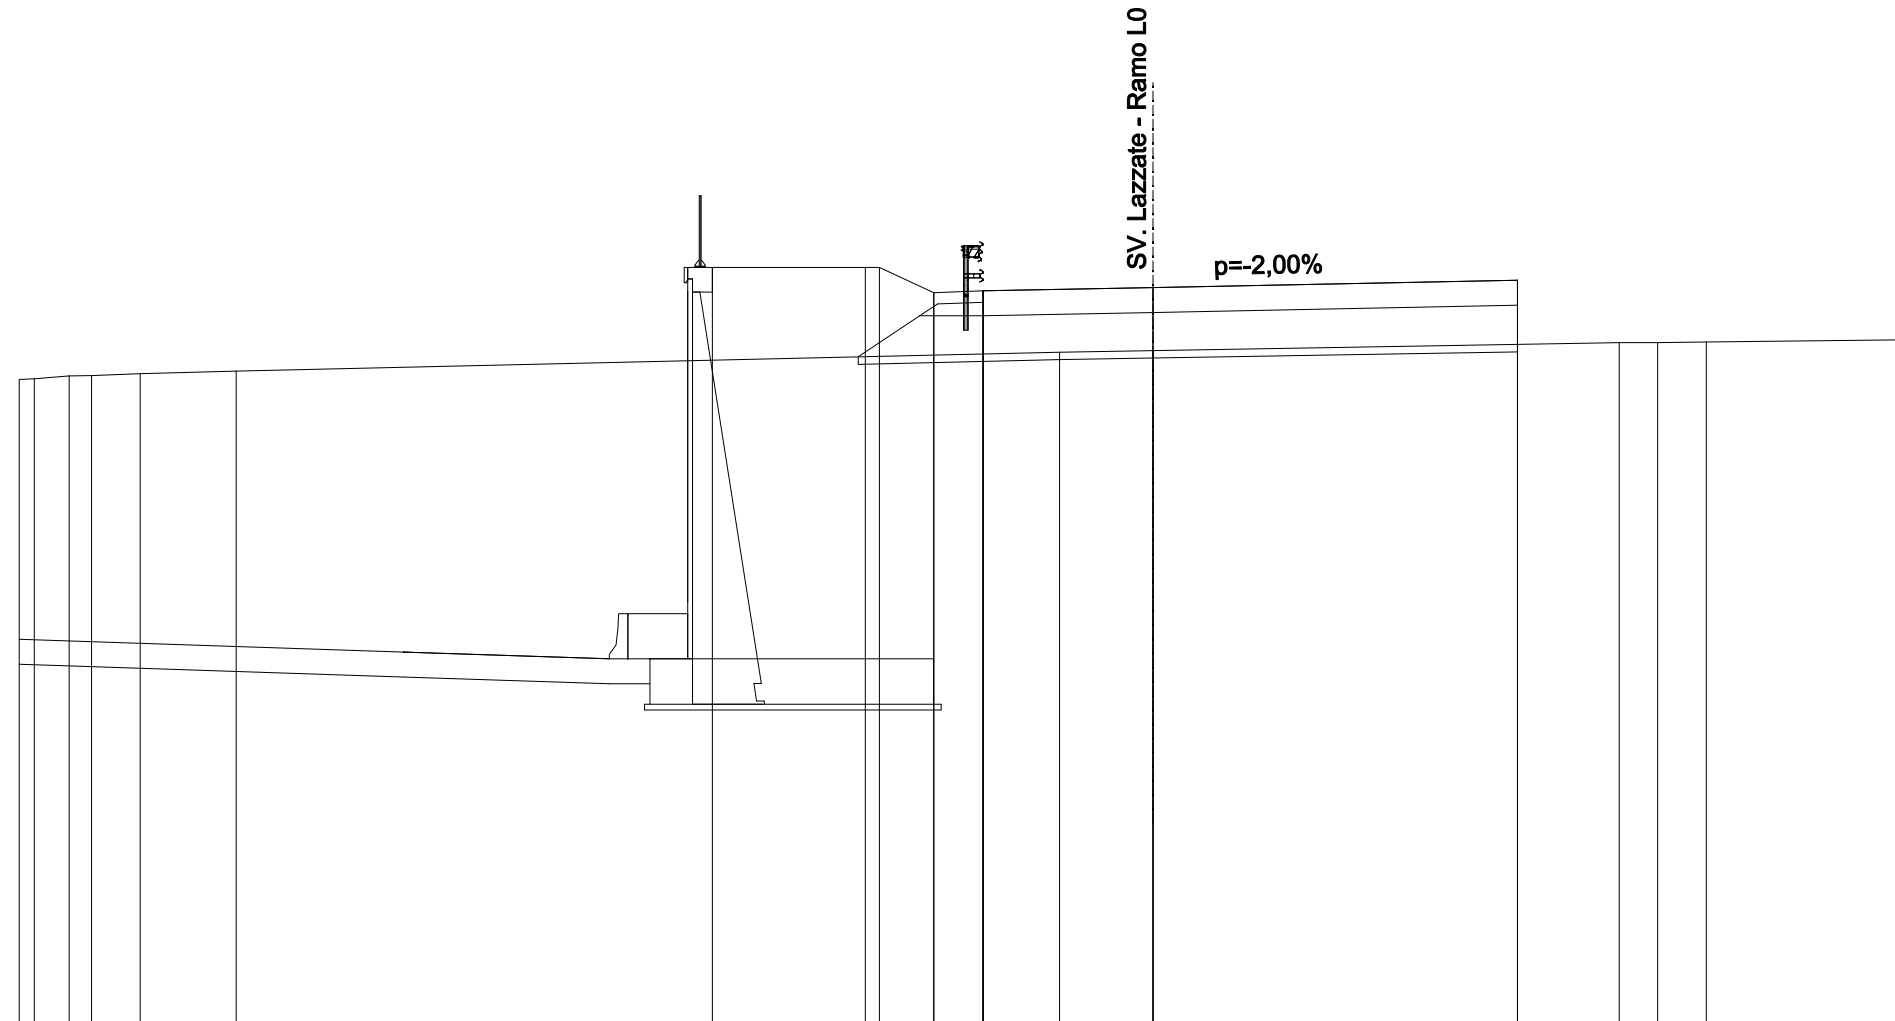


QUOTE TERRENO	260.07	260.08	260.16	260.17	260.22	260.29				260.79	260.83			261.04	261.04	261.06		261.12
DIST.PARZIALI TERRENO	0.39	0.92	0.59	1.29	2.54		21.79			2.47		12.33		1.02	1.29	5.36		
QUOTE PROGETTO							263.03		263.03	263.03	262.36	262.41	261.75	262.03	262.69			
DIST.PARZIALI PROGETTO							4.05		1.44	1.31	4.50	9.64						

SEZIONE N. : 11
 QT. PROGETTO : 262.500
 DIST.PROG. : 0+150.000
 DIST.PREC. : 6.534
 DIST.SUCC. : 18.000

SCALA 1:200

QT.RIF. 242.000

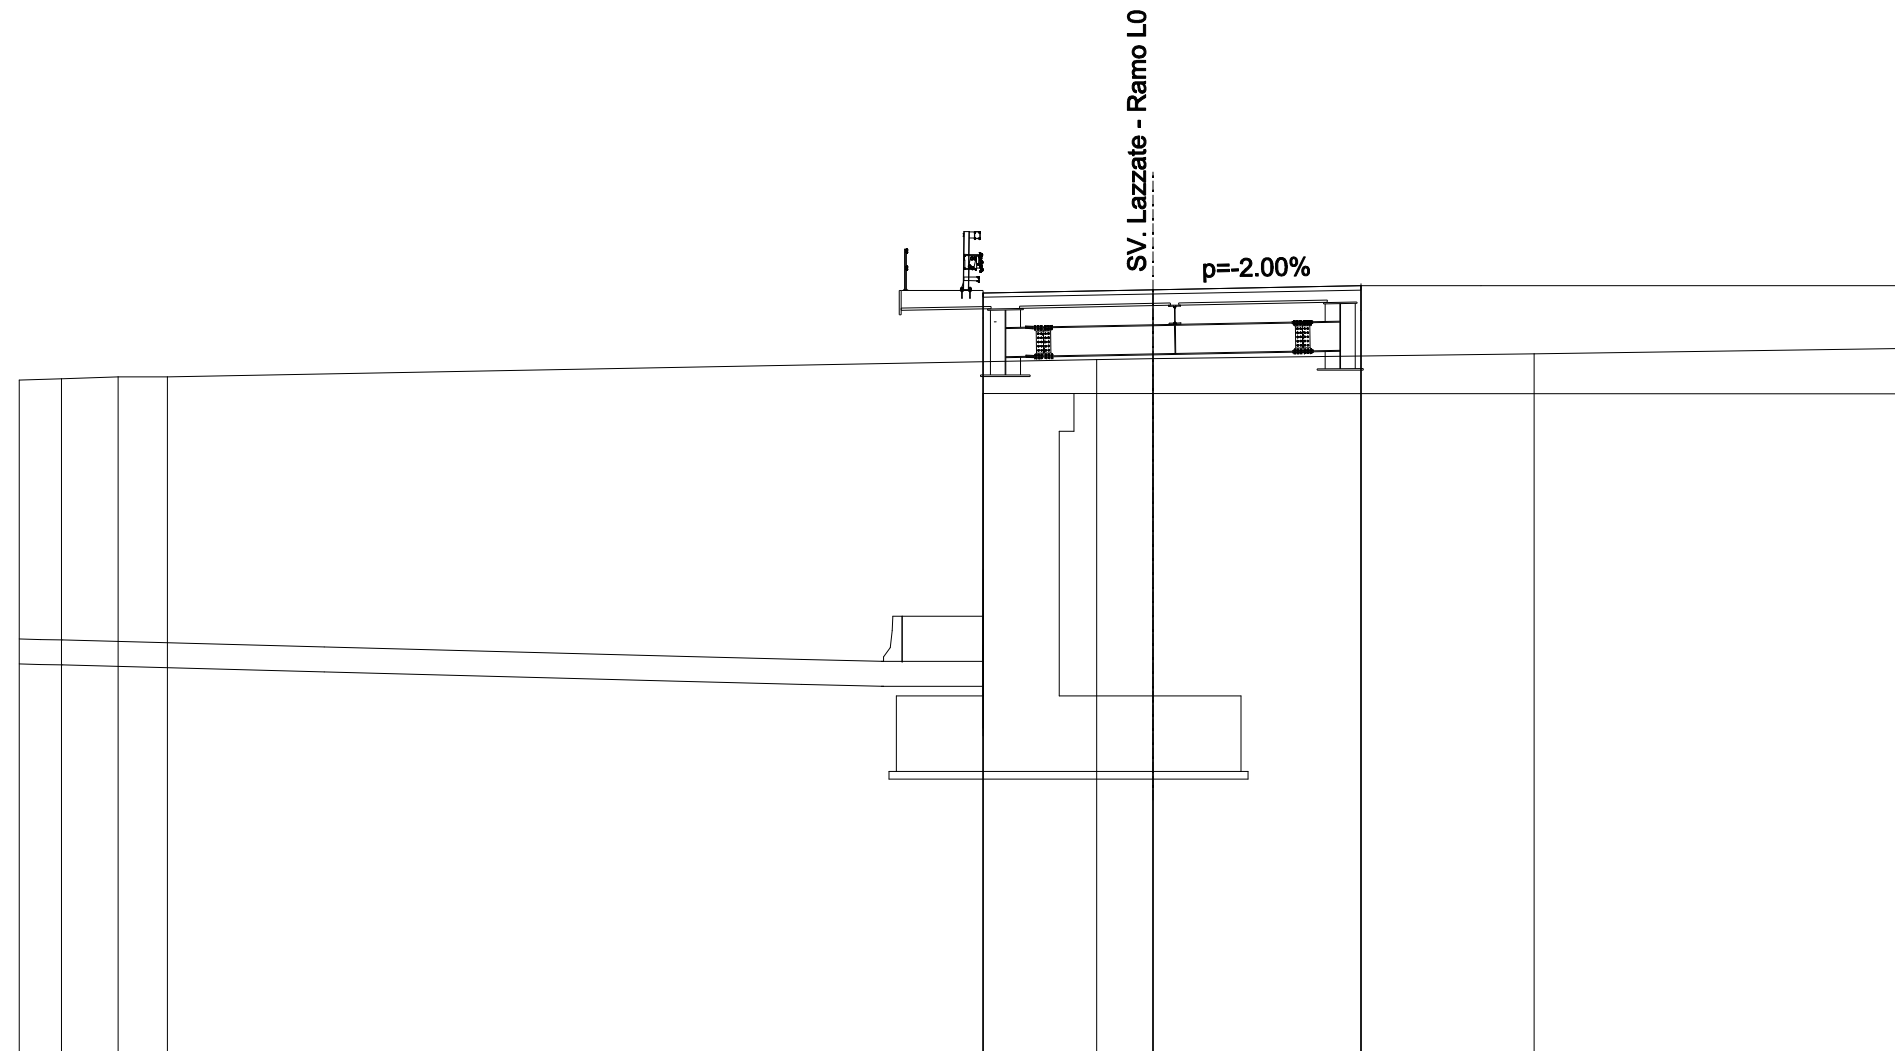


QUOTE TERRENO	260.10	260.14	260.19	260.19		260.65	260.67		260.81		260.95
DIST.PARZIALI TERRENO	1.11	1.50	1.30		24.59		1.49	10.08		9.92	
QUOTE PROGETTO						261.75 262.41	262.50		262.61 261.95 262.61		
DIST.PARZIALI PROGETTO						4.50	5.50				

SEZIONE N. : 12
 QT. PROGETTO : 262.500
 DIST.PROG. : 0+168.000
 DIST.PREC. : 18.000
 DIST.SUCC. : 15.000

SCALA 1:200

QT.RIF. 243.000

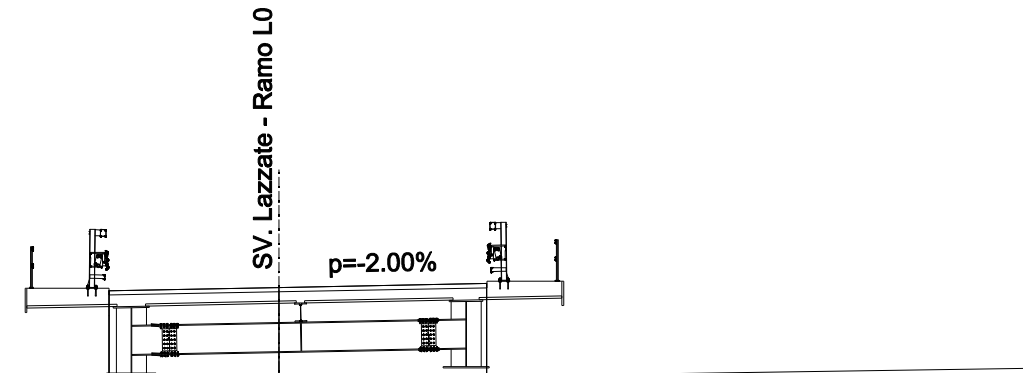


QUOTE TERRENO	260.18 260.19		260.19		260.19 260.19 260.20	260.36
DIST.PARZIALI TERRENO		29.86		8.01	0.43	10.84
QUOTE PROGETTO			261.75 262.41	262.50	262.61 261.95 262.61	
DIST.PARZIALI PROGETTO			4.50	5.49		

SCAVI E BONIFICHE	
SCOTICO	16.910 m
RILEVATI	
RILEVATO	26.456 mq
TERRENO VEGETALE	7.168 m
RIEMPIMENTO ARGINELLO	0.478 mq
SOVRASTRUTTURA STRADALE	
CASSONETTO	12.900 m

SEZIONE N. : 13a
 QT. PROGETTO : 262.500
 DIST.PROG. : 0+196.851
 DIST.PREC. : 13.851
 DIST.SUCC. : 0.636

SCALA 1:200

QT.RIF. 243.000

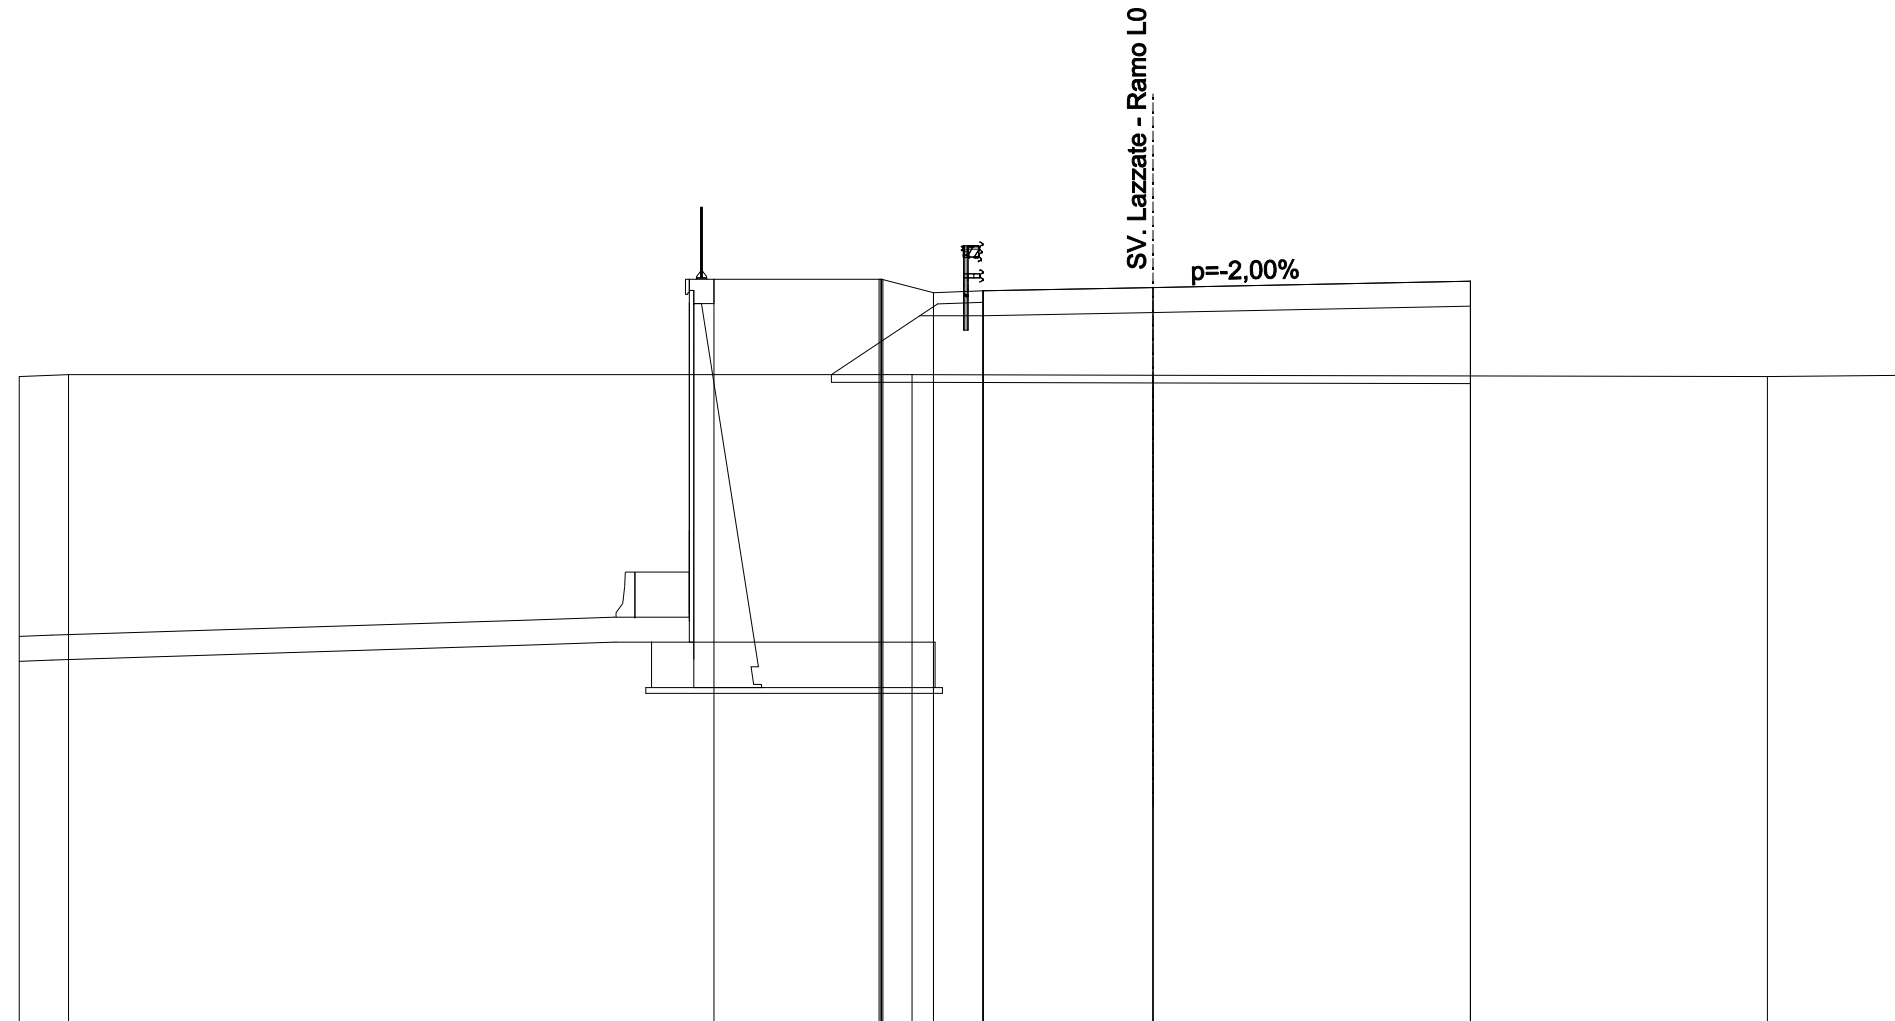


QUOTE TERRENO	260.14	260.19		260.19	260.18		260.14	260.18
DIST.PARZIALI TERRENO	1.30		22.32		6.38		16.26	3.74
QUOTE PROGETTO			262.72	262.72	262.72	262.72	262.71	262.36
				262.41	261.75	262.41	262.50	262.01
DIST.PARZIALI PROGETTO			4.37	1.34	1.31	4.50	8.40	

SCAVI E BONIFICHE	
SCOTICO	23.645 m
RILEVATI	
RILEVATO	34.252 mq
TERRENO VEGETALE	19.130 m
RIEMPIMENTO ARGINELLO	1.442 mq
SOVRASTRUTTURA STRADALE	
CASSONETTO	12.300 m

SEZIONE N. : 13b
 QT. PROGETTO : 262.500
 DIST.PROG. : 0+197.487
 DIST.PREC. : 0.636
 DIST.SUCC. : 17.513

SCALA 1:200

QT.RIF. 243.000

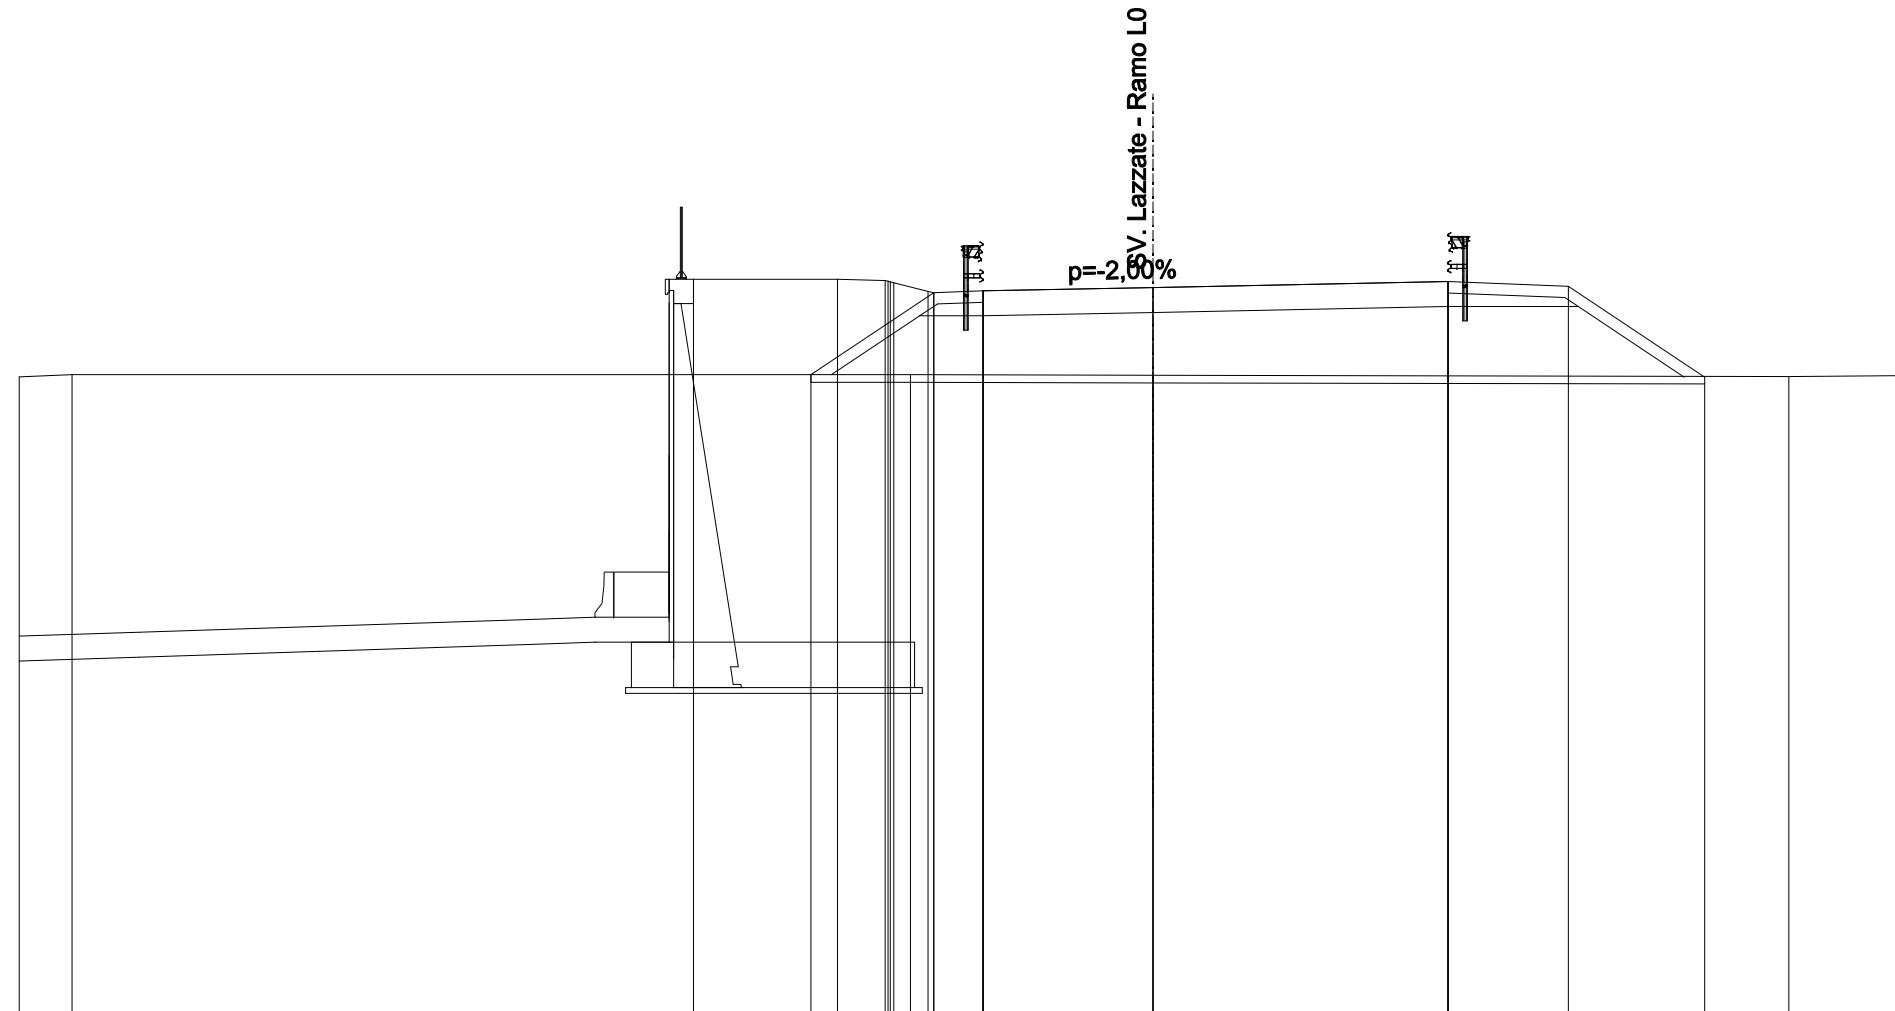


QUOTE TERRENO	260.14	260.19		260.19	260.18		260.14	260.17												
DIST.PARZIALI TERRENO	1.40		22.18		6.42		16.82	3.18												
QUOTE PROGETTO				262.72	260.19	262.72	262.68	262.67	262.65	262.63	262.40	262.36	261.75	262.41	262.50	262.66	262.00	262.66	262.53	260.12
DIST.PARZIALI PROGETTO					3.11	0.70	1.26	0.90	1.30	4.50		7.80		3.19	3.60					

SCAVI E BONIFICHE	
SCOTICO	13.958 m
RILEVATI	
RILEVATO	21.029 mq
TERRENO VEGETALE	15.730 m
RIEMPIMENTO ARGINELLO	0.478 mq
SOVRASTRUTTURA STRADALE	
CASSONETTO	9.948 m

SEZIONE N. : 14
 QT. PROGETTO : 262.500
 DIST.PROG. : 0+215.000
 DIST.PREC. : 17.513
 DIST.SUCC. : 20.000

SCALA 1:200

QT.RIF. 243.000

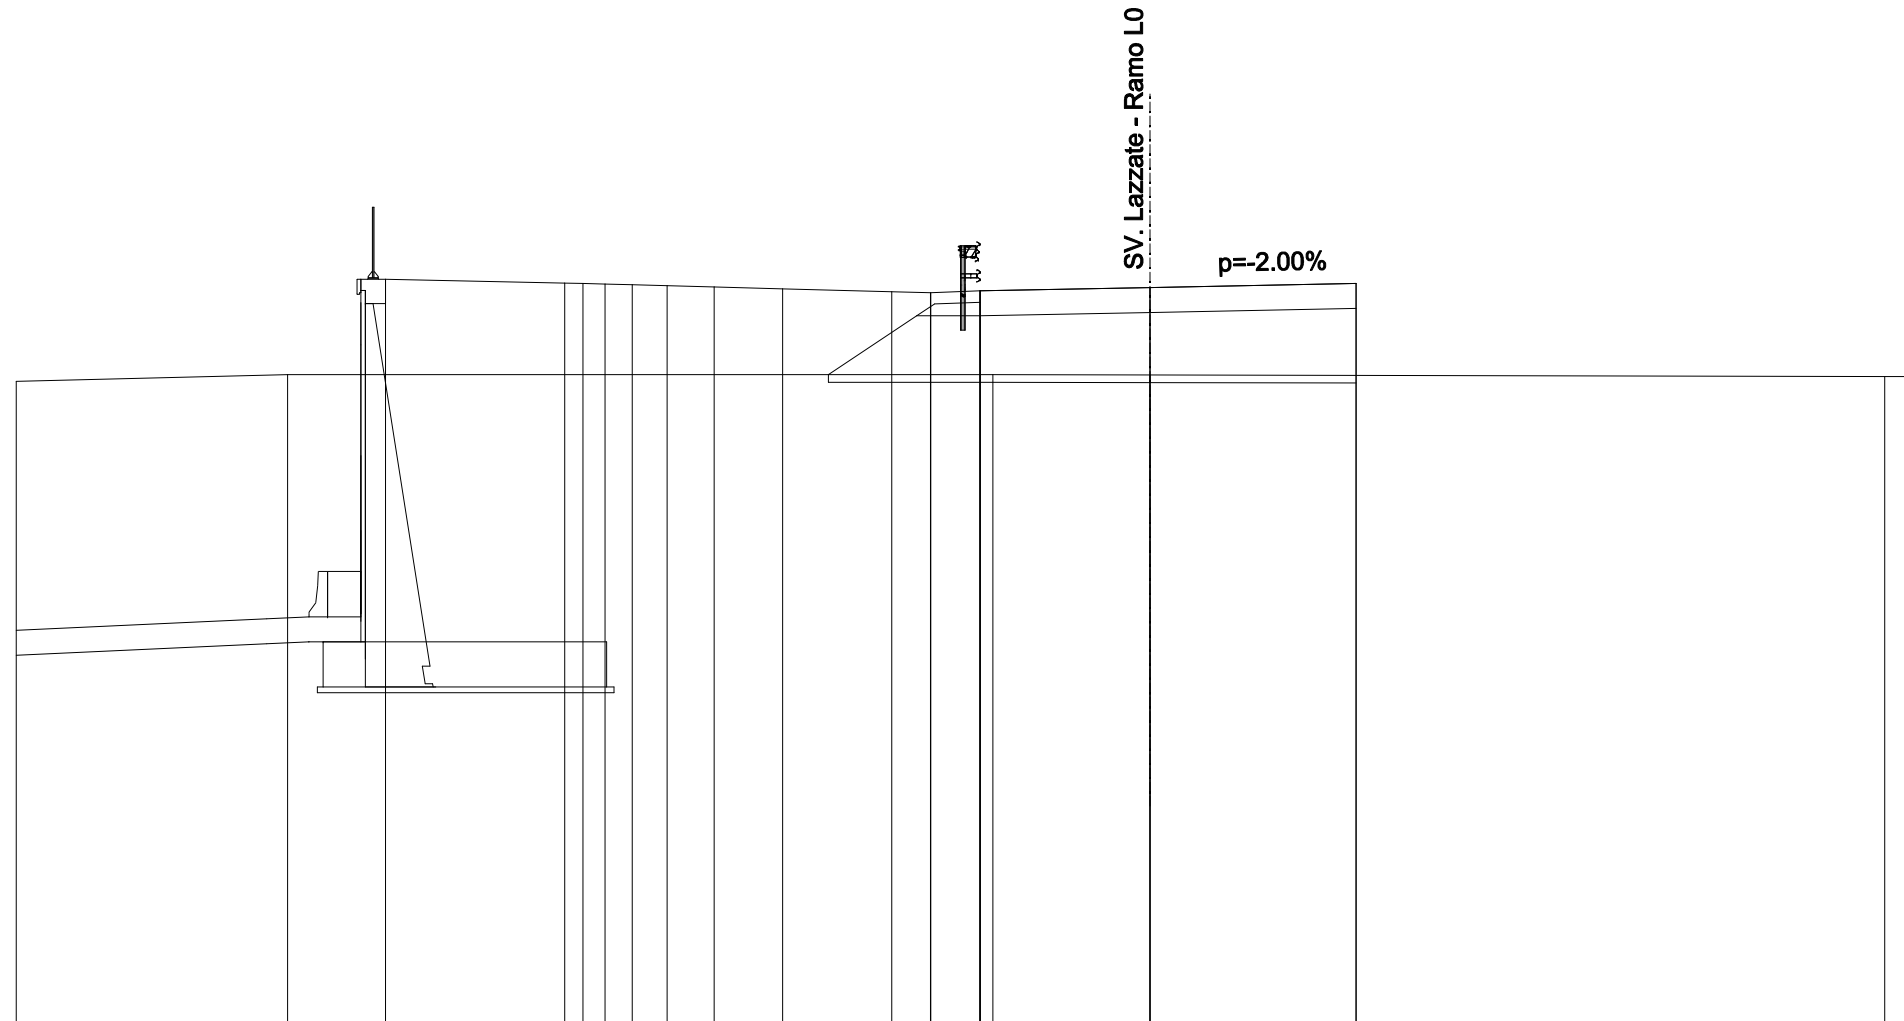


QUOTE TERRENO	260.01	260.19							260.19	260.18			260.14	260.14		
DIST.PARZIALI TERRENO		7.18		18.66					4.16		19.44		0.56			
QUOTE PROGETTO		262.72	262.62	262.60	262.59	262.57	262.55	262.52	262.47	262.39	262.36	262.36	261.75	262.41	262.50	262.61
DIST.PARZIALI PROGETTO		4.74	0.49	0.58	0.72	0.92	1.25	1.80	2.89	1.03	1.30	4.50	5.45			

SCAVI E BONIFICHE	
SCOTICO	14.403 m
RILEVATI	
RILEVATO	24.322 mq
TERRENO VEGETALE	17.637 m
RIEMPIMENTO ARGINELLO	0.478 mq
SOVRASTRUTTURA STRADALE	
CASSONETTO	9.989 m

SEZIONE N. : 15
 QT. PROGETTO : 262.500
 DIST.PROG. : 0+235.000
 DIST.PREC. : 20.000
 DIST.SUCC. : 16.327

SCALA 1:200

QT.RIF. 243.000

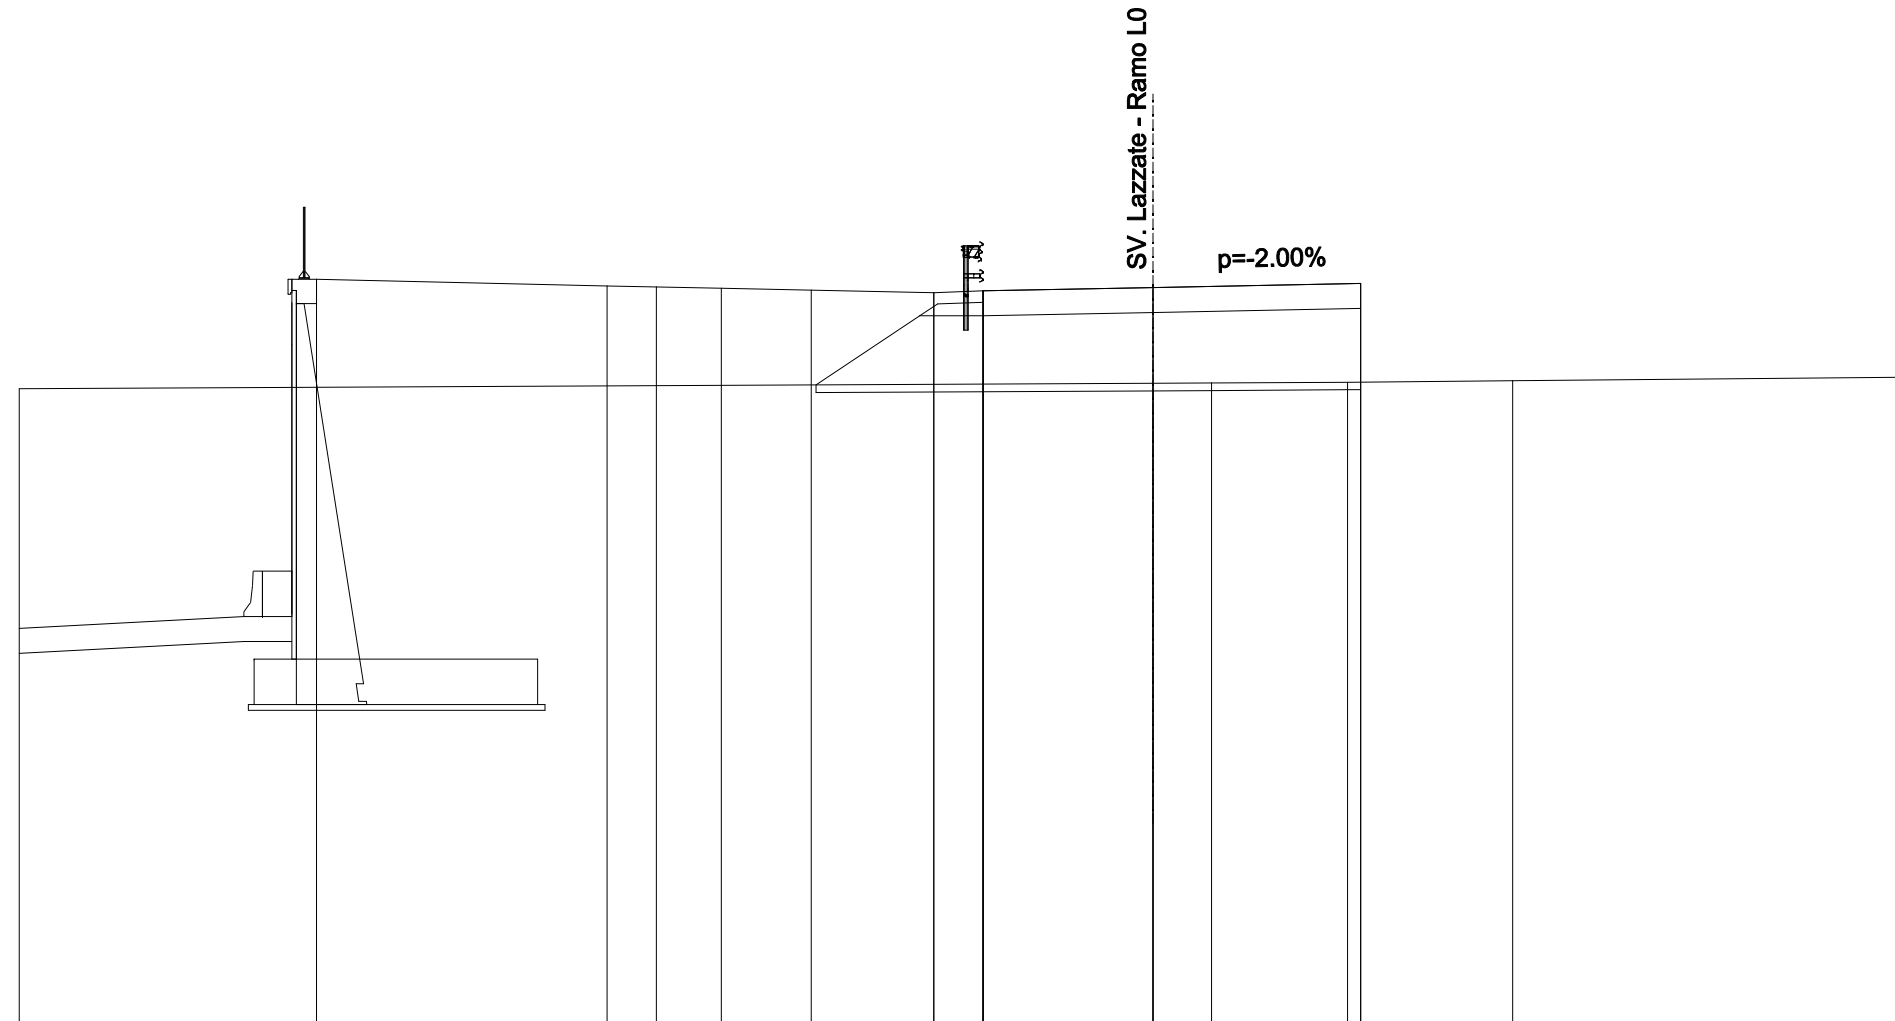

QUOTE TERRENO	259.82									259.96	259.97	259.99	260.03	260.13
DIST.PARZIALI TERRENO		30.00								1.55	3.60	4.37	10.48	
QUOTE PROGETTO		262.72	262.54	262.51	262.48	262.43	262.36	262.36	261.75	262.41	262.50	262.61		
DIST.PARZIALI PROGETTO		7.69	1.30	1.71	2.38	3.24	1.30	4.50	5.49					

SCAVI E BONIFICHE	
SCOTICO	21.542 m
FOSSO	1.846 mq


RILEVATI	
RILEVATO	43.956 mq
TERRENO VEGETALE	23.093 m
RIEMPIMENTO ARGINELLO	0.956 mq

SOVRASTRUTTURA STRADALE	
CASSONETTO	10.000 m

SEZIONE N. : 16
 QT. PROGETTO : 262.500
 DIST.PROG. : 0+251.327
 DIST.PREC. : 16.327

SCALA 1:200

QT.RIF. 242.000

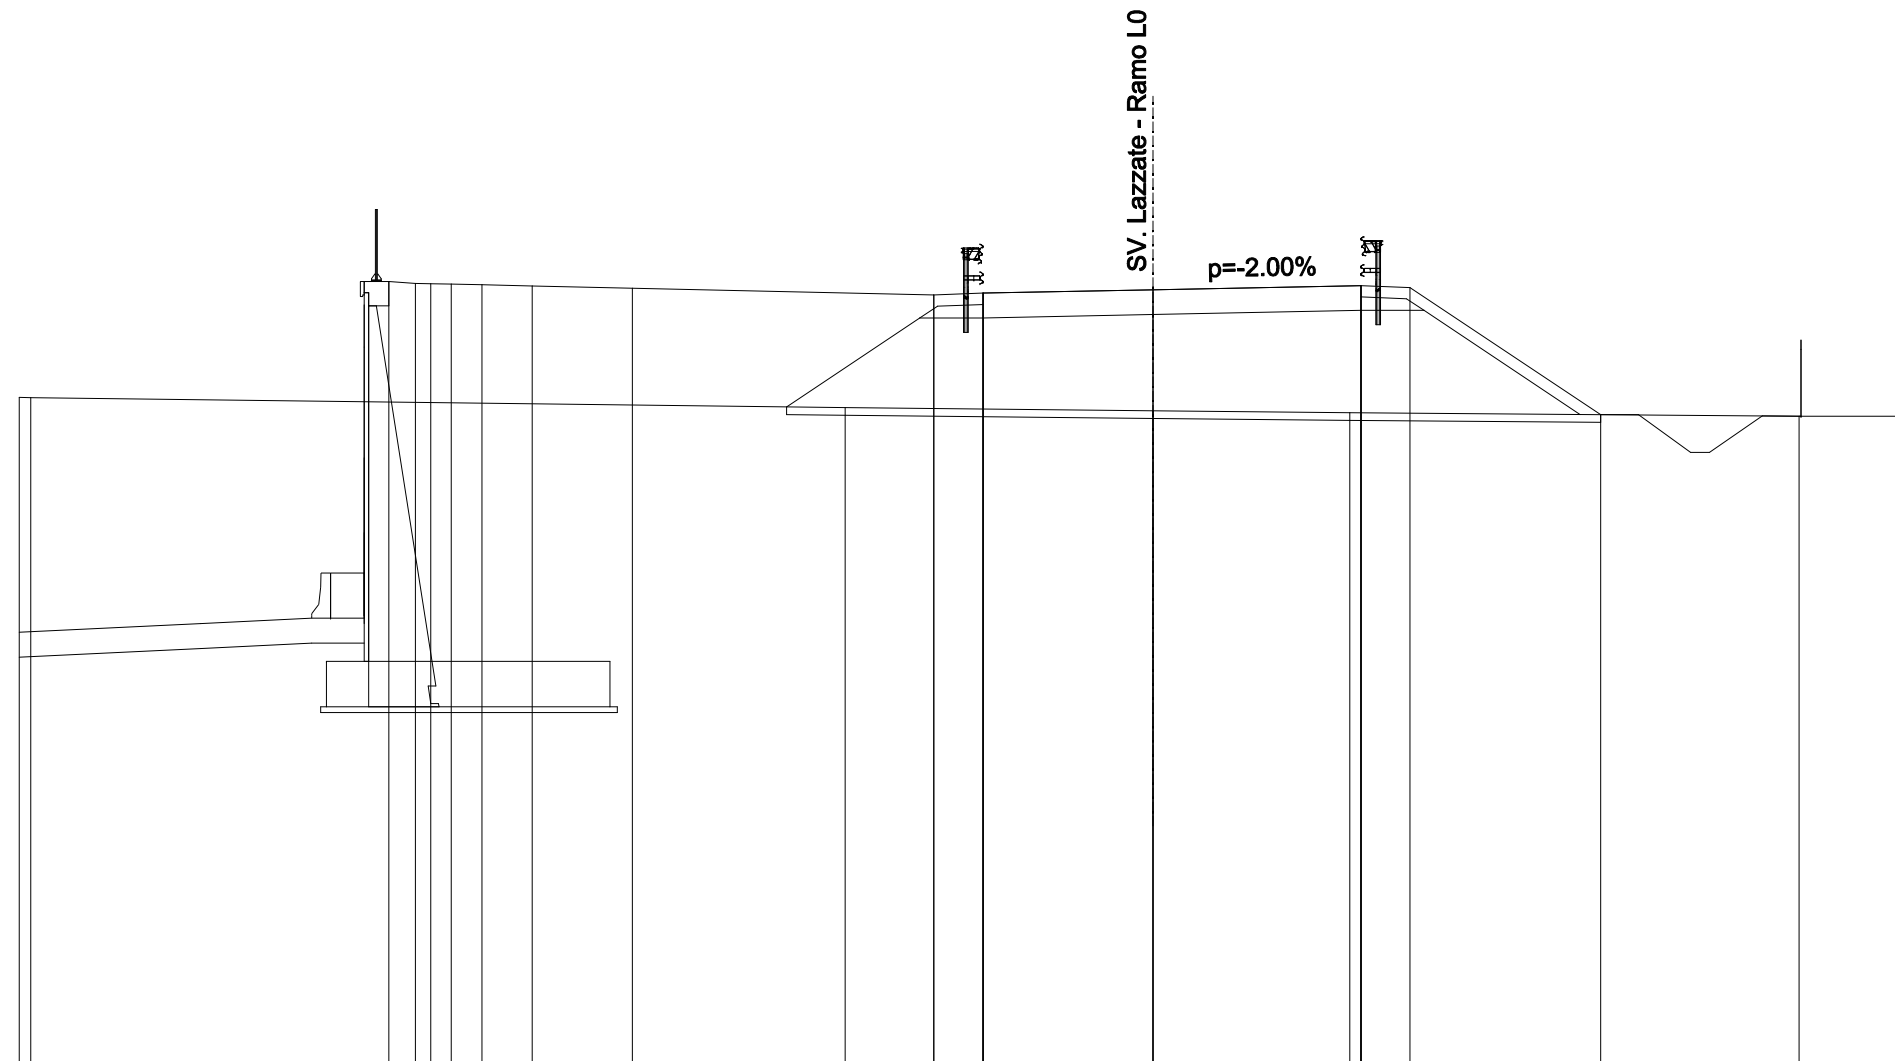

QUOTE TERRENO	259.65	259.64					259.38		259.30		259.24				259.15	259.15					
DIST.PARZIALI TERRENO			21.55							8.15		5.20		11.89			2.91				
QUOTE PROGETTO			262.72	262.67	262.66	262.65	262.63	262.60	262.54		262.36	262.41	261.75	262.41	262.50		261.95	262.61	262.56		259.19
DIST.PARZIALI PROGETTO			0.71	0.40	0.55	0.81	1.33	2.65	7.98		1.30	4.50	5.50	1.30	5.04						