


PROVINCIA : Como  
COMUNE : Cerimate

PROVINCIA : Como  
COMUNE : Cerimate

PROVINCIA : Monza e della Brianza  
COMUNE : Lentate sul Seveso

PROVINCIA : Monza e della Brianza  
COMUNE : Lazzate

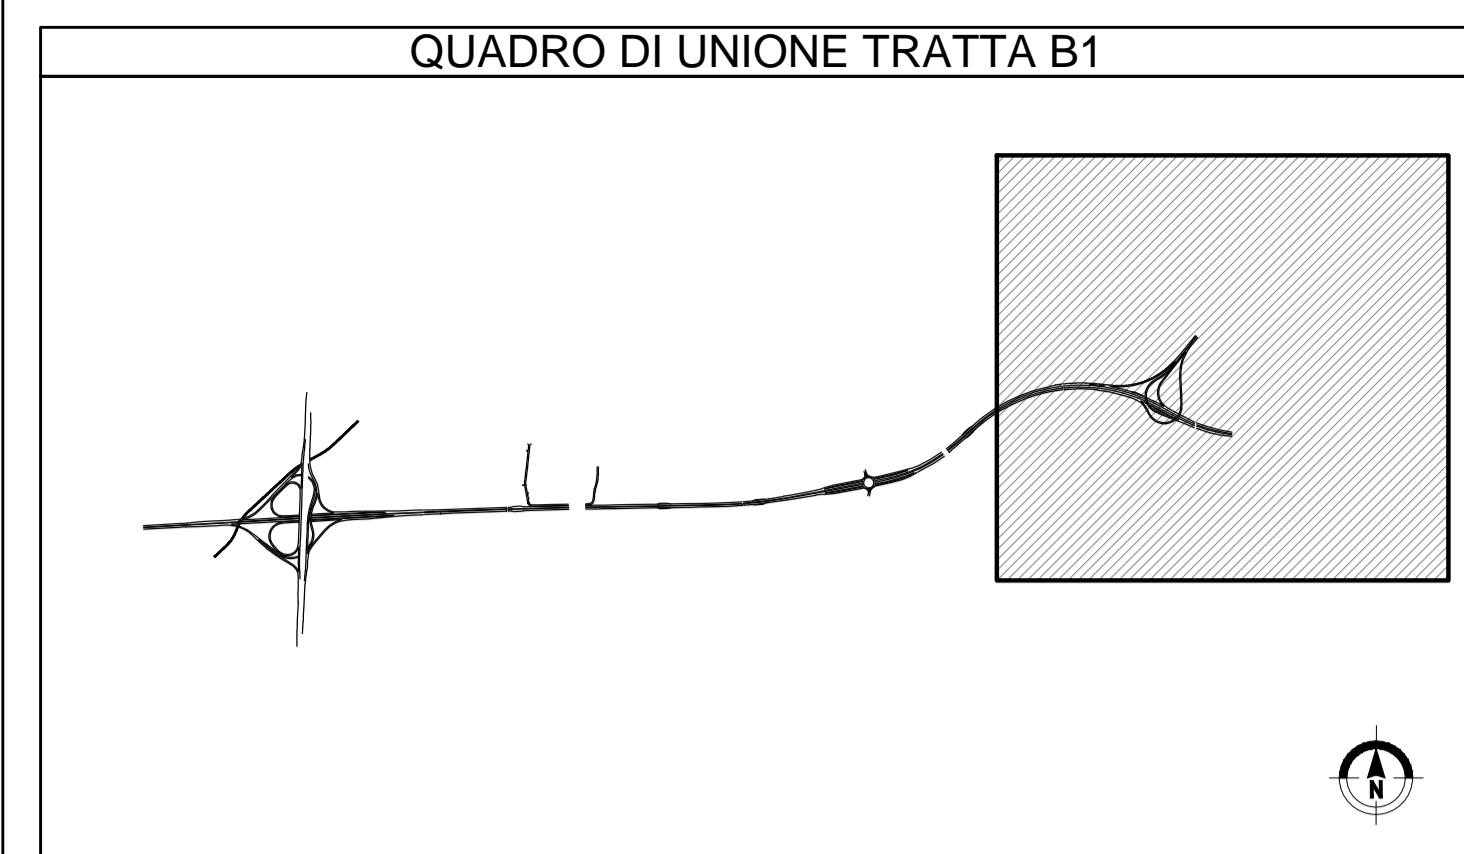

MATRICE DI REVISIONE

REV	DATA	DESCRIZIONE MODIFICA

N.B.: LA TAVOLA SOSTITUISCE QUELLA RELATIVA AL CODICE E [ ] DEL PROGETTO ESECUTIVO

**COLLEGAMENTO AUTOSTRADALE DALMINE - COMO - VARESE - VALICO DEL GAGGIOLO E OPERE AD ESSO CONNESSE**  
 CODICE C.U.P. F11B0600027007  
**TRATTE B1, B2, C, D, TRVA13+14, GREENWAY**  
**AS BUILT**  
**TRATTA B1**  
 PROGETTO STRADALE  
 SVINCOLO "INTERCONNESSIONE EX SS 35"  
 PLANIMETRIA D' INSIEME

**IDENTIFICAZIONE ELABORATO**  
 CODICE PROGETTO: F00107B  
 WBS

**IMPRESA**  
**RAGGRUPPAMENTO TEMPORANEO IMPRESE:**  
 Mandataria: STRABAG A.G.  
 Mandante: GLF Grandi Lavori Fincostr S.p.A.  
 Mandante coopta: ICM S.p.A., STRABAG S.p.A.

**CONCESSIONARIO**  
 Autostrada Padanese Lombarda  
 Direttore Tecnico: Ing. Giuseppe Sembro  
 Referente Tecnico: Ing. Sabrina Lattuada

**PROGETTISTA**  
 3TI PROGETTI ITALIA S.p.A.

**RESPONSABILE DI PROGETTO ED INCARICATO DELL'INTEGRAZIONE FRA LE VARIE PRESTAZIONI:**  
 Ing. Alberto Cecchini

**APPROVATO**  
 Autostrada Padanese Lombarda  
 Il Direttore dei Lavori: Ing. Francesco Domenico

**REDAZIONE**  
 Redatto: De Ceglie  
 Verificato: Sorge  
 Approvato: Possati