


PROVINCIA : Como
 COMUNE : Cernate

PROVINCIA : Monza e della Brianza
 COMUNE : Lazzate

QUADRO DI UNIONE INTERCONNESSIONE EX S.S. 35

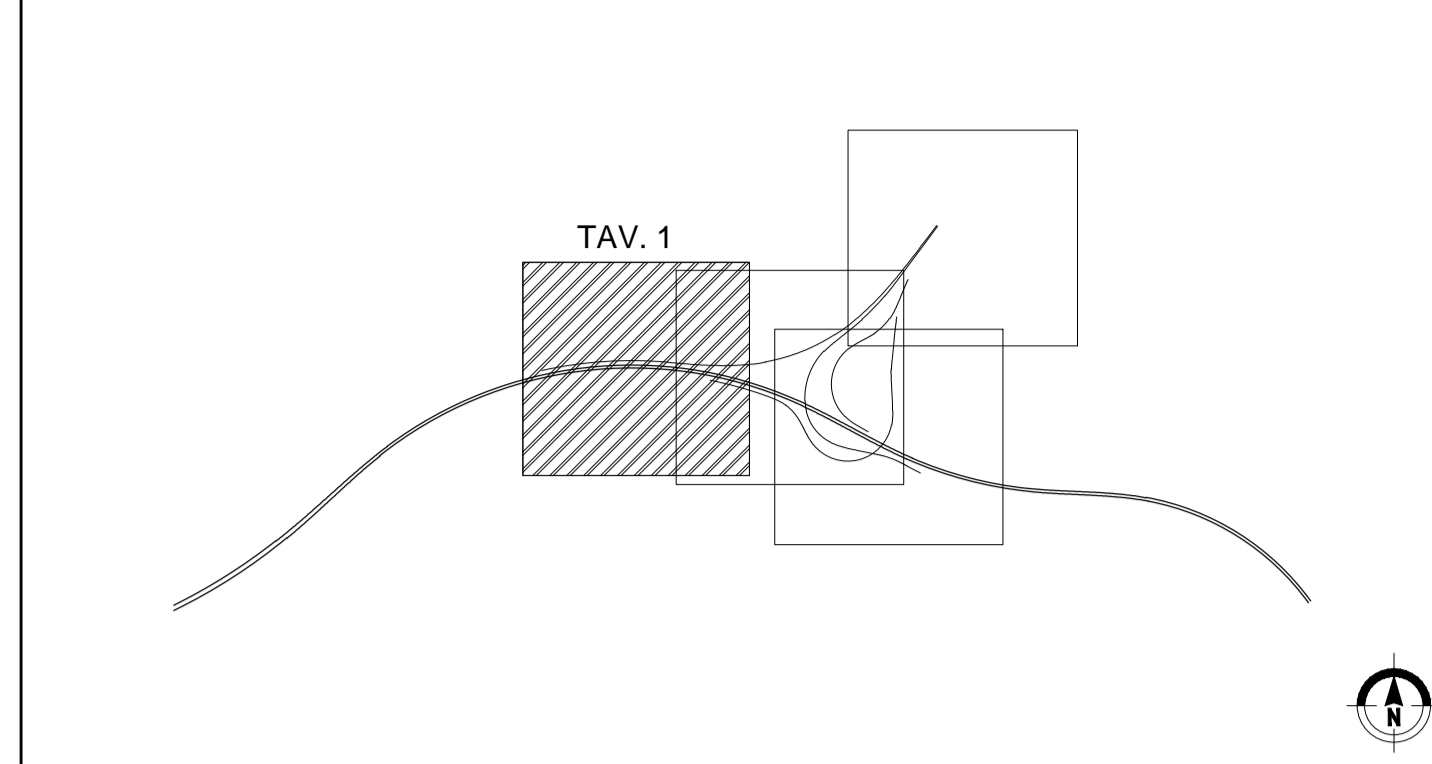

MATRICE DI REVISIONE

REV	DATA	DESCRIZIONE MODIFICA

N.B.: LA TAVOLA SOSTITUISCE QUELLA RELATIVA AL CODICE E [] DEL PROGETTO ESECUTIVO

**COLLEGAMENTO AUTOSTRADALE
 DALMINE - COMO - VARESE - VALICO DEL GAGGIOLO E OPERE AD ESSO CONNESSE**
 CODICE C.U.P. F11B06000270007
TRATTE B1, B2, C, D, TRVA13+14, GREENWAY
AS BUILT
TRATTA B1
 PROGETTO STRADALE
 SVINCOLO "INTERCONNESSIONE EX SS 35"
 PLANIMETRIA DI PROGETTO
 PLANIMETRIA DI PROGETTO - TAV. 1

FASE PROGETTUALE	LOTTO	ZONA	OPERA	TRATTO D'OPERA	AMBITO	TIPICELABORATO	PROGRESSIVO	REVISIONE
A	1	D02	GE001	0	SD	PB	001	TE

Scala: 1:1000

DATA	DESCRIZIONE	REV
Marzo 2017	Emissione	E

CONCEDENTE
 CONCESSIONI AUTOSTRADALI LOMBARDE

CONCESSIONARIO
 Autostrada Padanese
 Direzione Tecnica: Ing. Giuseppe Sembro
 Referente Tecnico: Ing. Sabrina Lattuada

APPROVATO
 Autostrada Padanese
 Il Direttore dei Lavori: Ing. Francesco Domenico

IMPRESA
RAGGRUPPAMENTO TEMPORANEO IMPRESE:
 Mandataria: STRABAG A.G.
 Mandante: GLF Grandi Lavori Fincosit S.p.A.
 Mandante coopta: ICM S.p.A.
 STRABAG GRANDI LAVORI FINCOSIT ICM STRABAG

PROGETTISTA - PROGETTO ESECUTIVO DI DETTAGLIO
RAGGRUPPAMENTO TEMPORANEO PROGETTISTI:
 Mandataria: STI 3I PROGETTI ITALIA
 Mandante: GP Progettata - Ing. Giuseppe Sembro
 Mandante coopta: ALBERTO CECCHINI
 Arch. Salvatore Vegmioglio

RESPONSABILE DI PROGETTO ED INCARICATO DELL'INTEGRAZIONE FRA LE VARIE PRESTAZIONI:
 Ing. Alberto Cecchini

ELABORAZIONE PROGETTUALE
PROGETTISTA:
 3TI PROGETTI ITALIA S.p.A.
3TI ITALIA S.p.A.
 DIRETTORE TECNICO: Ing. Stefano Luca Passati
 Ordine degli Ingegneri Provincia di Roma n. 20809

Redatto: De Ceglie Verificato: Sorge Approvato: Passati