


TAV. 2

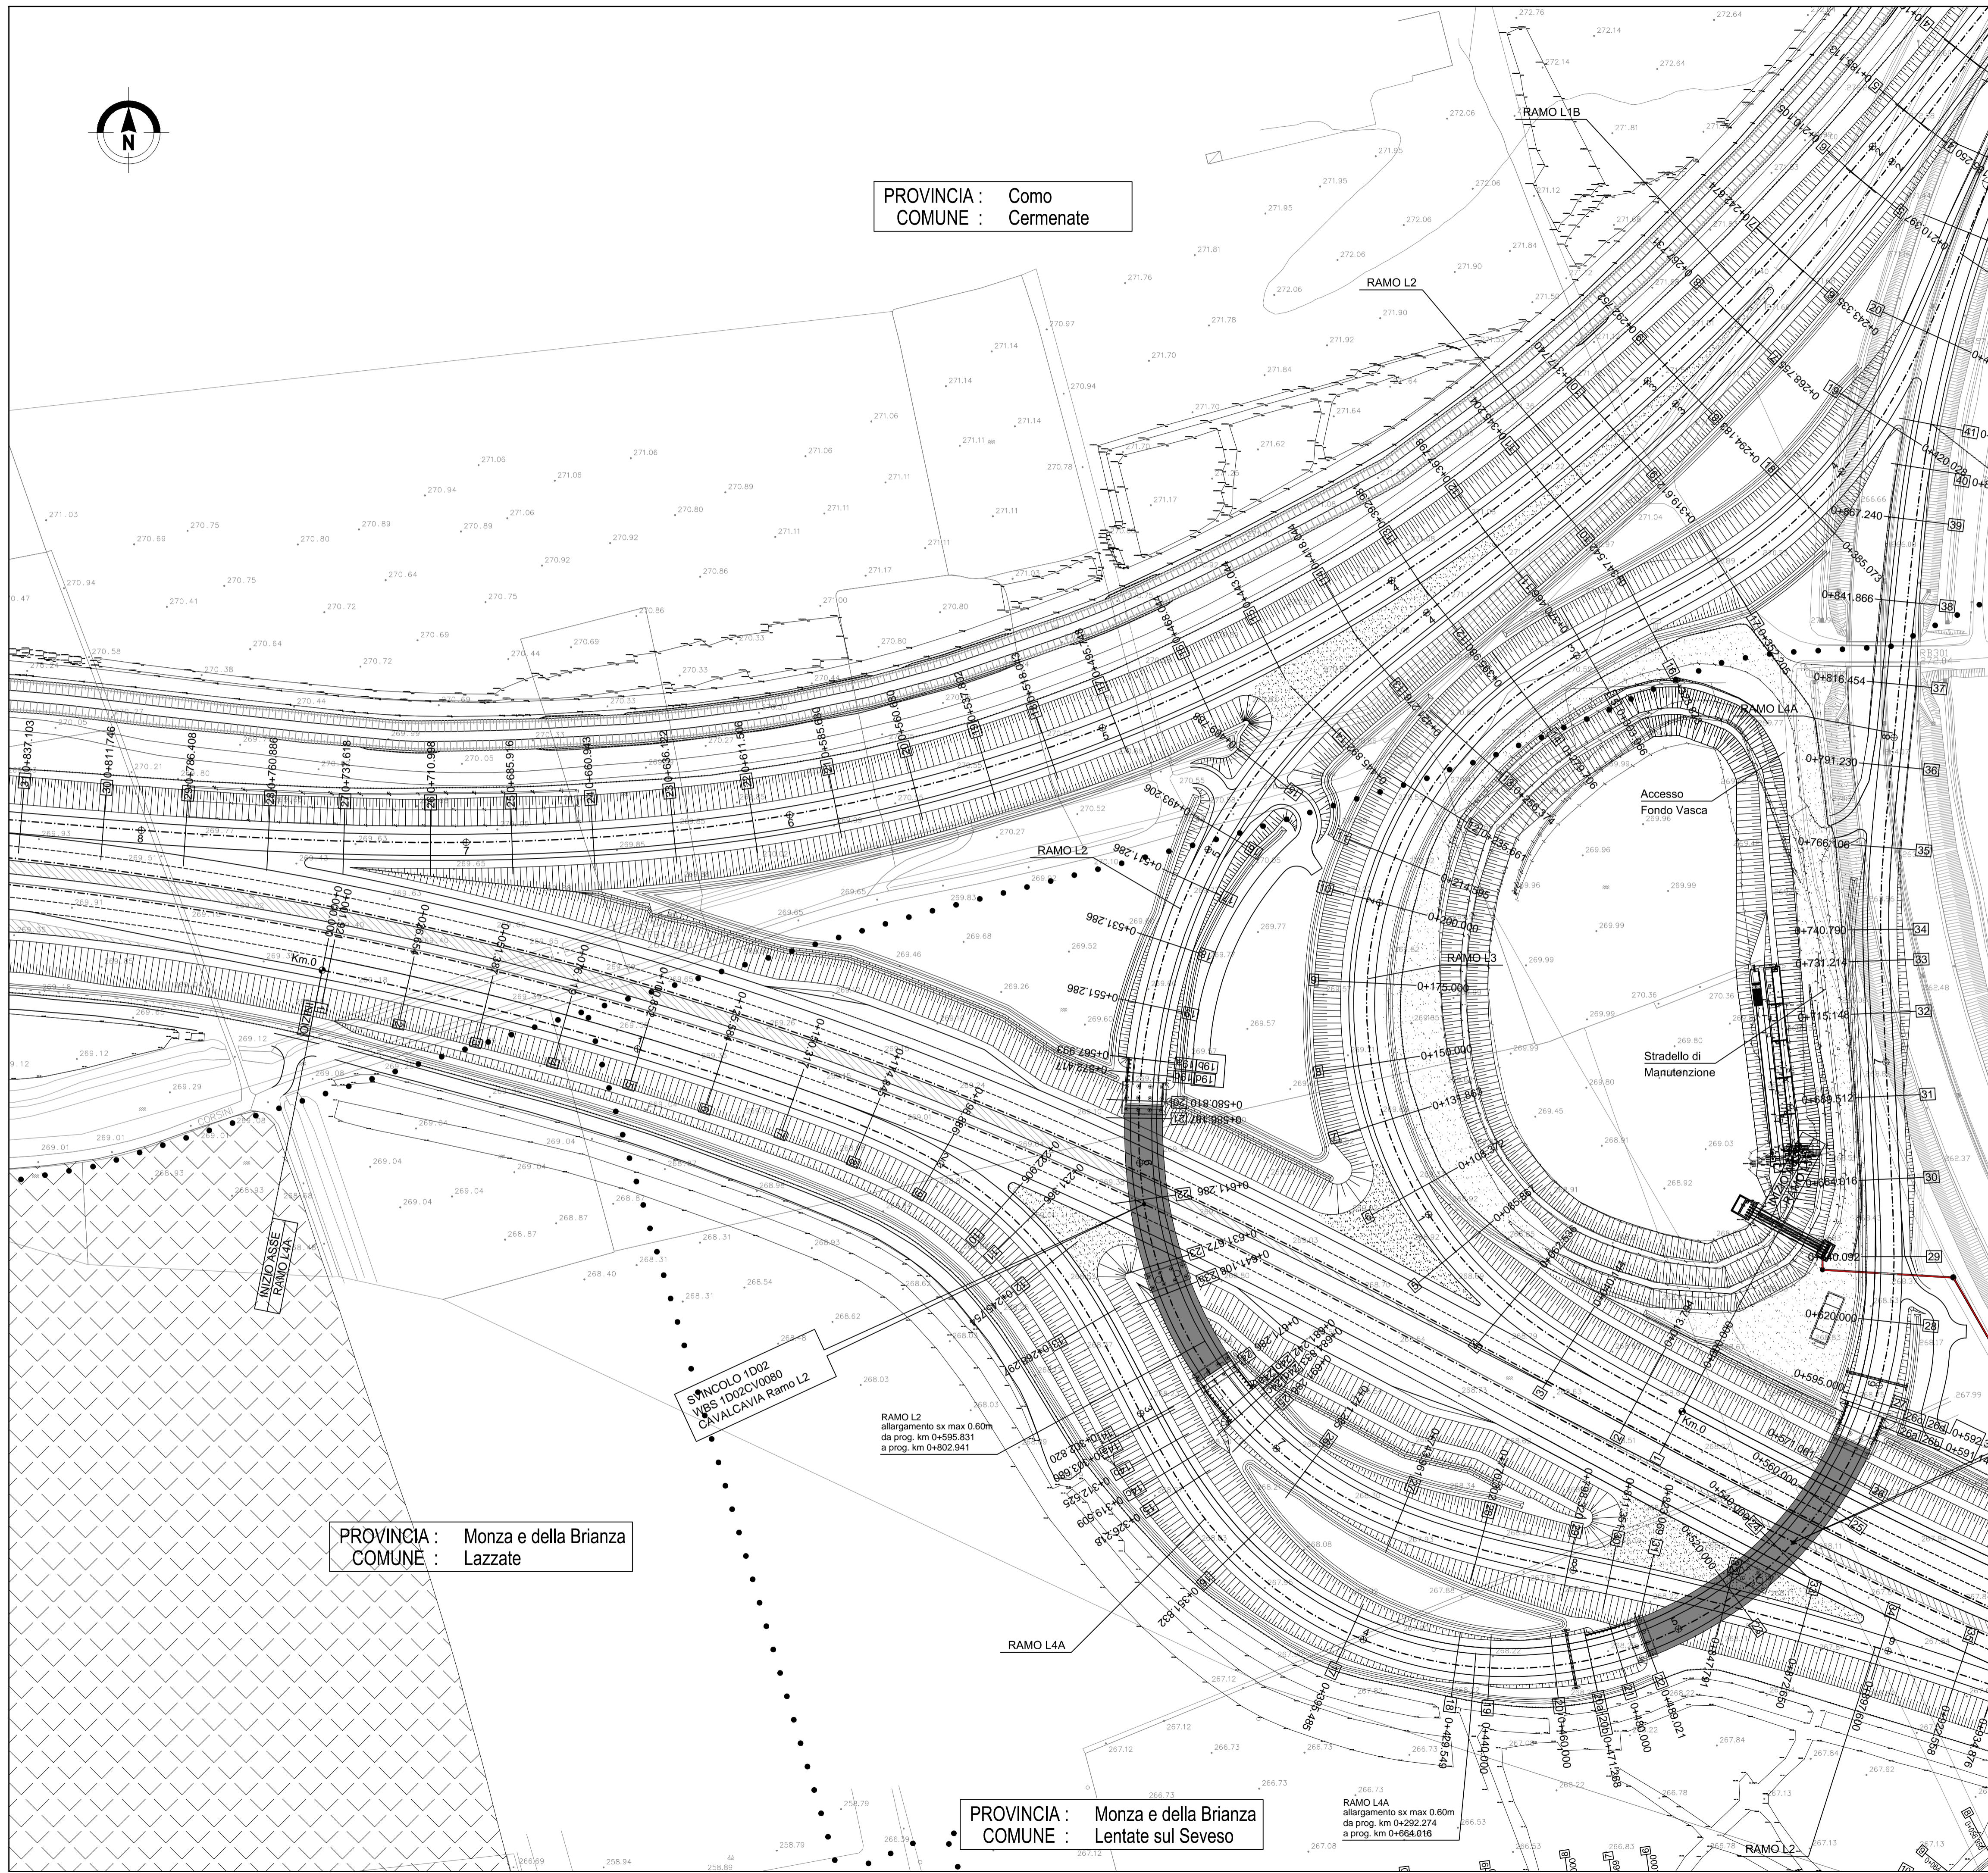

PROVINCIA : Como  
COMUNE : Ceremate

PROVINCIA : Monza e della Brianza  
COMUNE : Lazzate

PROVINCIA : Monza e della Brianza  
COMUNE : Lentate sul Seveso

MATRICE DI REVISIONE

REV	DATA	DESCRIZIONE MODIFICA

N.B.: LA TAVOLA SOSTITUISCE QUELLA RELATIVA AL CODICE  DEL PROGETTO ESECUTIVO

**COLLEGAMENTO AUTOSTRADALE**  
 DALMINE - COMO - VARESE - VALICO DEL GAGGIOLO E OPERE AD ESSI CONNESSE  
 CODICE C.U.P. F1180600027007  
**TRATTE B1, B2, C, D, TRVA13+14, GREENWAY**  
**AS BUILT**  
 TRATTA B1  
 PROGETTO STRADALE  
 SVINCOLO "INTERCONNESSIONE EX SS 35"  
 PLANIMETRIA DI PROGETTO  
 PLANIMETRIA DI PROGETTO - TAV. 2

<b>IDENTIFICAZIONE ELABORATO</b> CODICE PROGETTO: F00107B WBS	<b>IMPRESA</b> <b>RAGGRUPPAMENTO TEMPORANEO IMPRESE:</b> Mandataria STRABAG A.G. Mandante GLF Grandi Lavori Fincost S.p.A. Mandante coopta ICM S.p.A. STRABAG S.p.A.
<b>FASE PROGETTUALE</b> LOTTO ZONA OPERA TRATTO D'OPERA AMBITO TIPO ELABORATO PROGRESSIVO REVISIONE	<b>STRABAG</b> <b>ICM</b> <b>STRABAG</b>
<b>DATA</b> Geniale 2018 Emissione	<b>PROGETTISTA - PROGETTO ESECUTIVO DI DETTAGLIO</b> <b>RAGGRUPPAMENTO TEMPORANEO PROGETTISTI:</b> Mandataria 3TI PROGETTI ITALIA MODENA ITALIA S.p.A. Mandante GP Progettare - SERVIZIO PROGETTI DI INGEGNERIA Mandante 3TI Mandante Alberici Cimini Arch. Salvatore Veglioglio
<b>CONCEDENTE</b> CONCESSIONARI AUTOSTRADALI LOMBARDE	<b>RESPONSABILE DI PROGETTO ED INCARICATO DELL'INTEGRAZIONE FRA LE VARIE PRESTAZIONI:</b> Ing. Alberto Cecchini
<b>CONCESSIONARIO</b> Autostrada Padanissima Lombardia	<b>ELABORAZIONE PROGETTUALE</b> <b>PROGETTISTA:</b> 3TI PROGETTI ITALIA S.p.A. <b>3TI ITALIA S.p.A.</b> DIRETTORE TECNICO Ing. Stefano Luca Possati Ordine degli Ingegneri Provincia di Roma n. 20809
<b>APPROVATO</b> Autostrada Padanissima Lombardia	<b>Redatto:</b> De Ceglie <b>Verificato:</b> Sorge <b>Approvato:</b> Possati