

RAMPA L2	
VI0	E 141816.703
	N 246532.775

RAMPA L2	
VI1	E 141648.186
	N 246313.976

RAMPA L2	
VI2	E 141462.066
	N 246146.073

RAMPA L2	
Ve1	E 141650.827
	N 246311.409
t1	110.607
t2	110.607

RAMPA L2	
Ve2	E 141461.508
	N 246160.902
t1	114.025
t2	91.691

RAMPAL2	
C1	E 141216.764
	N 246733.228
Raccordo n° 1	
R	600.000
A	9.227072c
T	43.558
Sv	86.963
Bs	1.578993

RAMPAL2	
C2	E 141644.829
	N 246076.046
Raccordo n° 2	
R	180.000
A	51.378602c
T	76.852
Sv	145.270
Bs	15.719836

RAMPAL2	
VI3	E 141480.793
	N 245988.995

RAMPAL2	
VI4	E 141686.748
	N 245921.263

RAMPAL2	
VI5	E 141862.836
	N 245851.350

RAMPAL2	
VI6	E 141963.071
	N 245832.012


RAMPAL2	
Ve3	E 141468.834
	N 245966.262
t1	103.086
t2	135.017

RAMPAL2	
C3	E 141588.613
	N 246069.512
Raccordo n° 3	
R	123.321
A	52.423935c
T	53.854
Sv	101.551
Bs	11.246144

RAMPAL2	
C4	E 141398.944
	N 244959.596
Raccordo n° 4	
R	1000.000
A	11.096809c
T	87.375
Sv	174.308
Bs	3.809979

RAMPAL2	
C5	E 142168.889
	N 246898.840
Raccordo n° 5	
R	1086.500
A	11.927857c
T	102.083
Sv	203.569
Bs	4.785146

QUADRO DI UNIONE INTERCONNESSIONE EX S.S. 35

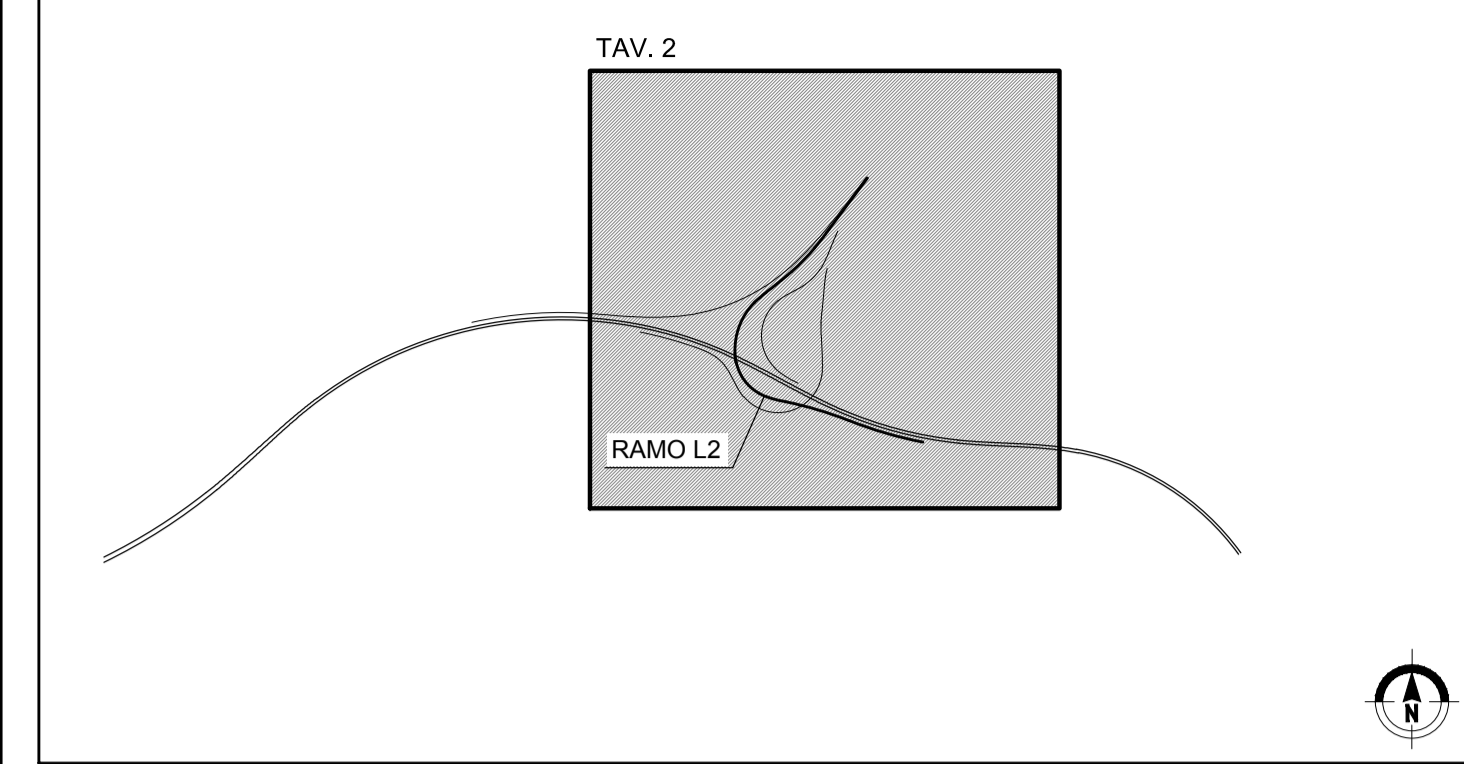

NB: Sistema di riferimento locale da rilievo aerofotogrammetrico in coordinate rettilinee

MATRICE DI REVISIONE

REV	DATA	DESCRIZIONE MODIFICA

N.B.: LA TAVOLA SOSTITUISCE QUELLA RELATIVA AL CODICE [] DEL PROGETTO ESECUTIVO

COLLEGAMENTO AUTOSTRADALE DALMINE - COMO - VARESE - VALICO DEL GAGGIOLO E OPERE AD ESSO CONNESSE
 CODICE C.U.P. F11B0600270007
TRATTE B1, B2, C, D, TRVA13+14, GREENWAY
AS BUILT
TRATTA B1
 PROGETTO STRADALE
 SVINCOLO "INTERCONNESSIONE EX SS 35"
 PLANIMETRIA DI TRACCIAMENTO
 PLANIMETRIA DI TRACCIAMENTO - TAV. 2

<p>IDENTIFICAZIONE ELABORATO CODICE PROGETTO: F00107B WBS</p>	<p>IMPRESA RAGGRUPPAMENTO TEMPORANEO IMPRESE:</p> <table border="0"> <tr> <td>Mandatario</td> <td>Mandante</td> <td>Mandante</td> <td>Mandante cooptata</td> </tr> <tr> <td>STRABAG A.G.</td> <td>GLF Grandi Lavori Fincosit S.p.A.</td> <td>Impresa costruzioni Giuseppe Malturo S.p.A.</td> <td>STRABAG S.p.A.</td> </tr> </table>	Mandatario	Mandante	Mandante	Mandante cooptata	STRABAG A.G.	GLF Grandi Lavori Fincosit S.p.A.	Impresa costruzioni Giuseppe Malturo S.p.A.	STRABAG S.p.A.																
Mandatario	Mandante	Mandante	Mandante cooptata																						
STRABAG A.G.	GLF Grandi Lavori Fincosit S.p.A.	Impresa costruzioni Giuseppe Malturo S.p.A.	STRABAG S.p.A.																						
<p>FASE PROGETTUALE</p> <table border="1"> <tr> <th>LOTTO</th> <th>ZONA</th> <th>OPERA</th> <th>TRATTO D'OPERA</th> <th>AMBITO</th> <th>TIPICO ELABORATO</th> <th>PROGRESSIVO</th> <th>REVISIONE</th> </tr> <tr> <td>A</td> <td>1</td> <td>D02</td> <td>GE001</td> <td>0</td> <td>SD</td> <td>PT</td> <td>002</td> </tr> </table>	LOTTO	ZONA	OPERA	TRATTO D'OPERA	AMBITO	TIPICO ELABORATO	PROGRESSIVO	REVISIONE	A	1	D02	GE001	0	SD	PT	002	<p>PROGETTISTA - PROGETTO ESECUTIVO DI DETTAGLIO RAGGRUPPAMENTO TEMPORANEO PROGETTISTI:</p> <table border="0"> <tr> <td>Mandatario</td> <td>Mandante</td> <td>Mandante</td> <td>Mandante</td> </tr> <tr> <td>STI PROGETTI ITALIA</td> <td>GP</td> <td>Colin</td> <td>Arch. Salvatore Vegmiglio</td> </tr> </table>	Mandatario	Mandante	Mandante	Mandante	STI PROGETTI ITALIA	GP	Colin	Arch. Salvatore Vegmiglio
LOTTO	ZONA	OPERA	TRATTO D'OPERA	AMBITO	TIPICO ELABORATO	PROGRESSIVO	REVISIONE																		
A	1	D02	GE001	0	SD	PT	002																		
Mandatario	Mandante	Mandante	Mandante																						
STI PROGETTI ITALIA	GP	Colin	Arch. Salvatore Vegmiglio																						
<p>CONCEDENTE CONCESSIONARI AUTOSTRADALI LOMBARDE</p>	<p>RESPONSABILE DI PROGETTO ED INCARICATO DELL'INTEGRAZIONE FRA LE VARIE PRESTAZIONI: Ing. Alberto Cecchini</p>																								
<p>CONCESSIONARIO Autostrada Padanese Direttore Tecnico: Ing. Enrico Anzi Referente Tecnico: Ing. Sabrina Lattuada</p>	<p>ELABORAZIONE PROGETTUALE PROGETTISTA: 3TI PROGETTI ITALIA S.p.A. STI ITALIA S.p.A. DIRETTORE TECNICO Ing. Stefano Luca Passati Ordine degli Ingegneri Provincia di Roma n. 20809</p>																								
<p>APPROVATO Autostrada Padanese Il Direttore dei Lavori: Ing. Francesco Domiano</p>	<p>Redatto: Vespa Verificato: Lopes Approvato: Possati</p>																								