


LIVELLETTE DIFF. DI QUOTA DISTANZA h = -0.714 L = 33.248 i = -0.02147
 PENDEZZA

da CERMENATE →

R	4400.000
T	33.188
Fr	0.125
Pr	0+325.065
Qt	266.519

→ A9

SVINCOLO INTERCONNESSIONE EX S.S. 35 - RAMO L1B

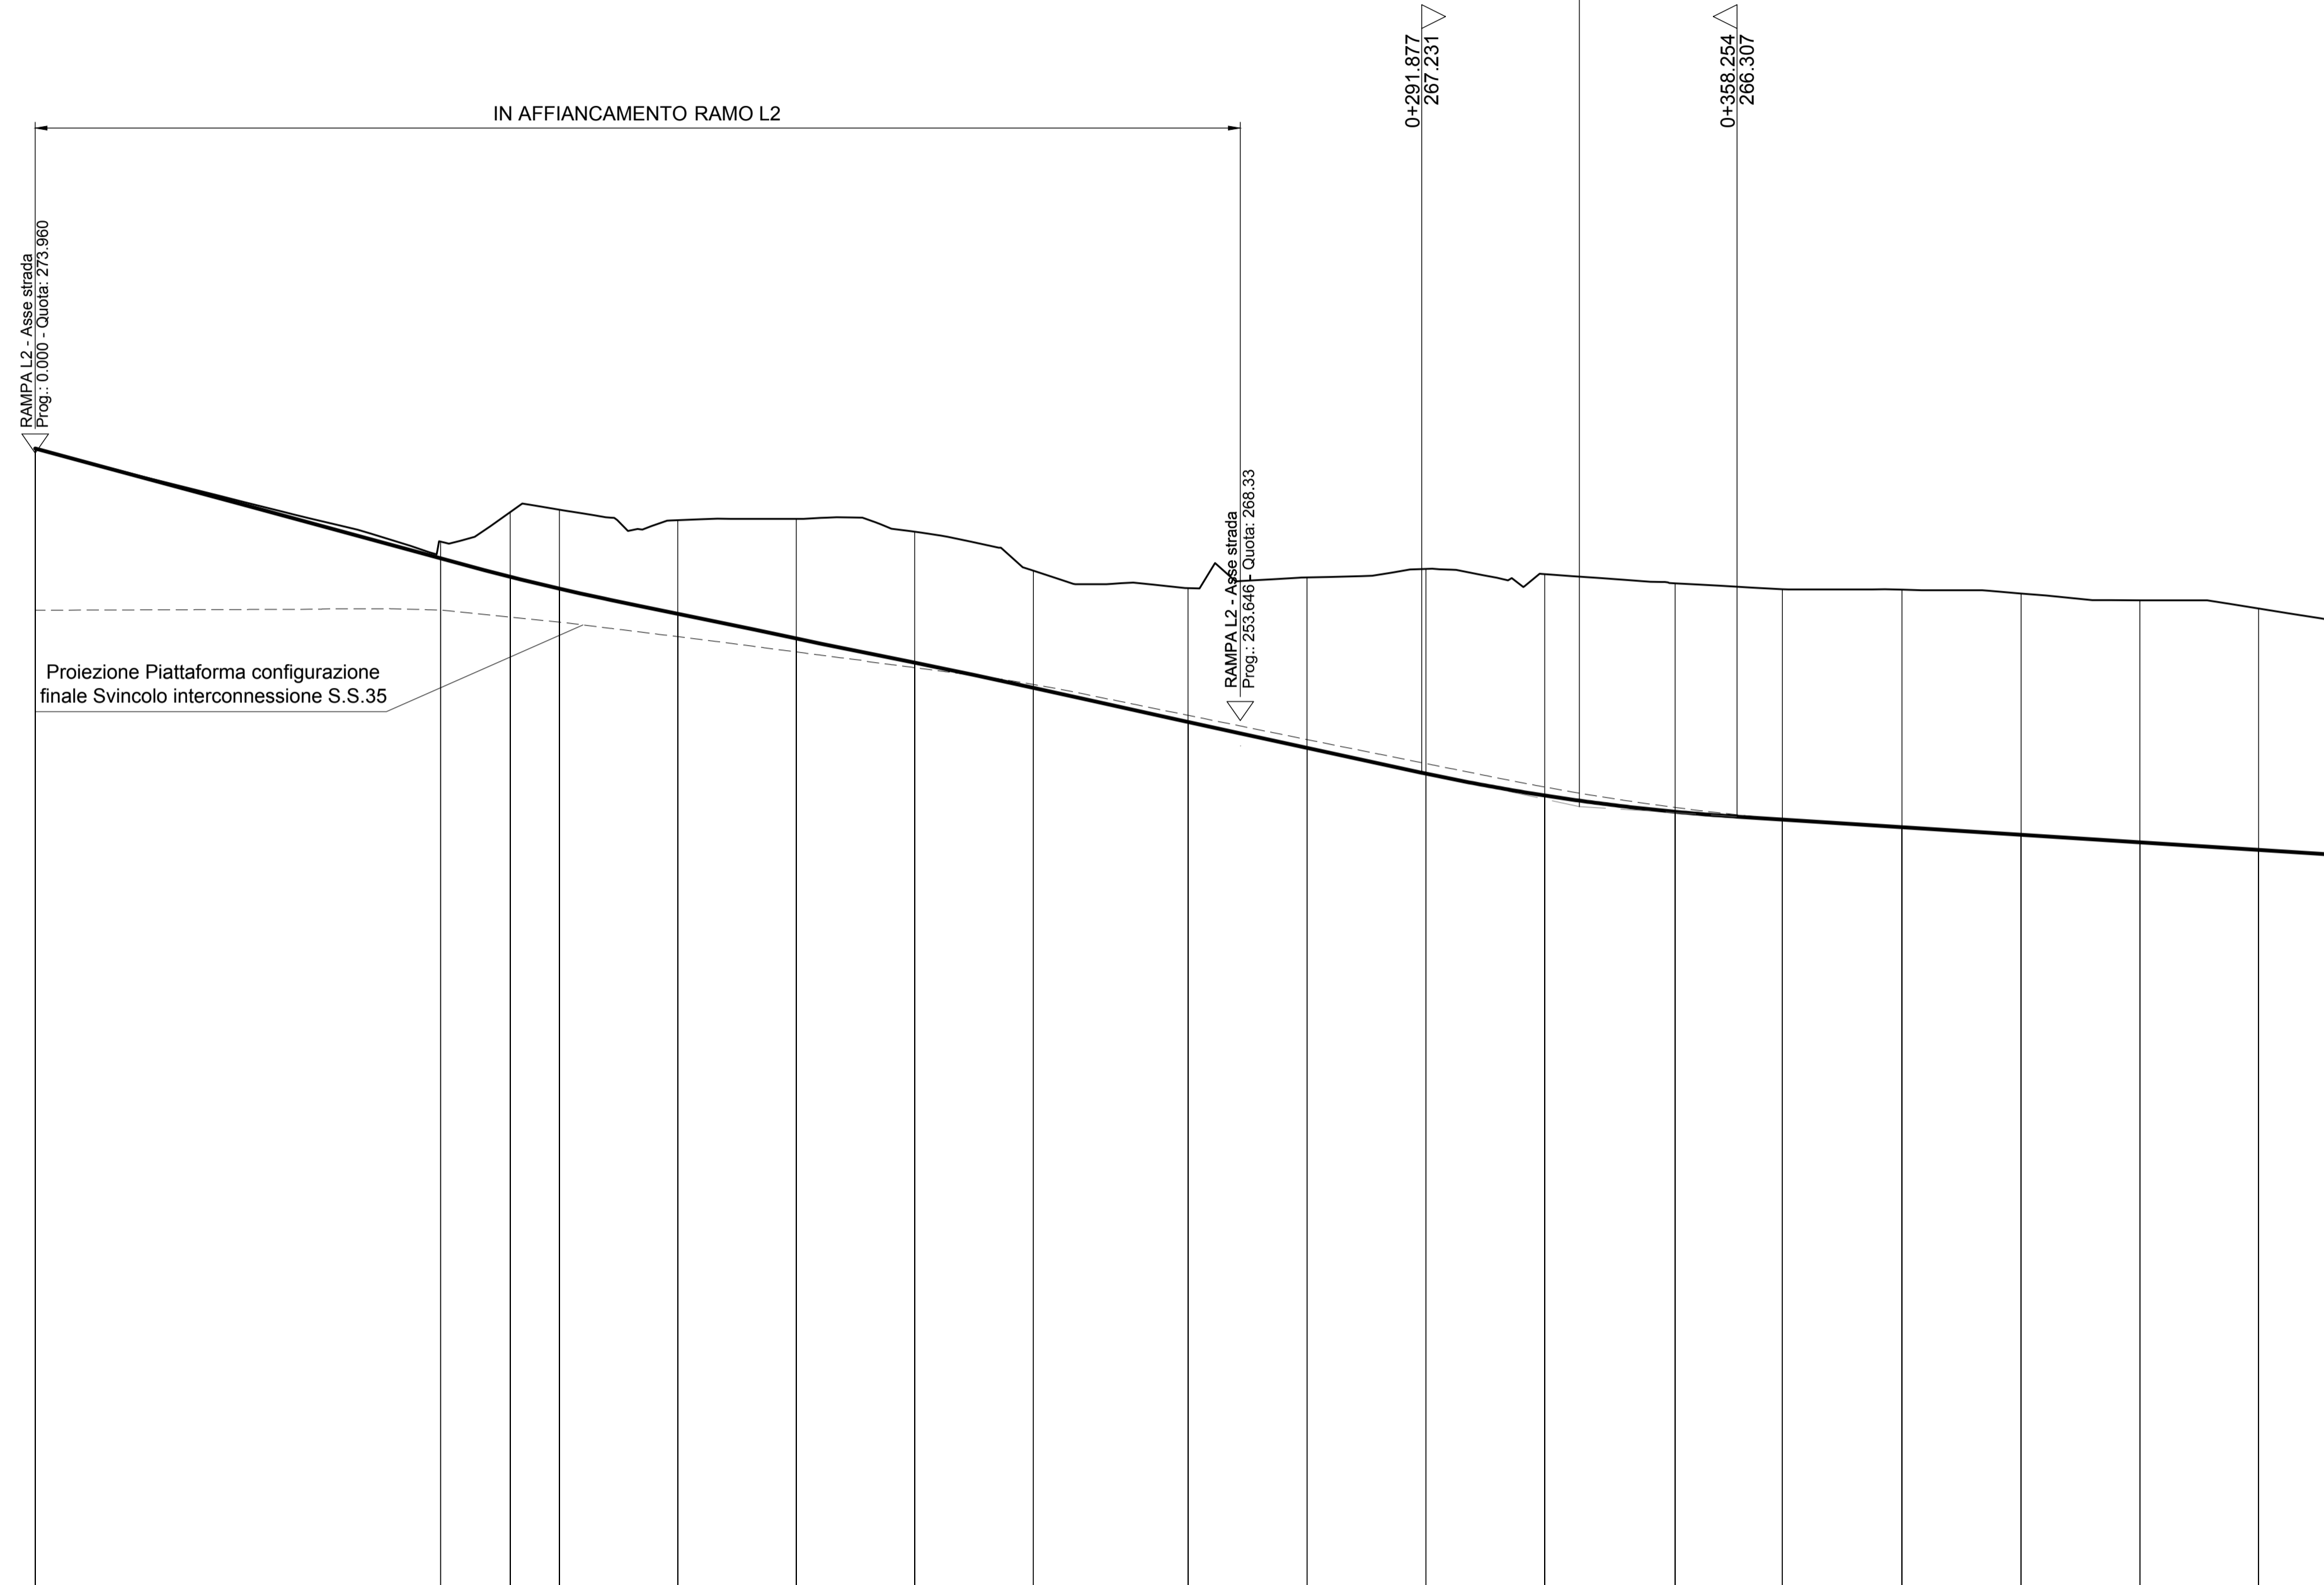


SCALA QUOTE 1:100
 SCALA DISTANZE 1:1000

QT.RIF. 250.000

NUMERO SEZIONI	INIZIO	1	2	3	3a	4	5	6	7	8	9	10	11	12	13	14	15	16	
ETTOMETRICHE	0+000.000	0+100.000	0+200.000	0+300.000	0+400.000														
DISTANZE PARZIALI		85.34	14.66	10.35	24.90	24.95	24.91	24.99	32.57	25.06	25.02	24.99	27.46	22.59	25.18	25.06	25.00	25.00	27.00
DISTANZE PROGRESSIVE	0+000.00	0+085.34	0+100.00	0+110.35	0+135.26	0+160.21	0+185.11	0+210.10	0+242.67	0+267.73	0+292.75	0+317.74	0+345.20	0+367.80	0+392.98	0+418.04	0+443.04	0+468.04	
ANDAMENTO PLANIMETRICO	L= 51.502 A= 416.031 Sv= 346.164 Tau= -22.037458 Df= 9.943																		
ANDAMENTO CIGLI	SX	2.70% dl=0.35% 2.50%																	
	DX	-2.70% dl=0.35% -2.50%																	
DIAGRAMMA VELOCITA'	60																		

QUADRO DI UNIONE INTERCONNESSIONE EX S.S. 35

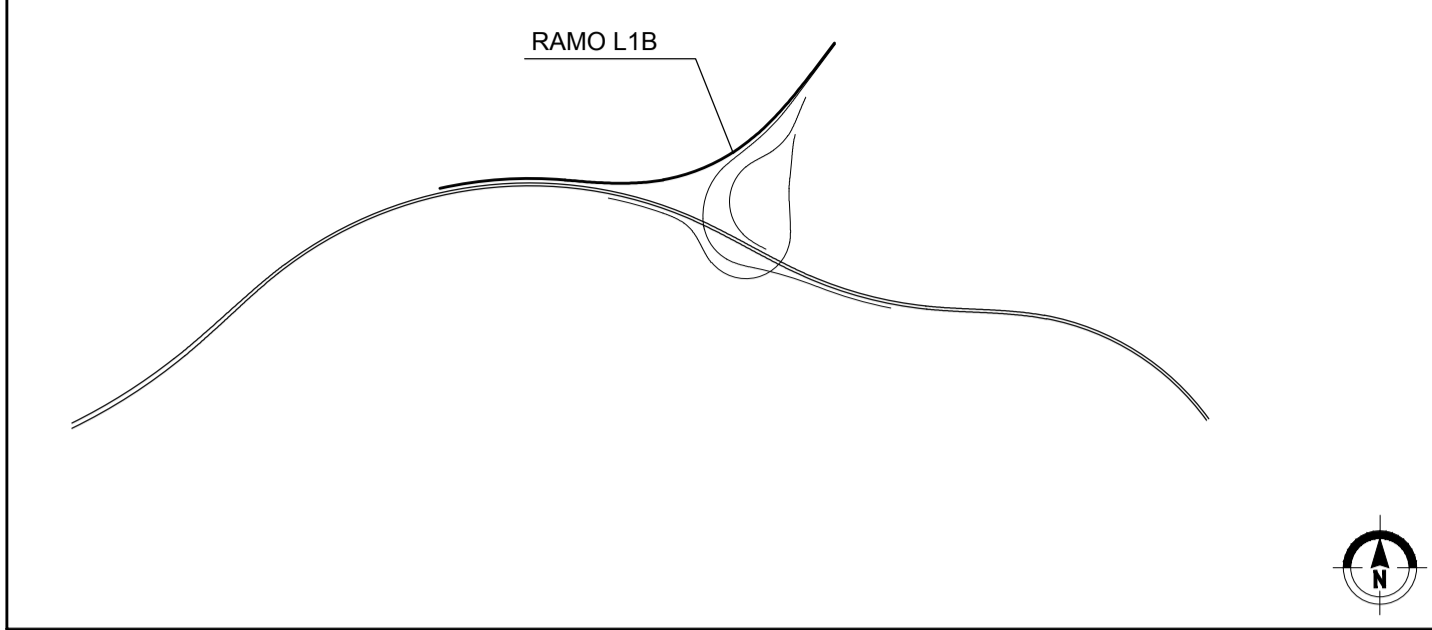

MATRICE DI REVISIONE

REV	DATA	DESCRIZIONE MODIFICA

N.B.: LA TAVOLA SOSTITUISCE QUELLA RELATIVA AL CODICE E DEL PROGETTO ESECUTIVO

CONCESSIONARI AUTOSTRADALI LOMBARDE

COLLEGAMENTO AUTOSTRADE DALMINE - COMO - VARESE - VALICO DEL GAGGIOLO E OPERE AD ESSO CONNESSE
 CODICE C.U.P. F11B0600270007

TRATTE B1, B2, C, D, TRVA13+14, GREENWAY AS BUILT

TRATTA B1
 PROGETTO STRADALE SVINCOLO "INTERCONNESSIONE EX SS 35" PROFILI LONGITUDINALI PROFILI LONGITUDINALI - RAMPA L1B - TAV. 1

IDENTIFICAZIONE ELABORATO
 CODICE PROGETTO: F00107B

IMPRESA
 RAGGRUPPAMENTO TEMPORANEO IMPRESE:
 Mandataria: STRABAG A.G.
 Mandante: GLF Grandi Lavori Fincosit S.p.A.
 Mandante: Giuseppe Maltauro S.p.A.
 Mandante cooptata: STRABAG S.p.A.

STRABAG MALTAURO... STRABAG

Scala: 1:1000/1:500

DATA DESCRIZIONE REV
 Febbraio 2016 Emissione E

PROGETTISTA - PROGETTO ESECUTIVO DI DETTAGLIO
 RAGGRUPPAMENTO TEMPORANEO PROGETTISTI:
 Mandataria: STI 3TI PROGETTI ITALIA S.p.A.
 Mandante: GP Progettazione e Gestione Progetti S.p.A.
 Mandante: STI ITALIA S.p.A.

CONCEDENTE
 CONCESSIONARI AUTOSTRADALI LOMBARDE
 Ing. Alberto Cecchini

RESPONSABILE DI PROGETTO ED INCARICATO DELL'INTEGRAZIONE FRA LE VARIE PRESTAZIONI:
 Ing. Alberto Cecchini

CONCESSIONARIO
 Autostreda Padanese
 Direttore Tecnico: Ing. Enrico Anzi
 Referente Tecnico:

ELABORAZIONE PROGETTUALE
 PROGETTISTA:
 3TI PROGETTI ITALIA S.p.A.

APPROVATO
 Autostreda Padanese
 Il Direttore dei Lavori: Ing. Francesco Dominico

STI ITALIA S.p.A.
 DIRETTORE TECNICO
 Ing. Stefano Luca Passati
 Ordine degli Ingegneri
 Provincia di Roma n. 20809

Redatto: Vespa Verificato: Lopes Approvato: Possati