


LIVELLETTA	DIFF. DI QUOTA DISTANZA PENDENZA
------------	--

da CERMENATE

A9

SVINCOLO
INTERCONNESSIONE
EX S.S. 35
- RAMO L1B

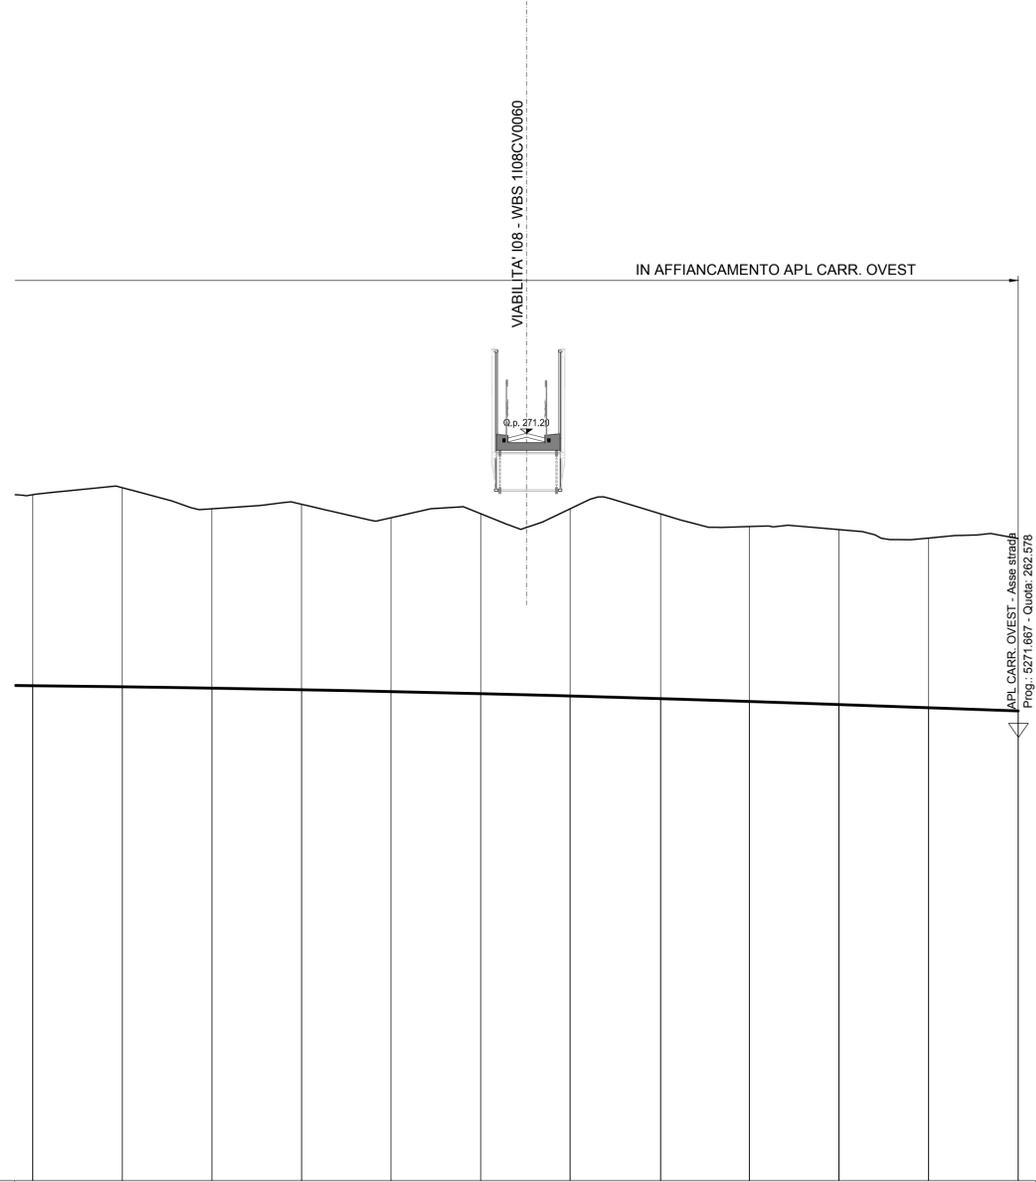


SCALA QUOTE 1:100
SCALA DISTANZE 1:1000

QT.RIF. 250,000

NUMERO SEZIONI	34	35	36	37	38	39	40	41	42	43	44	45
QUOTE PROGETTO	-264.042	-264.010	-263.972	-263.927	-263.874	-263.815	-263.748	-263.673	-263.594	-263.506	-263.416	-263.326
QUOTE TERRENO	-269.460	-269.657	-269.058	-269.187	-268.804	-268.919	-269.059	-268.914	-268.555	-268.468	-268.229	-268.215
DIFFERENZA DI QUOTA	-5.418	-5.647	-5.086	-5.260	-4.930	-5.104	-5.311	-5.241	-4.961	-4.962	-4.813	-4.889
ETTOMETRICHE	1+000.000						1+100.000					
DISTANZE PARZIALI	25.45	25.45	25.45	25.45	25.45	25.45	25.73	25.18	25.45	25.45	25.48	
DISTANZE PROGRESSIVE	0+913.40	0+938.85	0+964.30	0+989.76	1+015.21	1+040.66	1+066.12	1+091.84	1+117.02	1+142.48	1+167.93	1+193.41
ANDAMENTO PLANIMETRICO	$Sv=334.122$ $a=19.430044$ $R=1094.740$											
ANDAMENTO CIGLI	SX — — Zona di intersezione DX — — APL- CARR. OVEST											
DIAGRAMMA VELOCITA'	Vp 60 km/h											
												60

QUADRO DI UNIONE INTERCONNESSIONE EX S.S. 35

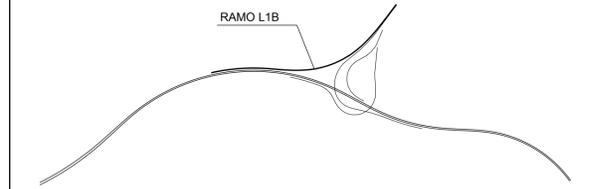

MATRICE DI REVISIONE

REV	DATA	DESCRIZIONE MODIFICA

N.B.: LA TAVOLA SOSTITUISCE QUELLA RELATIVA AL CODICE [] DEL PROGETTO ESECUTIVO

COLLEGAMENTO AUTOSTRADALE
DALMINE - COMO - VARESE - VALICO DEL GAGGIOLO E OPERE AD ESSO CONNESSE
CODICE C.U.P. F11B060027007
TRATTE B1, B2, C, D, TRVA13+14, GREENWAY
AS BUILT
TRATTA B1
PROGETTO STRADALE
SVINCOLO "INTERCONNESSIONE EX SS 35"
PROFILI LONGITUDINALI
PROFILI LONGITUDINALI - RAMPA L1B - TAV. 3

IDENTIFICAZIONE ELABORATO CODICE PROGETTO: F00107B WBS			IMPRESA RAGGRUPPAMENTO TEMPORANEO IMPRESE: Mandataria: STRABAG A.G. Mandante: GLF Grandi Lavori Fincosit S.p.A. Mandante cooptata: Impresa costruzioni Giuseppe Maltauro S.p.A. STRABAG		
FASE PROGETTUALE LOTTO: A ZONA: 1 OPERA: D02 TRATTO D'OPERA: GE01 AMBITO: 0 TIPO ELABORATO: FL PROGRESSIVO: 005 REVISIONE: 01			PROGETTISTA - PROGETTO ESECUTIVO DI DETTAGLIO RAGGRUPPAMENTO TEMPORANEO PROGETTISTI: Mandataria: STI 3I PROGETTI ITALIA Mandante: GP Progettazione e Direzione Progettazione Mandante cooptata: STI ITALIA S.p.A. Arch. Salvatore Vegmioglio		
CONCEDENTE CONCESSIONI AUTOSTRADALI LOMBARDE			RESPONSABILE DI PROGETTO ED INCARICATO DELL'INTEGRAZIONE FRA LE VARIE PRESTAZIONI: Ing. Alberto Cecchini		
CONCESSIONARIO Autostrada Padanese Direttore Tecnico: Ing. Enrico Anzi Referente Tecnico: Ing. Sabrina Lattuada			ELABORAZIONE PROGETTUALE PROGETTISTA: 3TI PROGETTI ITALIA S.p.A. 3TI ITALIA S.p.A. DIRETTORE TECNICO Ing. Stefano Luca Passati Ordine degli Ingegneri Provincia di Roma n. 20809		
APPROVATO Autostrada Padanese Il Direttore dei Lavori: Ing. Francesco Domenico			Redatto: Vespa Verificato: Lopes Approvato: Passati		