

da CERMENATE


LENTATE

h = 0.159
L = 73.003
i = 0.00218

LIVELLETTTE DIFF. DI QUOTA
Distanza Pendenza

R	2000.000
T	72.184
Fr	1.303
Pr	0+817.004
Qt	261.094

SVINCOLO INTERCONNESSIONE EX S.S. 35 - RAMPA L2

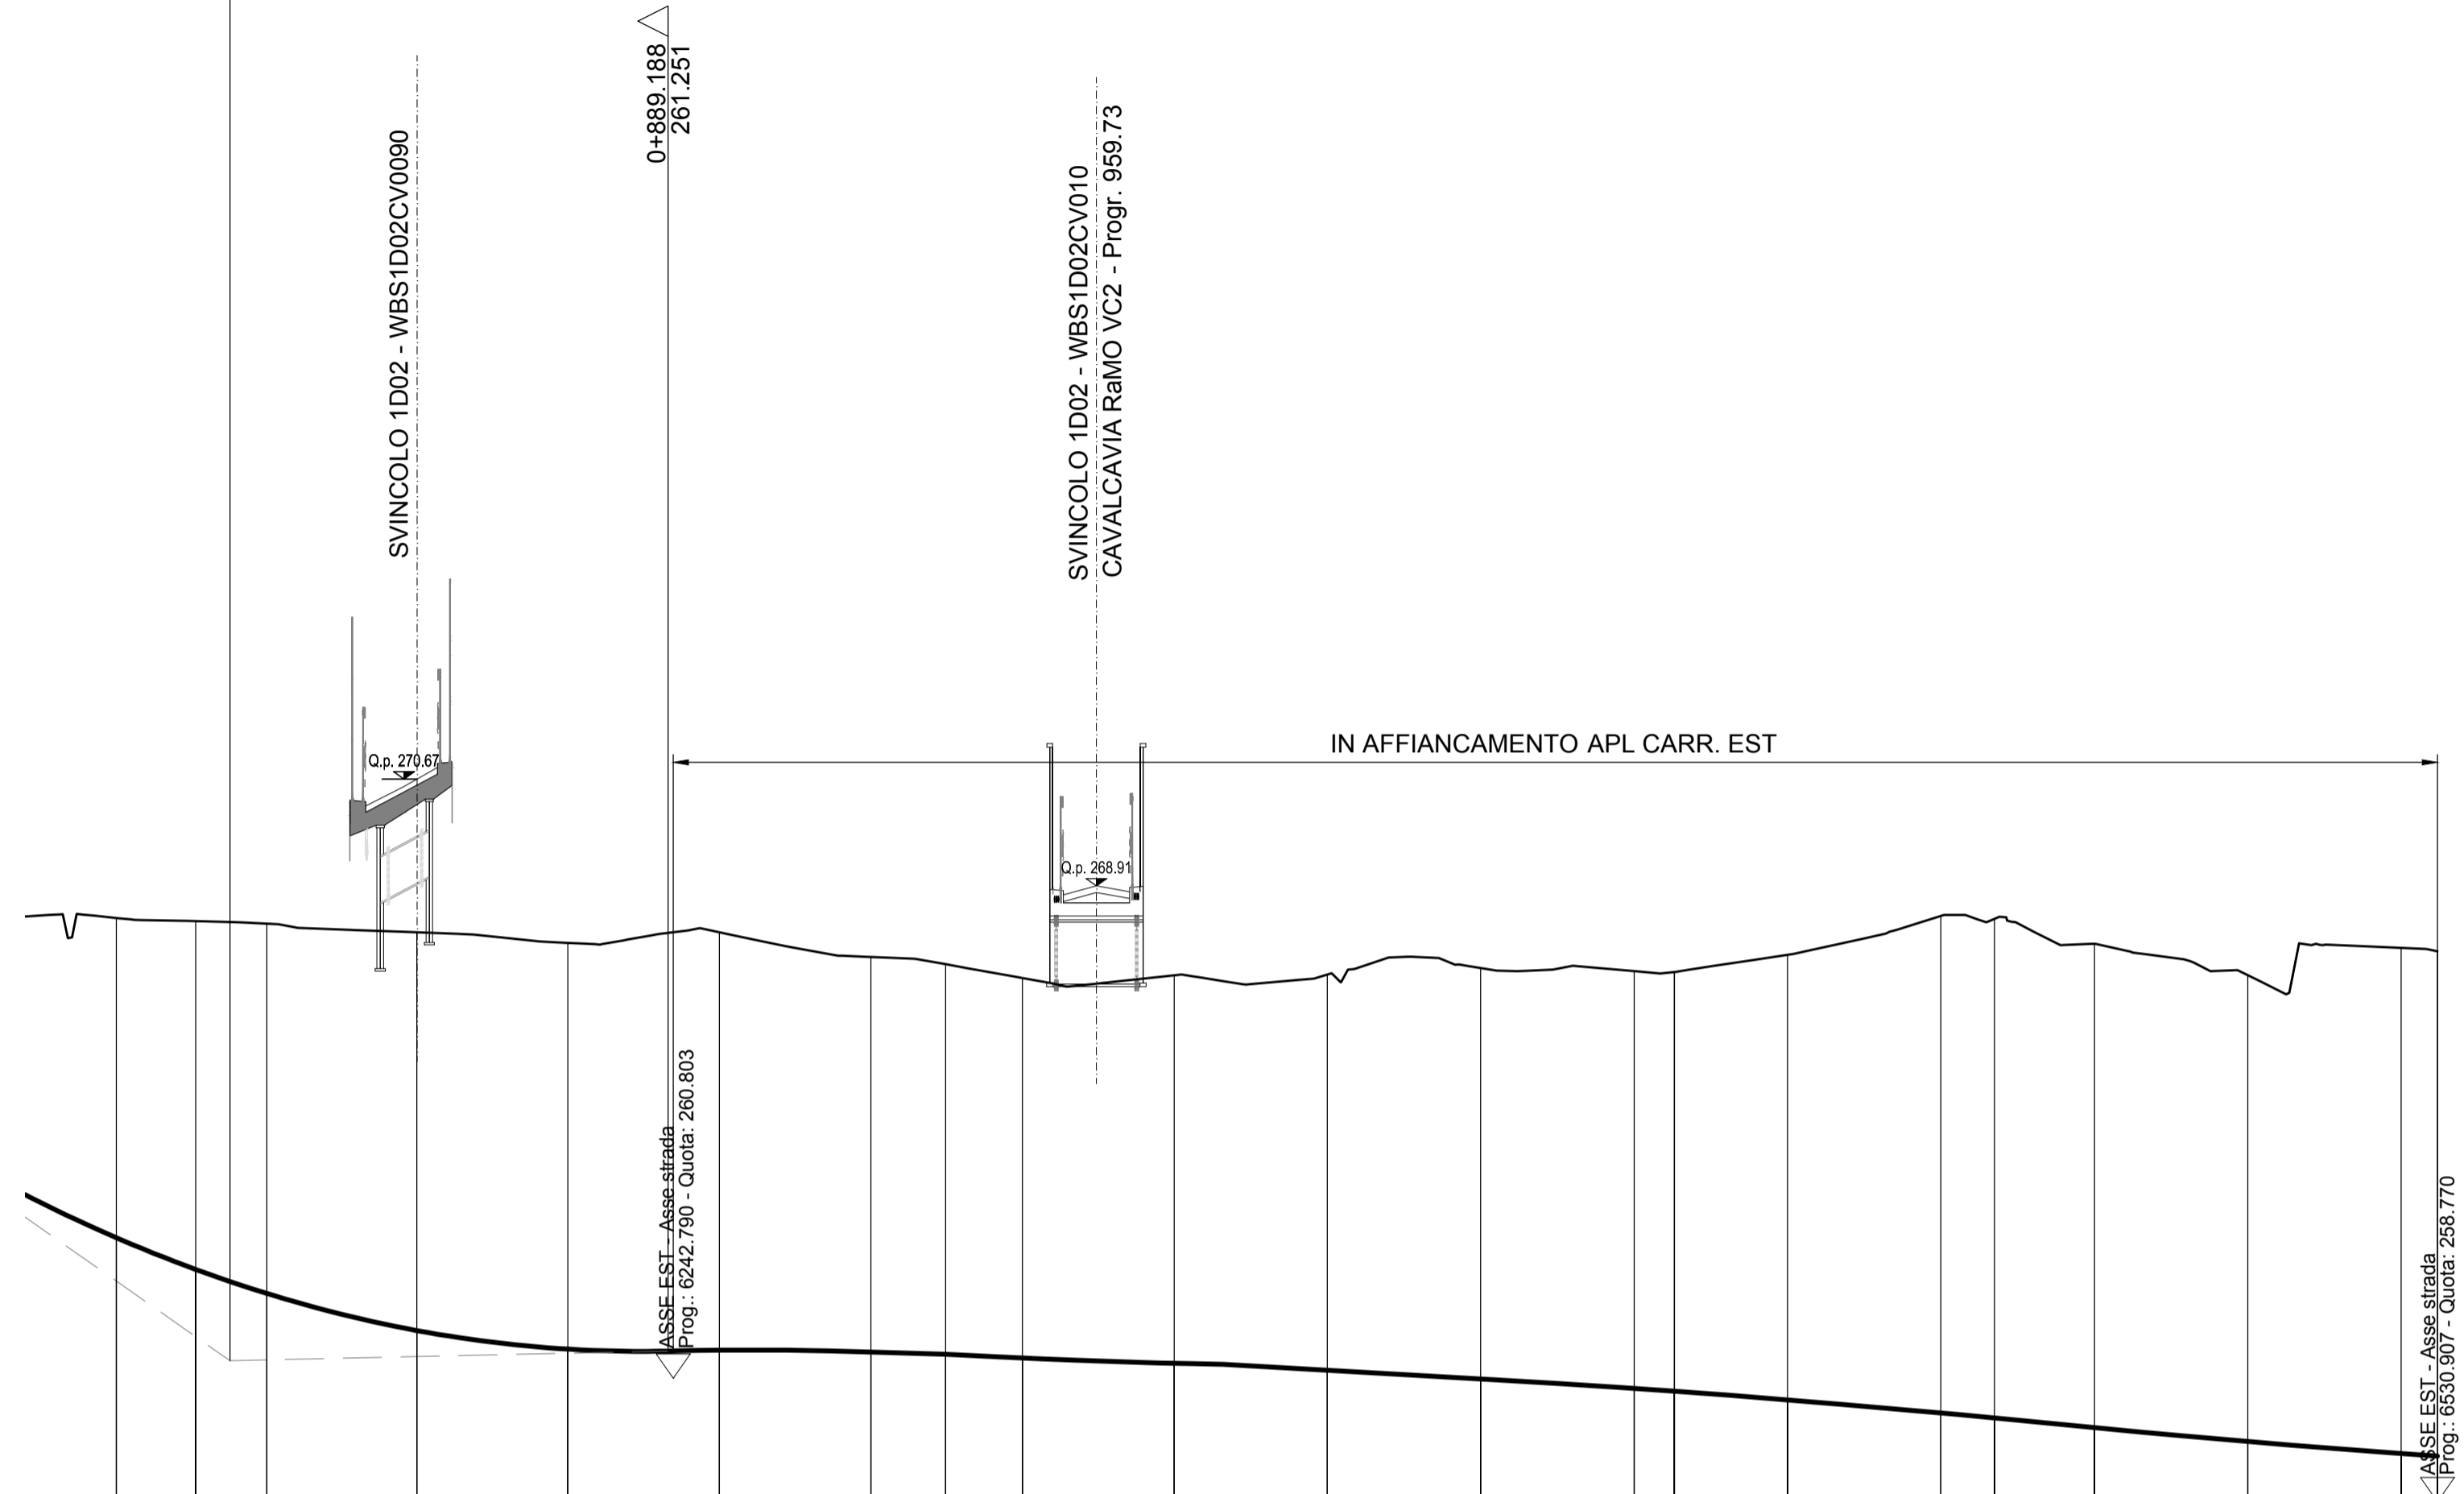


SCALA QUOTE 1:100
SCALA DISTANZE 1:1000

QT.RIF. 255,000

NUMERO SEZIONI	29	30	31	32	33	34	35	36	37	38	39	40	41	41a	42	43	44	45	46	47	48	
ETTOMETRICHE	0+800.000 0+900.000 1+000.000 1+100.000																					
DISTANZE PARZIALI	0.02	13.03	11.72	24.72	24.86	24.95	24.96	12.32	12.67	24.99	25.22	25.27	25.27	6.64	18.63	25.27	8.80	16.47	25.27	25.27	5.97	
DISTANZE PROGRESSIVE	0+788.32	0+811.35	0+823.07	0+847.79	0+872.65	0+887.60	0+922.56	0+934.88	0+947.54	0+972.53	0+987.75	1+023.02	1+048.28	1+054.93	1+073.55	1+088.82	1+107.62	1+124.09	1+149.35	1+174.62	1+180.59	
ANDAMENTO PLANIMETRICO	L=0.119 Sv=174.308 a=11.096809 R=1000.000 Sv=203.569 a=11.927857 R=1086.500																					
ANDAMENTO CIGLI	SX 2.50% DX -2.50% Zona di intersezione APL- CARR. EST																					
DIAGRAMMA VELOCITA'	60																					

QUADRO DI UNIONE INTERCONNESSIONE EX S.S. 35

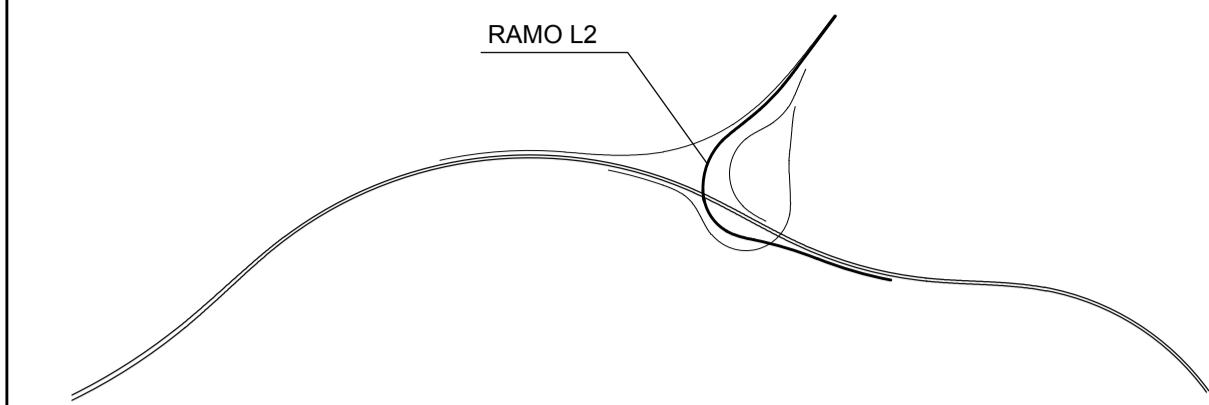

MATRICE DI REVISIONE

REV	DATA	DESCRIZIONE MODIFICA

N.B.: LA TAVOLA SOSTITUISCE QUELLA RELATIVA AL CODICE E DEL PROGETTO ESECUTIVO

CONCESSIONARI AUTOSTRADALI LOMBARDE

COLLEGAMENTO AUTOSTRADE DALMINE - COMO - VARESE - VALICO DEL GAGGIOLO E OPERE AD ESSO CONNESSE
CODICE C.U.P. F11B0600270007

TRATTE B1, B2, C, D, TRVA13+14, GREENWAY

AS BUILT

TRATTA B1
PROGETTO STRADALE
SVINCOLO "INTERCONNESSIONE EX SS 35"
PROFILI LONGITUDINALI
PROFILI LONGITUDINALI - RAMPA L2 - TAV. 3

IDENTIFICAZIONE ELABORATO
CODICE PROGETTO: F001078
WBS

IMPRESA
RAGGRUPPAMENTO TEMPORANEO IMPRESE:

Mandatario	Mandante	Mandante	Mandante
STRABAG A.G.	GLF Grandi Lavori Fincosit S.p.A.	Impresa costruzioni Giuseppe Maltauro S.p.A.	STRABAG S.p.A.

STRABAG GRANDI LAVORI FINCOSIT MALTAURO STRABAG

Scala: 1:1000/1:50

DATA	DESCRIZIONE	REV	PROGETTISTA - PROGETTO ESECUTIVO DI DETTAGLIO
Febbraio 2016	Emissione	E	RAGGRUPPAMENTO TEMPORANEO PROGETTISTI:
			Mandatario
			Mandante
			Mandante
			Mandante

RESPONSABILE DI PROGETTO ED INCARICATO DELL'INTEGRAZIONE FRA LE VARIE PRESTAZIONI:
Ing. Alberto Cecchini

CONCEDENTE
CONCESSIONARI AUTOSTRADALI LOMBARDE

CONCESSIONARIO
Autotrasporti Direzione Tecnica: Ing. Enrico Anzi Referente Tecnico: Ing. Sabrina Lattuada

ELABORAZIONE PROGETTUALE
PROGETTISTA:
3TI PROGETTI ITALIA S.p.A.

APPROVATO
Autotrasporti Il Direttore dei Lavori: Ing. Francesco Domenico

STI ITALIA S.p.A. DIRETTORE TECNICO
Ing. Stefano Luca Passati
Ordine degli Ingegneri Provincia di Roma n. 20809

Redatto: Vespa Verificato: Lopes Approvato: Possati