


LEGENDA

- Confine Provinciale
- Confine Comunale
- Limiti Ambientali
- Competenza provincia di Como (A= 155984 mq)
- Competenza provincia di Monza e Brianza (A=149446mq)
- Competenza provincia di Varese (A= 34391 mq)
- Viabilità di progetto

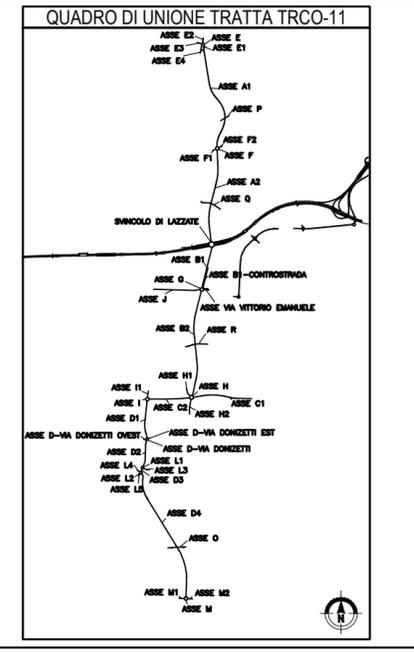

MATRICE DI REVISIONE

REV	DATA	DESCRIZIONE MODIFICA

N.B.: LA TAVOLA SOSTITUISCE QUELLA RELATIVA AL CODICE [] DEL PROGETTO ESECUTIVO

COLLEGAMENTO AUTOSTRADALE DALMINE - COMO - VARESE - VALICO DEL GAGGIOLO E OPERE AD ESSO CONNESSE
TRATTE B1, B2, C, D, TRV13+14, GREENWAY
AS BUILT
 PROGETTO STRADALE
 OPERA CONNESSA TRO01
 PLANIMETRIA DIVISIONE E PROFILO LONGITUDINALE GENERALE
 SCHEMA PLANIMETRICO LIMITI COMPETENZE TRO01

IDENTIFICAZIONE ELABORATO CODICE PROGETTO / TAVOLA	IMPRESA RAGGRUPPAMENTO TEMPORANEO IMPRESE STRABAG - G.L.F. CIVILIS - ICM S.p.A.	Mantovano S.p.A.	Mantovano S.p.A.
DATA 15/05/2019	REVISIONE PROGETTO ESECUTIVO DI DETTAGLIO RAGGRUPPAMENTO TEMPORANEO PROGETTISTI	PROGETTISTA STI ITALIA S.p.A.	CONCORSO CONCORSO PER LA CONCESSIONE DELL'OPERA STI ITALIA S.p.A.

Relato: Pavoni Verificato: Sorci Approvato: Pavoni