




Recinzione di canti

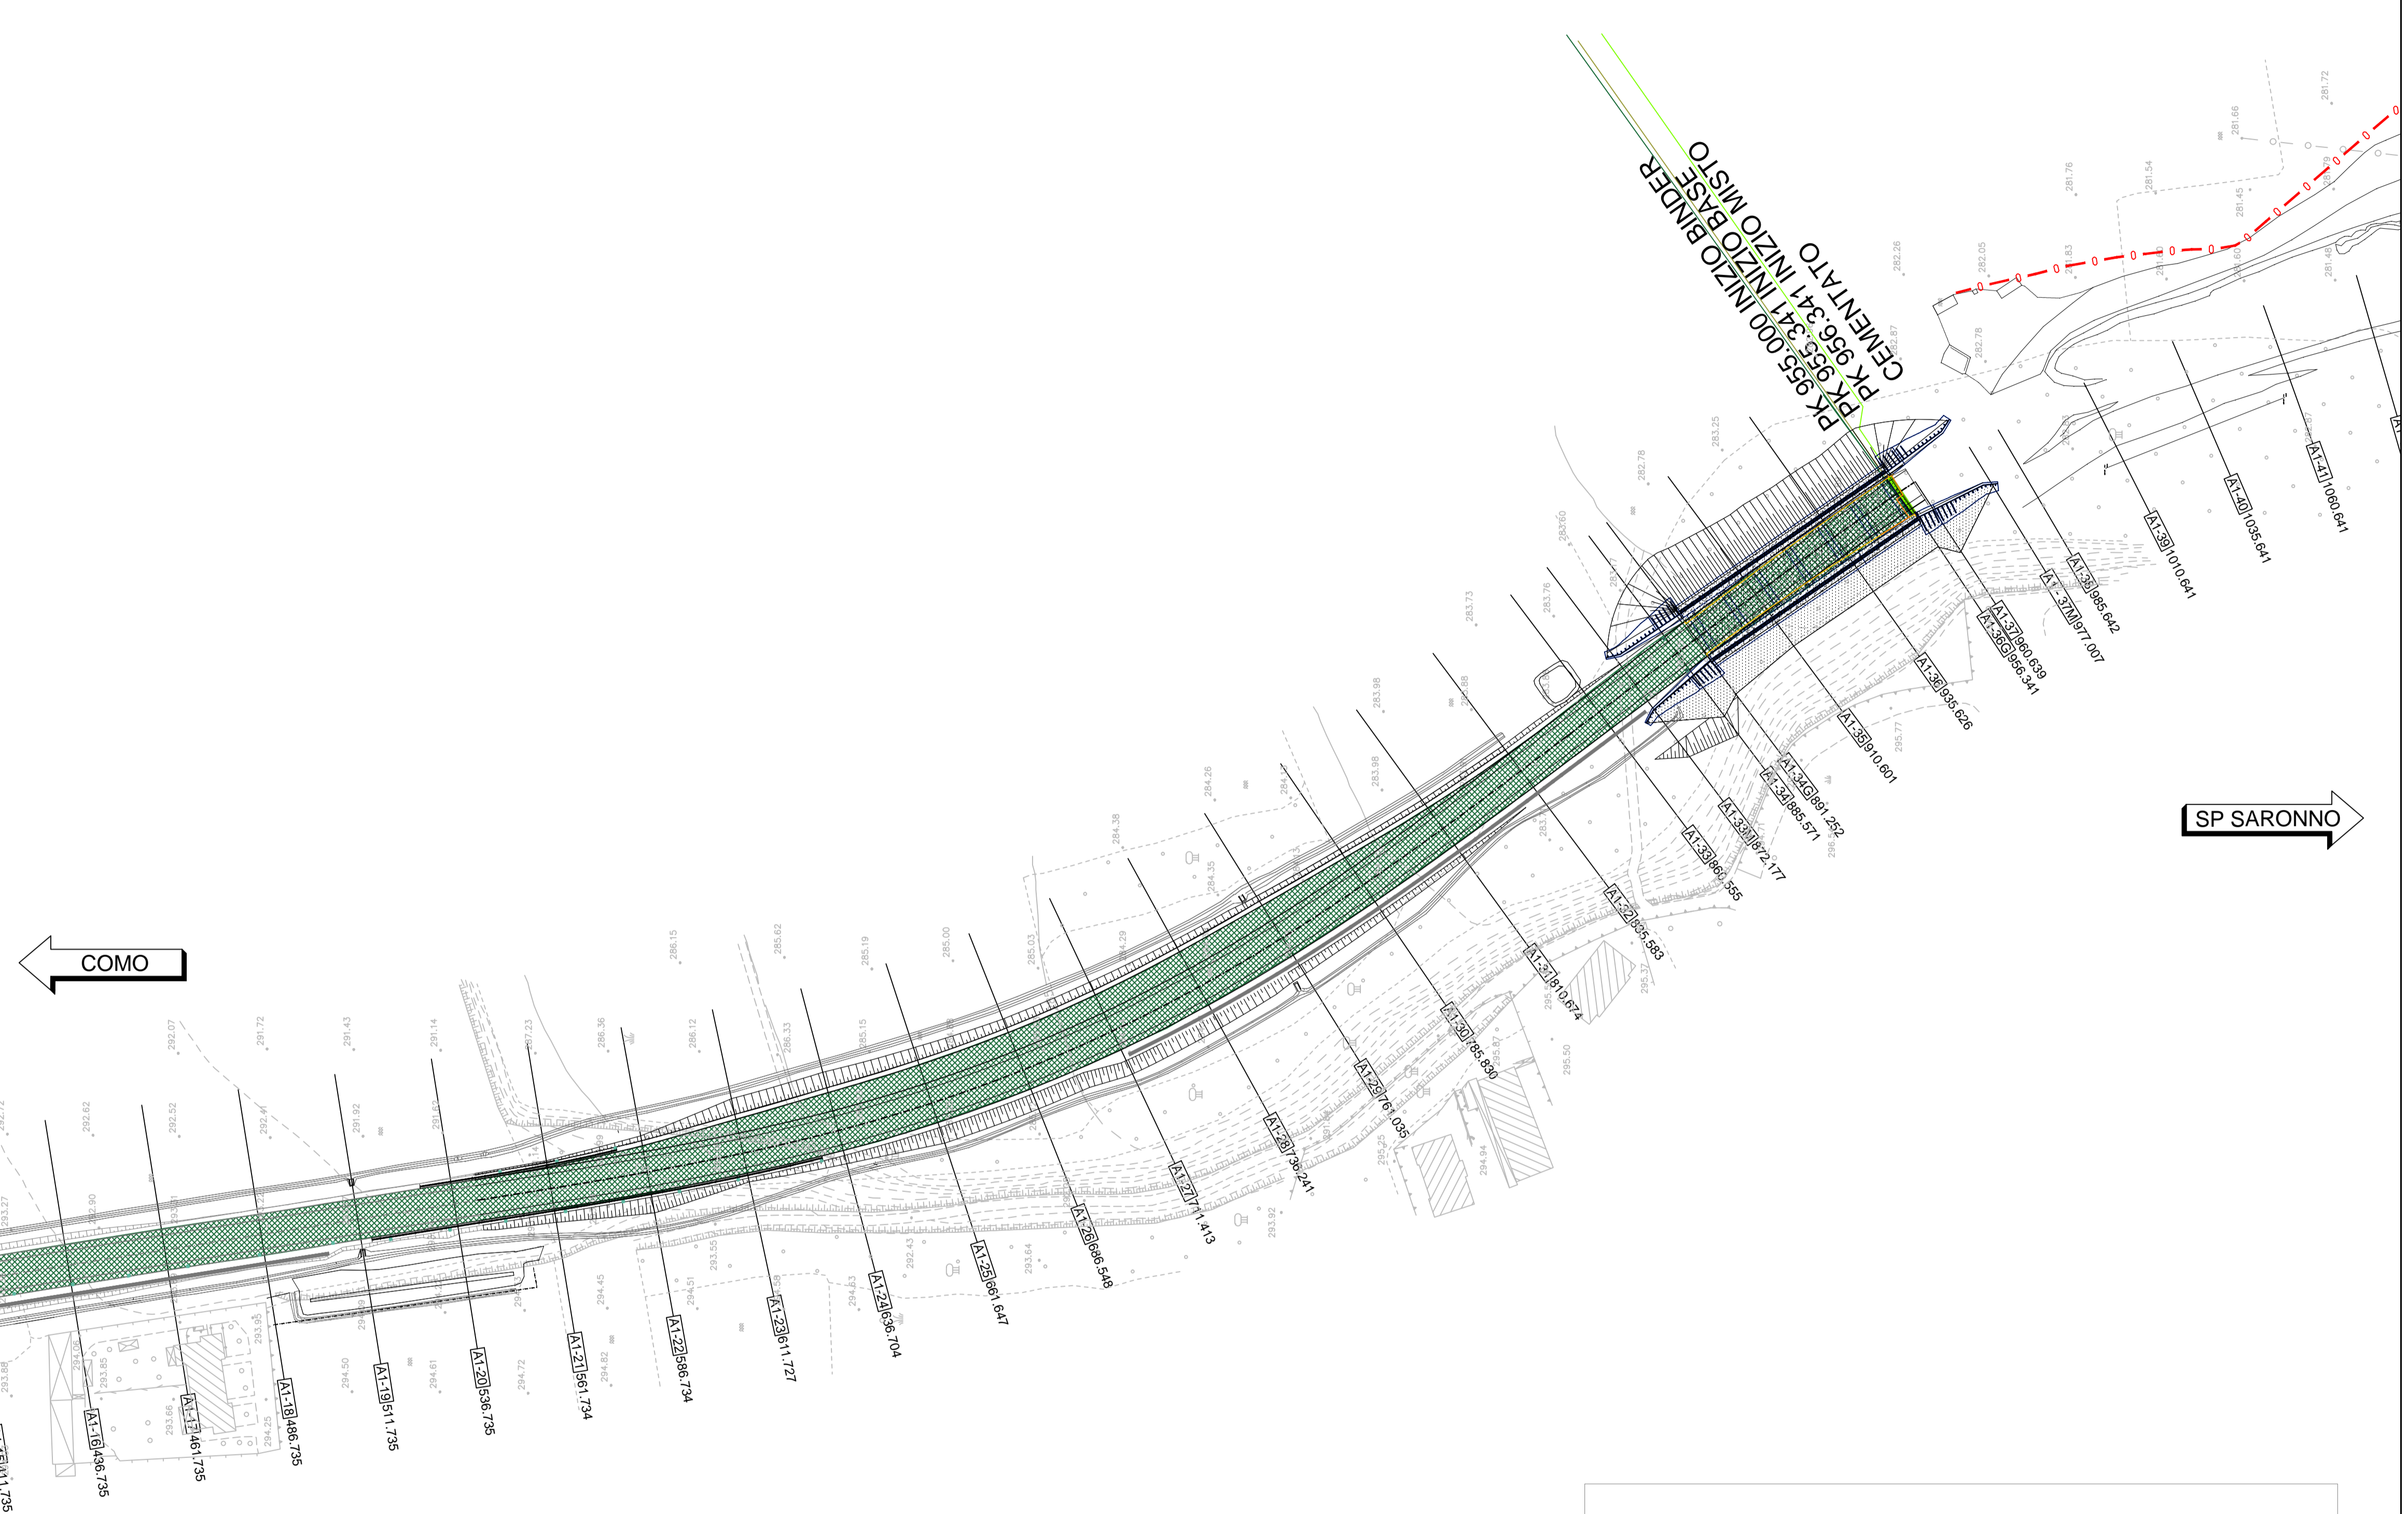

COMO

SP SARONNO

### QUADRO DI UNIONE TRATTA TRCO-11

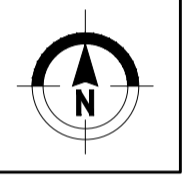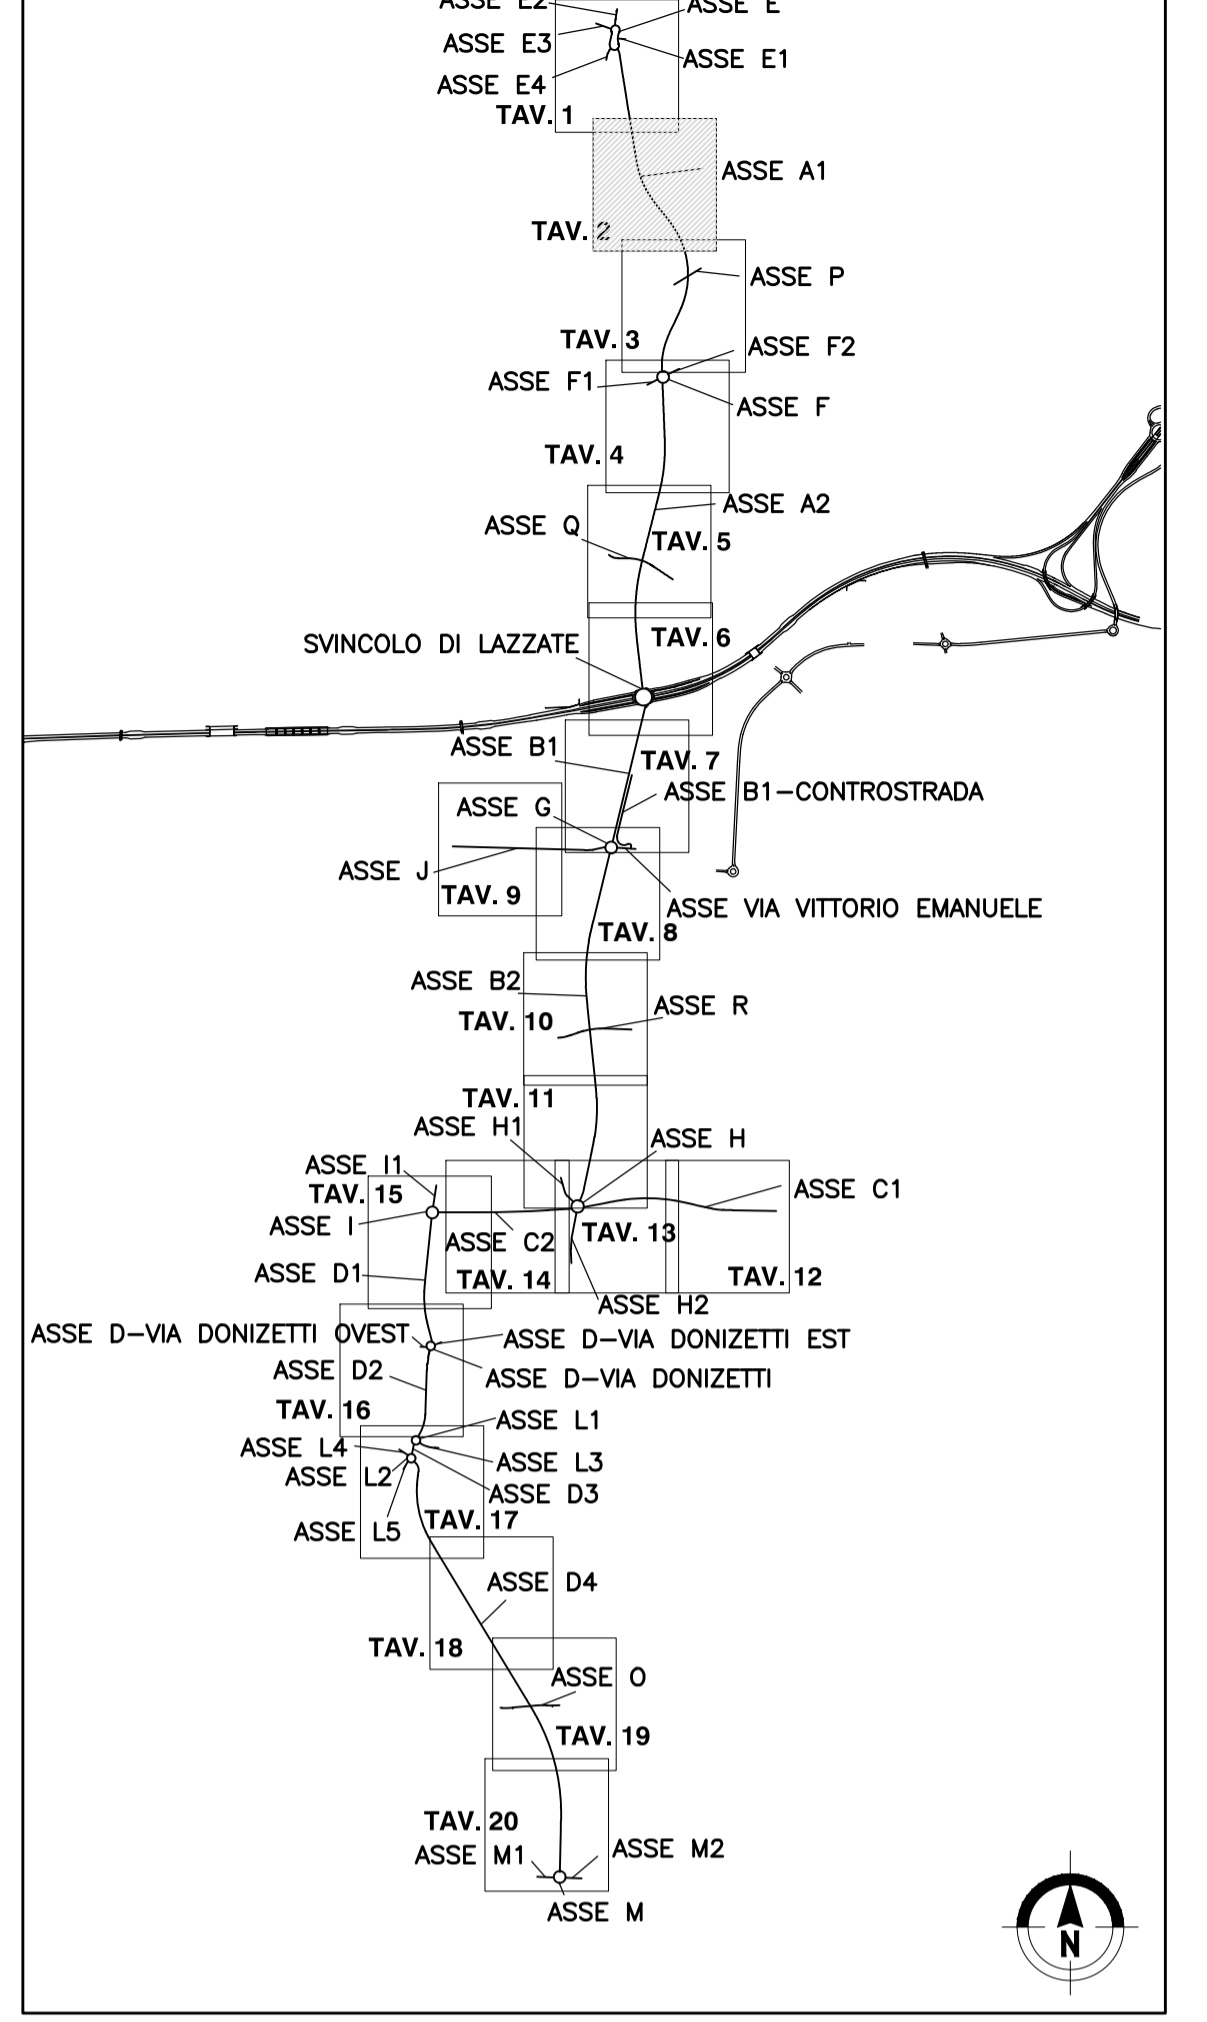


### MATRICE DI REVISIONE

REV	DATA	DESCRIZIONE MODIFICA

N.B.: LA TAVOLA SOSTITUISCE QUELLA RELATIVA AL CODICE E DEL PROGETTO ESECUTIVO

### STRADE TIPO C (ordinarie, esclusa viabilità di Tabella 1), E, F

Traffico di progetto: 15.1 milioni di veicoli commerciali (C1)

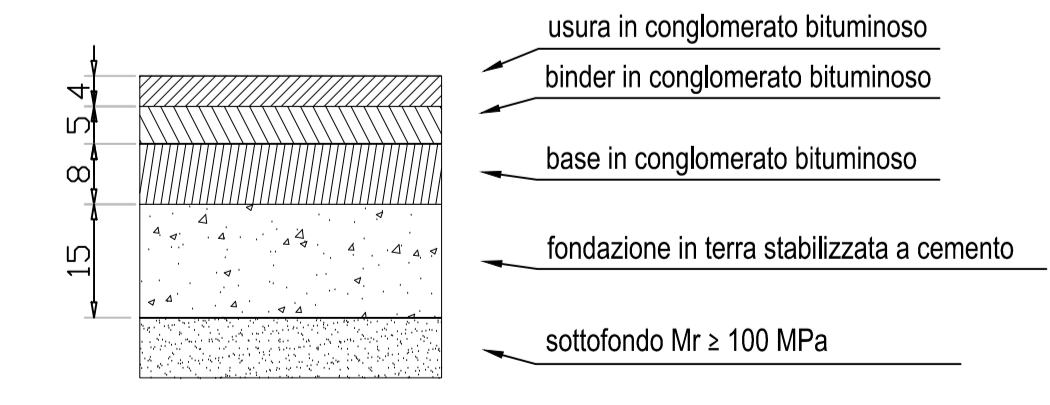

- █ STRATO DI BINDER
- █ STRATO DI BASE
- █ STRATO DI FONDAZIONE STABILIZZATA
- - RECINZIONE POSATA

**COLLEGAMENTO AUTOSTRADALE DALMINE - COMO - VARESE - VALICO DEL GAGGIOLO E OPERE AD ESSO CONNESSE**  
 CODICE C.U.P. F11B0600270007

**TRATTE B1, B2, C, D, TRVA13+14, GREENWAY**

**AS BUILT**

**TRATTA B1**  
 PROGETTO STRADALE  
 OPERA CONNESSA TRCO11  
 PLANIMETRIA DI PROGETTO  
 PLANIMETRIA PAVIMENTAZIONI

FASE PROGETTUALE	LOTTO	ZONA	OPERA	TRATTO D'OPERA	AMBITO	TIPO ELABORATO	PROGRESSIVO	REVISIONE
A	1	H02	GE000	0	SD	P1	102	E

Scala: 1:1000

DATA	DESCRIZIONE	REV	PROGETTISTA - PROGETTO ESECUTIVO DI DETTAGLIO
Novembre 2017	Emissione	E	RAGGRUPPAMENTO TEMPORANEO PROGETTISTI:

**CONCEDENTE**  
 CONCESSIONI AUTOSTRADALI LOMBARDE

**CONCESSIONARIO**  
 Autosstrade Padane  
 Ing. Giuseppe Sambio  
 Referente Tecnico:  
 Ing. Danieli Pacinotti

**APPROVATO**  
 Autosstrade Padane  
 Il Direttore dei Lavori:  
 Ing. Francesco Domenico

**IMPRESA**  
 RAGGRUPPAMENTO TEMPORANEO IMPRESE:

Mandatario	Mandante	Mandante	Mandante cooptata
STRABAG A.G.	GLF Grandi Lavori Fincosit S.p.A.	ICM S.p.A.	STRABAG S.p.A.

**STRABAG** **ICM** **STRABAG**

**RESPONSABILE DI PROGETTO ED INCARICATO DELL'INTEGRAZIONE FRA LE VARIE PRESTAZIONI:**  
 Ing. Alberto Cecchini

**ELABORAZIONE PROGETTUALE**

**PROGETTISTA:**  
 3TI PROGETTI ITALIA S.p.A.

**3TI ITALIA S.p.A.**  
 DIRETTORE TECNICO  
 Ing. Stefano Luca Passati  
 Ordine degli Ingegneri  
 Provincia di Roma n. 20809

Redatto: De Ceglie      Verificato: Sorge      Approvato: Possati