

PROVINCIA : Como
 COMUNE : Cermenate

AREA PER RISOLUZIONE INTERFERENZA NON ANCORA RESTITUITA

Recinzione di cantiere

SP SARONNO

COMO

PROVINCIA : Como
 COMUNE : Bregnano

FINE TUBAZIONE Ø 300 c/s pk 1265,134
 FINE CUNETTA FRANCESE


INIZIO TUBAZIONE CLS Ø300 pk 1309,344

INIZIO TUBAZIONE CLS Ø300 pk 1339,284

INIZIO CUNETTA FRANCESE

FINE TUBAZIONE Ø 300 c/s pk 1277,784
 FINE CUNETTA FRANCESE

IDRAULICA REALIZZATA E SUCCESSIVAMENTE DEMOLITA

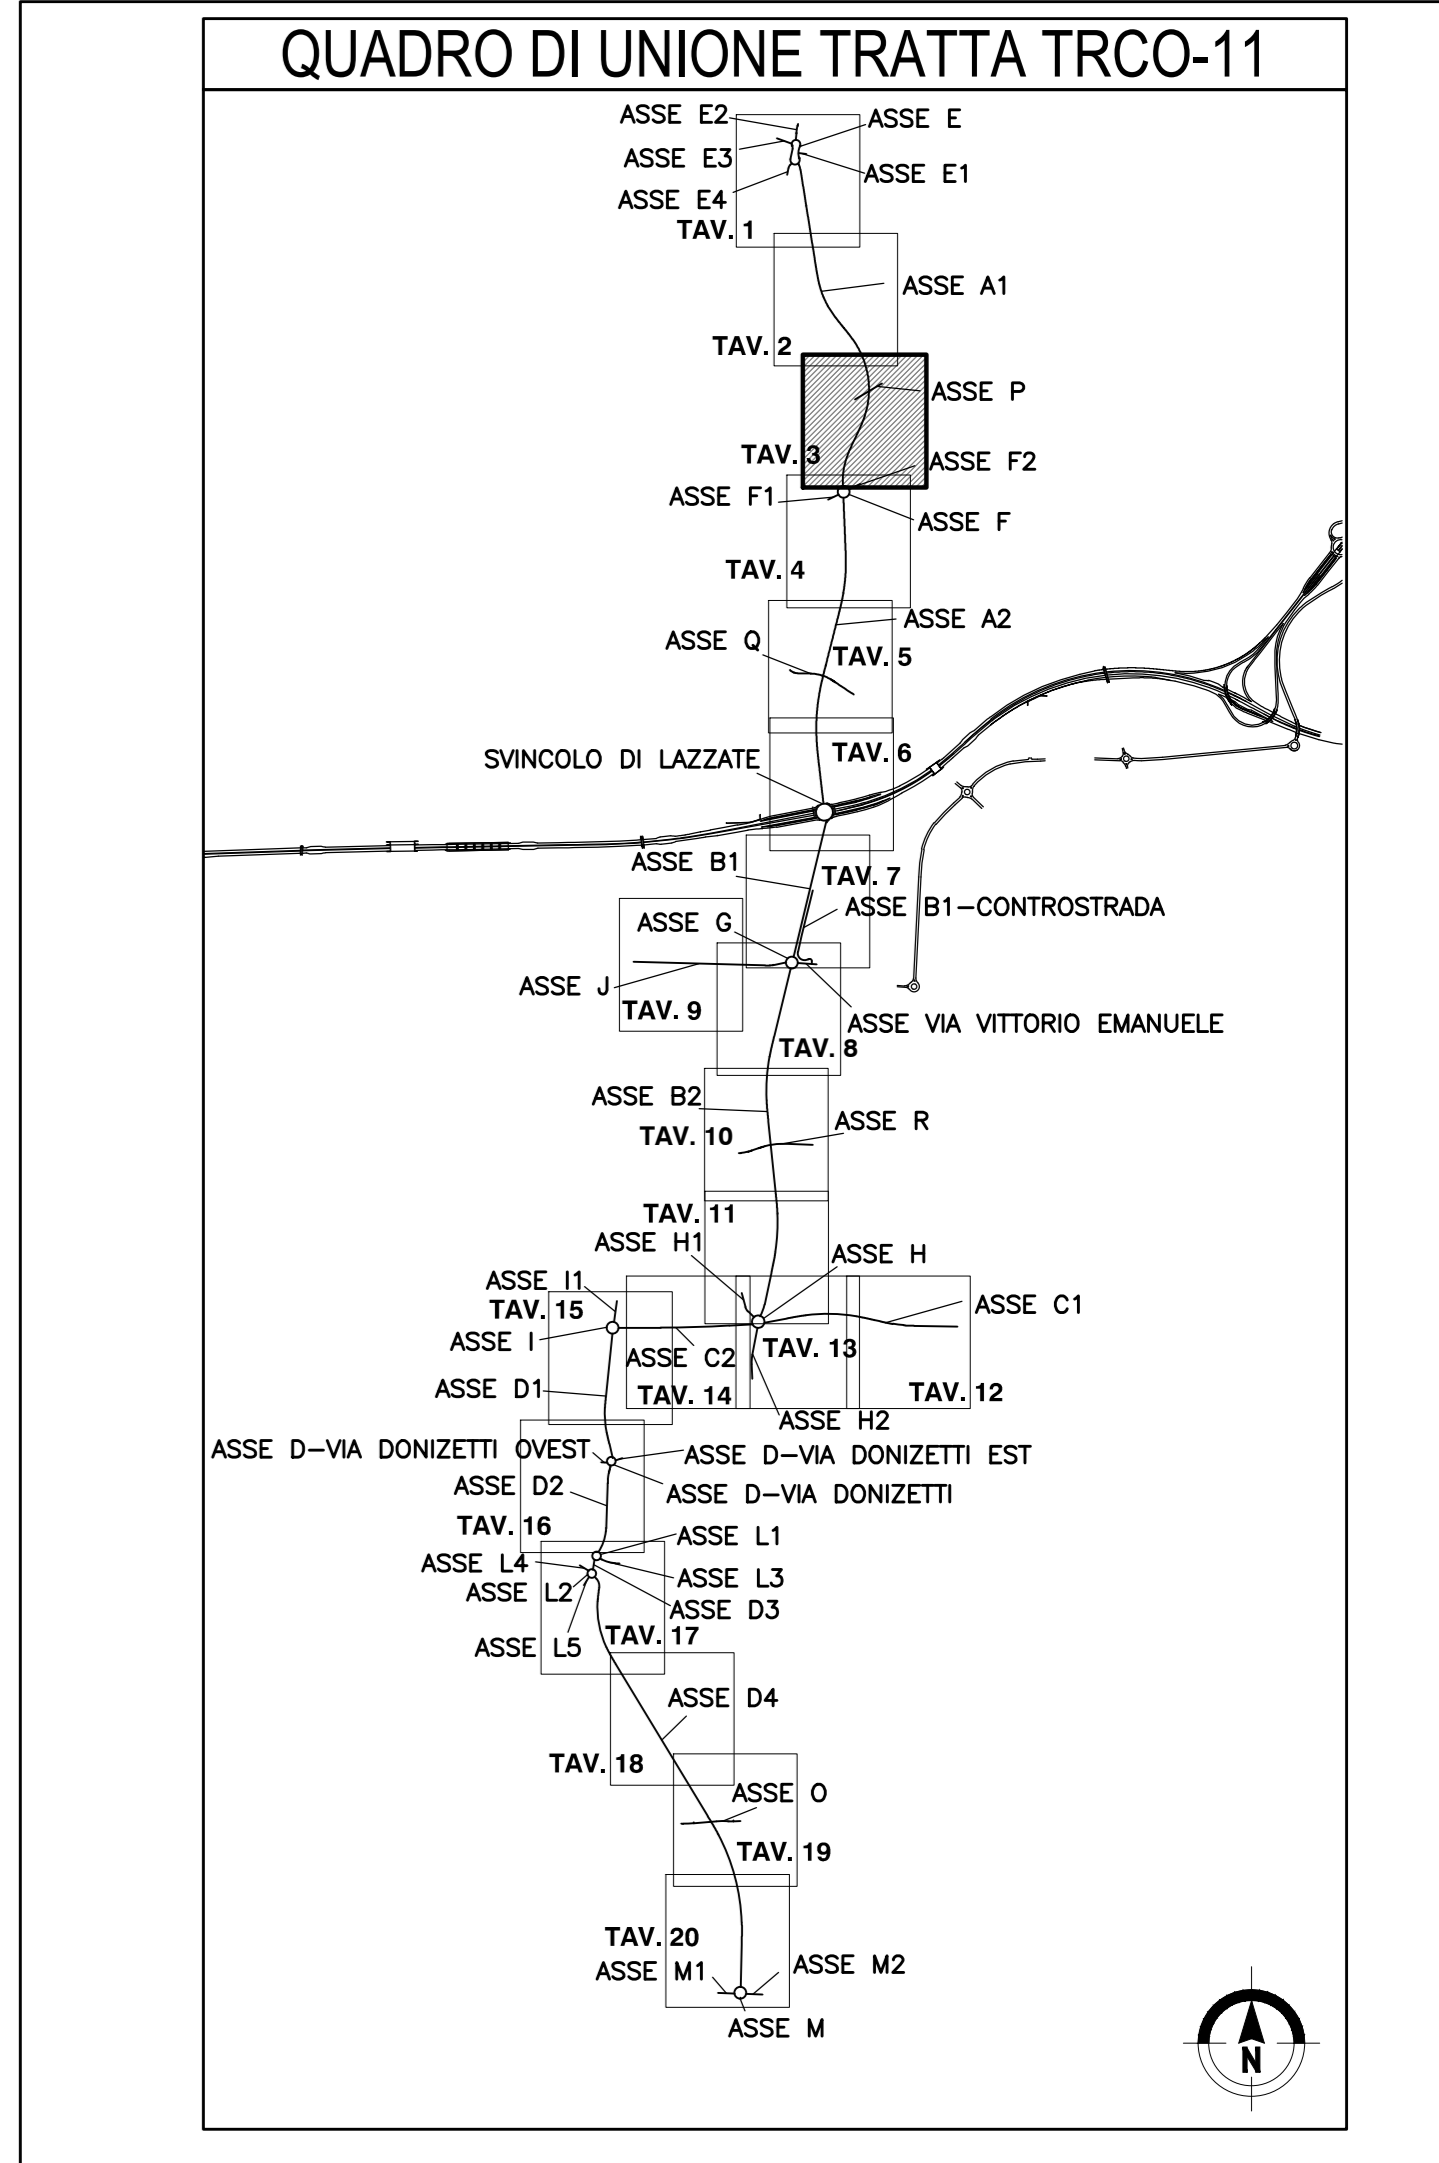

MATRICE DI REVISIONE

REV	DATA	DESCRIZIONE MODIFICA

N.B. LA TAVOLA SOSTITUISCE QUELLA RELATIVA AL CODICE [] DEL PROGETTO ESECUTIVO

COLLEGAMENTO AUTOSTRADALE
 DALMINE - COMO - VARESE - VALICO DEL GAGGIOLO E OPERE AD ESSO CONNESSE
 CODICE CUP P. F110000020001

TRATTE B1, B2, C, D, TRAI13-14, GREENWAY

AS BUILT

PROGETTO STRADALE
 OPERA CONNESSA TRCO11
 PLANIMETRIA DI PROGETTO
 OPERE REALIZZATE E POI DEMOLITE - ASSE A1

IDENTIFICAZIONE ELABORATO	IMPRESA
CODICE PROGETTO: F110000020001	RAGGRUPPAMENTO TEMPORANEO IMPRESE:
LINEE PRODOTTE	STRABAG A.G.
LIBRO	A.S.
MAPPE	GL F
PROGETTO	Grandi Lavori
PROFESSIONISTI	Fincob S.p.A.
REVISIONE	ICM S.p.A.
	STRABAG
	ICM
	STRABAG

Scale: 1:50

DATA	DESCRIZIONE	REV	PROGETTISTA - PROGETTO ESECUTIVO DI DETTAGLIO
13/05/2011	Esazione	1	RAGGRUPPAMENTO TEMPORANEO PROGETTISTI:
13/05/2011	Correzione	2	

CONCEDENTE
 CONFERIMENTO AUTOSTRADALE
 Regione Lombardia

CONCESSIONARIO
 Direzione dei Lavori
 Ing. Giuseppe Sorio
 Ing. Roberto Tassi
 Ing. Carlo Pavesi

PROGETTISTA
 3TI PROGETTI ITALIA S.p.A.

ELABORAZIONE PROGETTUALE
 3TI ITALIA S.p.A.
 DIRETTORE TECNICO
 Ing. Stefano Inzer Passoni
 Ordine degli Ingegneri
 Provincia di Roma n. 20809

Redatto: Di Ceglie
 Verificato: Serge
 Approvato: Passoni