


PROVINCIA : Como
COMUNE : Cermenate

PROVINCIA : Como
COMUNE : Bregnano

- STRATO DI BINDER ESEGUITO
- STRATO DI BASE
- STRATO DI FONDAZIONE TERRA STABILIZZATA
- OPERE REALIZZATE
- CUMULI
- PISTA DI CANTIERE

QUADRO DI UNIONE TRATTA TRCO-11

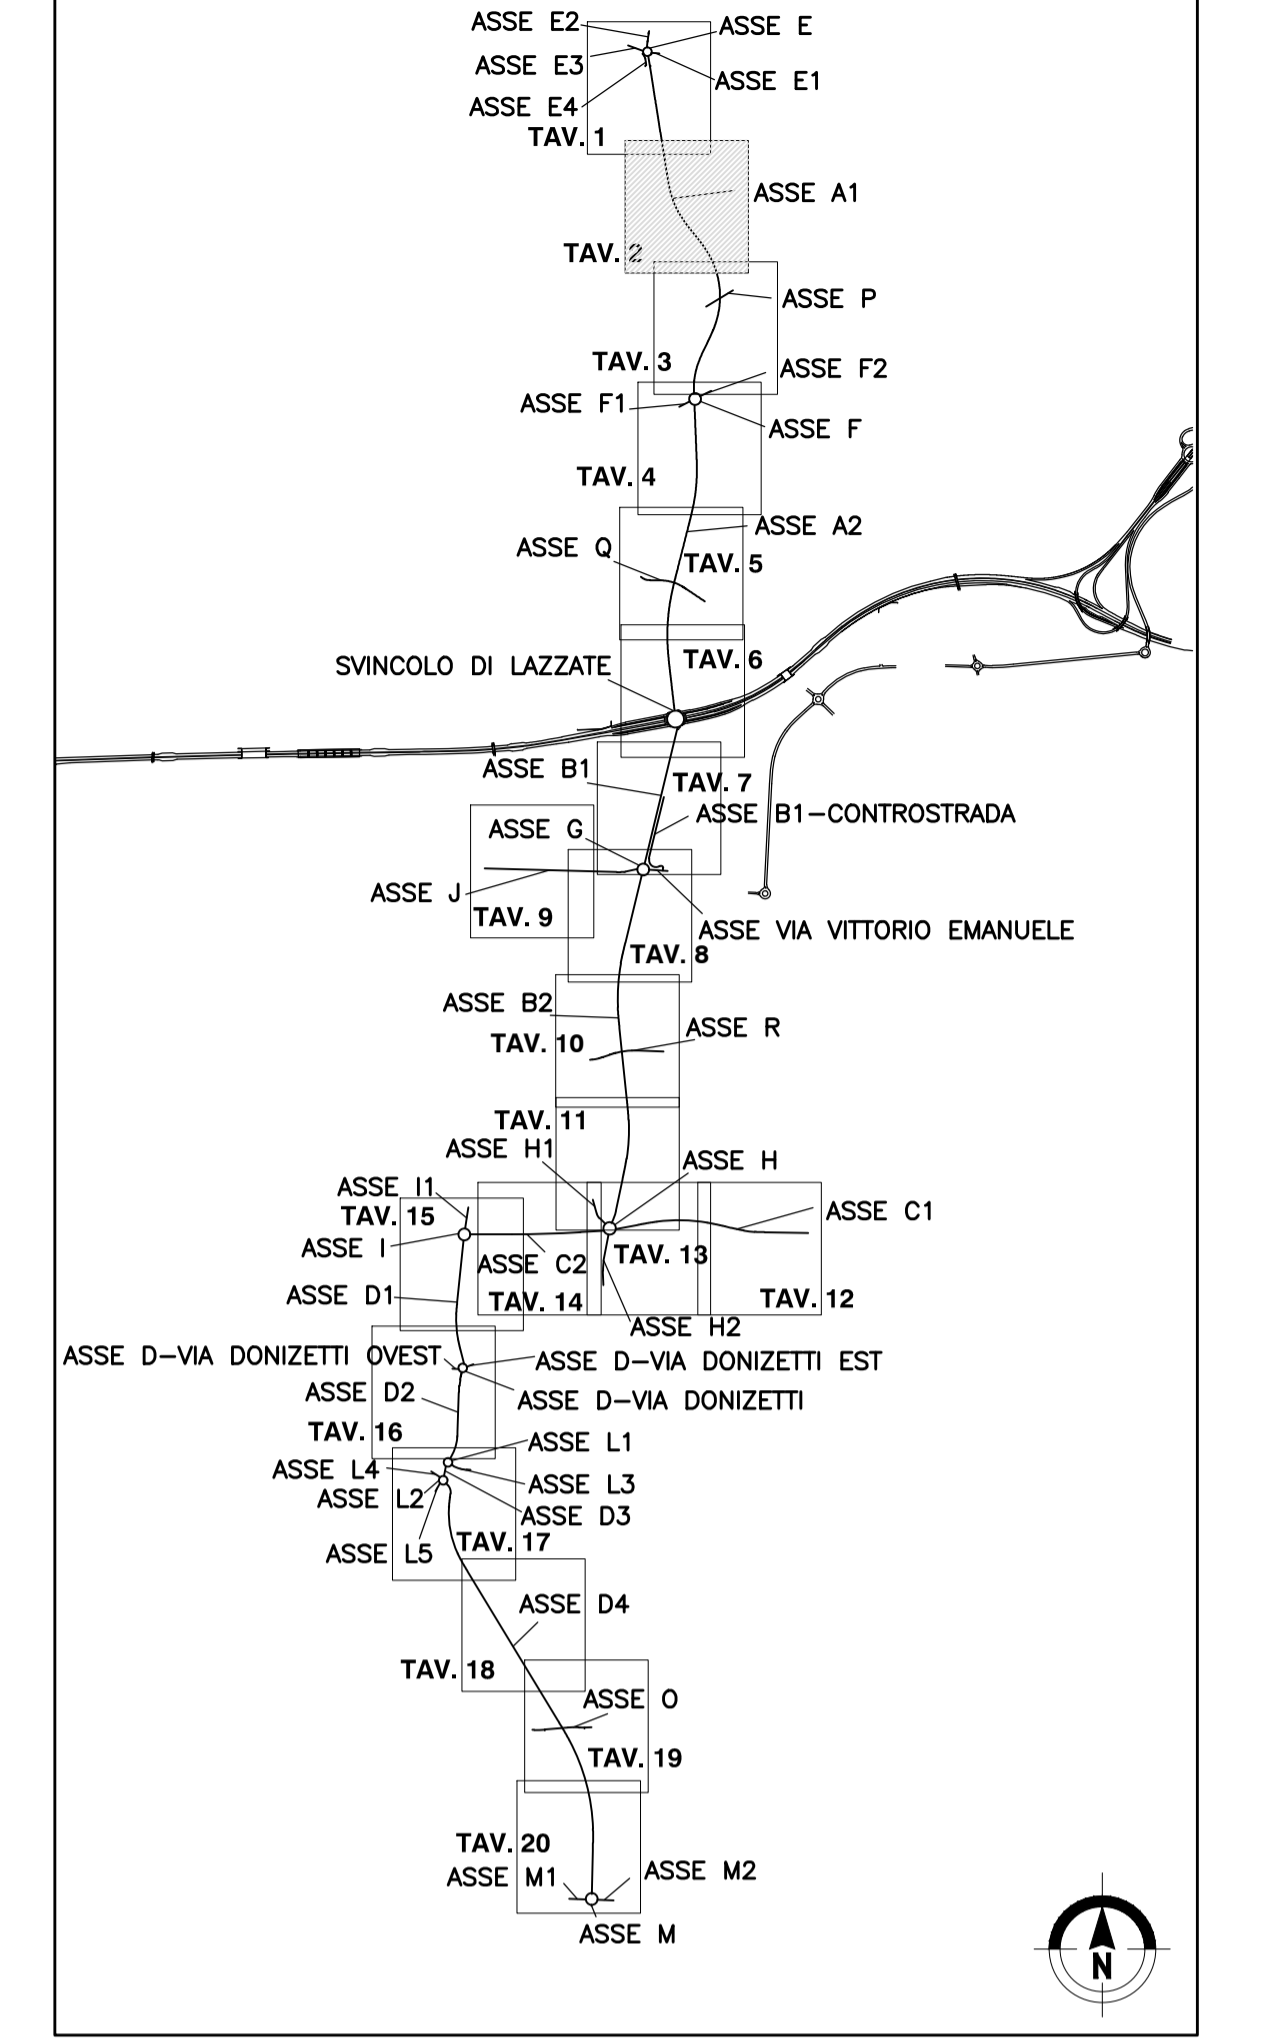

MATRICE DI REVISIONE

REV	DATA	DESCRIZIONE MODIFICA

N.B.: LA TAVOLA SOSTITUISCE QUELLA RELATIVA AL CODICE E [] DEL PROGETTO ESECUTIVO

**COLLEGAMENTO AUTOSTRADALE
DALMINE - COMO - VARESE - VALICO DEL GAGGIOLO E OPERE AD ESSO CONNESSE**
CODICE C.U.P. F11B0600270007

TRATTE B1, B2, C, D, TRVA13+14, GREENWAY

AS BUILT

TRATTA B1
PROGETTO STRADALE
OPERA CONNESSA TRCO11
PLANIMETRIA DI PROGETTO
PLANIMETRIA DI PROGETTO - TAV.2 ASSE A1

<p>IDENTIFICAZIONE ELABORATO CODICE PROGETTO: F00107B WBS</p> <table border="1" style="width: 100%; border-collapse: collapse;"> <thead> <tr> <th>FASE PROGETTUALE</th> <th>LOTTO</th> <th>ZONA</th> <th>OPERA</th> <th>TRATTO D'OPERA</th> <th>AMBITO</th> <th>TIPO ELABORATO</th> <th>PROGRESSIVO</th> <th>REVISIONE</th> </tr> </thead> <tbody> <tr> <td>A</td> <td>1</td> <td>H02</td> <td>GE001</td> <td>0</td> <td>SD</td> <td>P1</td> <td>002</td> <td>E</td> </tr> </tbody> </table> <p>Scala: 1:1000</p>	FASE PROGETTUALE	LOTTO	ZONA	OPERA	TRATTO D'OPERA	AMBITO	TIPO ELABORATO	PROGRESSIVO	REVISIONE	A	1	H02	GE001	0	SD	P1	002	E	<p>IMPRESA RAGGRUPPAMENTO TEMPORANEO IMPRESE:</p> <table style="width: 100%;"> <tr> <td>Mandataria</td> <td>Mandante</td> <td>Mandante</td> <td>Mandante cooptata</td> </tr> <tr> <td>STRABAG A.G.</td> <td>GLF Grandi Lavori Fincosit S.p.A.</td> <td>ICM S.p.A.</td> <td>STRABAG S.p.A.</td> </tr> </table> <p style="text-align: center;">STRABAG ICM STRABAG</p>	Mandataria	Mandante	Mandante	Mandante cooptata	STRABAG A.G.	GLF Grandi Lavori Fincosit S.p.A.	ICM S.p.A.	STRABAG S.p.A.
FASE PROGETTUALE	LOTTO	ZONA	OPERA	TRATTO D'OPERA	AMBITO	TIPO ELABORATO	PROGRESSIVO	REVISIONE																			
A	1	H02	GE001	0	SD	P1	002	E																			
Mandataria	Mandante	Mandante	Mandante cooptata																								
STRABAG A.G.	GLF Grandi Lavori Fincosit S.p.A.	ICM S.p.A.	STRABAG S.p.A.																								
<p>DATA DESCRIZIONE REV</p> <p>Agosto 2017 Emissione Ordine di servizio 19 E</p> <p>RAGGRUPPAMENTO TEMPORANEO PROGETTISTI:</p> <table style="width: 100%;"> <tr> <td>Mandatario</td> <td>Mandante</td> <td>Mandante</td> <td>Mandante</td> </tr> <tr> <td>3TI PROGETTI ITALIA</td> <td>3TI PROGETTI ITALIA S.p.A.</td> <td>GP</td> <td>Arch. Salvatore Vermiglio</td> </tr> </table>	Mandatario	Mandante	Mandante	Mandante	3TI PROGETTI ITALIA	3TI PROGETTI ITALIA S.p.A.	GP	Arch. Salvatore Vermiglio	<p>CONCEDENTE</p> <p>CONCESSIONARI AUTOSTRADALI LOMBARDE Ing. Alberto Cecchini</p> <p>CONCESSIONARIO</p> <p>Autorisita' Lombardia Direttore Tecnico: Ing. Giuseppe Sambio Referente Tecnico: Ing. Sabrina Lattuada</p> <p>APPROVATO</p> <p>Autorisita' Lombardia Il Direttore dei Lavori: Ing. Francesco Domenico</p>																		
Mandatario	Mandante	Mandante	Mandante																								
3TI PROGETTI ITALIA	3TI PROGETTI ITALIA S.p.A.	GP	Arch. Salvatore Vermiglio																								
<p>ELABORAZIONE PROGETTUALE</p> <p>PROGETTISTA: 3TI PROGETTI ITALIA S.p.A.</p> <p style="text-align: right;">3TI ITALIA S.p.A. DIRETTORE TECNICO: Ing. Stefano Luca Passati Ordine degli Ingegneri Provincia di Roma n. 20809</p>																											
<p>Redatto: DE CEGUE Verificato: LOPES Approvato: Possati</p>																											