




← COMO

→ SP SARONNO


PROVINCIA : Como  
COMUNE : Cerenate

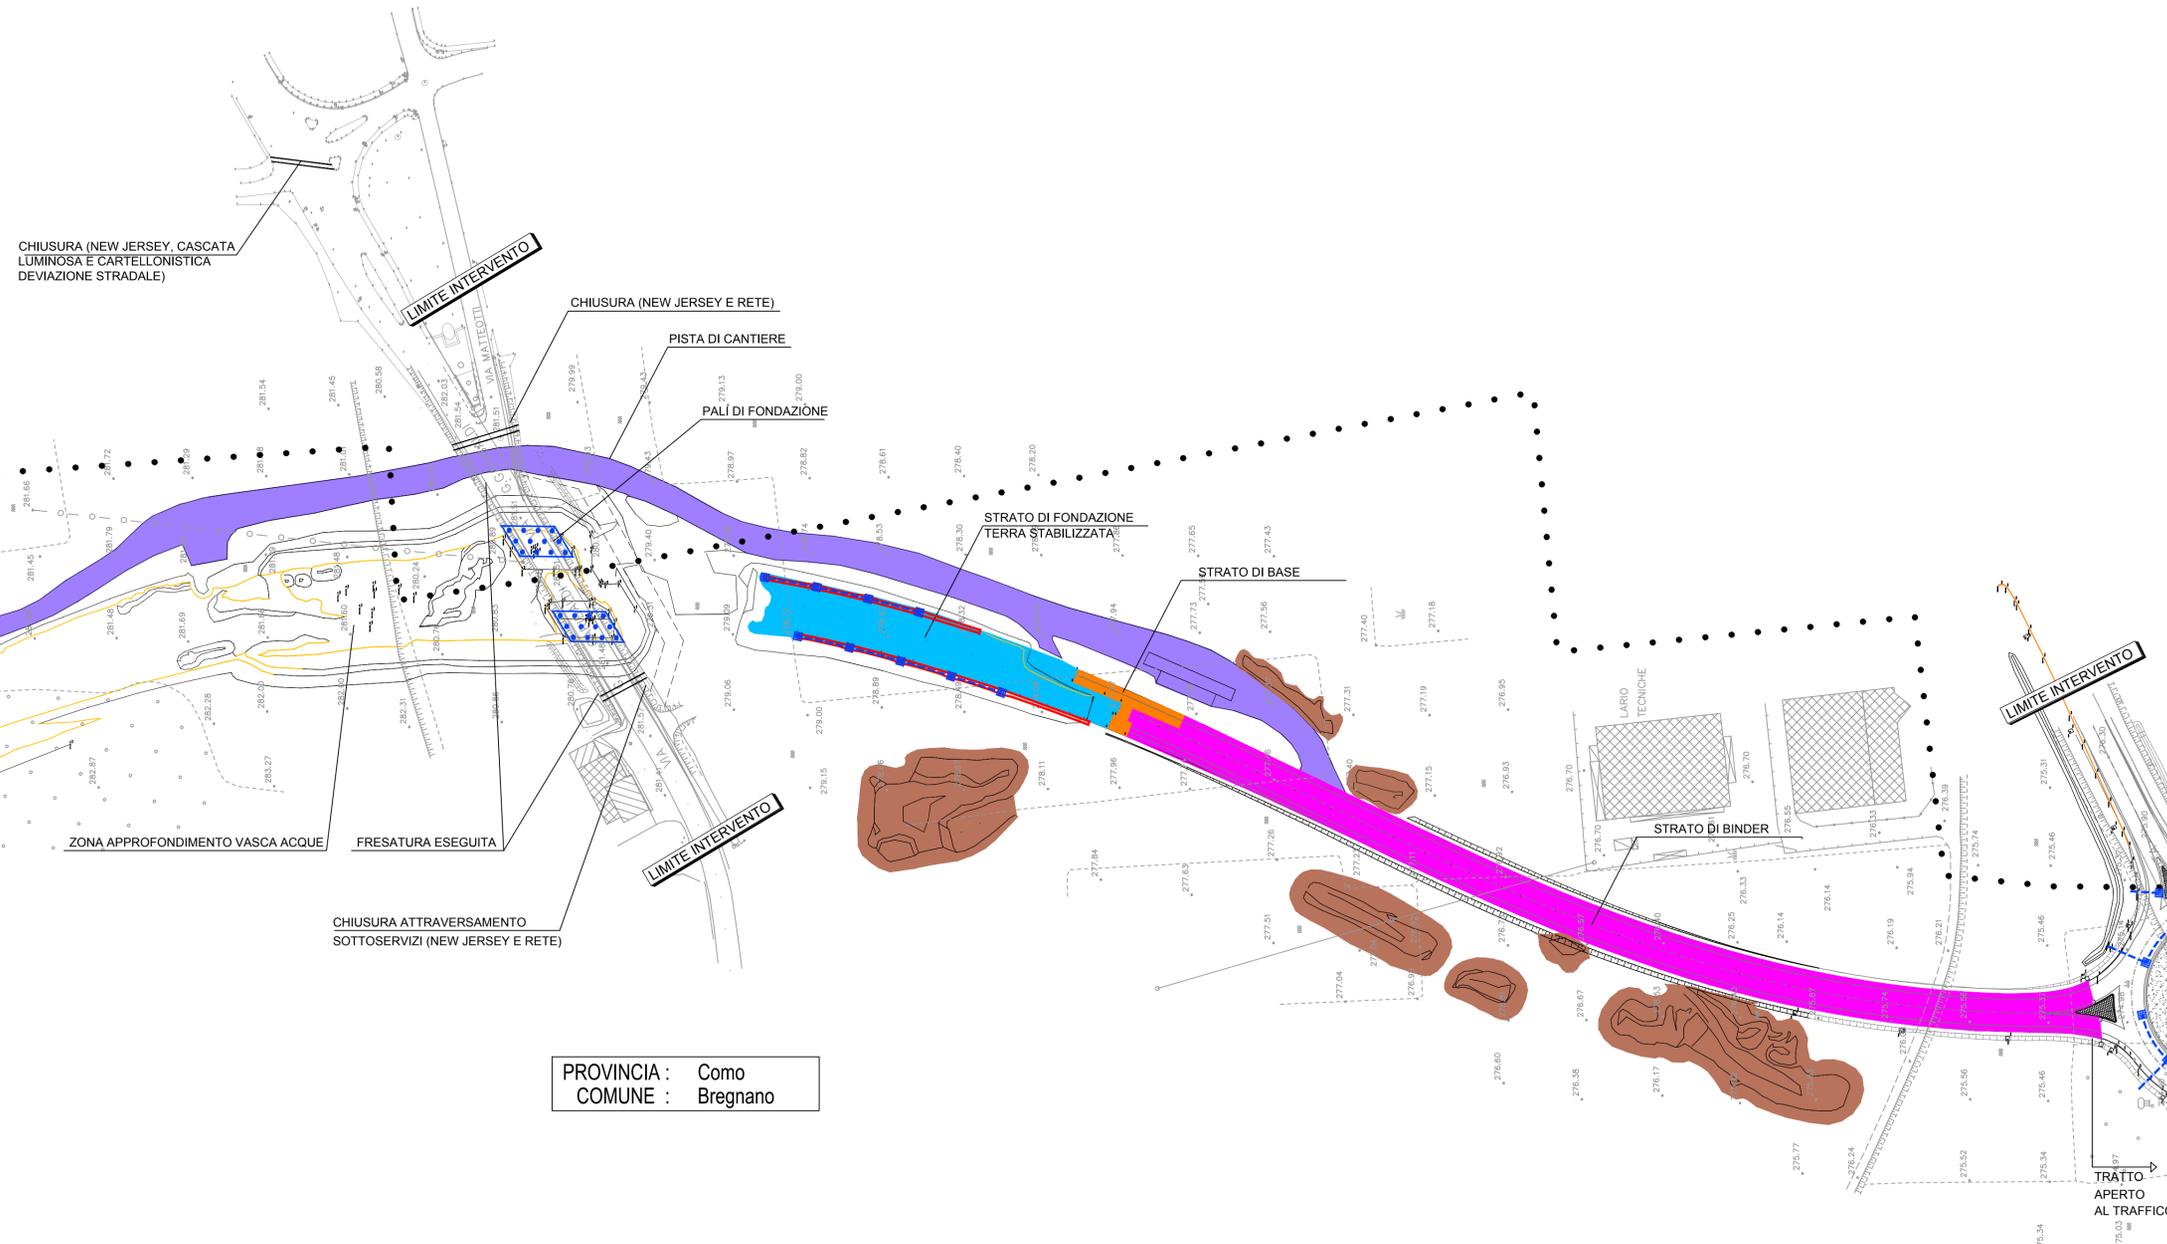

PROVINCIA : Como  
COMUNE : Bregnano

- CANALETTA DEMOLITA
- STRATO DI BINDER ESEGUITO
- STRATO DI BASE
- STRATO DI FONDAZIONE TERRA STABILIZZATA
- OPERE REALIZZATE
- CUMULI
- PISTA DI CANTIERE

### QUADRO DI UNIONE TRATTA TRCO-11

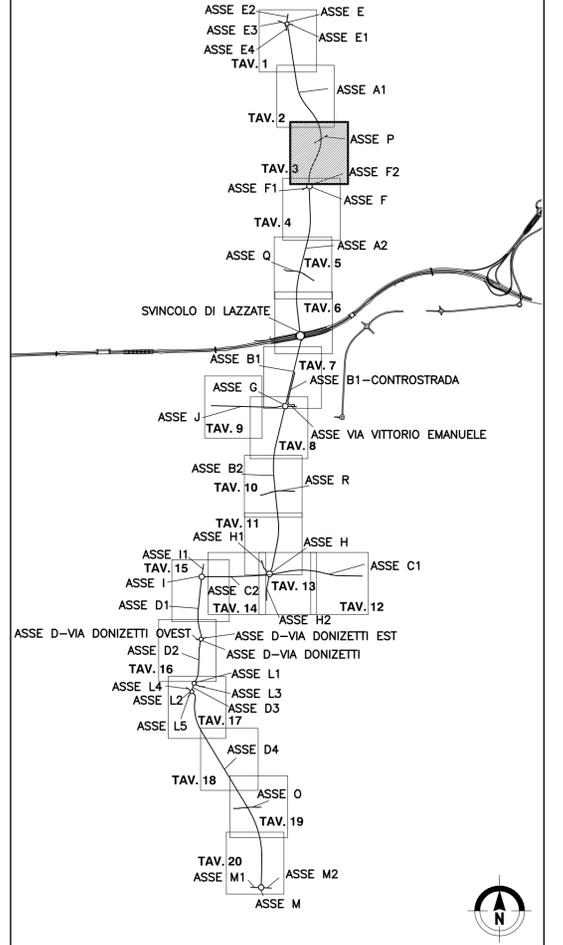

### MATRICE DI REVISIONE

REV	DATA	DESCRIZIONE MODIFICA

N.B.: LA TAVOLA SOSTITUISCE QUELLA RELATIVA AL CODICE E [ ] DEL PROGETTO ESECUTIVO

CONCESSIONARI AUTOSTRADALI LOMBARDE

**COLLEGAMENTO AUTOSTRADALE DALMINE - COMO - VARESE - VALICO DEL GAGGIOLO E OPERE AD ESSO CONNESSE**  
CODICE C.U.P. F11B0600270007

**TRATTE B1, B2, C, D, TRVA13+14, GREENWAY**

**AS BUILT**

**TRATTA B1**  
PROGETTO STRADALE  
OPERA CONNESSA TRCO11  
PLANIMETRIA DI PROGETTO  
PLANIMETRIA DI PROGETTO - ASSE P - ASSE P PISTA CICLABILE

<b>IDENTIFICAZIONE ELABORATO</b> CODICE PROGETTO: F00107B WBS	<b>IMPRESA</b> RAGGRUPPAMENTO TEMPORANEO IMPRESE: Mandatario: STRABAG A.G. Mandante: GLF Grandi Lavori Fincosit S.p.A. Mandatario: ICM S.p.A. Mandante cooptata: STRABAG S.p.A.
<b>FASE PROGETTUALE</b> A 1 HD2 GE001 0 SD P1 003 E	<b>IMPRESA</b> <b>STRABAG</b> <b>ICM</b> <b>STRABAG</b>
<b>DATA</b> Agosto 2017	<b>REVISIONE</b> E
<b>CONCEDENTE</b> CONCESSIONARI AUTOSTRADALI LOMBARDE	<b>PROGETTISTA - PROGETTO ESECUTIVO DI DETTAGLIO</b> RAGGRUPPAMENTO TEMPORANEO PROGETTISTI: Mandatario: 3TI PROGETTI ITALIA S.p.A. Mandante: G.P. Progetti di Infrastrutture S.p.A. Mandatario: 3TI Mandante: Arch. Salvatore Vergiglio
<b>CONCESSIONARIO</b> Autotrasstrada Padovana Lombardia	<b>ELABORAZIONE PROGETTUALE</b> PROGETTISTA: 3TI PROGETTI ITALIA S.p.A. Direttore Tecnico: Ing. Giuseppe Sarnio Referente Tecnico: Ing. Sabrina Lattuada
<b>APPROVATO</b> Autotrasstrada Padovana Lombardia	<b>RESPONSABILE DI PROGETTO ED INCARICATO DELL'INTEGRAZIONE FRA LE VARIE PRESTAZIONI:</b> Ing. Alberto Cecchini <b>3TI ITALIA S.p.A.</b> Direttore Tecnico: Ing. Stefano Luca Passati Ordine degli Ingegneri Provincia di Roma n. 20809
	Redatto: DE CEGUE      Verificato: LOPES      Approvato: Possati