


PROVINCIA : Como  
 COMUNE : Cernate

COMO



PROVINCIA : Monza e Brianza  
 COMUNE : Lazzate

SP SARONNO

PROVINCIA : Como  
 COMUNE : Bregnano

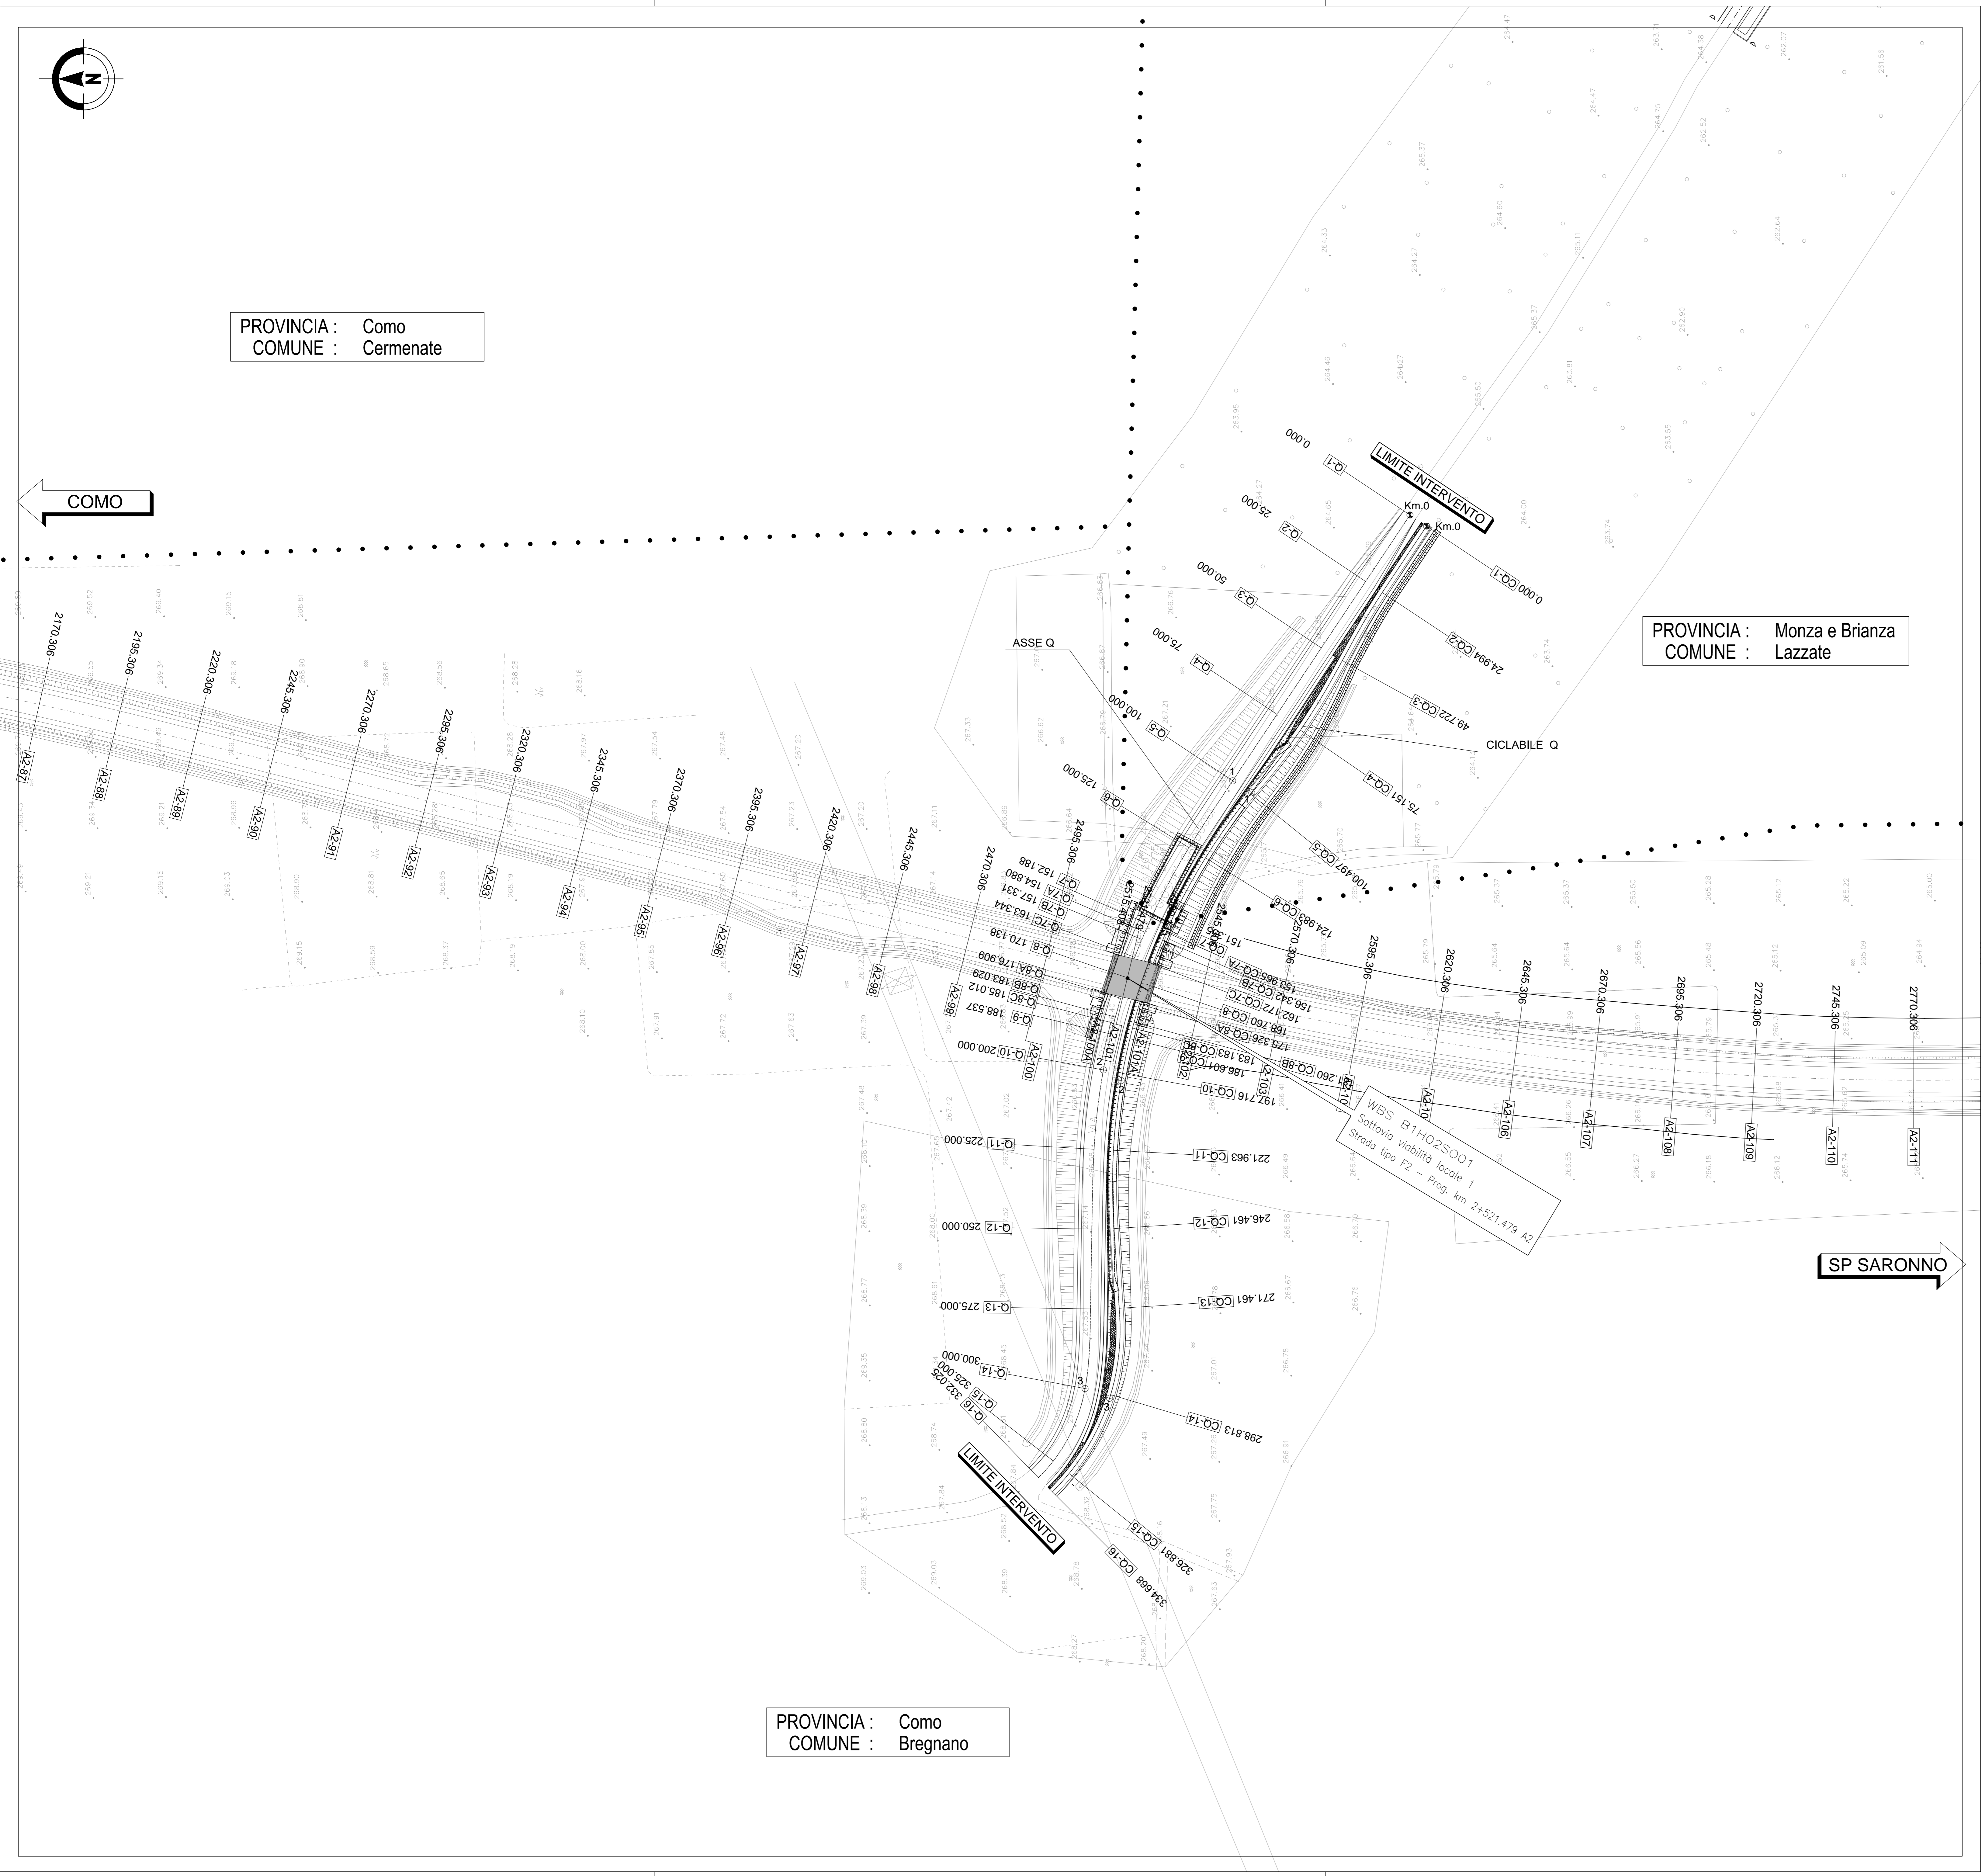

QUADRO DI UNIONE TRATTA TRCO-11

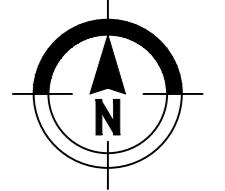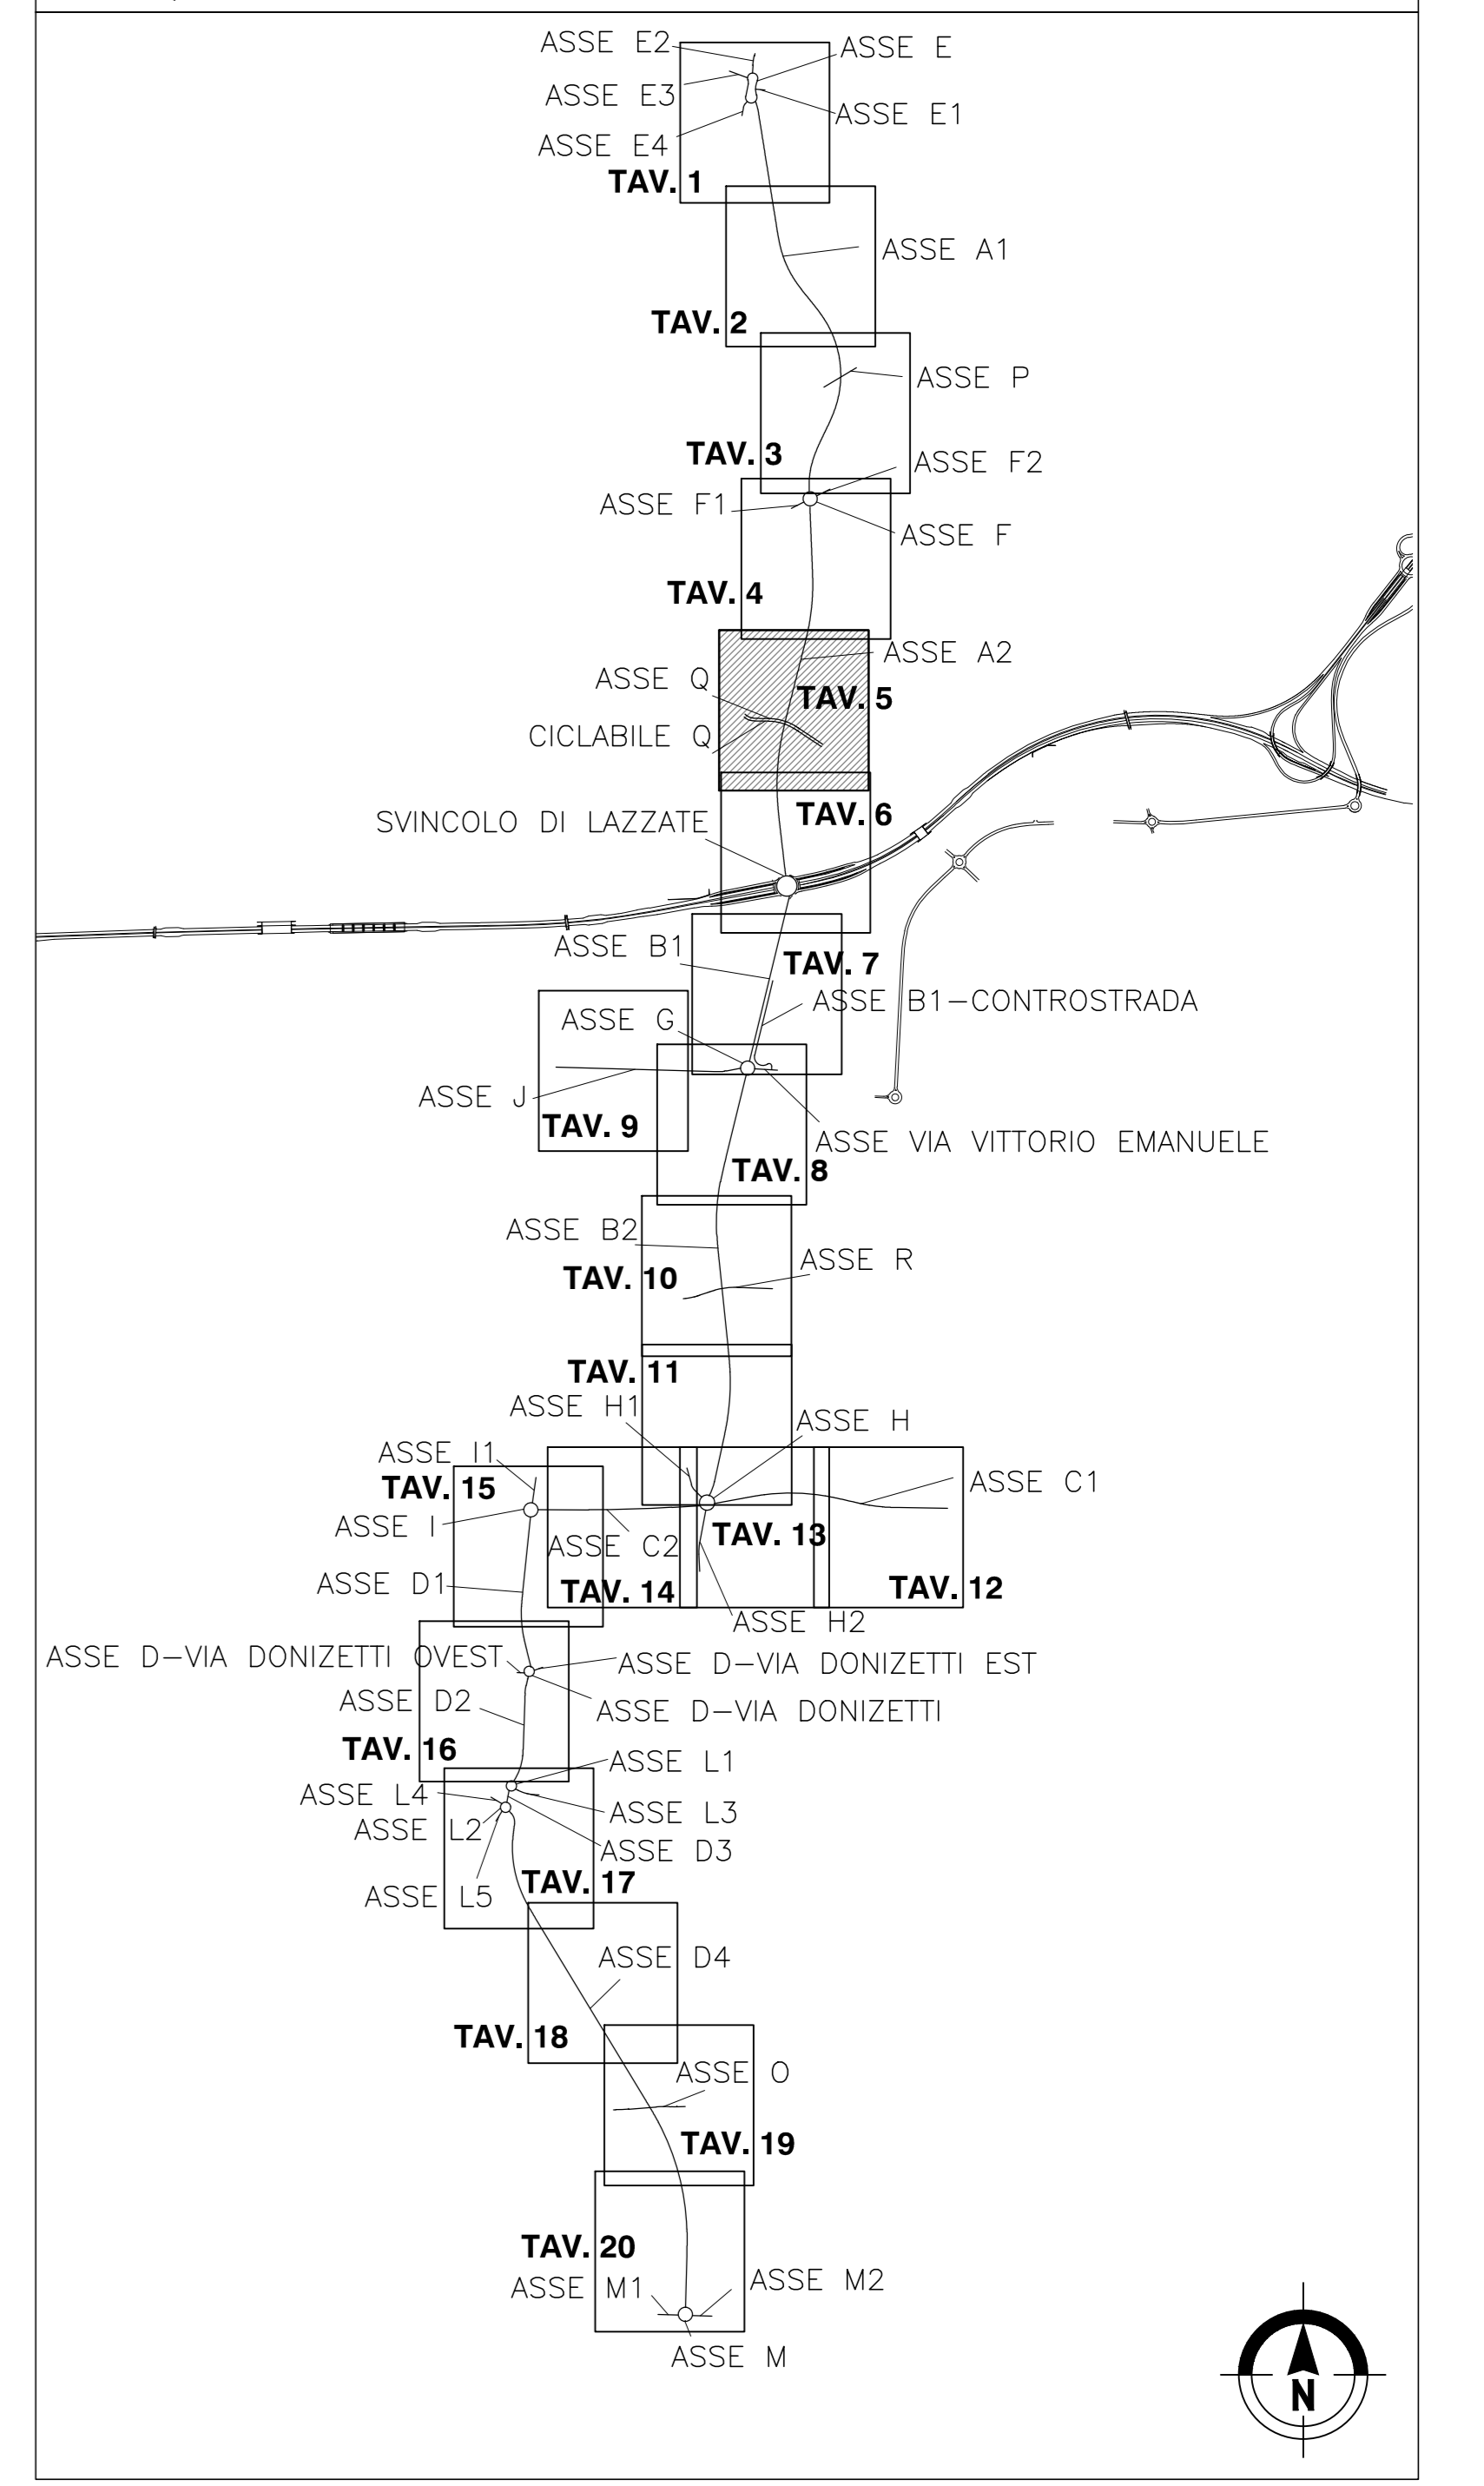

MATRICE DI REVISIONE

REV	DATA	DESCRIZIONE MODIFICA

N.B.: LA TAVOLA SOSTITUISCE QUELLA RELATIVA AL CODICE E [ ] DEL PROGETTO ESECUTIVO

CONCESSIONE AUTOSTRADALI LOMBARDE  
**COLLEGAMENTO AUTOSTRADALE DALMINE - COMO - VARESE - VALICO DEL GAGGIOLO E OPERE AD ESSO CONNESSE**  
 CODICE C.U.P. F11B06000270007  
**TRATTE B1, B2, C, D, TRVA13+14, GREENWAY**  
**AS BUILT**  
**TRATTA B1**  
 PROGETTO STRADALE  
 OPERA CONNESSA TRCO11  
 PLANIMETRIA DI PROGETTO  
 PLANIMETRIA DI PROGETTO - TAV.5 ASSE A2 - ASSE Q

<b>IDENTIFICAZIONE ELABORATO</b> CODICE PROGETTO: F00107B WBS		<b>IMPRESA</b> RAGGRUPPAMENTO TEMPORANEO IMPRESE:																											
<table border="1"> <tr><th>FASE PROGETTUALE</th><th>LOTTO</th><th>ZONA</th><th>OPERA</th><th>TRATTO D'OPERA</th><th>AMBITO</th><th>TIPO ELABORATO</th><th>PROGRESSIVO</th><th>REVISIONE</th></tr> <tr><td>A</td><td>1</td><td>H02</td><td>GE001</td><td>D</td><td>S0</td><td>P1</td><td>005</td><td>01</td></tr> </table>		FASE PROGETTUALE	LOTTO	ZONA	OPERA	TRATTO D'OPERA	AMBITO	TIPO ELABORATO	PROGRESSIVO	REVISIONE	A	1	H02	GE001	D	S0	P1	005	01	<table border="1"> <tr><th>Mandatario</th><th>Mandante</th><th>Mandatario</th><th>Mandante</th></tr> <tr><td>STRABAG A.G.</td><td>GLF Grandi Lavori Fincost S.p.A.</td><td>ICM S.p.A.</td><td>STRABAG S.p.A.</td></tr> </table>		Mandatario	Mandante	Mandatario	Mandante	STRABAG A.G.	GLF Grandi Lavori Fincost S.p.A.	ICM S.p.A.	STRABAG S.p.A.
FASE PROGETTUALE	LOTTO	ZONA	OPERA	TRATTO D'OPERA	AMBITO	TIPO ELABORATO	PROGRESSIVO	REVISIONE																					
A	1	H02	GE001	D	S0	P1	005	01																					
Mandatario	Mandante	Mandatario	Mandante																										
STRABAG A.G.	GLF Grandi Lavori Fincost S.p.A.	ICM S.p.A.	STRABAG S.p.A.																										
<table border="1"> <tr><th>DATA</th><th>DESCRIZIONE</th><th>REV</th></tr> <tr><td>Aprile 2017</td><td>Emissione</td><td>E</td></tr> </table>		DATA	DESCRIZIONE	REV	Aprile 2017	Emissione	E	<table border="1"> <tr><th>Mandatario</th><th>Mandante</th><th>Mandante</th><th>Mandante</th></tr> <tr><td>3TI PROGETTI ITALIA</td><td>GP</td><td>3TI</td><td>Arch. Salvatore Vermiglio</td></tr> </table>		Mandatario	Mandante	Mandante	Mandante	3TI PROGETTI ITALIA	GP	3TI	Arch. Salvatore Vermiglio												
DATA	DESCRIZIONE	REV																											
Aprile 2017	Emissione	E																											
Mandatario	Mandante	Mandante	Mandante																										
3TI PROGETTI ITALIA	GP	3TI	Arch. Salvatore Vermiglio																										
<b>CONCEDENTE</b> CONCESSIONI AUTOSTRADALI LOMBARDE		<b>RESPONSABILE DI PROGETTO ED INCARICATO DELL'INTEGRAZIONE FRA LE VARIE PRESTAZIONI:</b> Ing. Alberto Cecchini																											
<b>CONCESSIONARIO</b> Autosstrada Pedemontana Lombardia Direttore Tecnico: Ing. Stefano Emilio Frigerio Referente Tecnico: Ing. Sabrina Lattuada		<b>ELABORAZIONE PROGETTUALE</b> <b>PROGETTISTA:</b> 3TI PROGETTI ITALIA S.p.A. <b>3TI ITALIA S.p.A.</b> DIRETTORE TECNICO Ing. Stefano Luca Possenti Ordine degli Ingegneri Provincia di Roma n. 20809																											
<b>APPROVATO</b> Autosstrada Pedemontana Lombardia Il Direttore dei Lavori: Ing. Francesco Domenico		<table border="1"> <tr><td>Redatto: DE CEGUE</td><td>Verificato: LOPES</td><td>Approvato: Possati</td></tr> </table>		Redatto: DE CEGUE	Verificato: LOPES	Approvato: Possati																							
Redatto: DE CEGUE	Verificato: LOPES	Approvato: Possati																											