


QUADRO DI UNIONE TRATTA TRCO-11

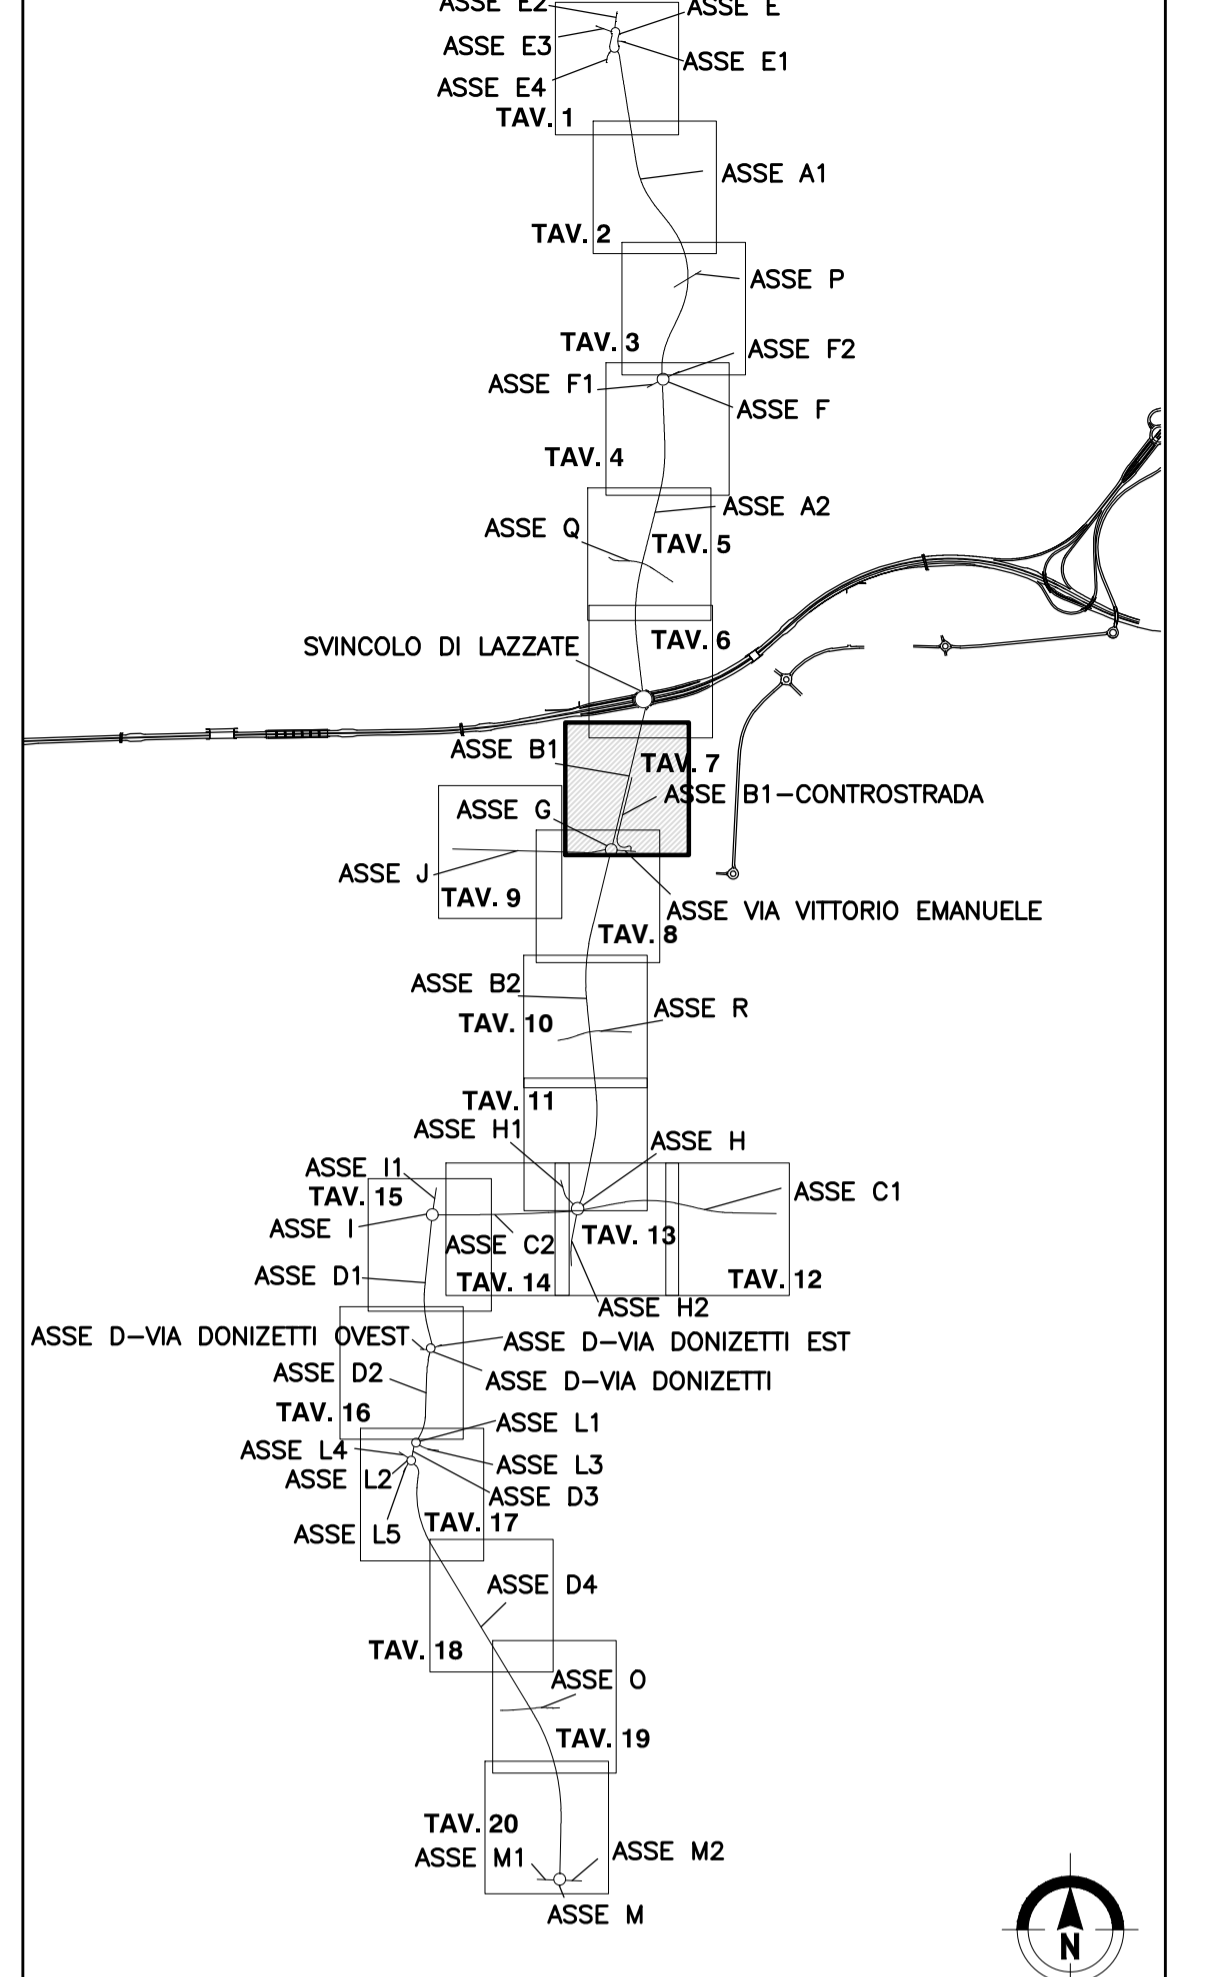

MATRICE DI REVISIONE

REV	DATA	DESCRIZIONE MODIFICA

N.B.: LA TAVOLA SOSTITUISCE QUELLA RELATIVA AL CODICE DEL PROGETTO ESECUTIVO

CONCESSIONARI AUTOSTRADALI LOMBARDE

Autosstrada Padovana/Lombarda

COLLEGAMENTO AUTOSTRADALE DALMINE - COMO - VARESE - VALICO DEL GAGGIOLO E OPERE AD ESSO CONNESSE

CODICE C.U.P. F1180600270007

TRATTE B1, B2, C, D, TRVA13+14, GREENWAY

AS BUILT

TRATTA B1
 PROGETTO STRADALE
 OPERA CONNESSA TRCO11
 PLANIMETRIA DI PROGETTO
 PLANIMETRIA DI PROGETTO - TAV.7 ASSE B1

<p>IDENTIFICAZIONE ELABORATO</p> <p>CODICE PROGETTO: F00107B</p> <p>WBS</p>	<p>IMPRESA</p> <p>RAGGRUPPAMENTO TEMPORANEO IMPRESE:</p> <table border="0"> <tr> <td>Mandatario</td> <td>Mandante</td> <td>Mandante</td> <td>Mandante cooptata</td> </tr> <tr> <td>STRABAG A.G.</td> <td>GLF Grandi Lavori Fincosit S.p.A.</td> <td>ICM S.p.A.</td> <td>STRABAG S.p.A.</td> </tr> </table>	Mandatario	Mandante	Mandante	Mandante cooptata	STRABAG A.G.	GLF Grandi Lavori Fincosit S.p.A.	ICM S.p.A.	STRABAG S.p.A.										
Mandatario	Mandante	Mandante	Mandante cooptata																
STRABAG A.G.	GLF Grandi Lavori Fincosit S.p.A.	ICM S.p.A.	STRABAG S.p.A.																
<table border="1"> <thead> <tr> <th>FASE PROGETTUALE</th> <th>LOTTO</th> <th>ZONA</th> <th>OPERA</th> <th>TRATTO D'OPERA</th> <th>AMBITO</th> <th>TIPIC ELABORATO</th> <th>PROGRESSIVO</th> <th>REVISIONE</th> </tr> </thead> <tbody> <tr> <td>A</td> <td>1</td> <td>H02</td> <td>GE001</td> <td>0</td> <td>SD</td> <td>P1</td> <td>007</td> <td>E_01</td> </tr> </tbody> </table>	FASE PROGETTUALE	LOTTO	ZONA	OPERA	TRATTO D'OPERA	AMBITO	TIPIC ELABORATO	PROGRESSIVO	REVISIONE	A	1	H02	GE001	0	SD	P1	007	E_01	<p>STRABAG</p> <p>ICM</p> <p>STRABAG</p>
FASE PROGETTUALE	LOTTO	ZONA	OPERA	TRATTO D'OPERA	AMBITO	TIPIC ELABORATO	PROGRESSIVO	REVISIONE											
A	1	H02	GE001	0	SD	P1	007	E_01											
<p>Scala: 1:1000</p> <table border="1"> <thead> <tr> <th>DATA</th> <th>DESCRIZIONE</th> <th>REV</th> </tr> </thead> <tbody> <tr> <td>Marzo 2017</td> <td>Emissione</td> <td>E</td> </tr> <tr> <td>Maggio 2017</td> <td>Emasione</td> <td>E_01</td> </tr> </tbody> </table>	DATA	DESCRIZIONE	REV	Marzo 2017	Emissione	E	Maggio 2017	Emasione	E_01	<p>PROGETTISTA - PROGETTO ESECUTIVO DI DETTAGLIO</p> <p>RAGGRUPPAMENTO TEMPORANEO PROGETTISTI:</p> <table border="0"> <tr> <td>Mandatario</td> <td>Mandante</td> <td>Mandante</td> <td>Mandante</td> </tr> <tr> <td>3TI PROGETTI ITALIA S.p.A.</td> <td>GP Progetti</td> <td>Arch. Salvatore Vegmiglio</td> <td>Arch. Salvatore Vegmiglio</td> </tr> </table>	Mandatario	Mandante	Mandante	Mandante	3TI PROGETTI ITALIA S.p.A.	GP Progetti	Arch. Salvatore Vegmiglio	Arch. Salvatore Vegmiglio	
DATA	DESCRIZIONE	REV																	
Marzo 2017	Emissione	E																	
Maggio 2017	Emasione	E_01																	
Mandatario	Mandante	Mandante	Mandante																
3TI PROGETTI ITALIA S.p.A.	GP Progetti	Arch. Salvatore Vegmiglio	Arch. Salvatore Vegmiglio																
<p>CONCEDENTE</p> <p>CONCESSIONARI AUTOSTRADALI LOMBARDE</p>	<p>RESPONSABILE DI PROGETTO ED INCARICATO DELL'INTEGRAZIONE FRA LE VARIE PRESTAZIONI:</p> <p>Ing. Alberto Cecchini</p>																		
<p>CONCESSIONARIO</p> <p>Autosstrada Padovana/Lombarda</p> <p>Direttore Tecnico: Ing. Stefano Emilio Frigerio Referente Tecnico: Ing. Sabrina Lattuada</p>	<p>ELABORAZIONE PROGETTUALE</p> <p>PROGETTISTA:</p> <p>3TI PROGETTI ITALIA S.p.A.</p> <p>3TI ITALIA S.p.A. DIRETTORE TECNICO Ing. Stefano Luca Passati Ordine degli Ingegneri Provincia di Roma n. 20809</p>																		
<p>APPROVATO</p> <p>Autosstrada Padovana/Lombarda</p> <p>Il Direttore dei Lavori: Ing. Francesco Domenico</p>	<p>Redatto: DE CEGUE Verificato: LOPES Approvato: Possati</p>																		