


QUADRO DI UNIONE TRATTA TRCO-11

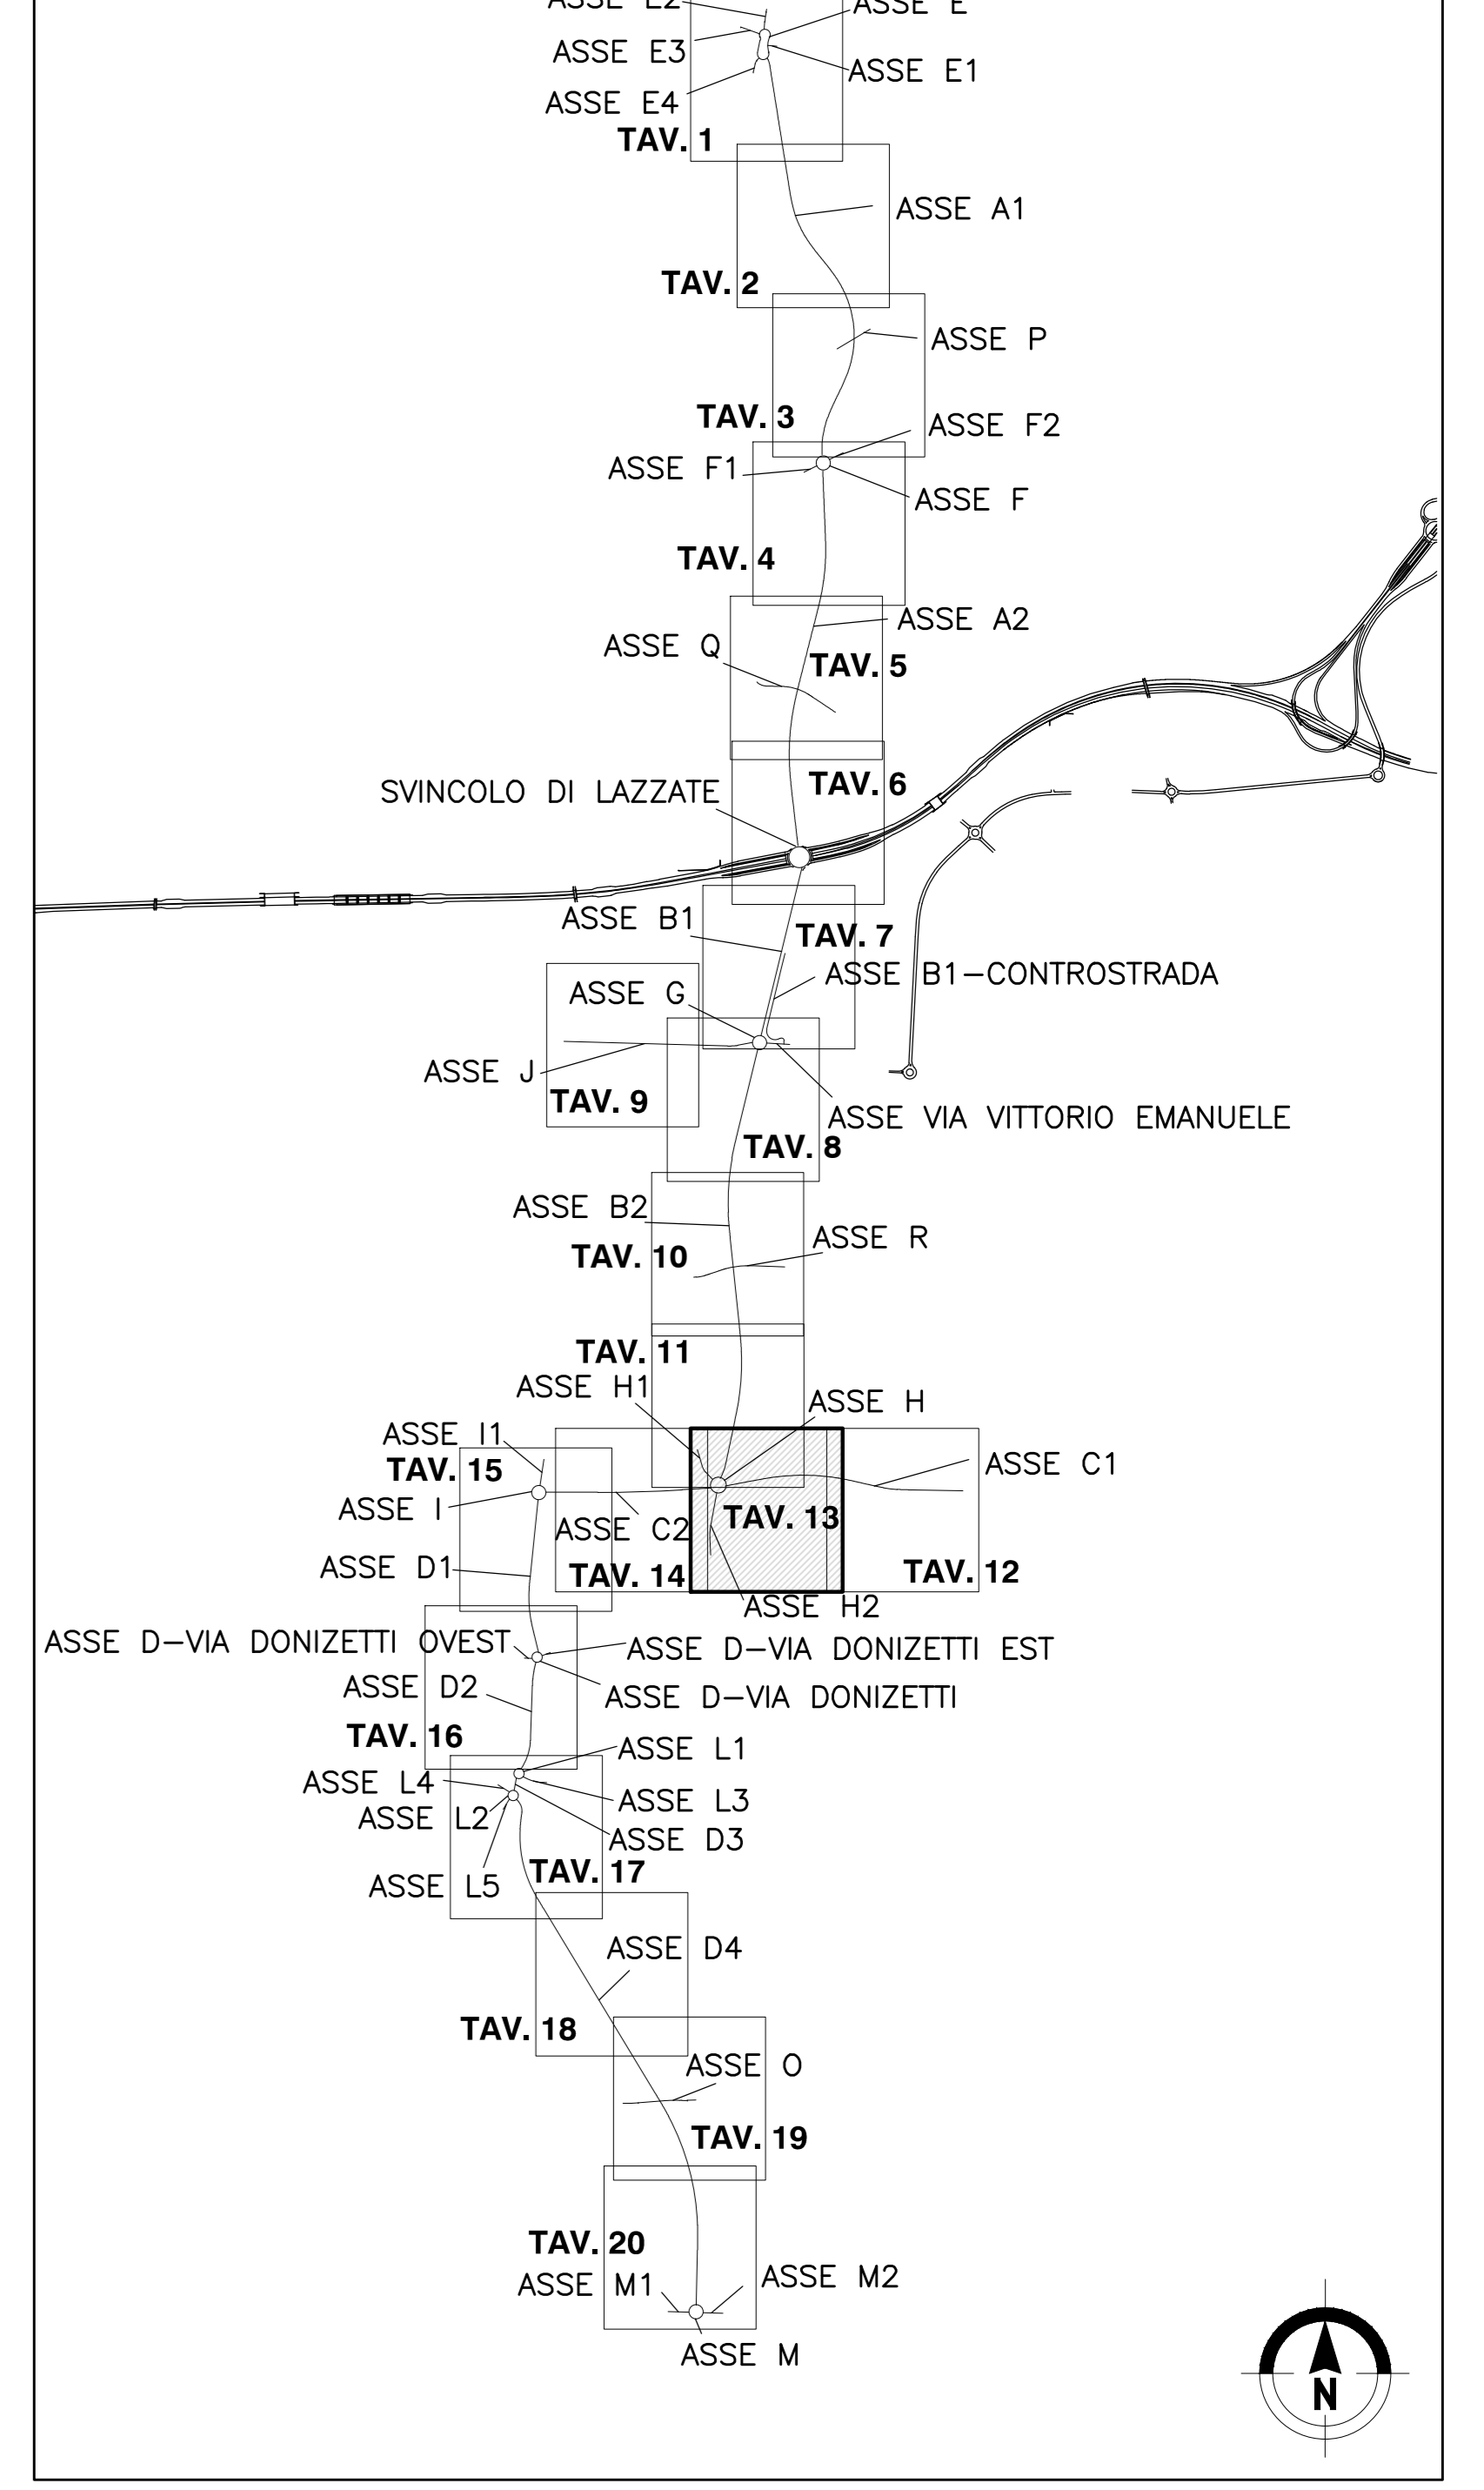

MATRICE DI REVISIONE

REV	DATA	DESCRIZIONE MODIFICA

N.B.: LA TAVOLA SOSTITUISCE QUELLA RELATIVA AL CODICE DEL PROGETTO ESECUTIVO

COLLEGAMENTO AUTOSTRADALE DALMINE - COMO - VARESE - VALICO DEL GAGGIOLO E OPERE AD ESSO CONNESSE
 CODICE C.U.P. F11806000270007

TRATTE B1, B2, C, D, TRVA13+14, GREENWAY

AS BUILT

TRATTA B1
 PROGETTO STRADALE
 OPERA CONNESSA TRCO11
 PLANIMETRIA DI PROGETTO
 PLANIMETRIA DI PROGETTO - TAV.13 ASSE C1

<p>IDENTIFICAZIONE ELABORATO CODICE PROGETTO: F001078 WBS</p> <table border="1"> <tr><th>FASE PROGETTUALE</th><th>LOTTO</th><th>ZONA</th><th>OPERA</th><th>TRATTO D'OPERA</th><th>AMBITO</th><th>TIPO ELABORATO</th><th>PROGRESSIVO</th><th>REVISIONE</th></tr> <tr><td>A</td><td>1</td><td>H02</td><td>GE001</td><td>0</td><td>SD</td><td>P1</td><td>013</td><td>E1</td></tr> </table> <p>Scala: 1:1000</p> <table border="1"> <thead> <tr><th>DATA</th><th>DESCRIZIONE</th><th>REV</th></tr> </thead> <tbody> <tr><td>Maggio 2017</td><td>Emissione</td><td>E</td></tr> </tbody> </table> <p>RAGGRUPPAMENTO TEMPORANEO PROGETTISTI: Mandataria: 3TI PROGETTI ITALIA S.p.A. Mandante: GP Progettisti e ingegneri associati s.p.a.</p>	FASE PROGETTUALE	LOTTO	ZONA	OPERA	TRATTO D'OPERA	AMBITO	TIPO ELABORATO	PROGRESSIVO	REVISIONE	A	1	H02	GE001	0	SD	P1	013	E1	DATA	DESCRIZIONE	REV	Maggio 2017	Emissione	E	<p>IMPRESA RAGGRUPPAMENTO TEMPORANEO IMPRESE:</p> <table border="1"> <tr><td>Mandataria: STRABAG A.G.</td><td>Mandante: GLF Grandi Lavori Fincosit S.p.A.</td><td>Mandante: ICM S.p.A.</td><td>Mandante cooptata: STRABAG S.p.A.</td></tr> </table> <p>STRABAG ICM STRABAG</p> <p>PROGETTISTA - PROGETTO ESECUTIVO DI DETTAGLIO RAGGRUPPAMENTO TEMPORANEO PROGETTISTI:</p> <table border="1"> <tr><td>Mandataria: 3TI PROGETTI ITALIA S.p.A.</td><td>Mandante: GP Progettisti e ingegneri associati s.p.a.</td><td>Mandante: G.C.M. ALBERTI & C. ING. ARCH.</td><td>Mandante: Arch. Salvatore Vermiglio</td></tr> </table> <p>CONCEDENTE CONCESSIONARI AUTOSTRADALI LOMBARDI</p> <p>CONCESSIONARIO Autostrada Padovese Veneta Direttore Tecnico: Ing. Stefano Emilio Frigerio Referente Tecnico: Ing. Sabrina Latuada</p> <p>APPROVATO Autostrada Padovese Veneta Il Direttore dei Lavori: Ing. Francesco Domenico</p> <p>RESPONSABILE DI PROGETTO ED INCARICATO DELL'INTEGRAZIONE FRA LE VARIE PRESTAZIONI: Ing. Alberto Cecchini</p> <p>ELABORAZIONE PROGETTUALE PROGETTISTA: 3TI PROGETTI ITALIA S.p.A.</p> <p>3TI ITALIA S.p.A. DIRETTORE TECNICO Ing. Stefano Luca Passati Ordine degli Ingegneri Provincia di Roma n. 20809</p> <p>Redatto: DE Ceglie Verificato: LOPES Approvato: Passati</p>	Mandataria: STRABAG A.G.	Mandante: GLF Grandi Lavori Fincosit S.p.A.	Mandante: ICM S.p.A.	Mandante cooptata: STRABAG S.p.A.	Mandataria: 3TI PROGETTI ITALIA S.p.A.	Mandante: GP Progettisti e ingegneri associati s.p.a.	Mandante: G.C.M. ALBERTI & C. ING. ARCH.	Mandante: Arch. Salvatore Vermiglio
FASE PROGETTUALE	LOTTO	ZONA	OPERA	TRATTO D'OPERA	AMBITO	TIPO ELABORATO	PROGRESSIVO	REVISIONE																									
A	1	H02	GE001	0	SD	P1	013	E1																									
DATA	DESCRIZIONE	REV																															
Maggio 2017	Emissione	E																															
Mandataria: STRABAG A.G.	Mandante: GLF Grandi Lavori Fincosit S.p.A.	Mandante: ICM S.p.A.	Mandante cooptata: STRABAG S.p.A.																														
Mandataria: 3TI PROGETTI ITALIA S.p.A.	Mandante: GP Progettisti e ingegneri associati s.p.a.	Mandante: G.C.M. ALBERTI & C. ING. ARCH.	Mandante: Arch. Salvatore Vermiglio																														