




PROVINCIA : Varese
 COMUNE : Saronno

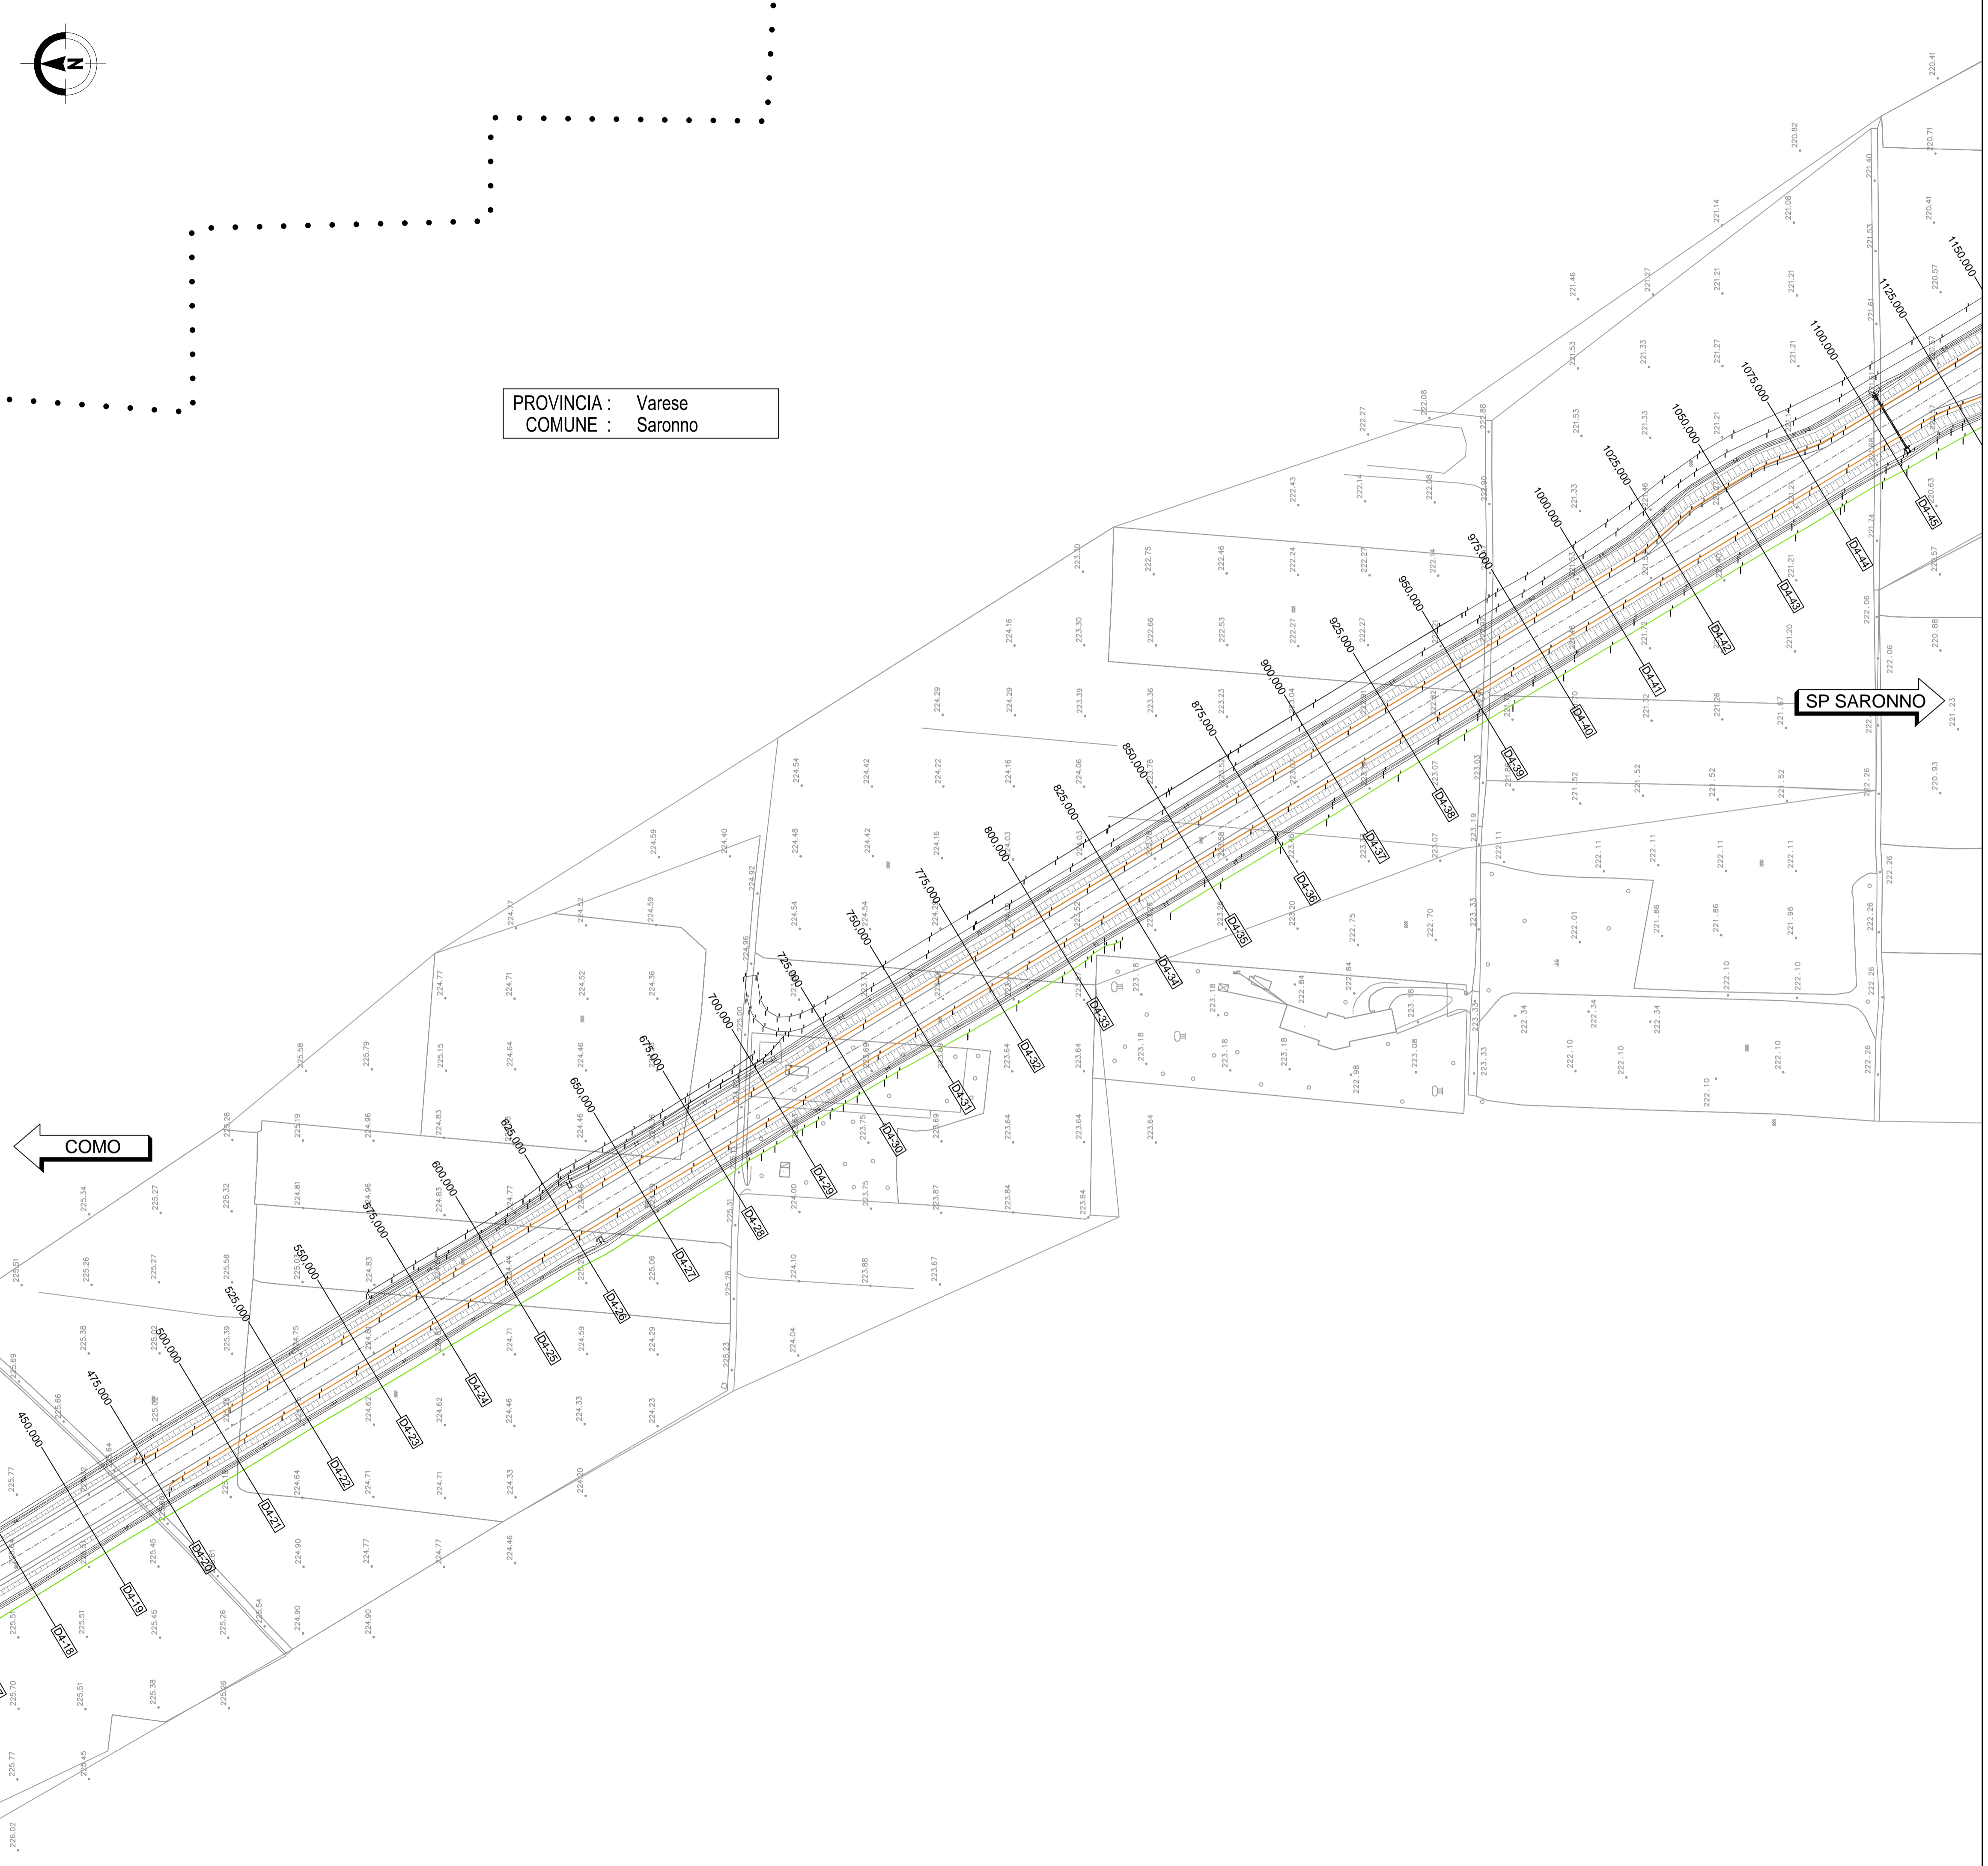

← COMO

→ SP SARONNO

QUADRO DI UNIONE TRATTA TRCO-11

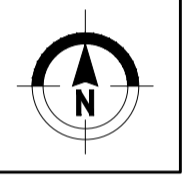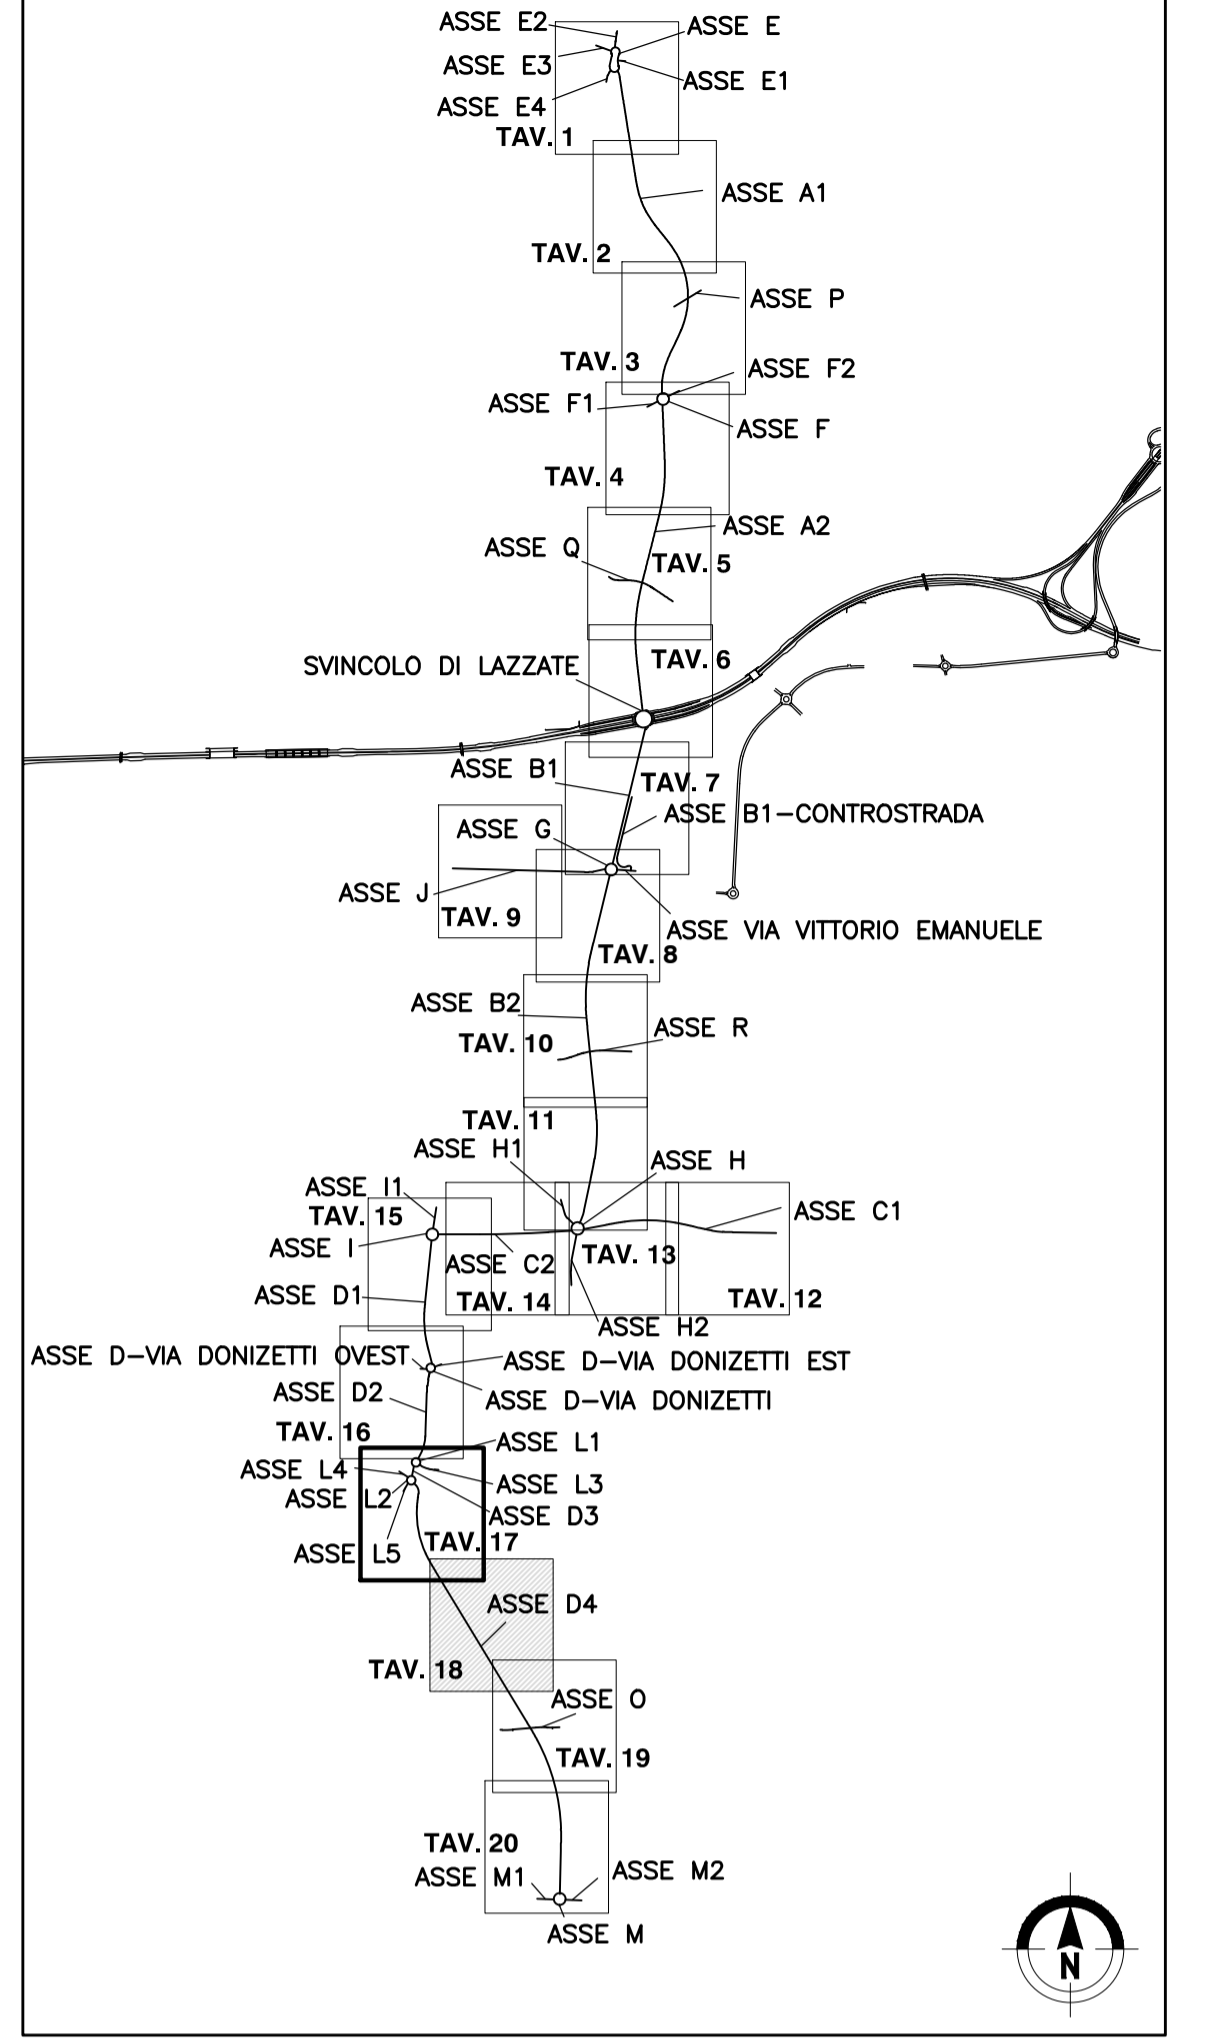

MATRICE DI REVISIONE

REV	DATA	DESCRIZIONE MODIFICA

N.B.: LA TAVOLA SOSTITUISCE QUELLA RELATIVA AL CODICE E [] DEL PROGETTO ESECUTIVO

**COLLEGAMENTO AUTOSTRADALE
 DALMINE - COMO - VARESE - VALICO DEL GAGGIOLO E OPERE AD ESSO CONNESSE**
 CODICE C.U.P. F1180600270007

TRATTE B1, B2, C, D, TRVA13+14, GREENWAY

AS BUILT

TRATTA B1
 PROGETTO STRADALE
 OPERA CONNESSA TRCO11
 PLANIMETRIA DI PROGETTO
 PLANIMETRIA DI PROGETTO - TAV.18 ASSE D4

<p>IDENTIFICAZIONE ELABORATO CODICE PROGETTO: F00107B</p> <table border="1"> <tr> <th>FASE PROGETTUALE</th> <th>LOTTO</th> <th>ZONA</th> <th>OPERA</th> <th>TRATTO D'OPERA</th> <th>AMBITO</th> <th>TIPO ELABORATO</th> <th>PROGRESSIVO</th> <th>REVISIONE</th> </tr> <tr> <td>A</td> <td>1</td> <td>H02</td> <td>GE001</td> <td>0</td> <td>SD</td> <td>P1</td> <td>018</td> <td>E_01</td> </tr> </table> <p>Scala: 1:1000</p> <table border="1"> <tr> <th>DATA</th> <th>DESCRIZIONE</th> <th>REV</th> </tr> <tr> <td>Maggio 2017</td> <td>Emissione</td> <td>E</td> </tr> <tr> <td>Giugno 2018</td> <td>Seconda Emissione</td> <td>E_01</td> </tr> </table>	FASE PROGETTUALE	LOTTO	ZONA	OPERA	TRATTO D'OPERA	AMBITO	TIPO ELABORATO	PROGRESSIVO	REVISIONE	A	1	H02	GE001	0	SD	P1	018	E_01	DATA	DESCRIZIONE	REV	Maggio 2017	Emissione	E	Giugno 2018	Seconda Emissione	E_01	<p>IMPRESA RAGGRUPPAMENTO TEMPORANEO IMPRESE:</p> <table border="1"> <tr> <th>Mandatario</th> <th>Mandante</th> <th>Mandante</th> <th>Mandante cooptata</th> </tr> <tr> <td>STRABAG A.G.</td> <td>GLF Grandi Lavori Fincostr S.p.A.</td> <td>ICM S.p.A.</td> <td>STRABAG S.p.A.</td> </tr> </table> <p>STRABAG ICM STRABAG</p>	Mandatario	Mandante	Mandante	Mandante cooptata	STRABAG A.G.	GLF Grandi Lavori Fincostr S.p.A.	ICM S.p.A.	STRABAG S.p.A.
FASE PROGETTUALE	LOTTO	ZONA	OPERA	TRATTO D'OPERA	AMBITO	TIPO ELABORATO	PROGRESSIVO	REVISIONE																												
A	1	H02	GE001	0	SD	P1	018	E_01																												
DATA	DESCRIZIONE	REV																																		
Maggio 2017	Emissione	E																																		
Giugno 2018	Seconda Emissione	E_01																																		
Mandatario	Mandante	Mandante	Mandante cooptata																																	
STRABAG A.G.	GLF Grandi Lavori Fincostr S.p.A.	ICM S.p.A.	STRABAG S.p.A.																																	
<p>CONCEDENTE CONCESSIONARI AUTOSTRADALI LOMBARDE</p> <p>CONCESSIONARIO Autostrada Padanese Lombarde Direttore Tecnico: Ing. Giuseppe Sarnio Referente Tecnico: Ing. Sabrina Lattuada</p> <p>APPROVATO Autostrada Padanese Lombarde Il Direttore dei Lavori: Ing. Francesco Domenico</p>	<p>PROGETTISTA - PROGETTO ESECUTIVO DI DETTAGLIO RAGGRUPPAMENTO TEMPORANEO PROGETTISTI:</p> <table border="1"> <tr> <th>Mandatario</th> <th>Mandante</th> <th>Mandante</th> <th>Mandante</th> </tr> <tr> <td>3TI PROGETTI ITALIA S.p.A.</td> <td>OP Progettazione e Direzione Progettisti S.p.A.</td> <td>ICM S.p.A.</td> <td>Arch. Salvatore Vermiglio</td> </tr> </table> <p>RESPONSABILE DI PROGETTO ED INCARICATO DELL'INTEGRAZIONE FRA LE VARIE PRESTAZIONI: Ing. Alberto Cecchini</p> <p>ELABORAZIONE PROGETTUALE PROGETTISTA: 3TI PROGETTI ITALIA S.p.A.</p> <p>3TI ITALIA S.p.A. DIRETTORE TECNICO Ing. Stefano Luca Passati Ordine degli Ingegneri Provincia di Roma n. 20809</p> <p>Redatto: DE Ceglie Verificato: LOPES Approvato: Possati</p>	Mandatario	Mandante	Mandante	Mandante	3TI PROGETTI ITALIA S.p.A.	OP Progettazione e Direzione Progettisti S.p.A.	ICM S.p.A.	Arch. Salvatore Vermiglio																											
Mandatario	Mandante	Mandante	Mandante																																	
3TI PROGETTI ITALIA S.p.A.	OP Progettazione e Direzione Progettisti S.p.A.	ICM S.p.A.	Arch. Salvatore Vermiglio																																	