


QUADRO DI UNIONE TRATTA TRCO-11

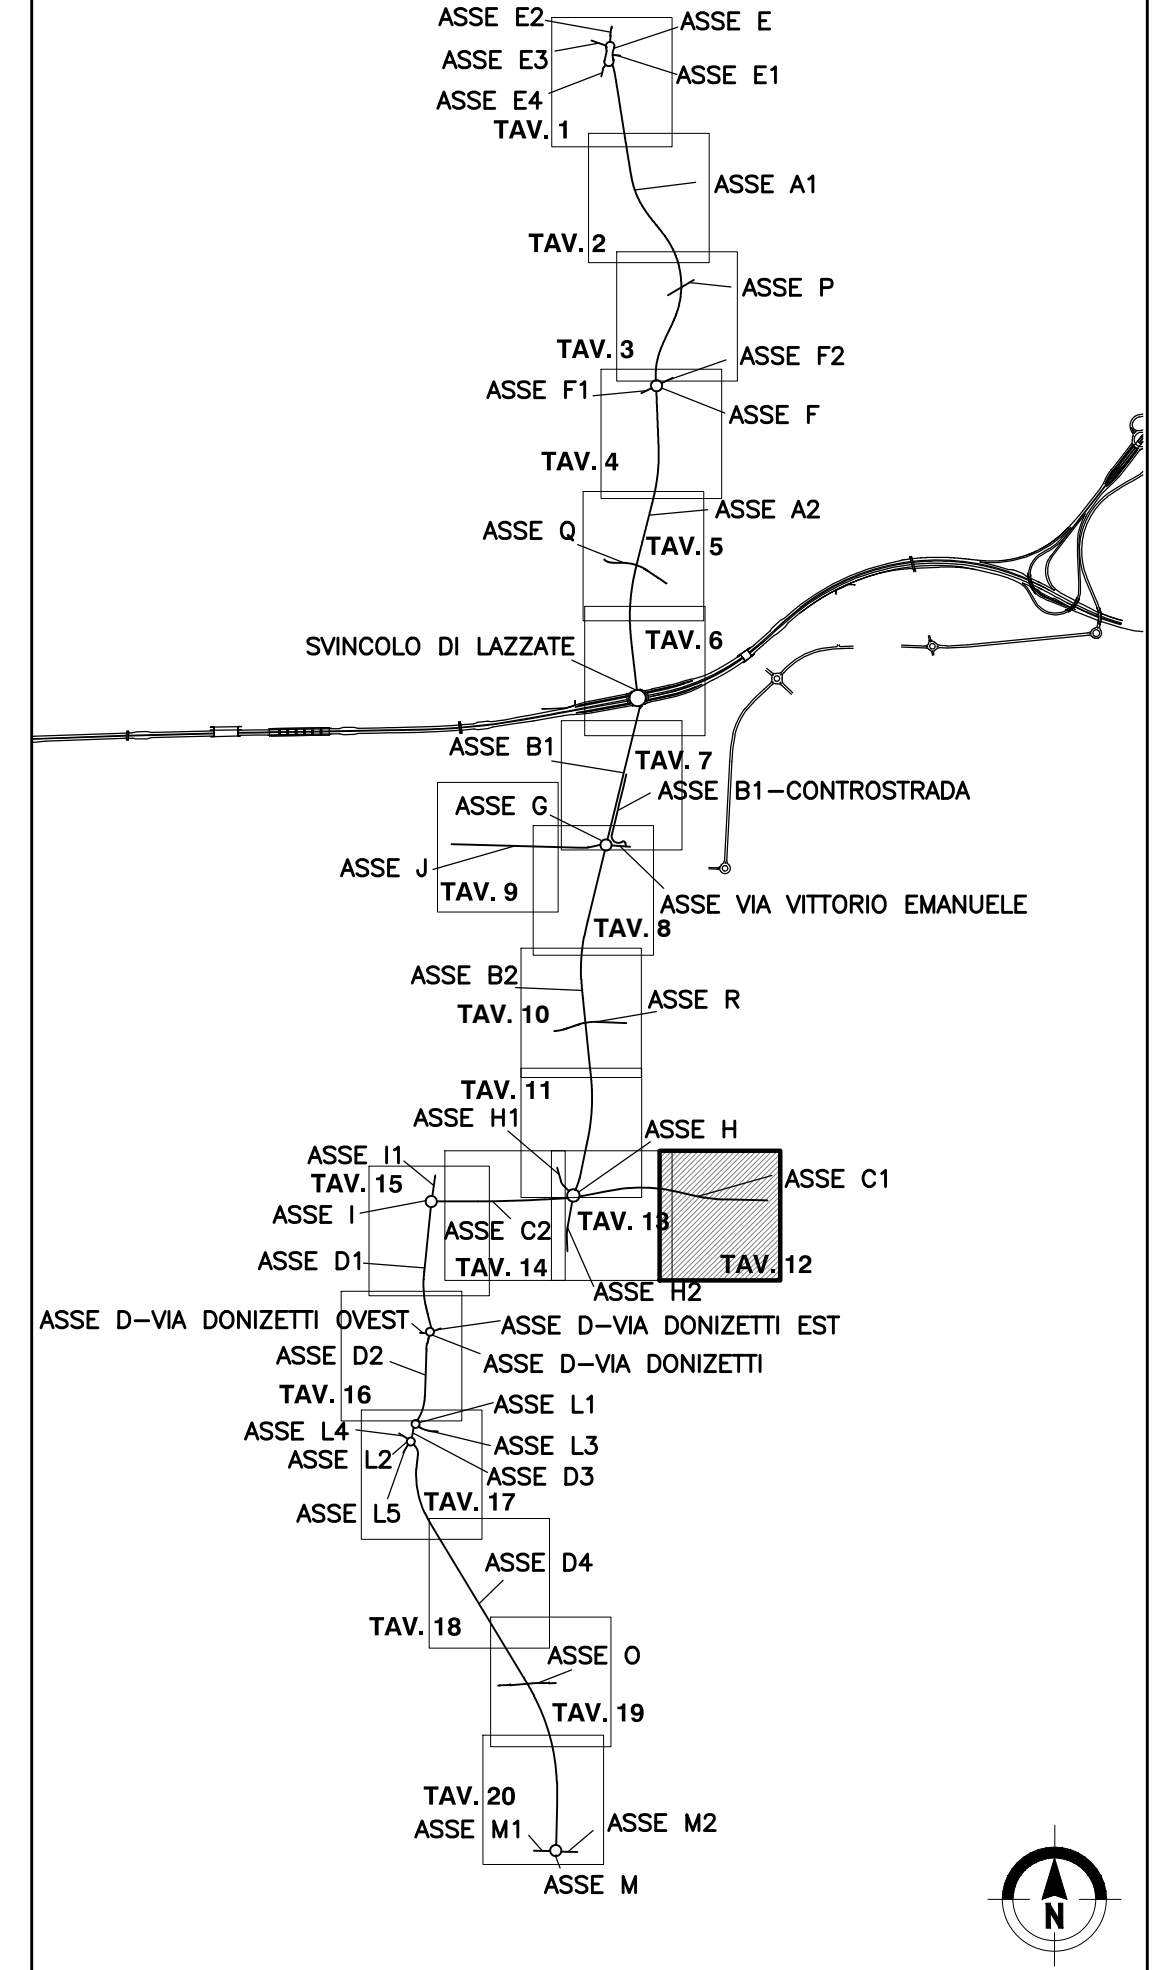

MATRICE DI REVISIONE

REV	DATA	DESCRIZIONE MODIFICA

N.B.: LA TAVOLA SOSTITUISCE QUELLA RELATIVA AL CODICE [] DEL PROGETTO ESECUTIVO

COLLEGAMENTO AUTOSTRADALE DALMINE - COMO - VARESE - VALICO DEL GAGGIOLO E OPERE AD ESSO CONNESSE
CODICE C.U.P. F118600027007
TRATTE B1, B2, C, D, TRVA13+14, GREENWAY
AS BUILT
TRATTA B1
 PROGETTO STRADALE
 OPERA CONNESSA TRCO11
 PLANIMETRIA DI PROGETTO
 STATO DI CONSISTENZA - TAV.12 ASSE C1

<p>IDENTIFICAZIONE ELABORATO CODICE PROGETTO: F001078 WBS</p> <table border="1" style="width: 100%;"> <thead> <tr> <th>FASE PROGETTUALE</th> <th>LOTTO</th> <th>ZONA</th> <th>OPERA</th> <th>TRATTO D'OPERA</th> <th>AMBITO</th> <th>TPO ELABORATO</th> <th>PROGRESSIVO</th> <th>REVISIONE</th> </tr> </thead> <tbody> <tr> <td>A</td> <td>1</td> <td>H02</td> <td>GE001</td> <td>0</td> <td>SD</td> <td>P1</td> <td>112</td> <td>PI</td> </tr> </tbody> </table> <p>Scala: 1:1000</p> <table border="1" style="width: 100%;"> <thead> <tr> <th>DATA</th> <th>DESCRIZIONE</th> <th>REV</th> </tr> </thead> <tbody> <tr> <td>Settembre 2017</td> <td>Emissione Ordine di Servizio 16</td> <td>E</td> </tr> </tbody> </table>	FASE PROGETTUALE	LOTTO	ZONA	OPERA	TRATTO D'OPERA	AMBITO	TPO ELABORATO	PROGRESSIVO	REVISIONE	A	1	H02	GE001	0	SD	P1	112	PI	DATA	DESCRIZIONE	REV	Settembre 2017	Emissione Ordine di Servizio 16	E	<p>IMPRESA RAGGRUPPAMENTO TEMPORANEO IMPRESE:</p> <table border="0" style="width: 100%;"> <tr> <td>Mandatario STRABAG A.G.</td> <td>Mandatario GLF Grandi Lavori Fincosit S.p.A.</td> <td>Mandatario ICM S.p.A.</td> <td>Mandatario coadiuto STRABAG S.p.A.</td> </tr> </table> <p>STRABAG ICM STRABAG</p> <p>Scalari: STRABAG ICM STRABAG</p> <p>PROGETTISTA - PROGETTO ESECUTIVO DI DETTAGLIO RAGGRUPPAMENTO TEMPORANEO PROGETTISTI:</p> <table border="0" style="width: 100%;"> <tr> <td>Mandatario 3TI PROGETTI ITALIA INGEGNERIA ASSOCIATA S.p.A.</td> <td>Mandatario OP Progettista CESSIONE PROGETTI DI INGEGNERIA</td> <td>Mandatario ALBERTO CECCHINI</td> <td>Mandatario Arch. Salvatore Vermiglio</td> </tr> </table>	Mandatario STRABAG A.G.	Mandatario GLF Grandi Lavori Fincosit S.p.A.	Mandatario ICM S.p.A.	Mandatario coadiuto STRABAG S.p.A.	Mandatario 3TI PROGETTI ITALIA INGEGNERIA ASSOCIATA S.p.A.	Mandatario OP Progettista CESSIONE PROGETTI DI INGEGNERIA	Mandatario ALBERTO CECCHINI	Mandatario Arch. Salvatore Vermiglio
FASE PROGETTUALE	LOTTO	ZONA	OPERA	TRATTO D'OPERA	AMBITO	TPO ELABORATO	PROGRESSIVO	REVISIONE																									
A	1	H02	GE001	0	SD	P1	112	PI																									
DATA	DESCRIZIONE	REV																															
Settembre 2017	Emissione Ordine di Servizio 16	E																															
Mandatario STRABAG A.G.	Mandatario GLF Grandi Lavori Fincosit S.p.A.	Mandatario ICM S.p.A.	Mandatario coadiuto STRABAG S.p.A.																														
Mandatario 3TI PROGETTI ITALIA INGEGNERIA ASSOCIATA S.p.A.	Mandatario OP Progettista CESSIONE PROGETTI DI INGEGNERIA	Mandatario ALBERTO CECCHINI	Mandatario Arch. Salvatore Vermiglio																														

CONCEDENTE
CONCESSIONI AUTOSTRADALI LOMBARDE

CONCESSIONARIO
Autostada Pademontana Lombarda
Direttore Tecnico: Ing. Giuseppe Sarnio
Referente Tecnico: Ing. Sabrina Lattada

APPROVATO
Autostada Pademontana Lombarda
Il Direttore dei Lavori: Ing. Francesco Domarico

RESPONSABILE DI PROGETTO ED INCARICATO DELL'INTEGRAZIONE FRA LE VARIE PRESTAZIONI:
Ing. Alberto Cecchini

ELABORAZIONE PROGETTUALE
PROGETTISTA:
3TI PROGETTI ITALIA S.p.A.

3TI ITALIA S.p.A.
DIRETTORE TECNICO
Ing. Stefano Luca Piacenti
Ordine degli Ingegneri
Provincia di Roma n. 20809

Redatto: DE Ceglie Verificato: LOPES Approvato: Possati