


PROVINCIA : Monza e Brianza
COMUNE : Lazzate


Limite intervento

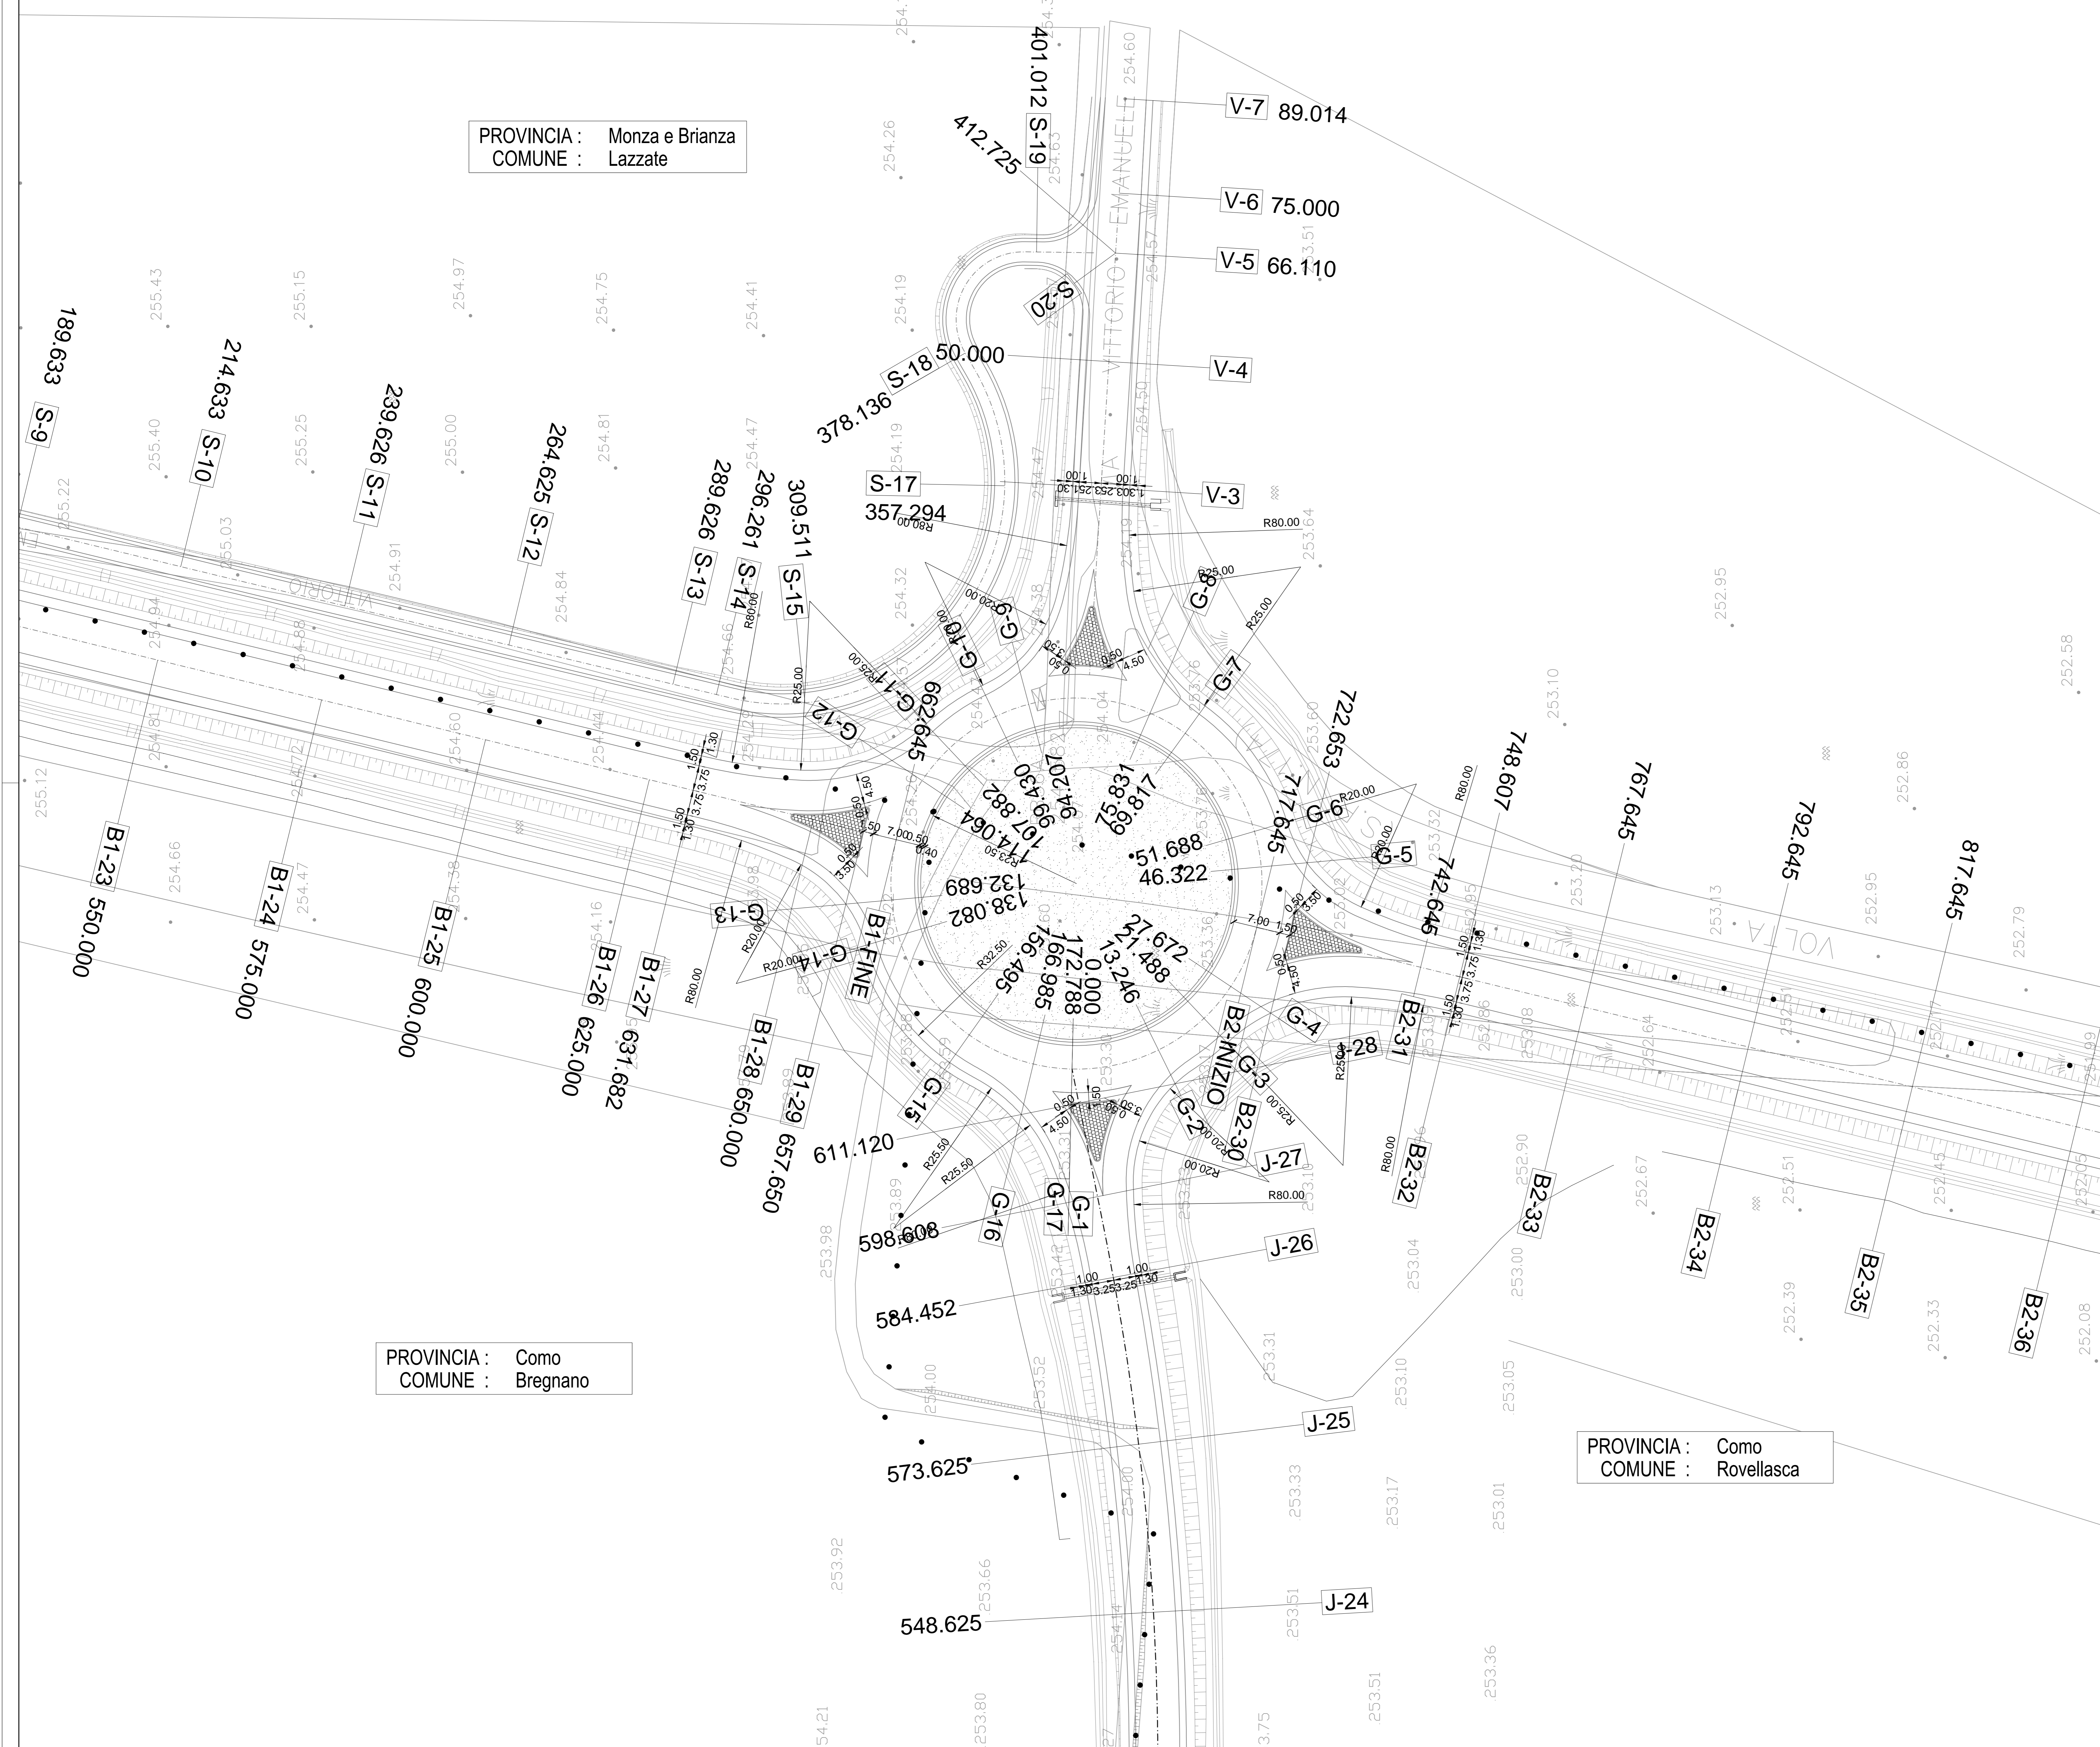

PROVINCIA : Como
COMUNE : Bregnano

PROVINCIA : Como
COMUNE : Rovellasca

QUADRO DI UNIONE TRATTA TRCO-11

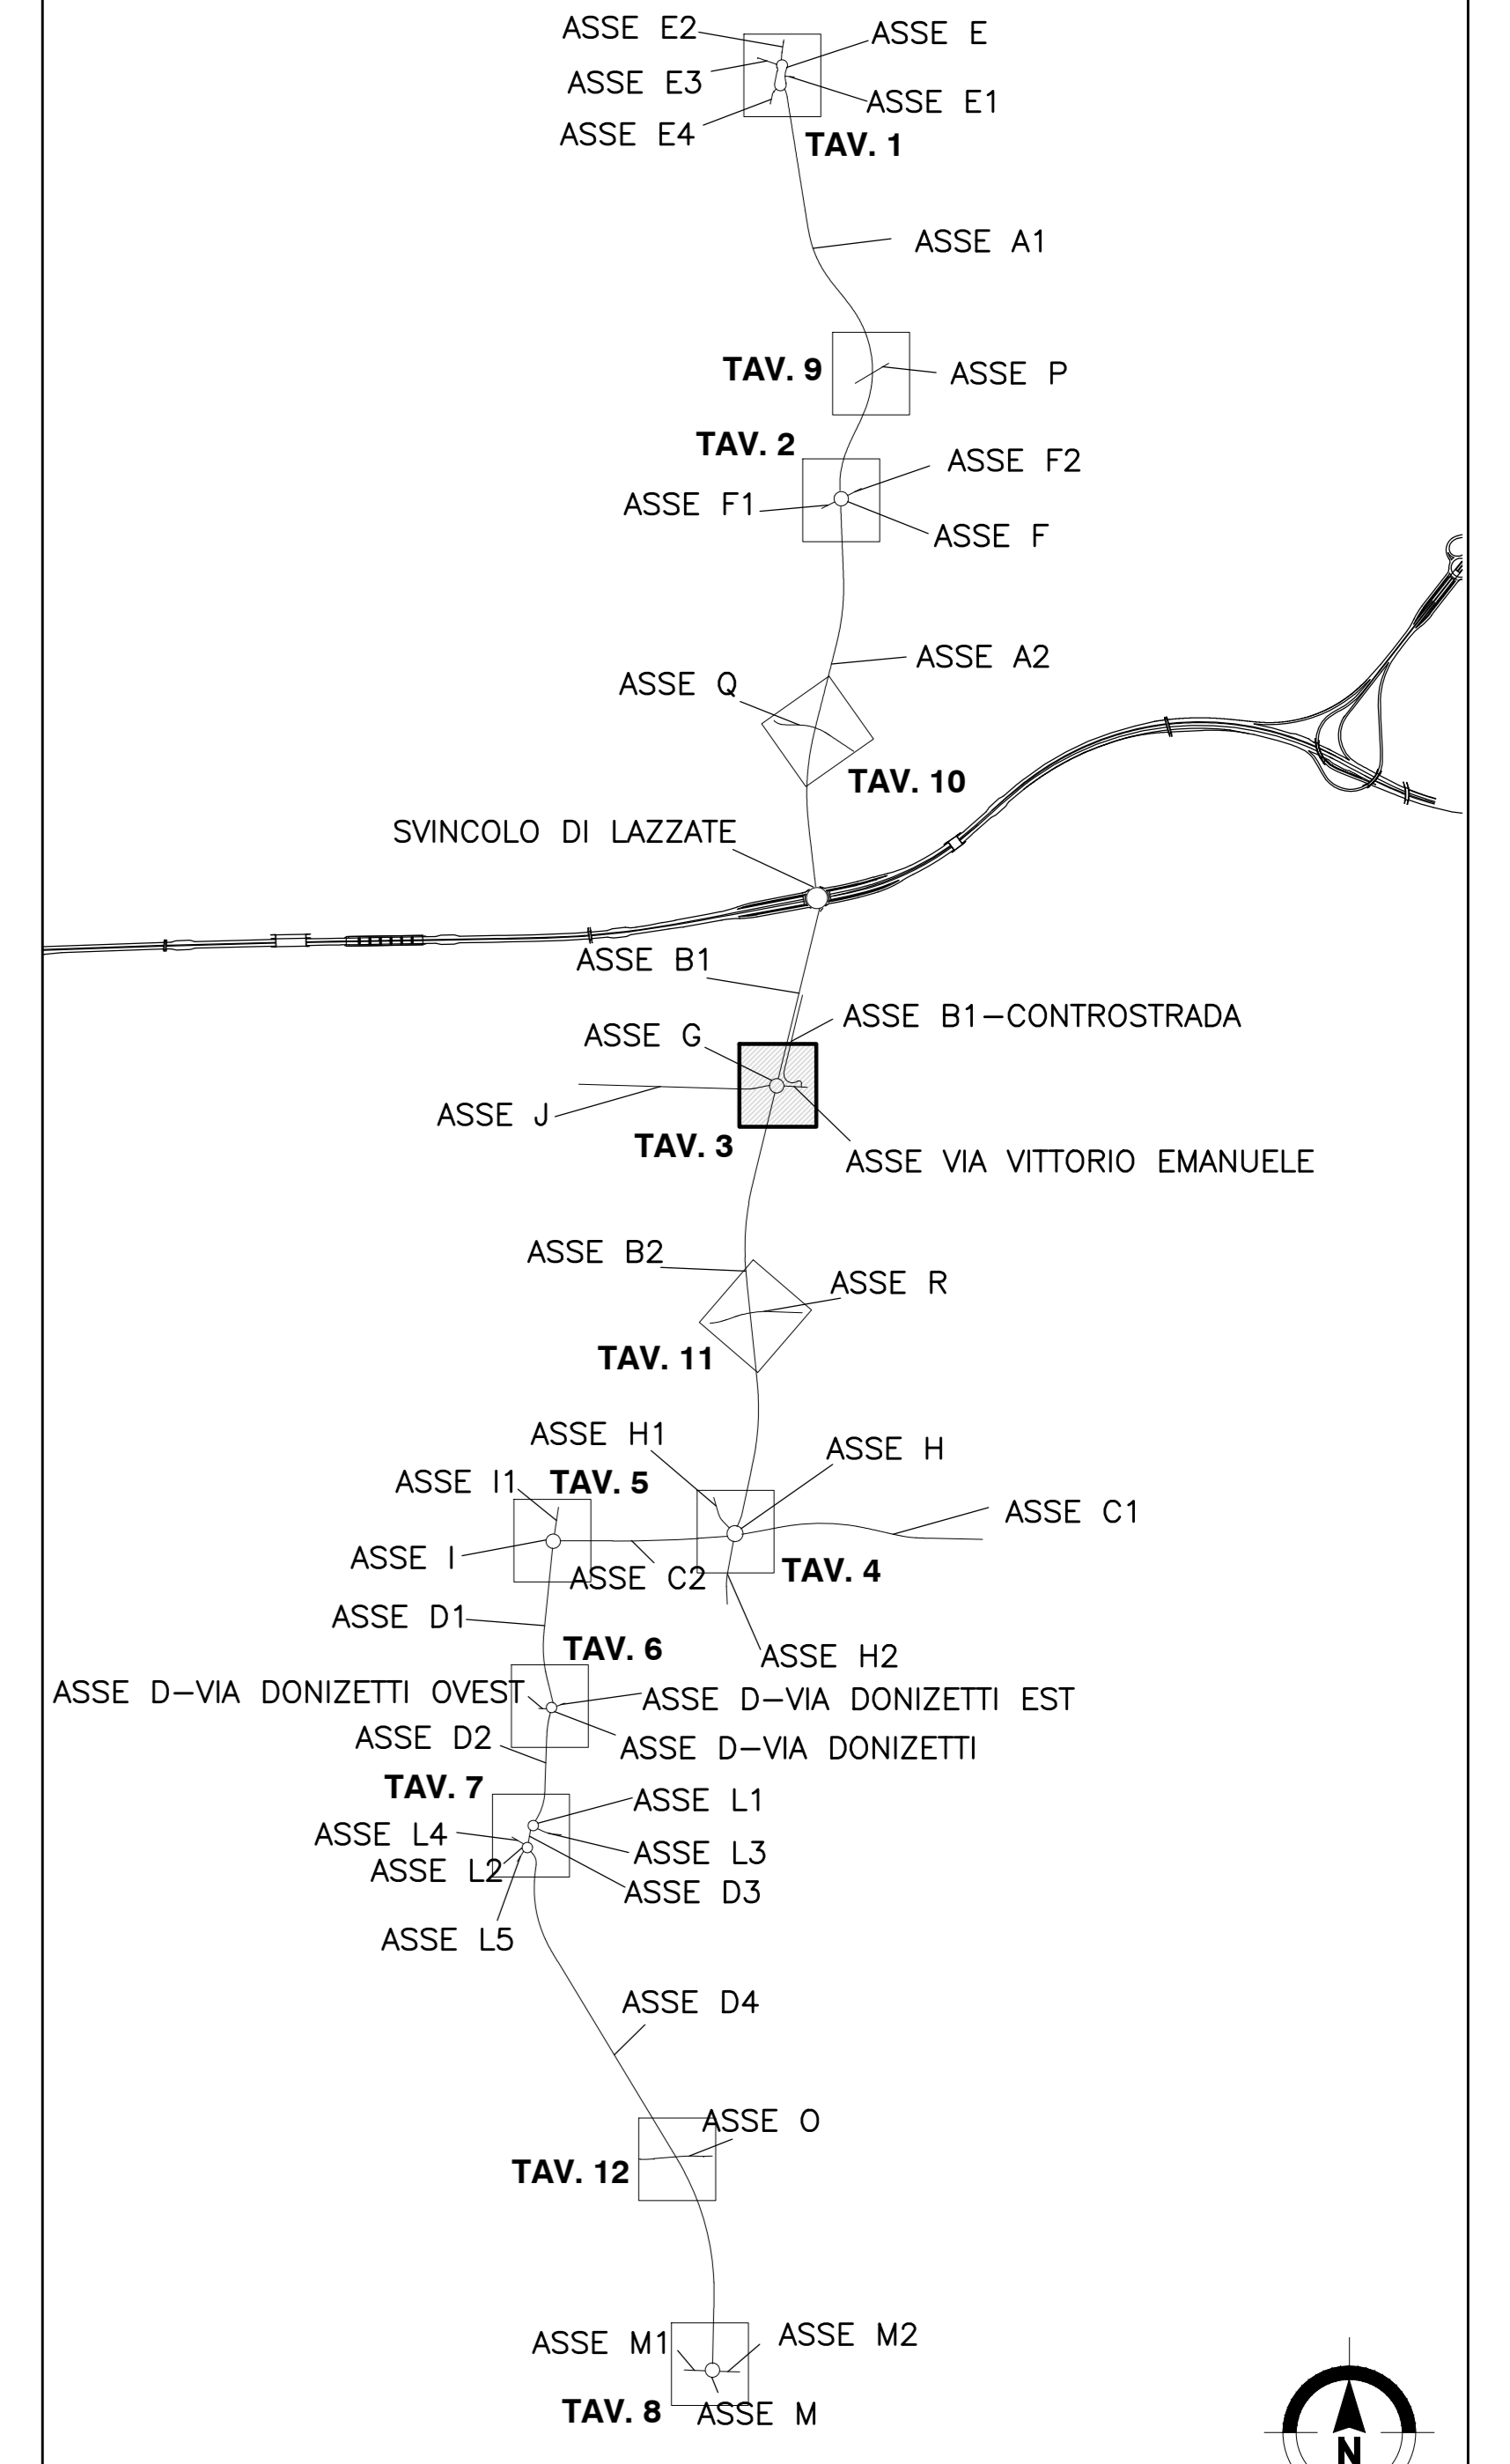

MATRICE DI REVISIONE

REV	DATA	DESCRIZIONE MODIFICA

N.B.: LA TAVOLA SOSTITUISCE QUELLA RELATIVA AL CODICE [] DEL PROGETTO ESECUTIVO

COLLEGAMENTO AUTOSTRADALE
DALMINE - COMO - VARESE - VALICO DEL GAGGIOLIO E OPERE AD ESSO CONNESSE
 CODICE C.U.P. F11906000270007
TRATTE B1, B2, C, D, TRVA13+14, GREENWAY
AS BUILT
TRATTA B1
 PROGETTO STRADALE
 OPERA CONNESSA TRCO11
 PLANIMETRIA DI PROGETTO
 PLANIMETRIA DI PROGETTO - TAV.3 ROTATORIA ASSE G

IDENTIFICAZIONE ELABORATO CODICE PROGETTO: F00107B WBS	IMPRESA RAGGRUPPAMENTO TEMPORANEO IMPRESE: <table border="0"> <tr> <td>Mandatario</td> <td>Mandante</td> <td>Mandante</td> <td>Mandante cooptata</td> </tr> <tr> <td>STRABAG A.G.</td> <td>GLF Grandi Lavori Fincosit S.p.A.</td> <td>ICM S.p.A.</td> <td>STRABAG S.p.A.</td> </tr> </table>	Mandatario	Mandante	Mandante	Mandante cooptata	STRABAG A.G.	GLF Grandi Lavori Fincosit S.p.A.	ICM S.p.A.	STRABAG S.p.A.
Mandatario	Mandante	Mandante	Mandante cooptata						
STRABAG A.G.	GLF Grandi Lavori Fincosit S.p.A.	ICM S.p.A.	STRABAG S.p.A.						

FASE PROGETTUALE <table border="1"> <thead> <tr> <th>LOTTO</th> <th>ZONA</th> <th>OPERA</th> <th>TRATTO D'OPERA</th> <th>AMBITO</th> <th>TIPO ELABORATO</th> <th>PROGRESSIVO</th> <th>REVISIONE</th> </tr> </thead> <tbody> <tr> <td>A 1</td> <td>H02</td> <td>GE001</td> <td>0</td> <td>SD</td> <td>PP</td> <td>003</td> <td>01</td> </tr> </tbody> </table>	LOTTO	ZONA	OPERA	TRATTO D'OPERA	AMBITO	TIPO ELABORATO	PROGRESSIVO	REVISIONE	A 1	H02	GE001	0	SD	PP	003	01	PROGETTISTA - PROGETTO ESECUTIVO DI DETTAGLIO RAGGRUPPAMENTO TEMPORANEO PROGETTISTI: <table border="0"> <tr> <td>Mandatario</td> <td>Mandante</td> <td>Mandante</td> <td>Mandante</td> </tr> <tr> <td>3TI PROGETTI ITALIA S.p.A.</td> <td>GP</td> <td>ICM S.p.A.</td> <td>STRABAG S.p.A.</td> </tr> </table>	Mandatario	Mandante	Mandante	Mandante	3TI PROGETTI ITALIA S.p.A.	GP	ICM S.p.A.	STRABAG S.p.A.
LOTTO	ZONA	OPERA	TRATTO D'OPERA	AMBITO	TIPO ELABORATO	PROGRESSIVO	REVISIONE																		
A 1	H02	GE001	0	SD	PP	003	01																		
Mandatario	Mandante	Mandante	Mandante																						
3TI PROGETTI ITALIA S.p.A.	GP	ICM S.p.A.	STRABAG S.p.A.																						

Scala: 1:50
 DATA: Maggio 2017
 DESCRIZIONE: Emissione
 REV: E

CONCEDENTE CONCESSIONARI AUTOSTRADALI LOMBARDE	RESPONSABILE DI PROGETTO ED INCARICATO DELL'INTEGRAZIONE FRA LE VARIE PRESTAZIONI: Ing. Alberto Cecchini
CONCESSIONARIO Autostrada Pademontana Lombardia	ELABORAZIONE PROGETTUALE PROGETTISTI: 3TI PROGETTI ITALIA S.p.A. 3TI ITALIA S.p.A. DIRETTORE TECNICO Ing. Stefano Luca Passati Ordine degli Ingegneri Provincia di Roma n. 20809
APPROVATO Autostrada Pademontana Lombardia	APPROVATO: Redatto: DE CEGLIE Verificato: LOPES Approvato: Passati