


PROVINCIA : Monza e Brianza
 COMUNE : Misinto

PROVINCIA : Como
 COMUNE : Rovellasca

QUADRO DI UNIONE TRATTA TRCO-11

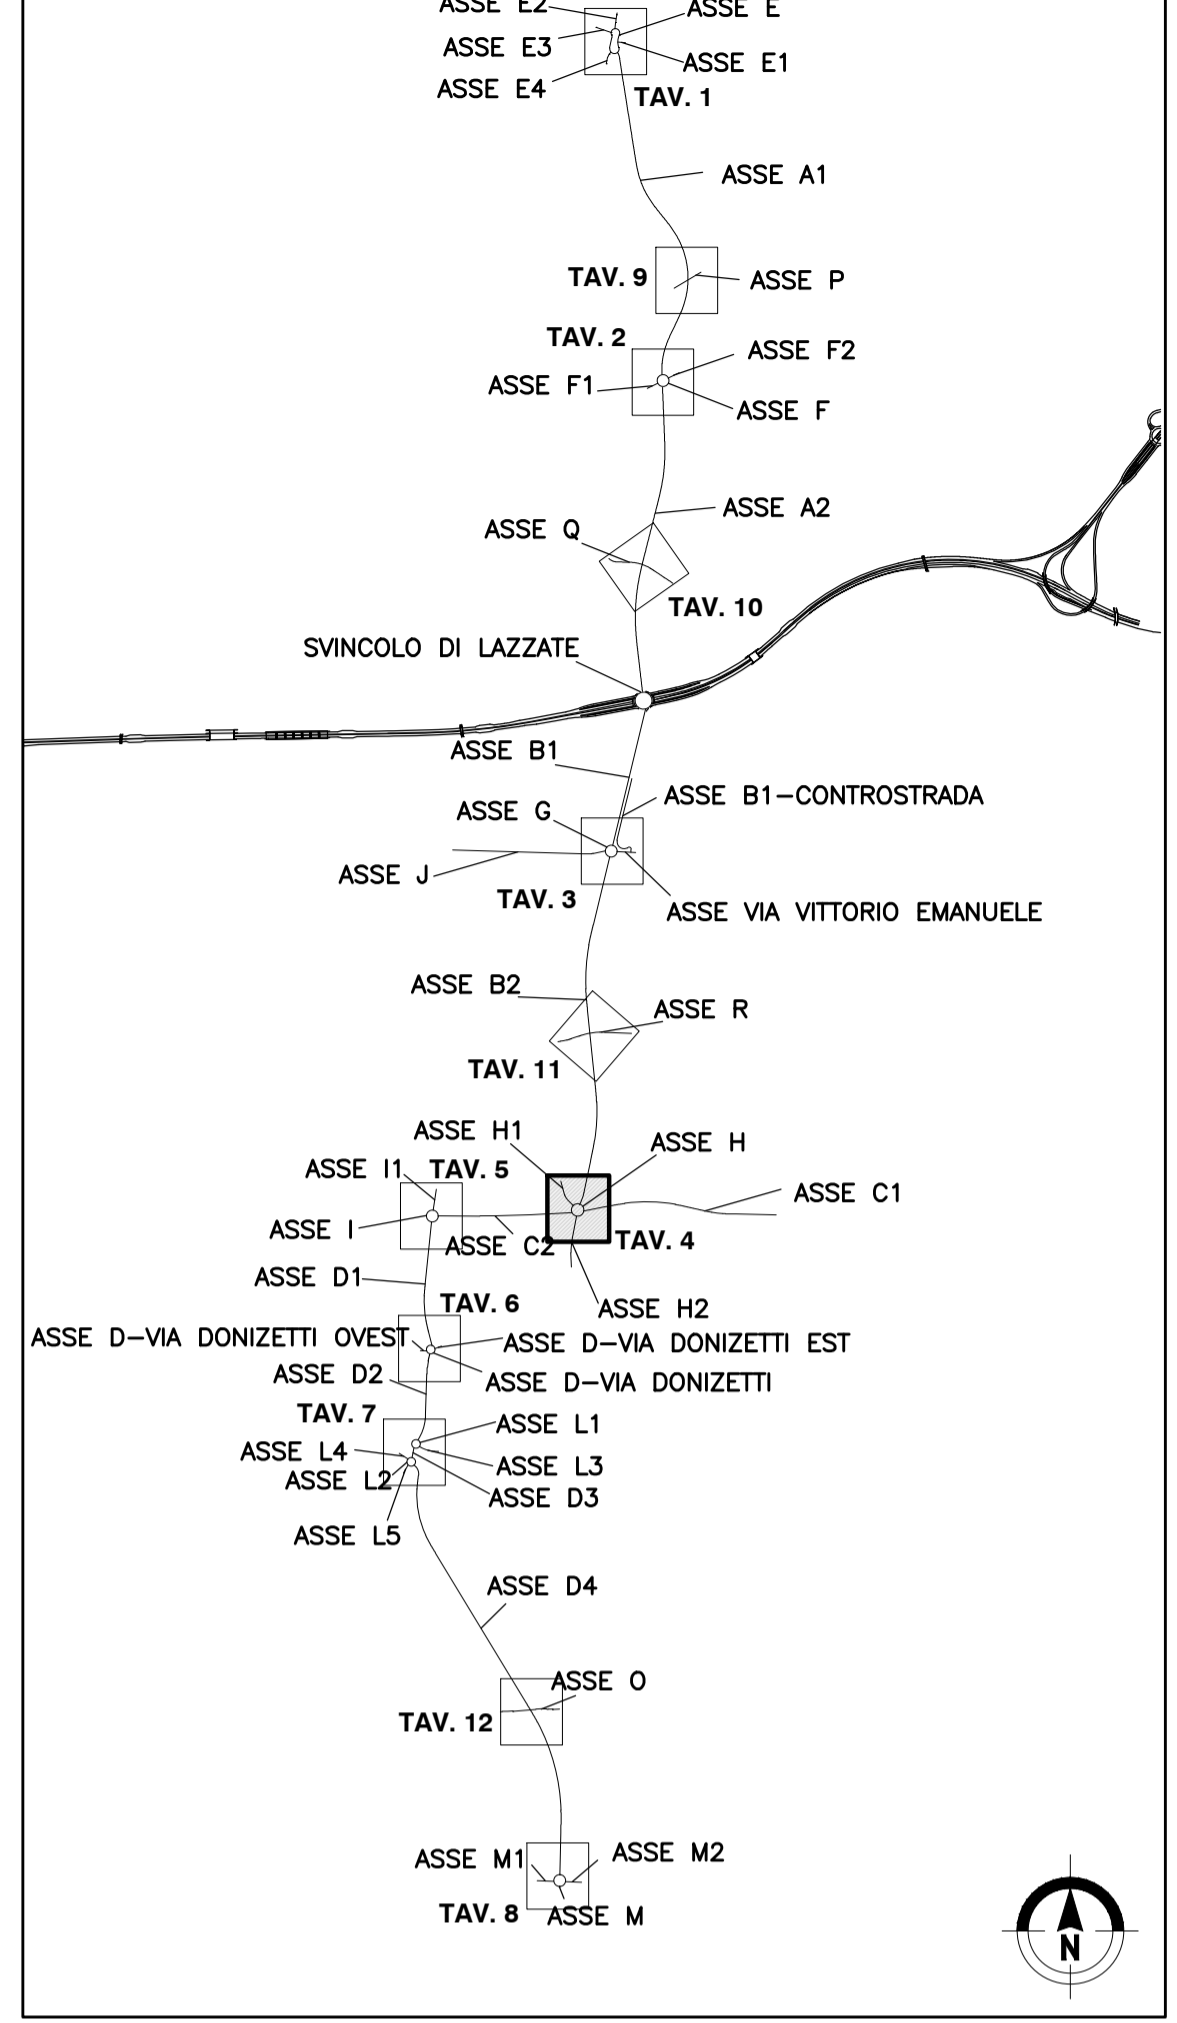

MATRICE DI REVISIONE

REV	DATA	DESCRIZIONE MODIFICA

N.B.: LA TAVOLA SOSTITUISCE QUELLA RELATIVA AL CODICE DEL PROGETTO ESECUTIVO

COLLEGAMENTO AUTOSTRADALE DALMINE - COMO - VARESE - VALICO DEL GAGGIOLO E OPERE AD ESSI CONNESSE
 CODICE C.U.P. F11B0600270007

TRATTE B1, B2, C, D, TRVA13+14, GREENWAY

AS BUILT

TRATTA B1
 PROGETTO STRADALE
 OPERA CONNESSA TRCO11
 PLANIMETRIA DI PROGETTO
 PLANIMETRIA DI PROGETTO - TAV.4 ROTATORIA ASSE H

IDENTIFICAZIONE ELABORATO CODICE PROGETTO: F00107B WBS	IMPRESA RAGGRUPPAMENTO TEMPORANEO IMPRESE: Mandataria: STRABAG A.G. Mandante: GLF Grandi Lavori Fincosit S.p.A. Mandante ICM S.p.A. Mandante cooptata: STRABAG S.p.A.
---	--

FASE PROGETTUALE A 1 LOTTO ZONA OPERA TRATTO D'OPERA AMBITO TIPO ELABORATO PROGRESSIVO REVISIONE	PROGETTISTA - PROGETTO ESECUTIVO DI DETTAGLIO RAGGRUPPAMENTO TEMPORANEO PROGETTISTI: Mandataria: 3TI PROGETTI ITALIA S.p.A. Mandante: G.P. Progettazione e servizi ingegneristici s.p.a. Mandante: ALBERTO CECCHINI	CONCEDENTE CONCESSIONARI AUTOSTRADALI LOMBARDE
--	---	--

CONCESSIONARIO Autostrada Padana Direttore Tecnico: Ing. Stefano Emilio Frigerio Referente Tecnico: Ing. Sabrina Lattuada	ELABORAZIONE PROGETTUALE PROGETTISTA: 3TI PROGETTI ITALIA S.p.A. 3TI ITALIA S.p.A. DIRETTORE TECNICO Ing. Stefano Luca Passati Ordine degli Ingegneri Provincia di Roma n. 20809
---	--

Scala: 1:500
 DATA: Maggio 2017, Emisione: E
 Redatto: DE Ceglie, Verificato: LOPES, Approvato: Possati

