


Limite intervento

PROVINCIA : Monza e Brianza
COMUNE : Ceriano Laghetto

PROVINCIA : Varese
COMUNE : Saronno

Limite intervento

QUADRO DI UNIONE TRATTA TRCO-11

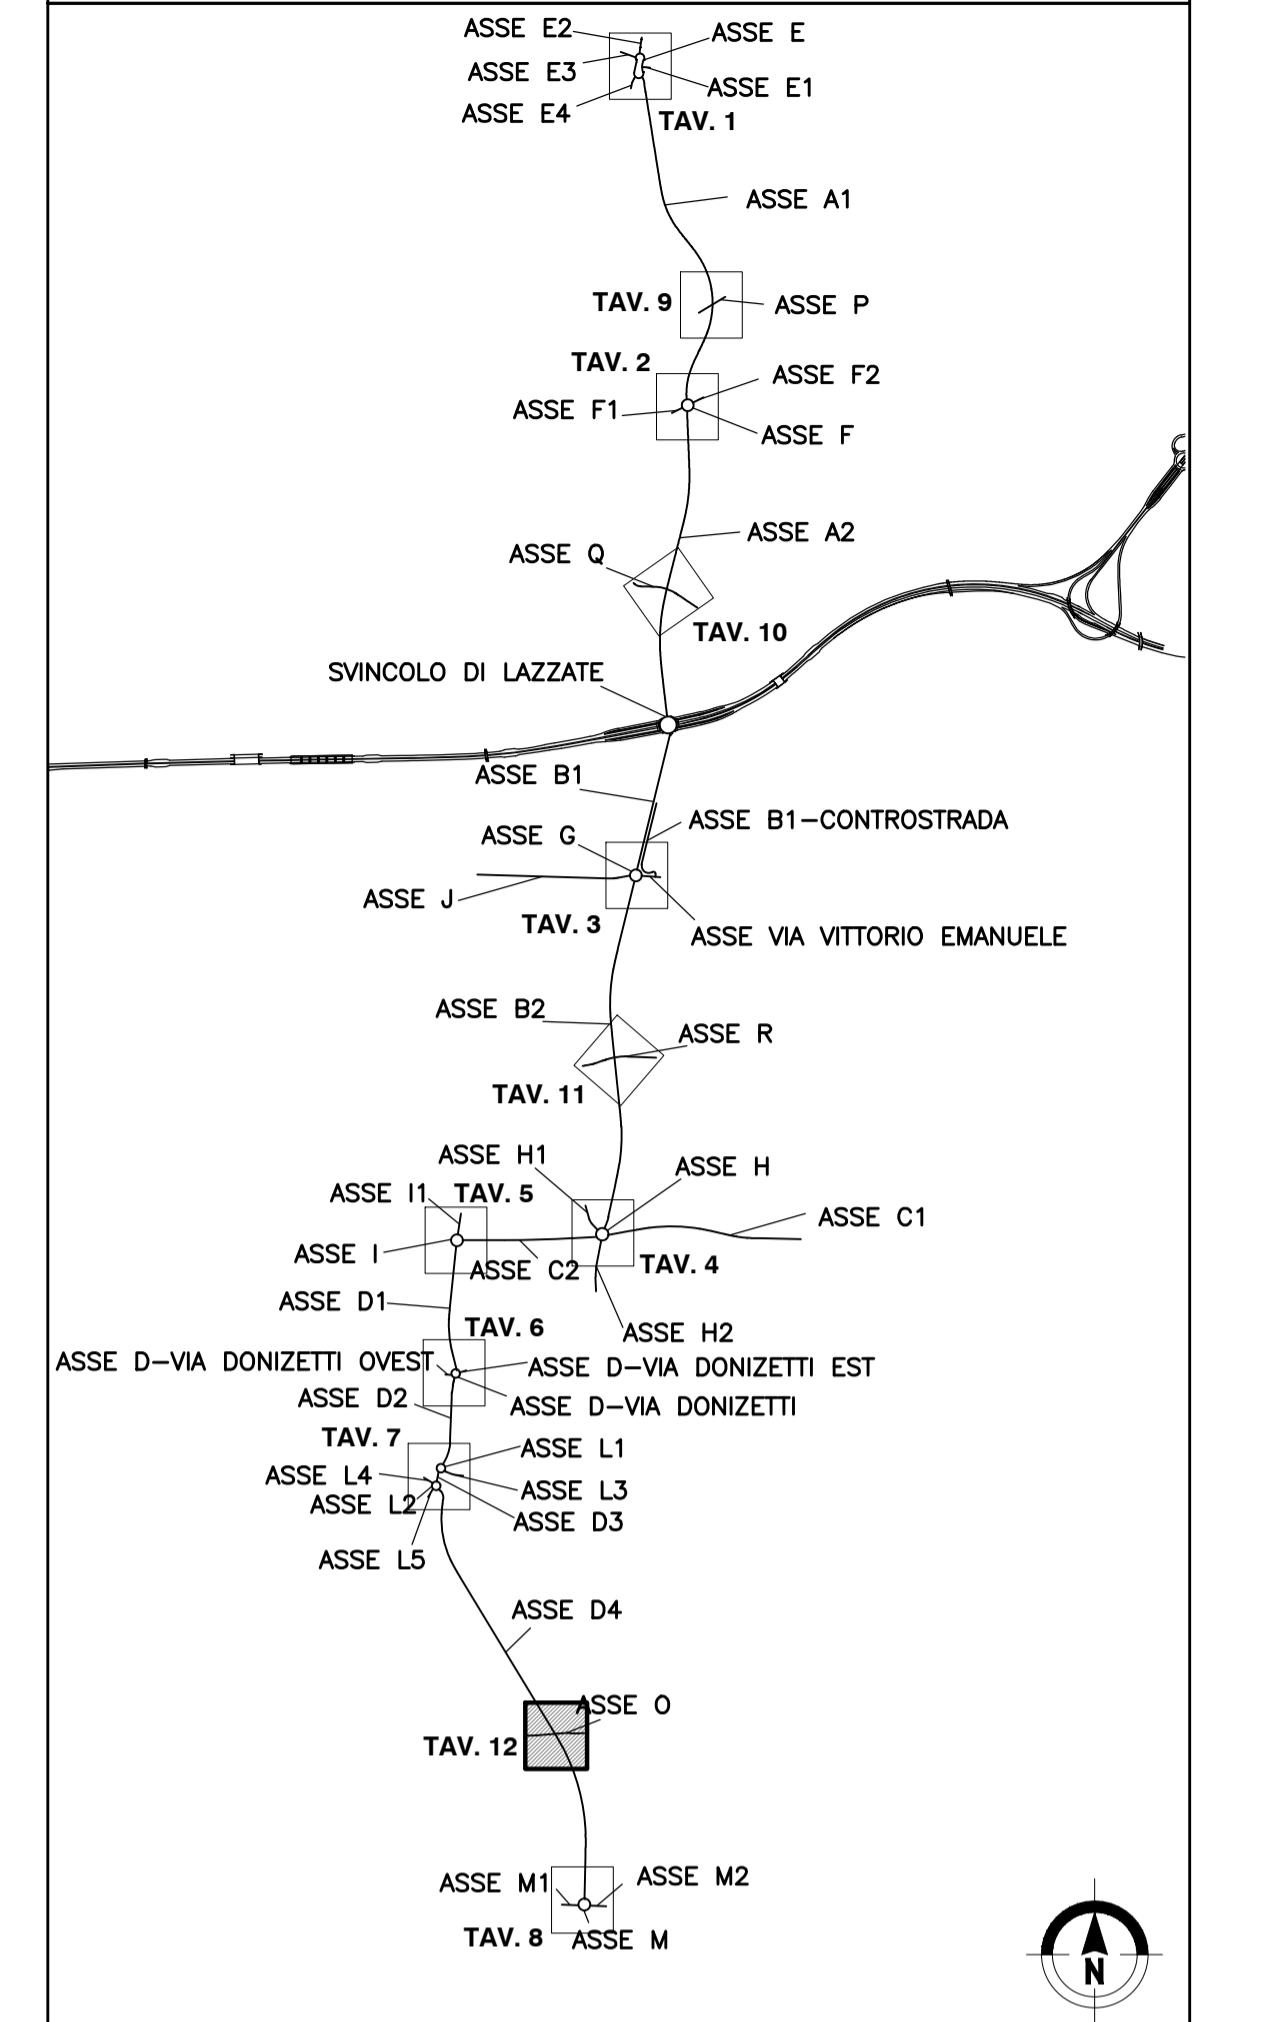

MATRICE DI REVISIONE

REV	DATA	DESCRIZIONE MODIFICA

N.B.: LA TAVOLA SOSTITUISCE QUELLA RELATIVA AL CODICE E DEL PROGETTO ESECUTIVO

COLLEGAMENTO AUTOSTRADALE DALMINE - COMO - VARESE - VALICO DEL GAGGIOLO E OPERE AD ESSO CONNESSE
CODICE C.U.P. F1180600270007

TRATTE B1, B2, C, D, TRVA13+14, GREENWAY

AS BUILT

TRATTA B1
PROGETTO STRADALE
OPERA CONNESSA TRCO11
PLANIMETRIA DI PROGETTO
PLANIMETRIA DI PROGETTO - TAV.12 ASSE O

IMPRESA	RAGGRUPPAMENTO TEMPORANEO IMPRESE:
Mandatario	Mandante
STRABAG A.G.	GLF Grandi Lavori Fincosit S.p.A.
Mandante	Mandante
ICM S.p.A.	STRABAG S.p.A.

STRABAG	ICM	STRABAG
----------------	------------	----------------

Scala: 1:500

DATA	DESCRIZIONE	REV	PROGETTISTA - PROGETTO ESECUTIVO DI DETTAGLIO
Settembre 2017	Emissione	E	

RAGGRUPPAMENTO TEMPORANEO PROGETTISTI:

Mandatario	Mandante	Mandante	Mandante
3TI PROGETTI ITALIA	GP	ALBERTO	Arch. Salvatore Vergiglio

CONCEDENTE
CONCESSIONI AUTOSTRADALI LOMBARDE

CONCESSIONARIO
Direttore Tecnico: Ing. Giuseppe Sando
Referente Tecnico: Ing. Sabrina Lattada

APPROVATO
Il Direttore dei Lavori: Ing. Francesco Domonico

RESPONSABILE DI PROGETTO ED INCARICATO DELL'INTEGRAZIONE FRA LE VARIE PRESTAZIONI:
Ing. Alberto Cecchini

ELABORAZIONE PROGETTUALE
PROGETTISTA:
3TI PROGETTI ITALIA S.p.A.

3TI ITALIA S.p.A.
DIRETTORE TECNICO
Ing. Stefano Luca Passari
Ordine degli Ingegneri Provincia di Roma n. 20809

Redatto: Donatello Verificato: Sorge Approvato: Passari