


NB: Sistema di riferimento locale da rilievo aerofotogrammetrico in coordinate rettilinee

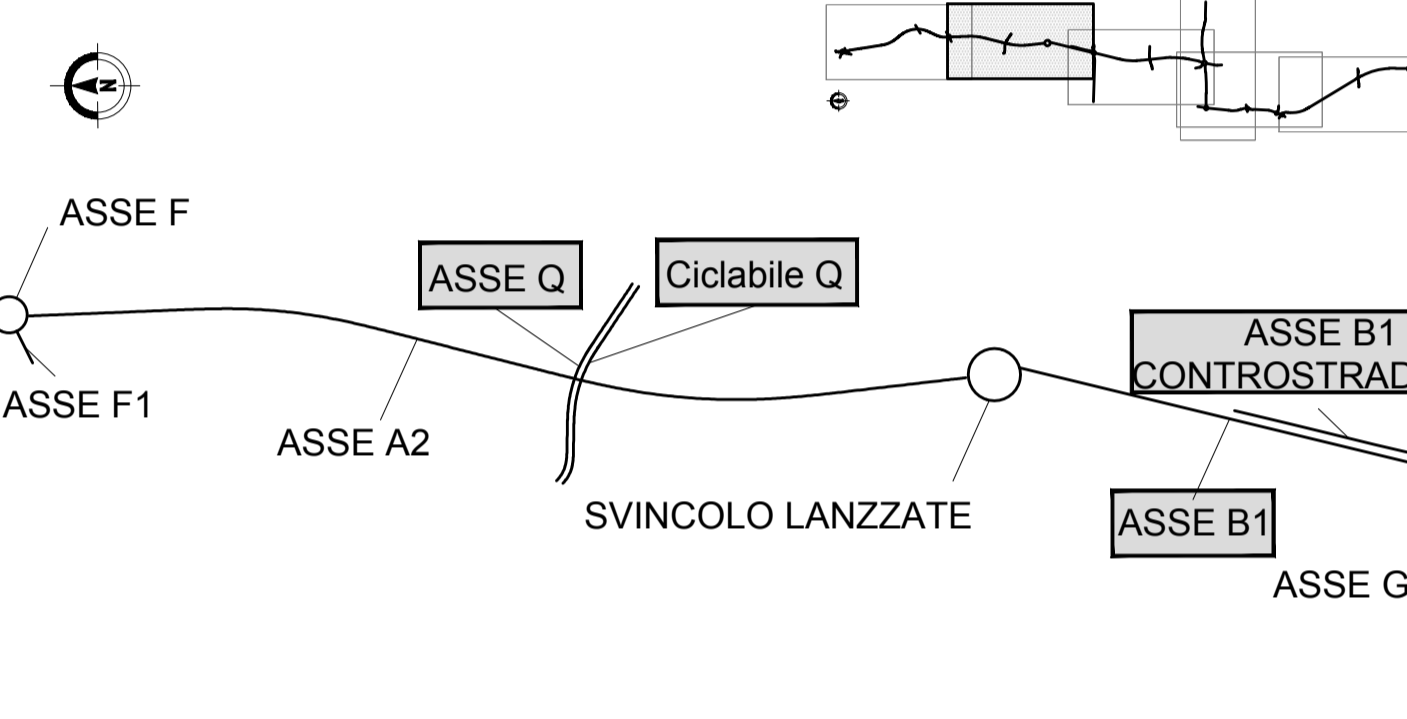

REV	DATA	DESCRIZIONE MODIFICA

N.B.: LA TAVOLA SOSTITUISCE QUELLA RELATIVA AL CODICE [ ] DEL PROGETTO ESECUTIVO

**COLLEGAMENTO AUTOSTRADALE DALMINE - COMO - VARESE - VALICO DEL GAGGIOLO E OPERE AD ESSO CONNESSE**  
 CODICE C.U.P. F11906000270007

**TRATTE B1, B2, C, D, TRVA13+14, GREENWAY**

**AS BUILT**  
 TRATTA B1  
 PROGETTO STRADALE  
 OPERA CONNESSA TRC011  
 PLANIMETRIA DI TRACCIAMENTO  
 PLANIMETRIA DI TRACCIAMENTO - TAV 4 ASSI Q - B1 - B1 CONTROSTRADA

FASE PROGETTUALE	LOTTO	ZONA	OPERA	TRATTO OPERA	AMBITO	PT	TIPO ELABORATO	PROGRESSIVO	REVISIONE
A	1	H02	GE001	0	SO				

Scalatura: 1:2000

DATA: 2018 - Emessa

**CONCEDENTE:** CONCESSIONI AUTOSTRADALI LOMBARDE  
**RESPONSABILE DI PROGETTO ED INCARICATO DELL'INTEGRAZIONE FRA LE VARIE PRESTAZIONI:** Ing. Alberto Cecchini

**CONCESSIONARIO:** 3TI PROGETTI ITALIA  
**ELABORAZIONE PROGETTUALE:** 3TI ITALIA S.p.A.  
**PROGETTISTA:** 3TI PROGETTI ITALIA S.p.A.

**APPROVATO:** Direttore dei Lavori Polidoro P. Francesco Domenico

**3TI ITALIA S.p.A.**  
 DIRETTORE TECNICO  
 Ing. Stefano Loro Pissotti  
 Ordine degli Ingegneri Provincia di Roma n. 20809

Redatto: VESPA Verificato: LOPES Approvato: Possati