

ASSE D4	
V0	E 138457.039 N 241819.406

ASSE D4	
Vi1	E 138480.548 N 241793.474

ASSE D4	
C1	E 138428.098 N 241776.885
Raccordo n° 1	
R	50.000
A	54.7619c
T	22.937
Sv	43.010
Bs	5.0101

ASSE D4	
Ve2	E 138453.687 N 241577.569
t1	185.646
t2	204.488

ASSE D4	
Vi2	E 138463.880 N 241591.502


ASSE D4	
C2	E 138919.950 N 241677.979
Raccordo n° 2	
R	450.000
A	31.5701c
T	113.922
Sv	223.156
Bs	14.1964

ASSE D4	
C3	E 138200.258 N 240160.547
Raccordo n° 3	
R	950.000
A	31.4894c
T	239.862
Sv	469.903
Bs	29.8132


ASSE D4	
Ve3	E 139167.274 N 240398.462
t1	350.022
t2	350.022

ASSE D4	
Vi3	E 139151.698 N 240394.630

ASSE D4	
V4	E 139135.332 N 239881.853

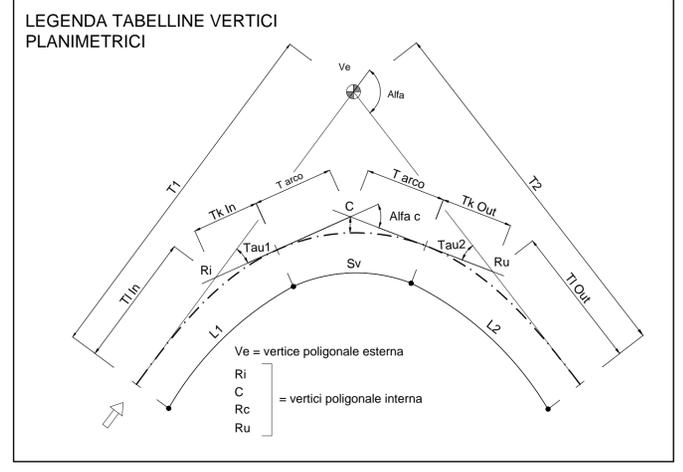

NB: Sistema di riferimento locale da rilievo aerofotogrammetrico in coordinate rettilinee

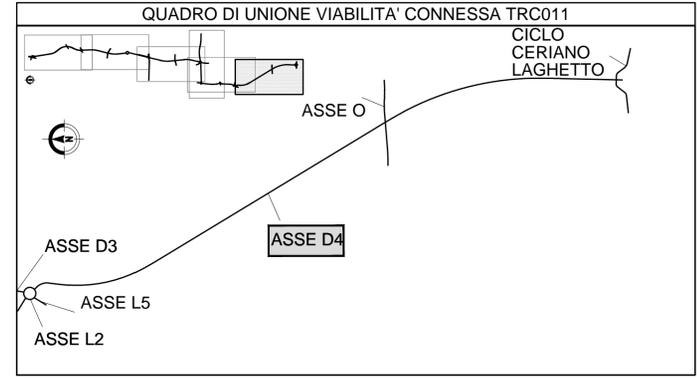

MATRICE DI REVISIONE		
REV	DATA	DESCRIZIONE MODIFICA

N.B.: LA TAVOLA SOSTITUISCE QUELLA RELATIVA AL CODICE [] DEL PROGETTO ESECUTIVO

CONCESSIONARI AUTOSTRADALI LOMBARDE

Autosstrada Padanissima Lombardia

COLLEGAMENTO AUTOSTRADALE DALMINE - COMO - VARESE - VALICO DEL GAGGIOLO E OPERE AD ESSO CONNESSE
CODICE C.U.P. F11806000270007

TRATTE B1, B2, C, D, TRVA13+14, GREENWAY

AS BUILT

TRATTA B1
PROGETTO STRADALE
OPERA CONNESSA TRC011
PLANIMETRIA DI TRACCIAMENTO
PLANIMETRIA DI TRACCIAMENTO - TAV.10 ASSE D4

IDENTIFICAZIONE ELABORATO	
CODICE PROGETTO:	F00107B
WBS	

IMPRESA	
RAGGRUPPAMENTO TEMPORANEO IMPRESE:	
Mandatario	Mandante
STRABAG A.G.	GLF Grandi Lavori Fincost S.p.A.
Mandatario	Mandante
ICM S.p.A.	STRABAG S.p.A.

Scala: 1:2000

FASE PROGETTUALE	LOTTO	ZONA	OPERA	TRATTO D'OPERA	AMBITO	TIPICELABORATO	PROGRESSIVO	REVISIONE
A	1	H02	GE001	0	SD	PT	010	TE

DATA	DESCRIZIONE	REV
Aprile 2017	Emissione	E

RAGGRUPPAMENTO TEMPORANEO PROGETTISTI:

Mandatario	Mandante	Mandante	Mandante
3TI PROGETTI ITALIA S.p.A.	GP		

CONCEDENTE: CONCESSIONARI AUTOSTRADALI LOMBARDE

CONCESSIONARIO: Autosstrada Padanissima Lombardia
Direttore Tecnico: Ing. Stefano Emilio Frigerio
Referente Tecnico: Ing. Sabrina Lattuada

APPROVATO: Autosstrada Padanissima Lombardia
Il Direttore dei Lavori: Ing. Francesco Domenico

RESPONSABILE DI PROGETTO ED INCARICATO DELL'INTEGRAZIONE FRA LE VARIE PRESTAZIONI: Ing. Alberto Cecchini

ELABORAZIONE PROGETTUALE: PROGETTISTA: 3TI PROGETTI ITALIA S.p.A.

3TI ITALIA S.p.A.
DIRETTORE TECNICO: Ing. Stefano Luca Passati
Ordine degli Ingegneri Provincia di Roma n. 20809

Redatto: VESPA Verificato: LOPES Approvato: Possati