


NUMERO SEZIONI	A2-INIZIO	A2-68	A2-69	A2-70	A2-71	A2-72	A2-73	A2-74	A2-75	A2-76	A2-77	A2-78	A2-79	A2-80	A2-81	A2-82	A2-83	A2-84	A2-85	A2-86	A2-87	A2-88	
DIFFERENZA DI QUOTA	1.192	1.404	1.670	1.648	1.723	1.822	1.832	1.782	1.514	1.345	1.072	0.995	0.870	0.770	0.875	0.992	0.922	0.797	0.866	0.813	0.890	0.816	
ETTOMETRICHE	1700.000		1800.000					1900.000					2000.000					2100.000					2200.000
DISTANZE PARZIALI	5.03	19.97	25.00	25.00	25.00	25.00	25.00	25.00	25.00	25.00	25.00	25.00	25.00	25.00	25.00	25.00	25.00	25.00	25.00	25.00	25.00	25.00	25.00
DISTANZE PROGRESSIVE	1670.31	1675.33	1695.31	1720.31	1745.31	1770.31	1795.31	1820.31	1845.31	1870.31	1895.31	1920.31	1945.31	1970.31	1995.31	2020.31	2045.31	2070.31	2095.31	2120.31	2145.31	2170.31	2195.31
ANDAMENTO PLANIMETRICO	L= 226.331 A= 284.000 Sv= 94.889 R= 850.000 Sv= 150.479 a=11.2704 R= 850.000 A= 284.000 Sv= 94.889 R= 850.000																						
ANDAMENTO CIGLI	SX: 2.50% DX: -2.50% 2.50% dl=0.17% 4.58% dl=0.17% 2.50% dl=0.37% dl=0.17% dl=0.17% dl=0.17%																						
DIAGRAMMA VELOCITA'	-Vp 100 km/h																						

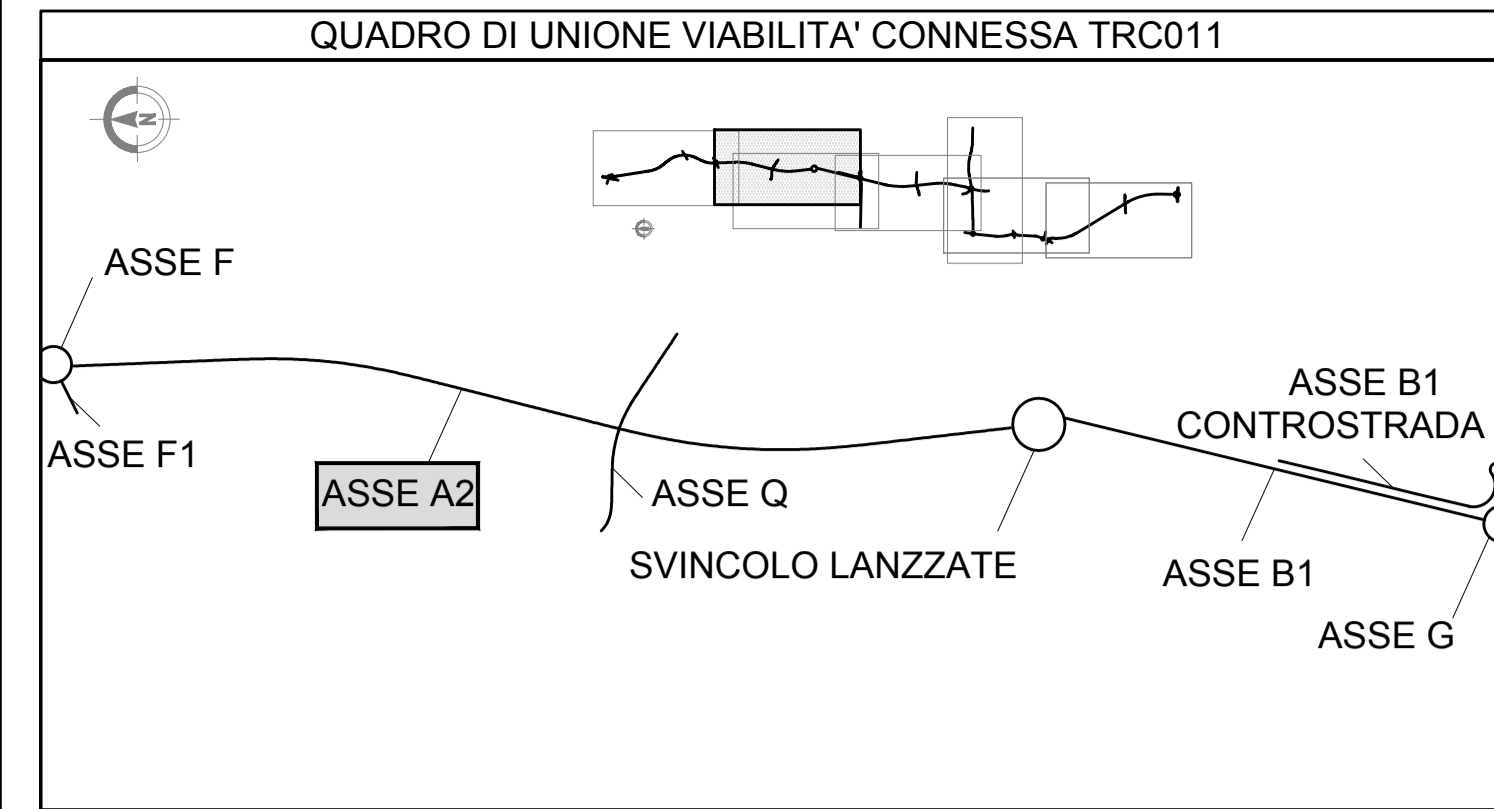

MATRICE DI REVISIONE

REV	DATA	DESCRIZIONE MODIFICA

N.B.: LA TAVOLA SOSTITUISCE QUELLA RELATIVA AL CODICE [] DEL PROGETTO ESECUTIVO

COLLEGAMENTO AUTOSTRADALE DALMINE - COMO - VARESE - VALICO DEL GAGGIOLO E OPERE AD ESSO CONNESSE
 CODICE C.U.P. F1190000270017
TRATTE B1, B2, C, D, TRVA13+14, GREENWAY
AS BUILT
TRATTA B1
 PROGETTO STRADALE
 OPERA CONNESSA TRC011
 PROFILI LONGITUDINALI
 PROFILO LONGITUDINALE - ASSE A2 - TAV.1

IDENTIFICAZIONE ELABORATO
 CODICE PROGETTO: F00107B
 WBS

IMPRESA
 RAGGRUPPAMENTO TEMPORANEO IMPRESE:
 Mandataria: STRABAG A.G.
 Mandante: Grandi Lavori Fincosit S.p.A.
 Mandante cooptata: Impresa costruzioni Giuseppe Malturo S.p.A.
 Mandante cooptata: STRABAG S.p.A.

STRABAG **CONTRAVI** **MALTAURO** **STRABAG**

PROGETTISTA - PROGETTO ESECUTIVO DI DETTAGLIO
 RAGGRUPPAMENTO TEMPORANEO PROGETTISTI:
 Mandataria: 3TI PROGETTI ITALIA INGEGNERIA ASSOCIATA S.p.A.
 Mandante: GP Progettazione e Gestione Progetti di Ingegneria
 Mandante: Arch. Salvatore Vermiglio

CONCEDENTE
 RESPONSABILE DI PROGETTO ED INCARICATO DELL'INTEGRAZIONE FRA LE VARIE PRESTAZIONI:
 Ing. Alberto Cecchini

CONCESSIONARIO
 RESPONSABILE DI PROGETTO ED INCARICATO DELL'INTEGRAZIONE FRA LE VARIE PRESTAZIONI:
 Ing. Stefano Jacovi Prassati
 Ordine degli Ingegneri Provincia di Roma n. 20809

APPROVATO
 Il Direttore dei Lavori:
 Ing. Francesco Domenico Lombardi

Redatto: VESPA Verificato: LOPES Approvato: Possati