



LIVELLETTE	DIFF. DI QUOTA DISTANZA PENDENZIA	h = -1,36 L = 65,499 i = -2,07%	h = -1,82 L = 97,001 i = -1,87%	h = -3,94 L = 491,147 i = -0,80%
------------	---	---------------------------------------	---------------------------------------	--

R	7000.000
T	37.476
Fr	0.100
Pr	167.998
Qt	259.42

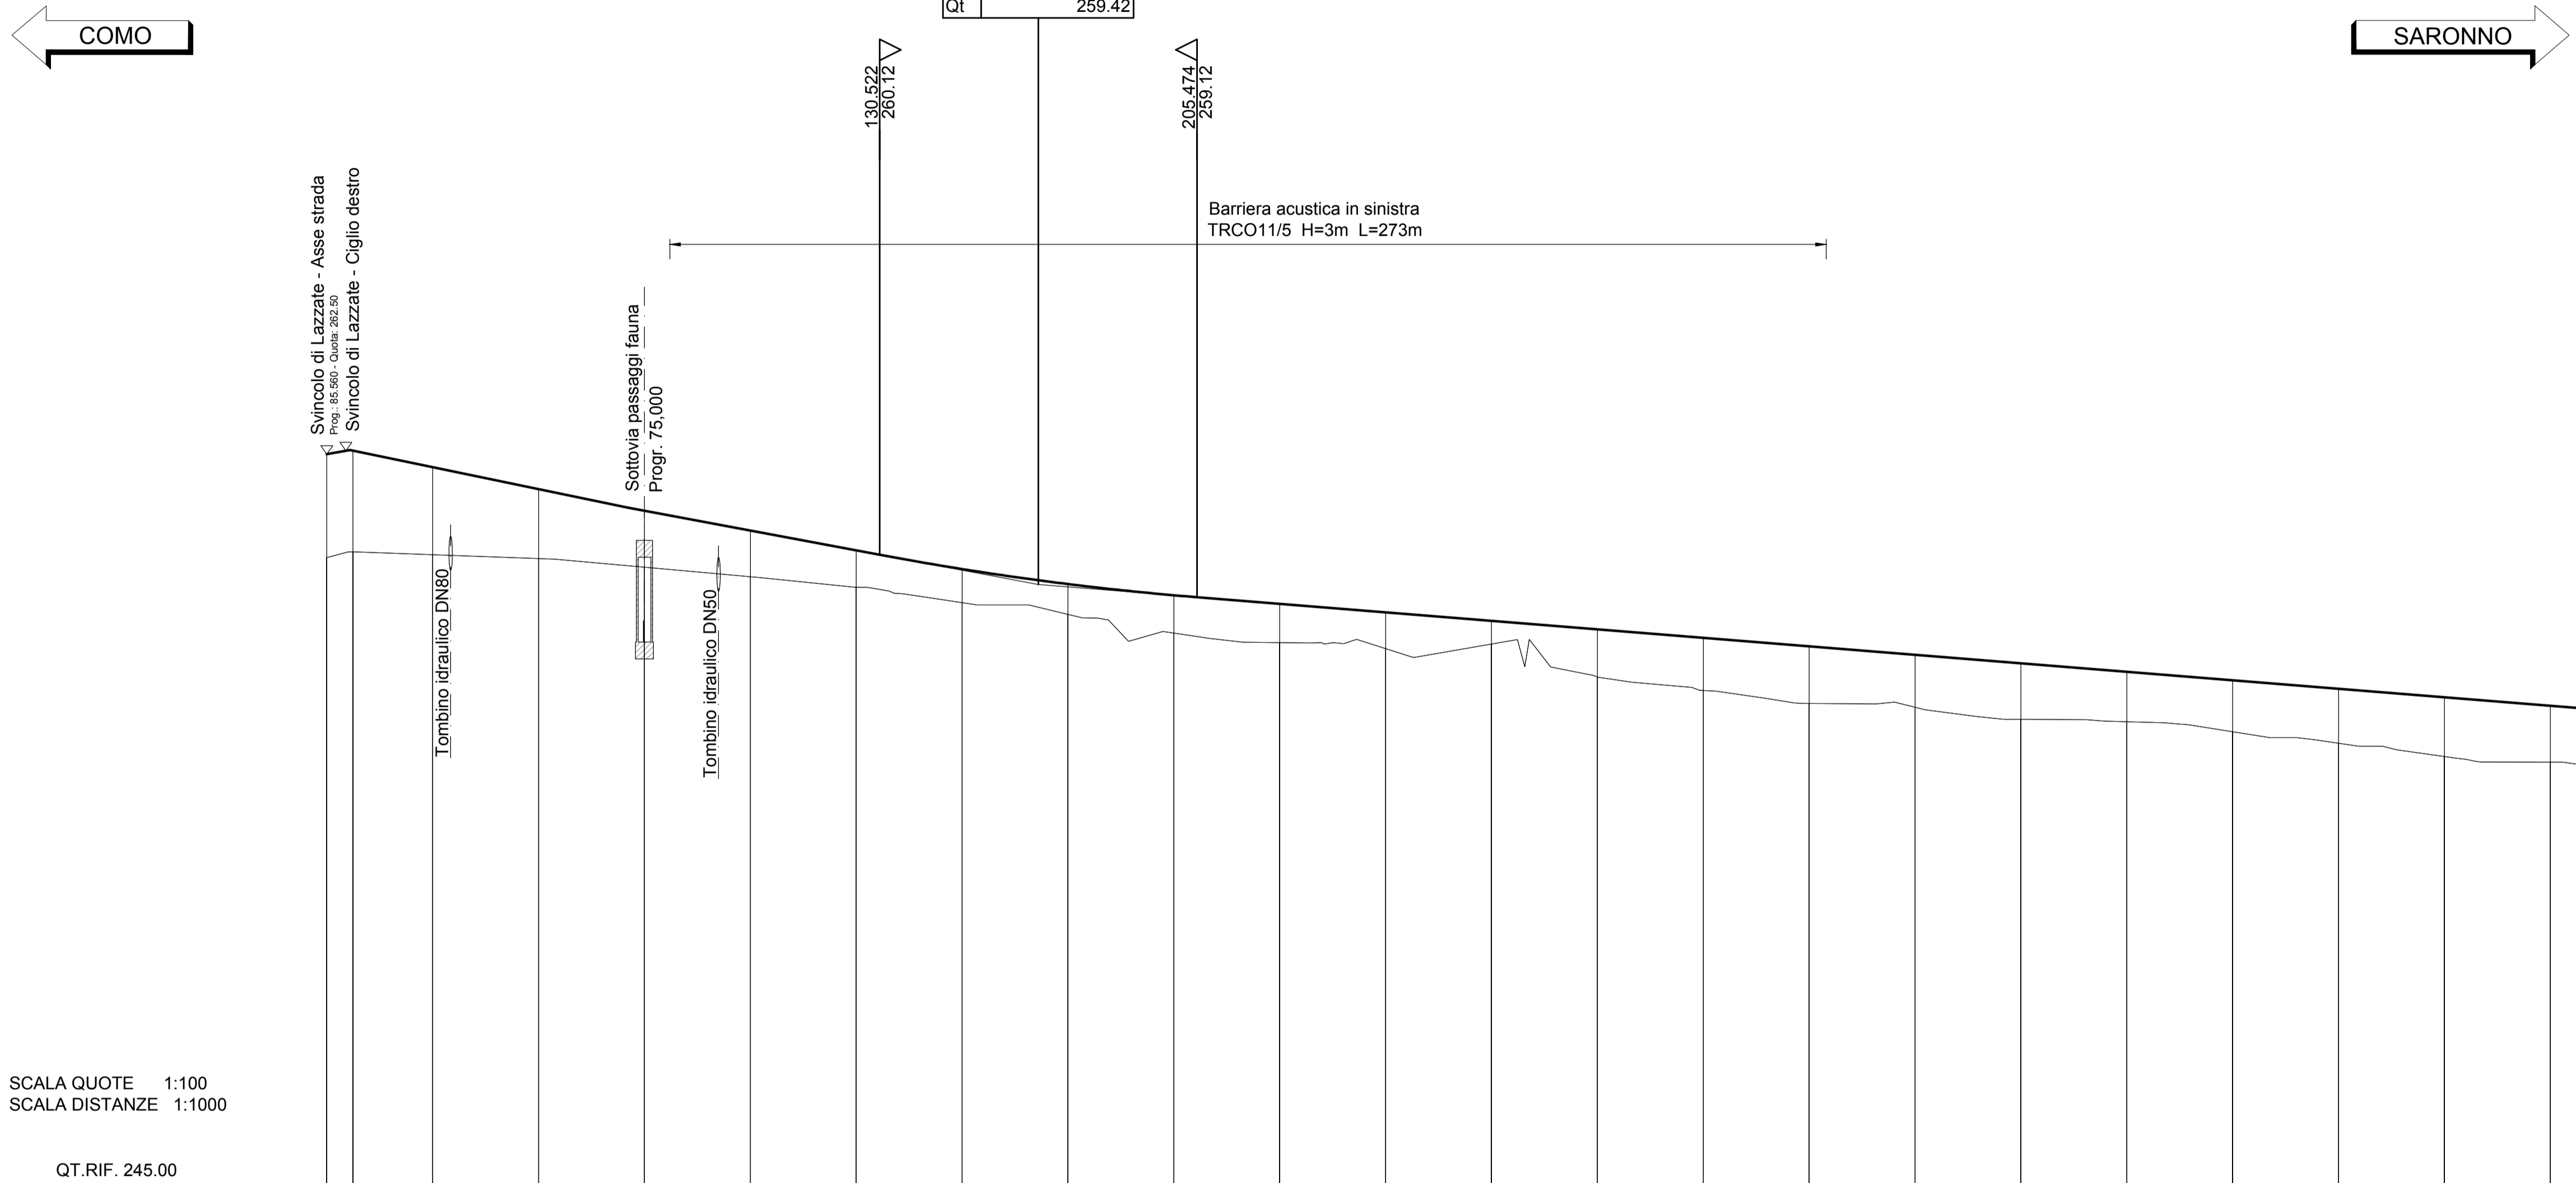

SCALA QUOTE 1:100
SCALA DISTANZE 1:1000

NUMERO SEZIONI	B1-INIZIO	B1-2	B1-3	B1-4	B1-5	B1-6	B1-7	B1-8	B1-9	B1-10	B1-11	B1-12	B1-13	B1-14	B1-15	B1-16	B1-17	B1-18	B1-19	B1-20	B1-21	B1-22				
QUOTE PROGETTO	262.500	262.584	262.193	261.675	261.164	260.696	260.227	259.786	259.362	258.964	258.594	258.253	257.941	257.650	257.389	257.159	256.958	256.787	256.636	256.505	256.394	256.293				
QUOTE TERRENO	260.056	260.190	260.124	260.034	259.830	259.604	259.356	259.091	258.817	258.549	258.286	258.027	257.773	257.524	257.280	257.041	256.807	256.578	256.354	256.135	255.921	255.712	255.508			
DIFFERENZA DI QUOTA	2.444	2.394	2.069	1.641	1.334	1.092	0.871	0.795	0.715	0.682	0.915	0.856	0.546	1.125	1.244	1.346	1.237	1.177	1.215	1.286	1.397	1.330				
ETTOMETRICHE	0.000	100.000					200.000					300.000					400.000					500.000				
DISTANZE PARZIALI	6.17	18.83	25.00	25.00	25.00	25.00	25.00	25.00	25.00	25.00	25.00	25.00	25.00	25.00	25.00	25.00	25.00	25.00	25.00	25.00	25.00	25.00	25.00			
DISTANZE PROGRESSIVE	0.00	6.17	25.00	50.00	75.00	100.00	125.00	150.00	175.00	200.00	225.00	250.00	275.00	300.00	325.00	350.00	375.00	400.00	425.00	450.00	475.00	500.00	525.00			
ANDAMENTO PLANIMETRICO	L = 666.145																									
ANDAMENTO CIGLI	SX	-----																								
	DX	-2.50%																								
DIAGRAMMA VELOCITA'	Vp 83 km/h																									

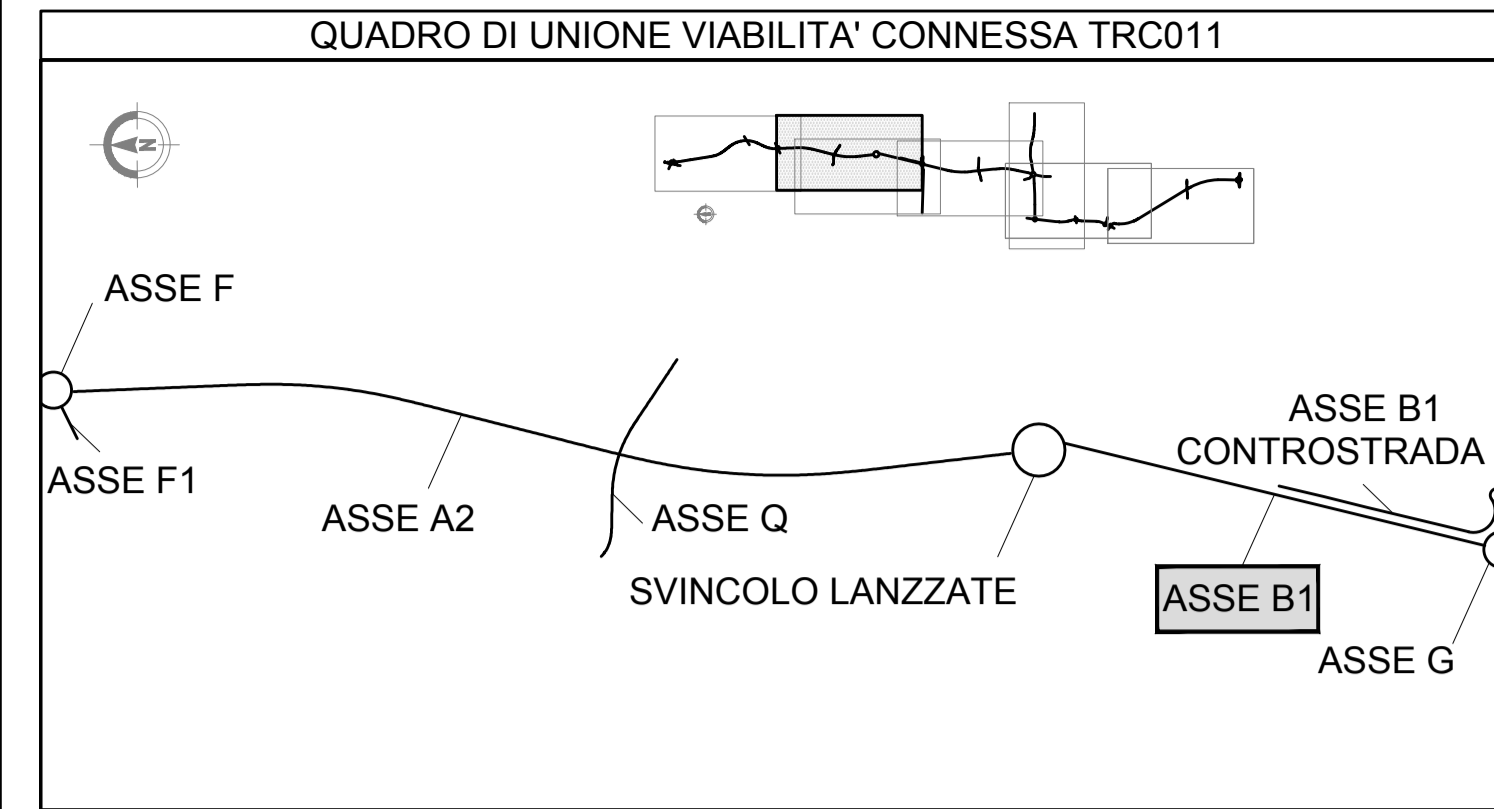

REV	DATA	DESCRIZIONE MODIFICA

N.B.: LA TAVOLA SOSTITUISCE QUELLA RELATIVA AL CODICE [] DEL PROGETTO ESECUTIVO

COLLEGAMENTO AUTOSTRADALE DALMINE - COMO - VARESE - VALICO DEL GAGGIOLO E OPERE AD ESSO CONNESSE
 CODICE C.U.P. F1190900270007
TRATTE B1, B2, C, D, TRVA13+14, GREENWAY
AS BUILT
TRATTA B1
 PROGETTO STRADALE
 OPERA CONNESSA TRCO11
 PROFILI LONGITUDINALI
 PROFILO LONGITUDINALE - ASSE B1 - TAV.1

IDENTIFICAZIONE ELABORATO CODICE PROGETTO: F00107B WBS	IMPRESA RAGGRUPPAMENTO TEMPORANEO IMPRESE: Mandatario: STRABAG A.G. Mandatario: GLF Grandi Lavori Fincostr S.p.A. Mandatario: Giuseppe Malturo S.p.A. Mandatario cooptata: STRABAG S.p.A.
FASE PROGETTUALE A 1 LOTTO 102 ZONA GE001 0 05 TRATTO D'OPERA 05 AMBITO FI 013 n° REVISIONE	PROGETTISTA - PROGETTO ESECUTIVO DI DETTAGLIO 3TI PROGETTI ITALIA S.p.A. 3TI PROGETTI ITALIA S.p.A. 3TI PROGETTI ITALIA S.p.A.
CONCEDENTE CONCESSIONARI AUTOSTRADALI LOMBARDE	RESPONSABILE DI PROGETTO ED INCARICATO DELL'INTEGRAZIONE FRA LE VARIE PRESTAZIONI: Ing. Alberto Cecchini
CONCESSIONARIO Autostradale Pademontana Lombardia Direttore Tecnico: Ing. Enrico Anzi Referente Tecnico: Ing. Sabrina Lattada	ELABORAZIONE PROGETTUALE PROGETTISTA: 3TI ITALIA S.p.A. 3TI ITALIA S.p.A. DIRETTORE TECNICO Ing. Stefano Jaco Prassati Ordine degli Ingegneri Provincia di Roma n. 20809
APPROVATO Autostradale Pademontana Lombardia Il Direttore dei Lavori: Ing. Francesco Domenico	Redatto: VESPA Verificato: LOPES Approvato: Possati