


LIVELLETTE	DIFF. DI QUOTA DISTANZA PENDENZA	h = -1.50 L = 220.000 i = -0.68%	h = -0.77 L = 189.471 i = -0.41%	h = 0.08 L = 3.254 i = 2.46%
------------	--	--	--	------------------------------------

R	1500.000
T	2.038
Fr	0.001
Pr	220.000
Qt	255.25

217.962
255.26
222.038
255.24

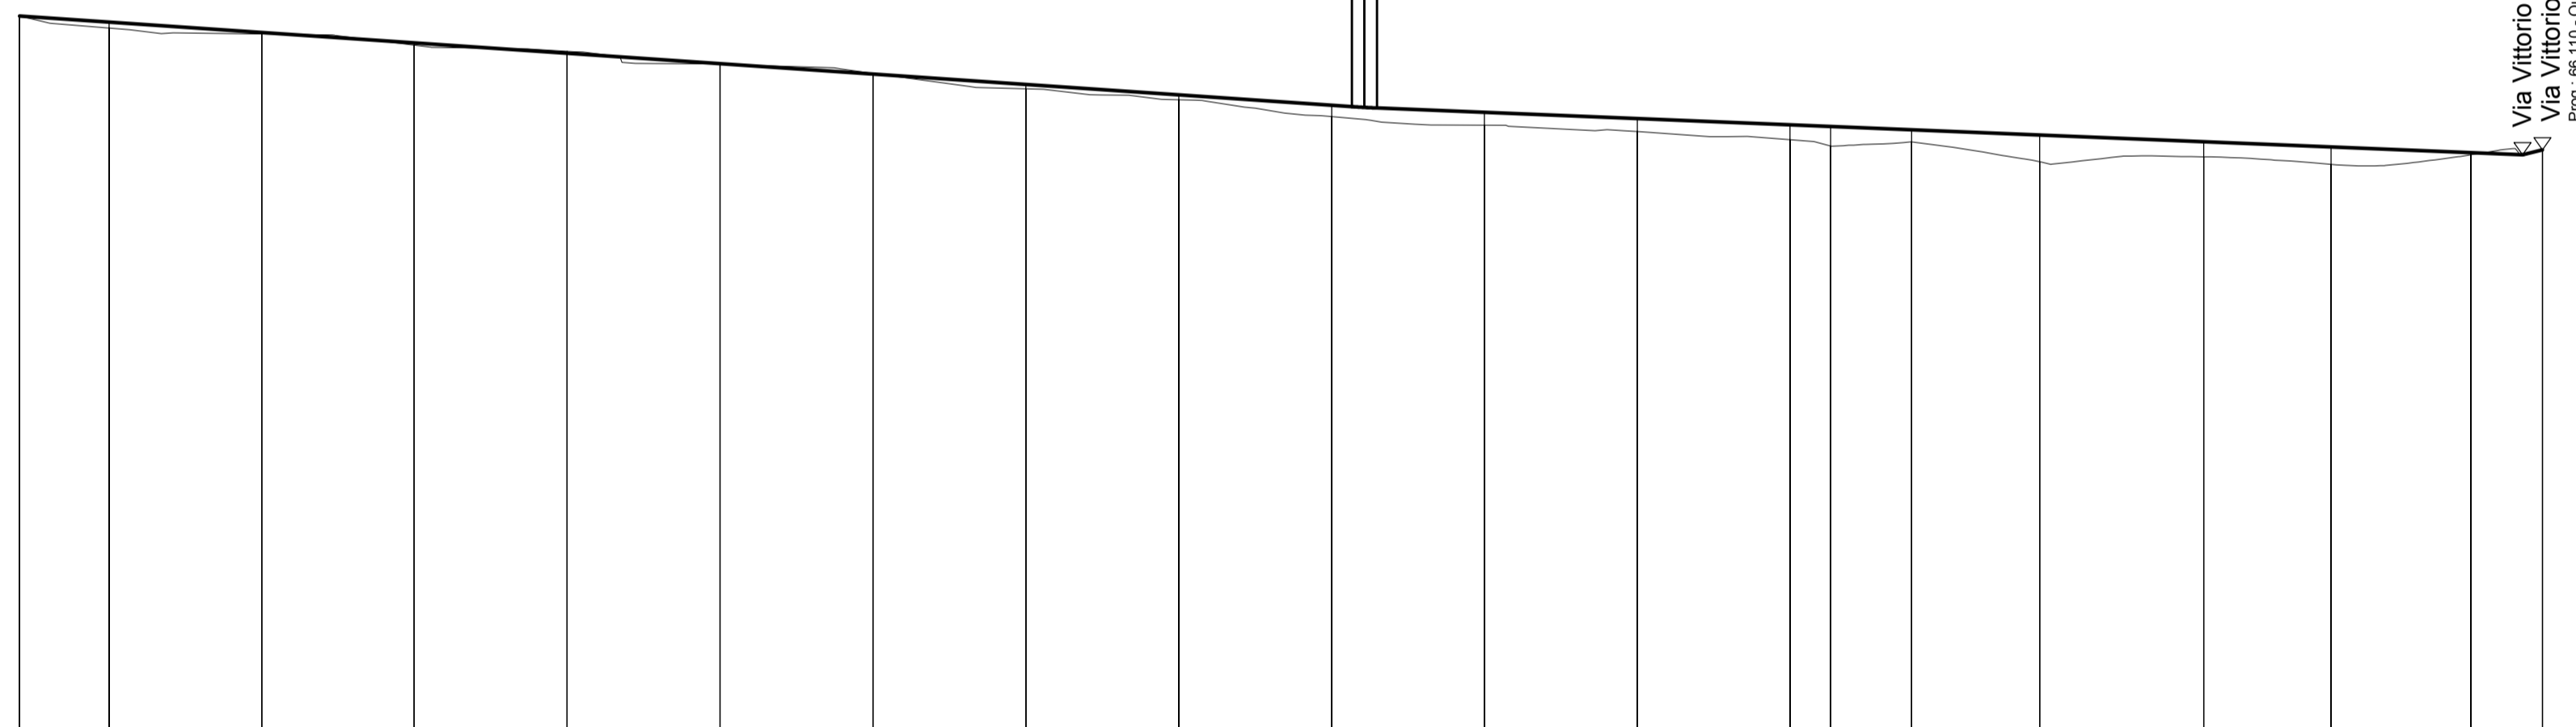


Via Vittorio Emanuele - Ciglio sinistro
Via Vittorio Emanuele - Asse strada
Prog. 08.110 - quota 254.96

SCALA QUOTE 1:100
SCALA DISTANZE 1:1000

QT.RIF. 245.00

NUMERO SEZIONI	S-1	S-2	S-3	S-4	S-5	S-6	S-7	S-8	S-9	S-10	S-11	S-12	S-13	S-14	S-15	S-16	S-17	S-18	S-19	S-20
QUOTE PROGETTO	256.747	256.648	256.478	256.308	256.138	255.967	255.797	255.627	255.457	255.287	255.170	255.088	254.965	254.938	254.884	254.798	254.689	254.603	254.510	254.556
QUOTE TERRENO	256.747	256.549	256.451	256.269	256.170	255.989	255.808	255.655	255.575	255.402	254.860	254.857	254.723	254.619	254.686	254.362	254.444	254.320	254.477	254.549
DIFFERENZA DI QUOTA	0.000	0.098	0.027	0.039	-0.032	0.008	-0.011	0.072	0.082	0.185	0.210	0.211	0.242	0.319	0.198	0.436	0.245	0.283	0.033	0.007
ETTOMETRICHE	0.000																			
DISTANZE PARZIALI	14.64	24.94	24.94	25.05	24.99	25.02	25.02	25.00	24.99	25.00	25.00	6.64	13.25	20.95	26.84	20.84	22.88	11.71		
DISTANZE PROGRESSIVE	0.00	14.64	39.58	64.52	89.57	114.59	139.59	164.61	189.63	214.63	239.63	264.63	289.63	296.28	309.51	330.46	357.29	378.14	401.01	412.72
ANDAMENTO PLANIMETRICO	L= 70.075 L= 68.996 L= 82.005 L= 77.324 Sv= 21.096 a=134.2989 L= 2.609 a=10.000 Sv= 76.866 a=148.2869 R= 33.000																			
ANDAMENTO CIGLI	SX -2.50% DX -2.50%																			
DIAGRAMMA VELOCITA'	40 30 20 10 0 Vp 40 km/h Vp 32 km/h Vp 18 km/h																			

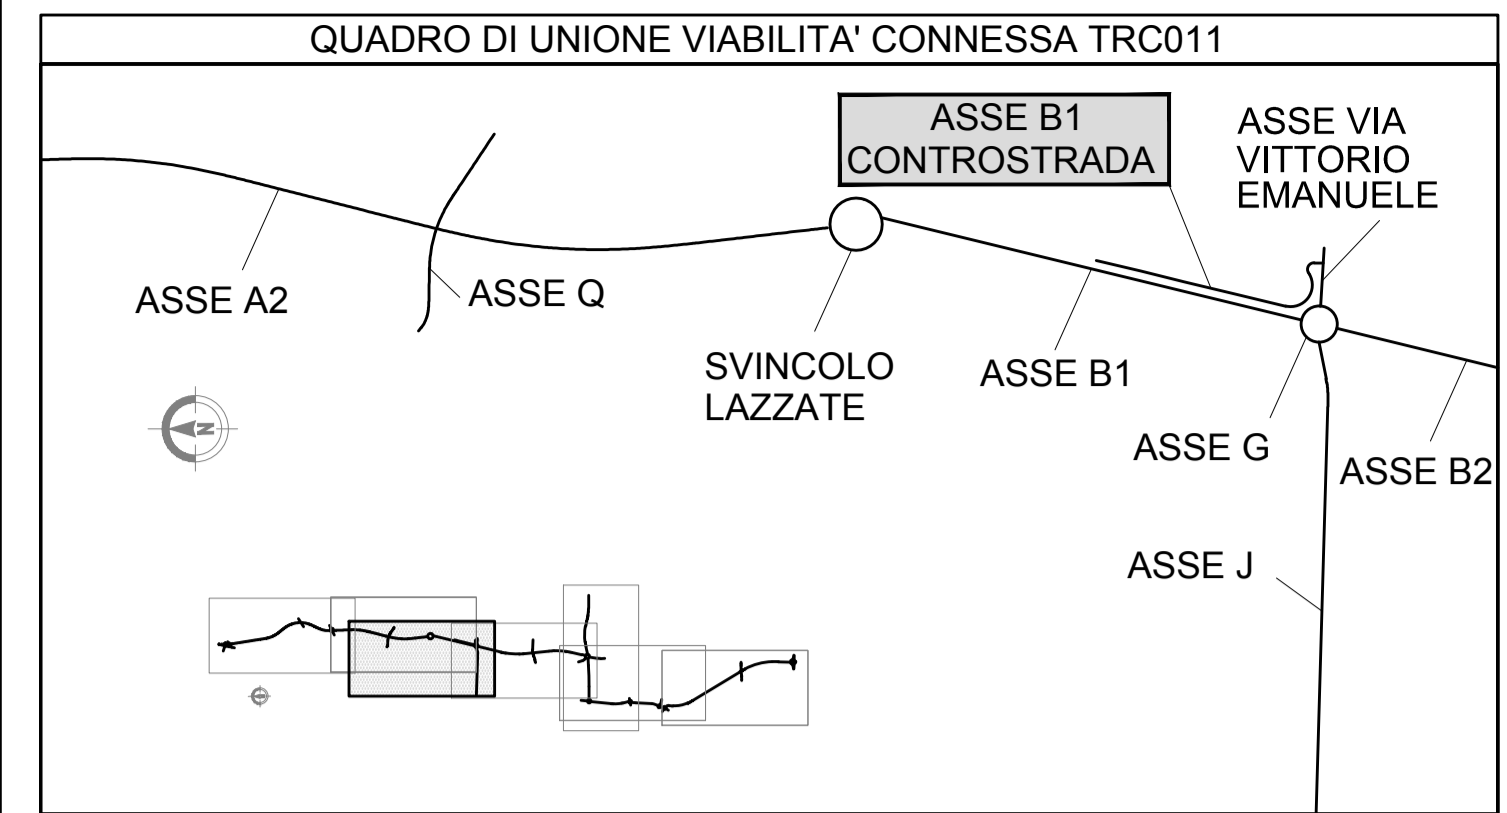

MATRICE DI REVISIONE

REV	DATA	DESCRIZIONE MODIFICA

N.B.: LA TAVOLA SOSTITUISCE QUELLA RELATIVA AL CODICE E DEL PROGETTO ESECUTIVO

COLLEGAMENTO AUTOSTRADALE DALMINE - COMO - VARESE - VALICO DEL GAGGIOLO E OPERE AD ESSO CONNESSE
 CODICE C.U.P. F11906000270007
TRATTE B1, B2, C, D, TRVA13+14, GREENWAY
AS BUILT
 TRATTA B1
 PROGETTO STRADALE
 OPERA CONNESSA TRC011
 PROFILI LONGITUDINALI
 PROFILO LONGITUDINALE - ASSE B1 CONTROSTRADA - TAV.1

<p>IDENTIFICAZIONE ELABORATO CODICE PROGETTO: F00107B WBS</p> <p>FASE PROGETTUALE LOTTO: 1 ZONA: HO2 OPERA: GE001 TRATTO D'OPERA: D AMBITO: SD TIPO ELABORAZIONE: PL PROGRESSIVO: 015 REVISIONE: n</p> <p>Scala: 1:1000/1100</p> <p>DATA DESCRIZIONE REV Aprile 2016 Emissione E</p> <p>CONCEDENTE CONCESSIONARI AUTOSTRADALI LOMBARDE</p> <p>CONCESSIONARIO Autostradale Pademontana Lombardia Direttore Tecnico: Ing. Enrico Arini Referente Tecnico: Ing. Sabrina Lattuada</p> <p>APPROVATO Autostradale Pademontana Lombardia Il Direttore dei Lavori: Ing. Francesco Domenico</p>	<p>IMPRESA RAGGRUPPAMENTO TEMPORANEO IMPRESE:</p> <p>Mandatario: STRABAG A.G. Mandante: GLF Grandi Lavori Fincosit S.p.A. Mandante: Giuseppe Malturo S.p.A. Mandante cooptata: STRABAG S.p.A.</p> <p>STRABAG CONFINLAVORI MALTAURO STRABAG</p> <p>PROGETTISTA - PROGETTO ESECUTIVO DI DETTAGLIO RAGGRUPPAMENTO TEMPORANEO PROGETTISTI:</p> <p>Mandatario: 3TI PROGETTI ITALIA INGENGERIA ASSOCIATA S.p.A. Mandante: GP Progettisti - GESTIONE PROGETTI DI INGENGERIA Mandante: Arch. Salvatore Vermiglio</p> <p>RESPONSABILE DI PROGETTO ED INCARICATO DELL'INTEGRAZIONE FRA LE VARIE PRESTAZIONI: Ing. Alberto Cecchini</p> <p>ELABORAZIONE PROGETTUALE PROGETTISTA: 3TI PROGETTI ITALIA S.p.A. DIRETTORE TECNICO: Ing. Stefano Jacovi Prasetti Ordine degli Ingegneri Provincia di Roma n. 20809</p> <p>Redatto: VESPA Verificato: LOPES Approvato: Possati</p>
--	--