


SCALA QUOTE 1:100  
SCALA DISTANZE 1:1000

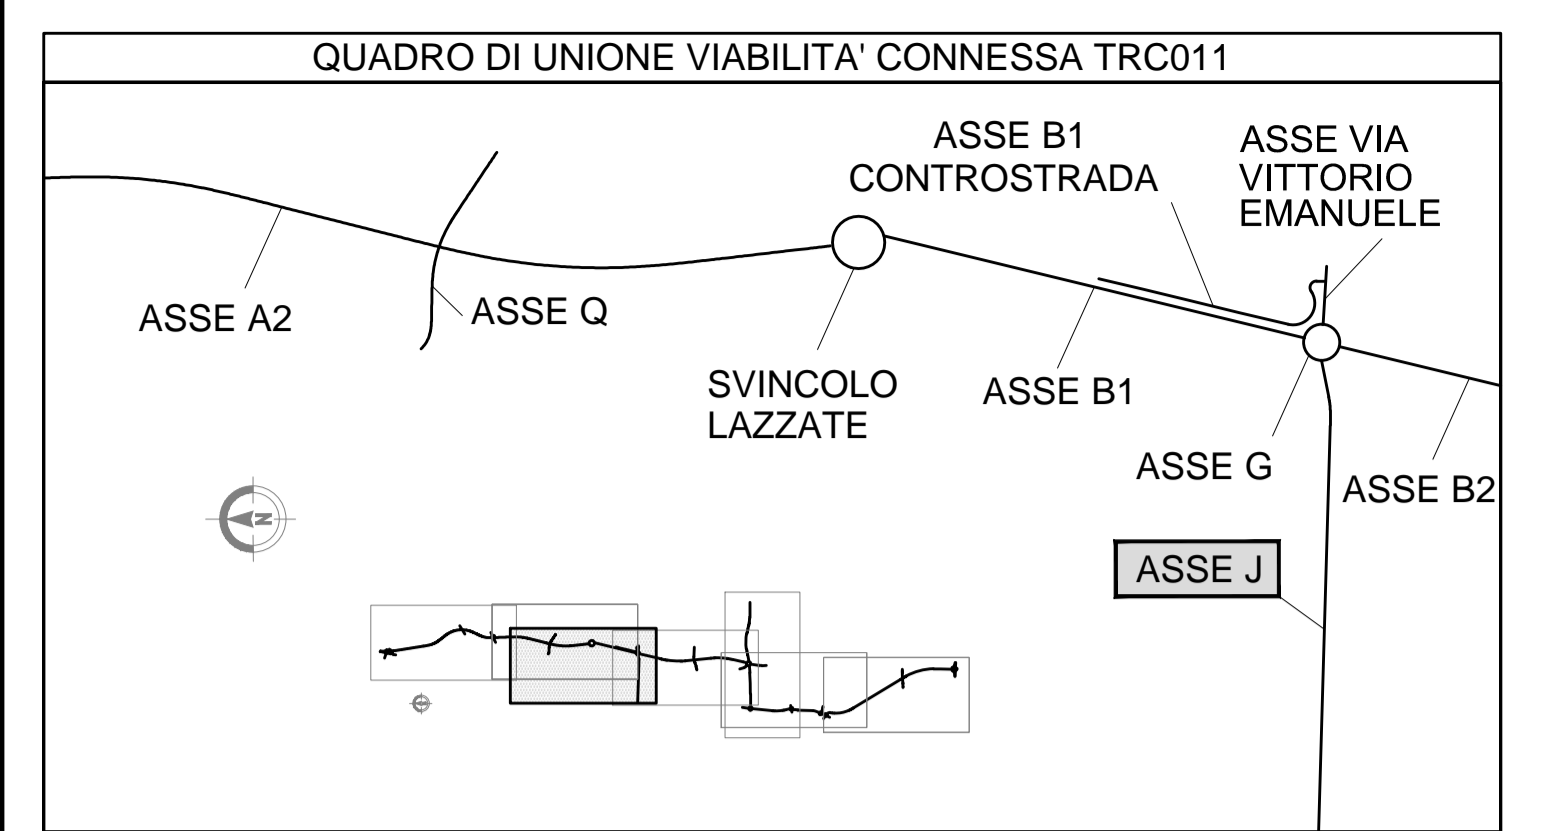

MATRICE DI REVISIONE

REV	DATA	DESCRIZIONE MODIFICA

N.B.: LA TAVOLA SOSTITUISCE QUELLA RELATIVA AL CODICE [ ] DEL PROGETTO ESECUTIVO

CONCESSIONARI AUTOSTRADALI LOMBARDIA

COLLEGAMENTO AUTOSTRADALE DALMINE - COMO - VARESE - VALICO DEL GAGGIOLO E OPERE AD ESSO CONNESSE

CODICE C.U.P. F1180600270007

TRATTE B1, B2, C, D, TRVA13+14, GREENWAY

**AS BUILT**

TRATTA B1  
PROGETTO STRADALE  
OPERA CONNESSA TRCO11  
PROFILI LONGITUDINALI  
PROF. LONGITUDINALE - ASSE J - TAV.1

IDENTIFICAZIONE ELABORATO  
CODICE PROGETTO: F001078  
WBS

IMPRESA  
RAGGRUPPAMENTO TEMPORANEO IMPRESE:  
Mandatario: STRABAG A.S.  
Mandatario: GLF Grandi Lavori Fincosit S.p.A.  
Mandatario: ICM S.p.A.  
Mandatario coadiuvato: STRABAG S.p.A.

STRABAG ICM STRABAG

CONCEDENTE  
RESPONSABILE DI PROGETTO ED INCARICATO DELL'INTEGRAZIONE FRA LE VARIE PRESTAZIONI:  
Ing. Alberto Cecchini

ELABORAZIONE PROGETTUALE  
PROGETTISTA:  
STI PROGETTI ITALIA S.p.A.

APPROVATO  
Direttore Tecnico: Ing. Stefano Enrico Frigato  

3TI ITALIA S.p.A.  
DIRETTORE TECNICO  
Ing. Stefano Enzo Pavesi  
Ordine degli Ingegneri  
Provincia di Roma n. 20809

Redatto: VESPA  
Verificato: LOPES  
Approvato: Possati