


LIVELLETTE	DIFF. DI QUOTA DISTANZA PENDENZA	h = 0.07 L = 25.000 i = 0.29%	h = 1.58 L = 212.421 i = 0.75%	h = -0.07 L = 3.500 i = -2.00%
------------	--	-------------------------------------	--------------------------------------	--------------------------------------


R	2000.000
T	4.536
Fr	0.005
Pr	25.000
Qt	235.04

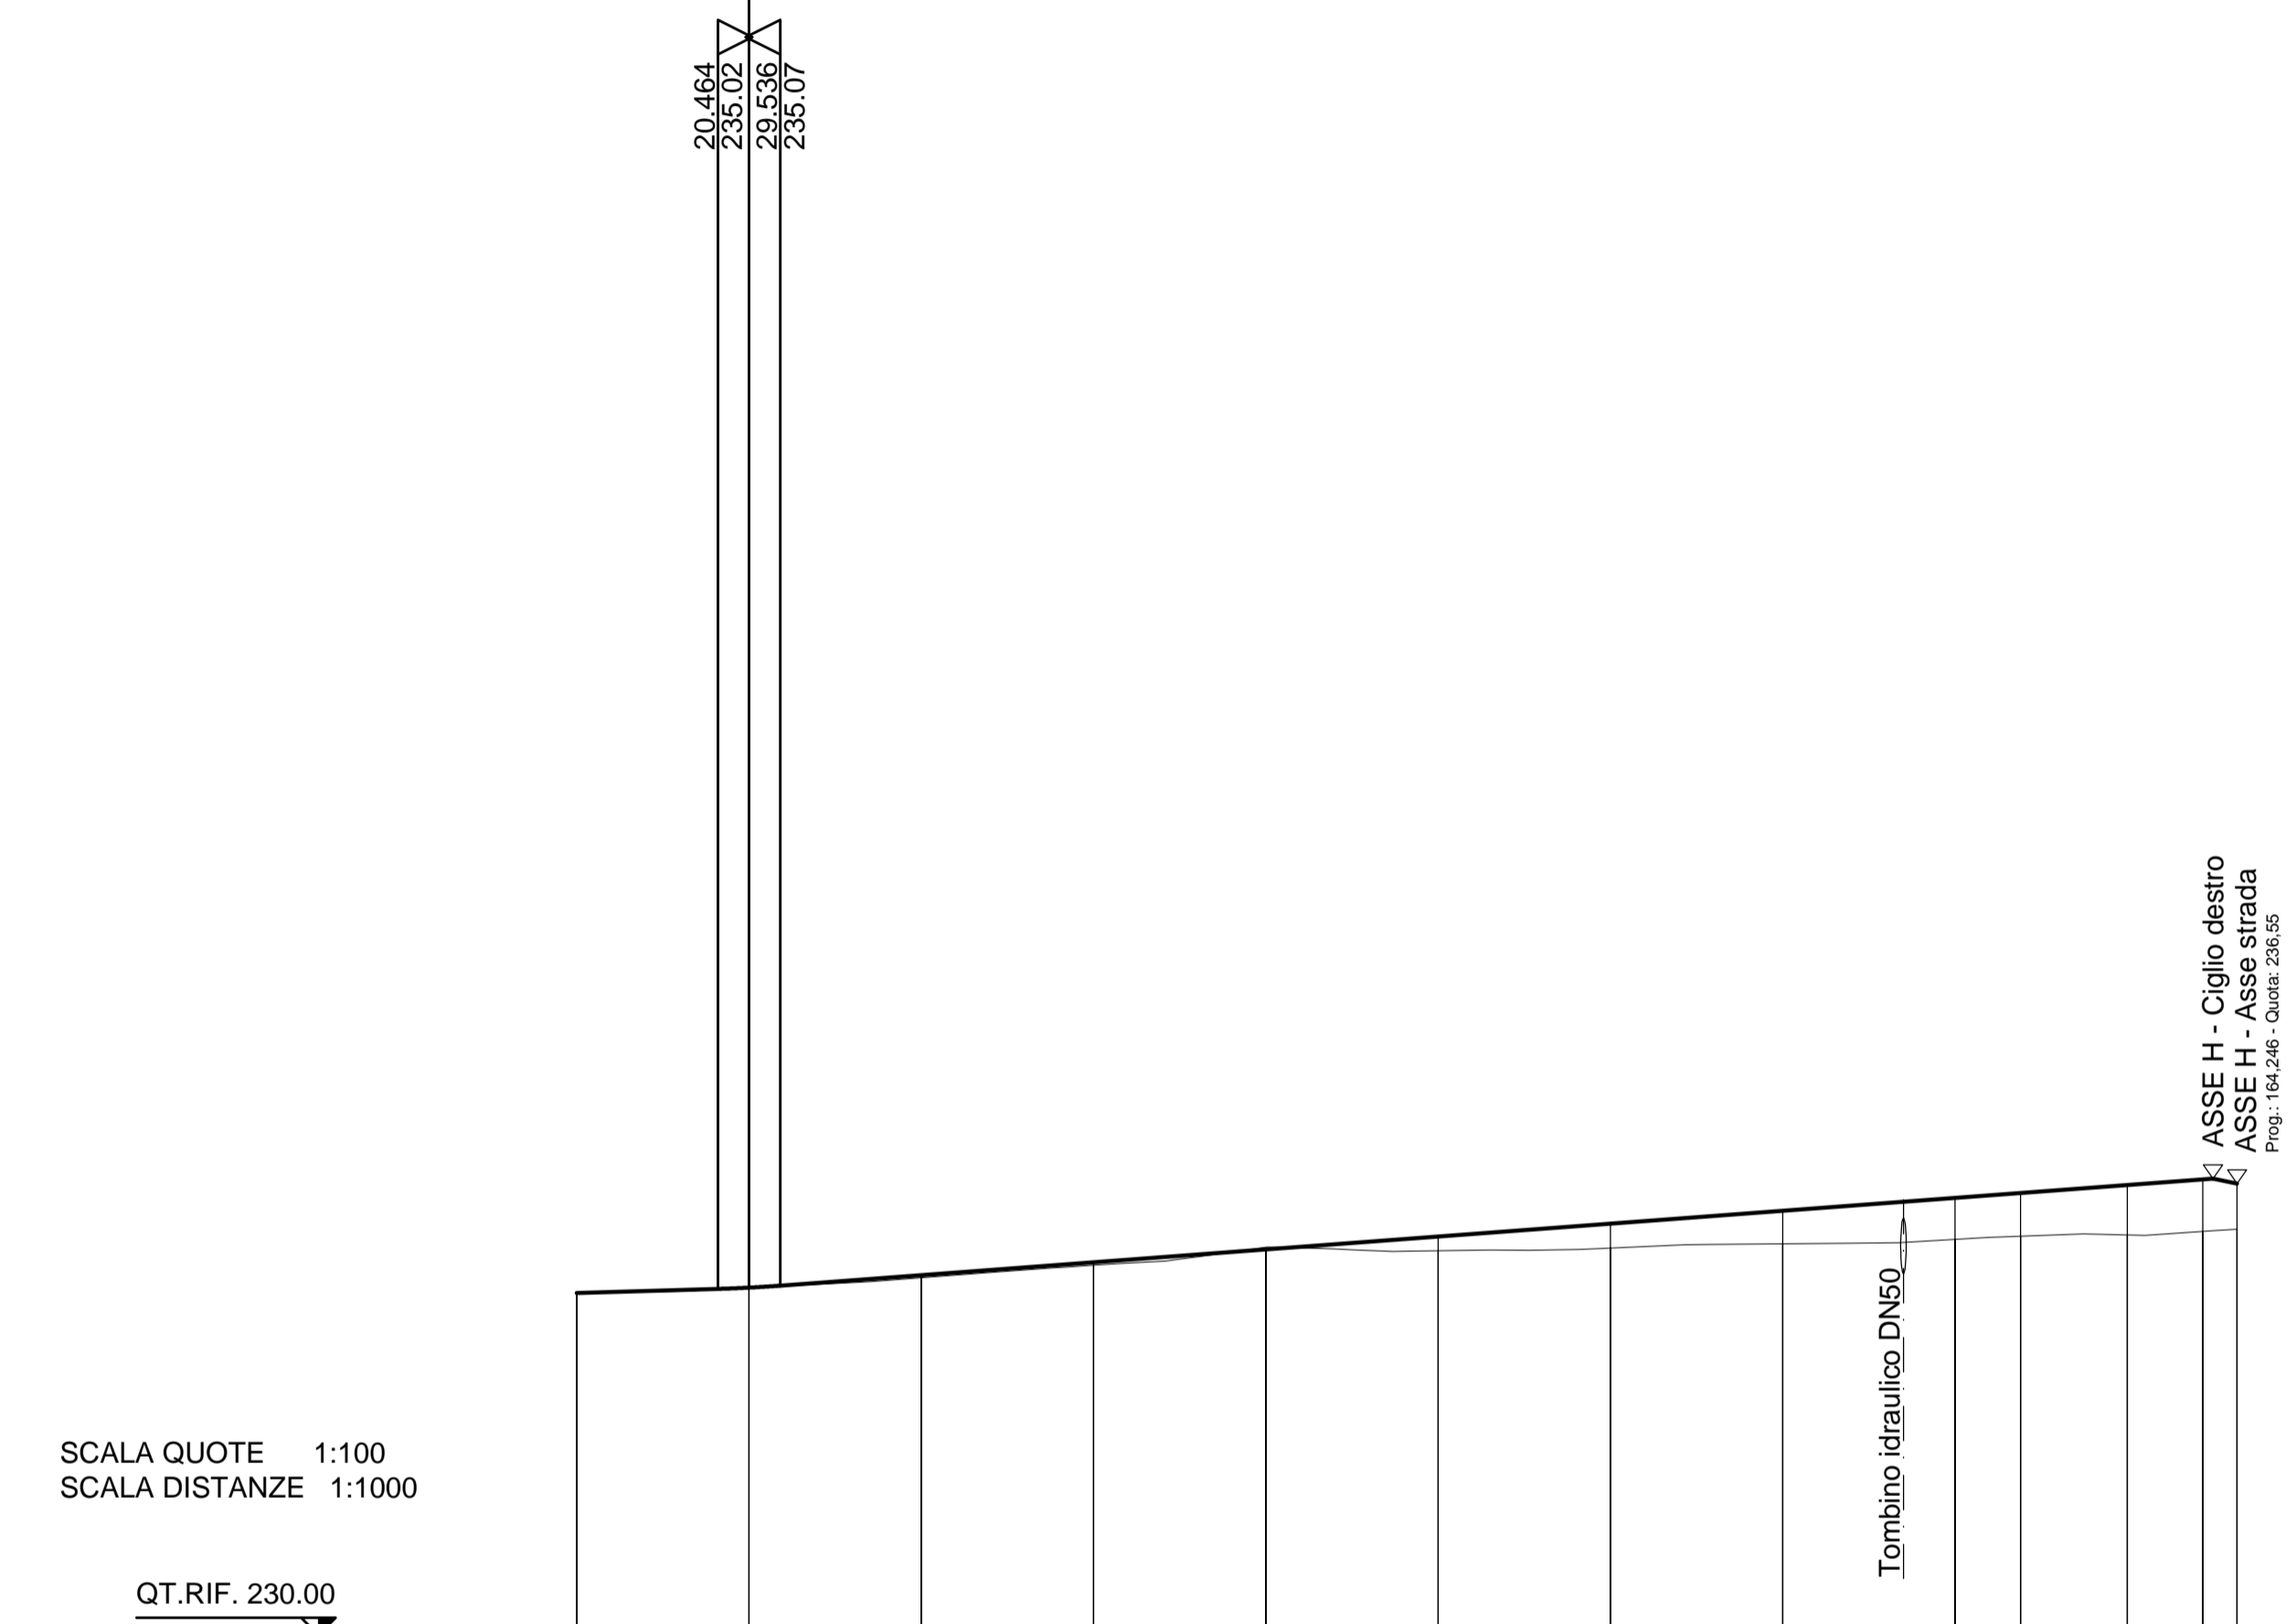

SCALA QUOTE 1:100
SCALA DISTANZE 1:1000

NUMERO SEZIONI	H2-1	H2-2	H2-3	H2-4	H2-5	H2-6	H2-7	H2-8	H2-9	H2-10	H2-11	H2-12
QUOTE PROGETTO	-234.962	-235.040	-235.222	-235.408	-235.595	-235.781	-235.968	-236.154	-236.341	-236.412	-236.527	-236.609
QUOTE TERRENO	-234.960	-235.036	-235.185	-235.367	-235.626	-235.675	-235.614	-235.676	-235.740	-235.786	-235.804	-235.854
DIFFERENZA DI QUOTA	-0.002	-0.004	-0.037	-0.041	-0.031	-0.206	-0.354	-0.478	-0.601	-0.626	-0.723	-0.755
ETTOMETRICHE	0.000											
DISTANZE PARZIALI		25.00	25.00	25.00	25.00	25.00	25.00	25.00	25.00	9.51	15.49	10.93
DISTANZE PROGRESSIVE	0.00	25.00	50.00	75.00	100.00	125.00	150.00	175.00	200.00	209.51	225.00	235.93
ANDAMENTO PLANIMETRICO	L=67.602 Sv=45.277 a=14.4123 R=200.000 L=128.042											
ANDAMENTO CIGLI	SX DX	di=-0.15% di=-0.16%	di=0.91% di=-0.91%	2.50% -2.50%	7.00% -7.00%	7.00% -7.00%	2.50% -2.50%	di=0.91% -2.50%	di=-0.91% -2.50%			
DIAGRAMMA VELOCITA'	60 50 40 30 20											

ASSE H - Ciglio destro
ASSE H - Asse strada
Prog.: 164.246 - Coata: 236.05

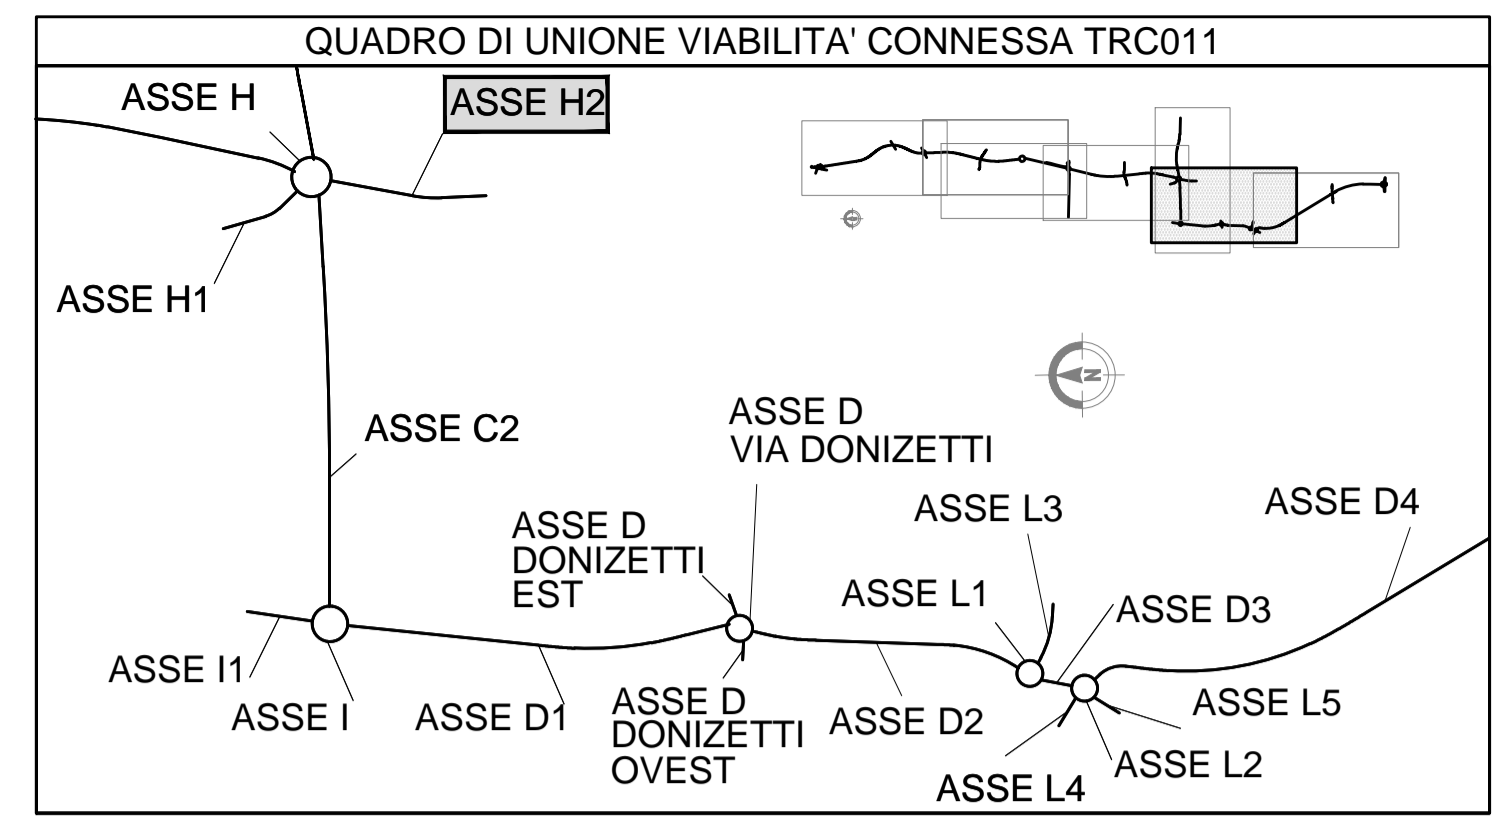

REV	DATA	DESCRIZIONE MODIFICA

N.B.: LA TAVOLA SOSTITUISCE QUELLA RELATIVA AL CODICE E [] DEL PROGETTO ESECUTIVO

COLLEGAMENTO AUTOSTRADALE
DALMINE - COMO - VARESE - VALICO DEL GAGGIOLO E OPERE AD ESSO CONNESSE
CODICE C.U.P. F11B06000270007
TRATTE B1, B2, C, D, TRVA13+14, GREENWAY
AS BUILT
TRATTA B1
PROGETTO STRADALE
OPERA CONNESSA TRC011
PROFILI LONGITUDINALI
PROFILLO LONGITUDINALE - ASSE H2 - TAV.1

IDENTIFICAZIONE ELABORATO CODICE PROGETTO: F00107B WBS	IMPRESA RAGGRUPPAMENTO TEMPORANEO IMPRESE: Mandatario: STRABAG A.G. Mandante: GLF Grandi Lavori Fincostr S.p.A. Mandante ICM S.p.A. Mandante cooptata: STRABAG S.p.A.
FASE PROGETTUALE LOTTO: H02 ZONA: GE001 OPERA: 0 TRATTO D'OPERA: SD AMBITO: FL TIPICELABORATO: 025 PROGRESSIVO: FE REVISIONE:	IMPRESA STRABAG GRANDI LAVORI FINCOSTR ICM STRABAG
DATA Aprile 2017 DESCRIZIONE Emissione REV E	PROGETTISTA - PROGETTO ESECUTIVO DI DETTAGLIO RAGGRUPPAMENTO TEMPORANEO PROGETTISTI: Mandatario: 3TI PROGETTI ITALIA S.p.A. Mandante: GP Mandante: ALBERTO CECCHINI Mandante: SALVATORE VEGMIGLIO
CONCEDENTE CONCESSIONI AUTOSTRADALI LOMBARDE	CONCESSIONARIO Autostradale Padanese Direttore Tecnico: Ing. Stefano Emilio Frigerio Referente Tecnico: Ing. Sabrina Lettauca
APPROVATO Autostradale Padanese Il Direttore dei Lavori: Ing. Francesco Domenico	ELABORAZIONE PROGETTUALE PROGETTISTA: 3TI PROGETTI ITALIA S.p.A. 3TI ITALIA S.p.A. DIRETTORE TECNICO Ing. Stefano Luca Passati Ordine degli Ingegneri Provincia di Roma n. 20809 Redatto: VESPA Verificato: LOPES Approvato: Possati