



LIVELLETTE	DIFF. DI QUOTA Distanza Pendenza	h = 0.26 h = -0.57 L = 28.505 i = -0.02000	h = -3.00 L = 411.124 i = -0.00730	h = -1.17 L = 116.652 i = -0.01000
------------	----------------------------------------	-----------------------------------------------------	------------------------------------------	------------------------------------------

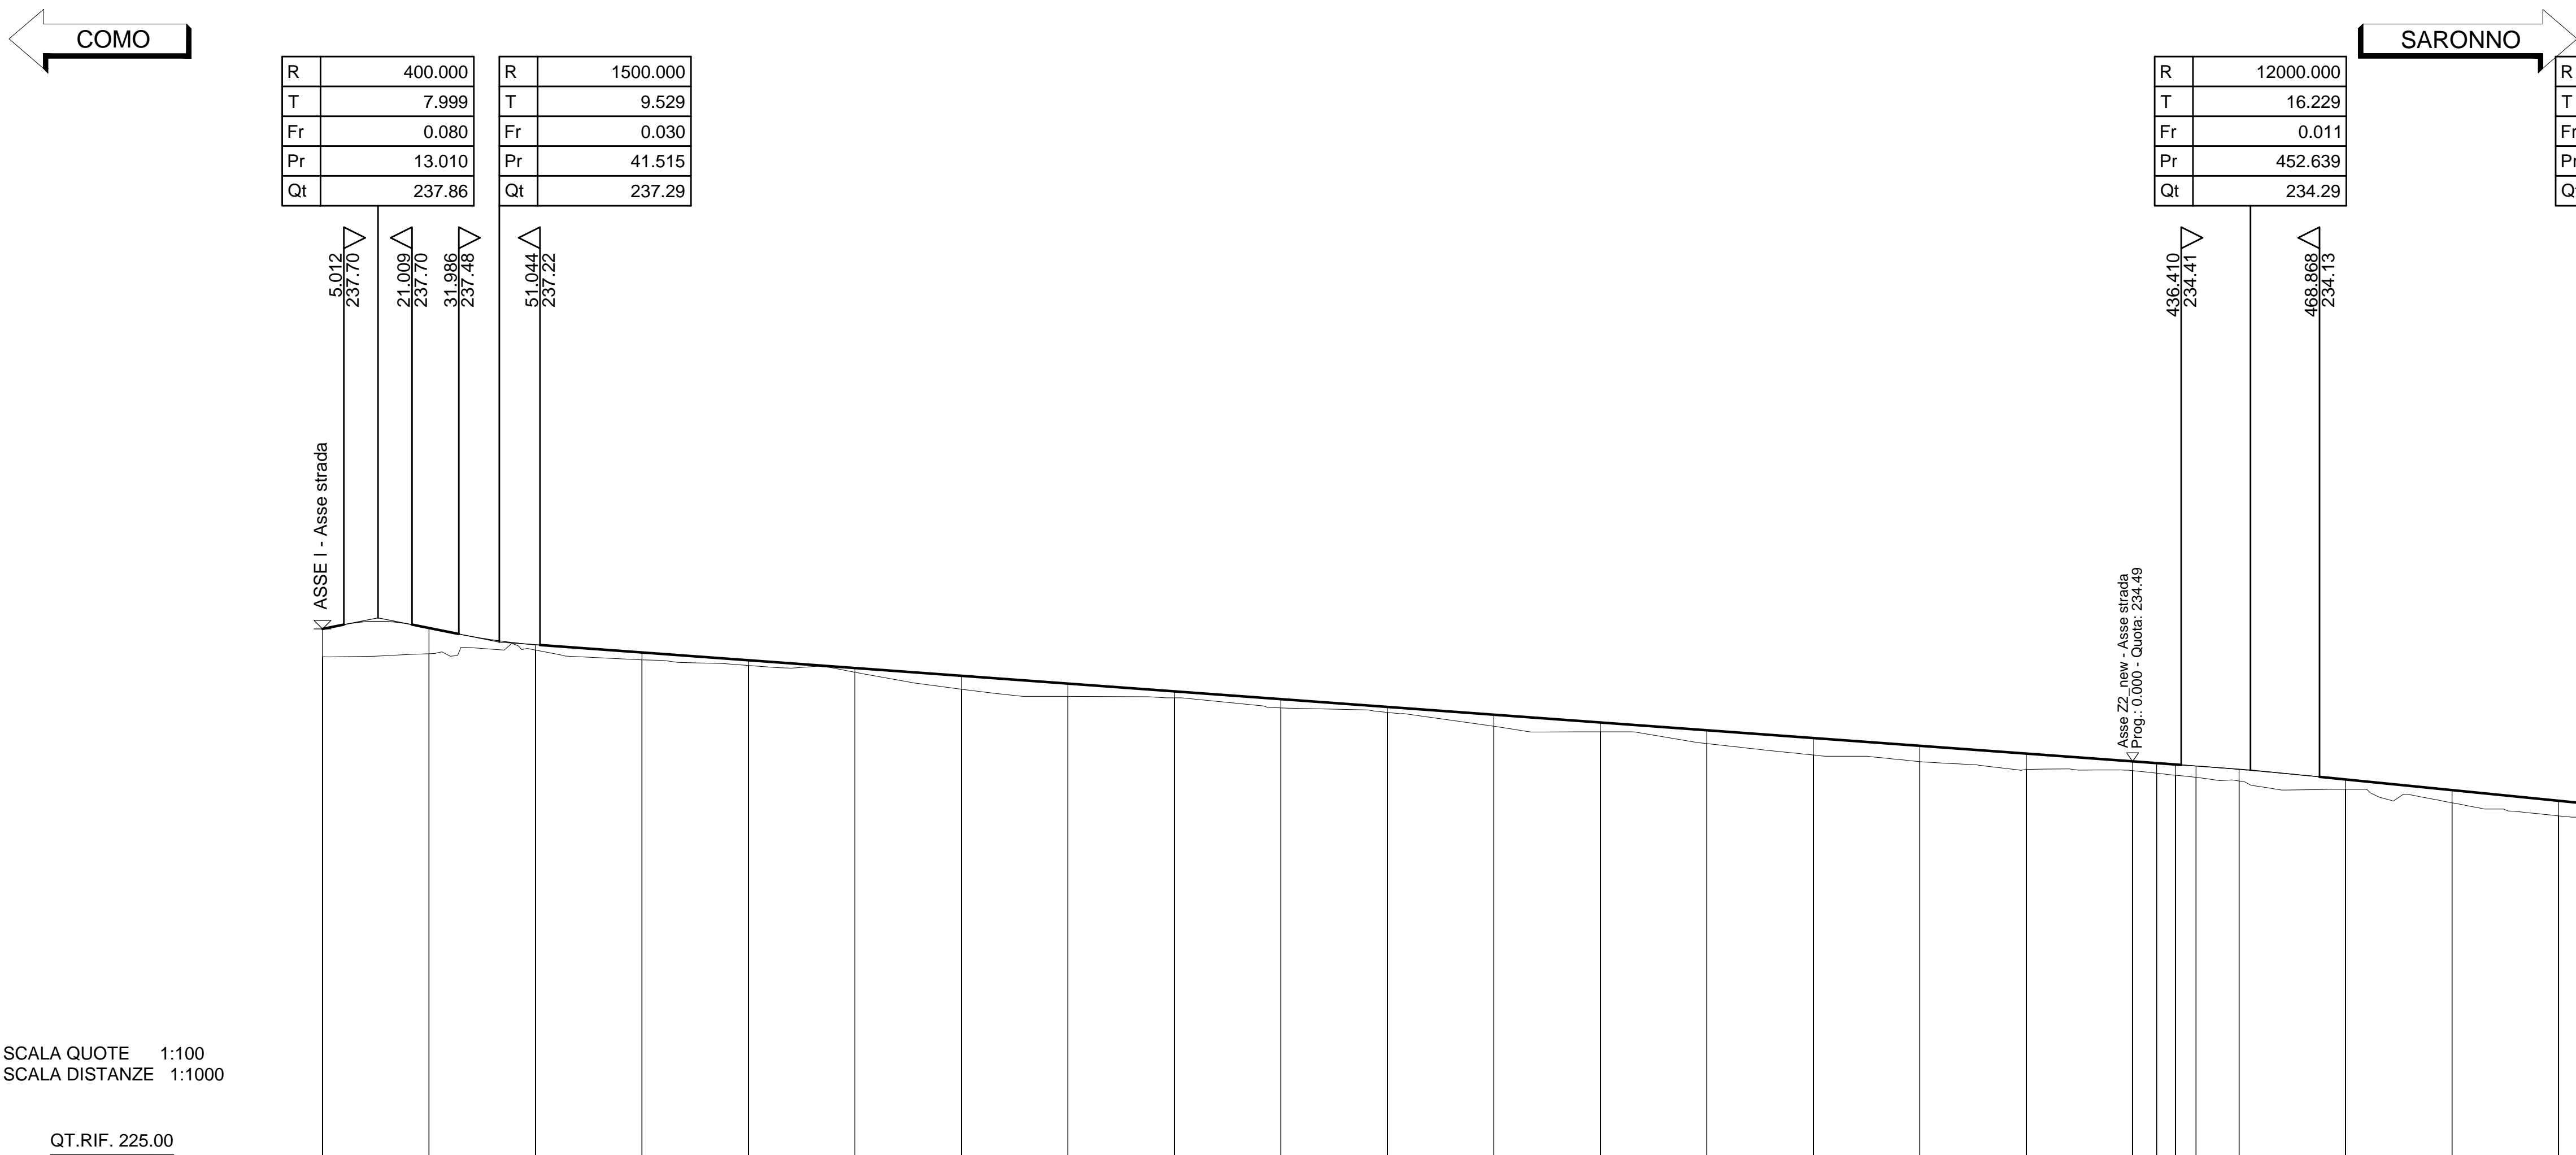

SCALA QUOTE 1:100
SCALA DISTANZE 1:1000

NUMERO SEZIONI	D1-INIZIO	D1-2	D1-3	D1-4	D1-5	D1-6	D1-7	D1-8	D1-9	D1-10	D1-11	D1-12	D1-13	D1-14	D1-15	D1-16	D1-17	D1-18	21 22	D1-19	D1-20	D1-21	D1-22		
QUOTE PROGETTO	-237.60	-237.62	-237.23	-237.05	-236.86	-236.68	-236.50	-236.32	-236.13	-235.95	-235.77	-235.59	-235.40	-235.22	-235.04	-234.86	-234.67	-234.49	-234.45	-234.38	-234.30	-234.07	-233.82	-233.57	
QUOTE TERRENO	-236.95	-237.02	-237.10	-236.87	-236.74	-236.58	-236.16	-236.02	-235.98	-235.75	-235.64	-235.32	-235.19	-234.91	-234.64	-234.49	-234.30	-234.27	-234.21	-234.12	-234.03	-233.83	-233.52	-233.21	
DIFFERENZA DI QUOTA	-0.85	-0.60	-0.13	-0.18	-0.12	-0.10	-0.32	-0.30	-0.15	-0.20	-0.13	-0.27	-0.21	-0.31	-0.40	-0.37	-0.37	-0.22	-0.24	-0.26	-0.24	-0.30	-0.36		
ETTOMETRICHE	0.000		100.000				200.000					300.000					400.000					500.000			
DISTANZE PARZIALI		25.00	25.00	25.00	25.00	25.00	25.00	25.00	25.00	25.00	25.00	25.00	25.00	25.00	25.00	25.00	25.00	25.00	5.64	4.41	4.81	10.13	25.00	25.00	25.00
DISTANZE PROGRESSIVE	0.00	25.00	50.00	75.00	100.00	125.00	150.00	175.00	200.00	225.00	250.00	275.00	300.00	325.00	350.00	375.00	400.00	425.00	430.64	435.05	439.87	450.00	475.00	500.00	525.00
ANDAMENTO PLANIMETRICO	L=329.579																								
ANDAMENTO CIGLI	<p>SX: 2.50%, 2.50%, 6.43%, 6.43%, 2.50%</p> <p>DX: -2.50%, -2.50%, -6.43%, -6.43%, -2.50%</p>																								
DIAGRAMMA VELOCITA'	Vp 76 km/h																								

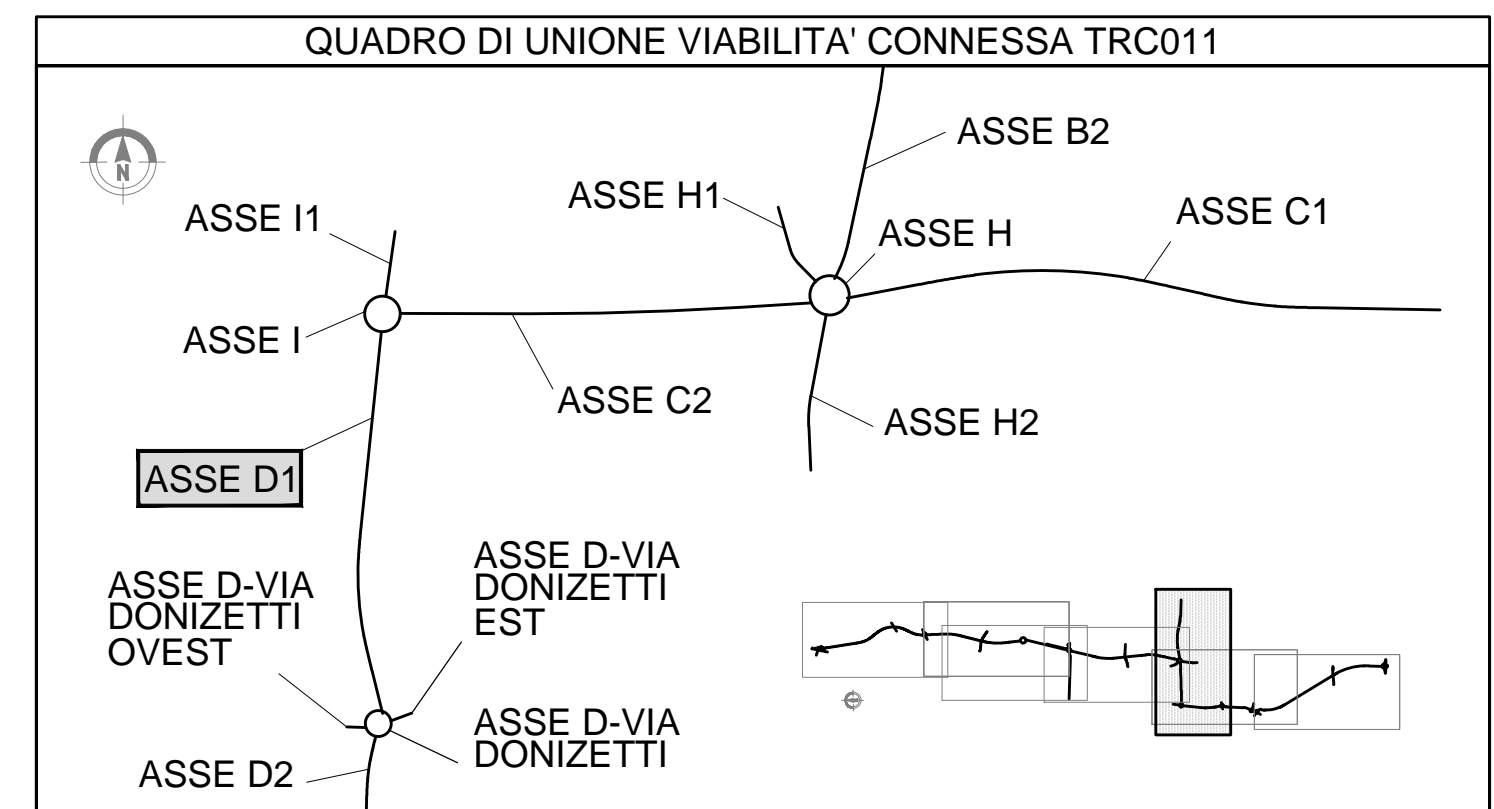

MATRICE DI REVISIONE

REV	DATA	DESCRIZIONE MODIFICA

N.B.: LA TAVOLA SOSTITUISCE QUELLA RELATIVA AL CODICE E DEL PROGETTO ESECUTIVO

COLLEGAMENTO AUTOSTRADALE
DALMINE - COMO - VARESE - VALICO DEL GAGGIOLO E OPERE AD ESSO CONNESSE
CODICE C.U.P. F11B0600027007

TRATTE B1, B2, C, D, TRVA13+14, GREENWAY
AS BUILT
TRATTA B1
PROGETTO STRADALE
OPERA CONNESSA TRC011
PROFILI LONGITUDINALI
PROFilo LONGITUDINALE - ASSE D1 - TAV.1

IDENTIFICAZIONE ELABORATO
CODICE PROGETTO: F00107B
WBS

IMPRESA
RAGGRUPPAMENTO TEMPORANEO IMPRESE:
Mandatario: STRABAG A.G.
Mandante: GLF Grandi Lavori Fincostr S.p.A.
Mandante cooptata: STRABAG S.p.A.

CONCEDENTE
CONCESSIONARI
APPROVATO

PROGETTISTA - PROGETTO ESECUTIVO DI DETTAGLIO
RAGGRUPPAMENTO TEMPORANEO PROGETTISTI:
Mandatario: 3TI PROGETTI ITALIA S.p.A.
Mandante: GP

RESPONSABILE DI PROGETTO ED INCARICATO DELL'INTEGRAZIONE FRA LE VARIE PRESTAZIONI:
Ing. Alberto Cecchini

ELABORAZIONE PROGETTUALE
PROGETTISTA:
3TI PROGETTI ITALIA S.p.A.

3TI ITALIA S.p.A.
DIRETTORE TECNICO
Ing. Stefano Luca Passati
Ordine degli Ingegneri
Provincia di Roma n. 20809

Redatto: SCHAVI
Verificato: LOPES
Approvato: Passati