




Profilo Asse D via Donizetti SCALA 1:1000/100

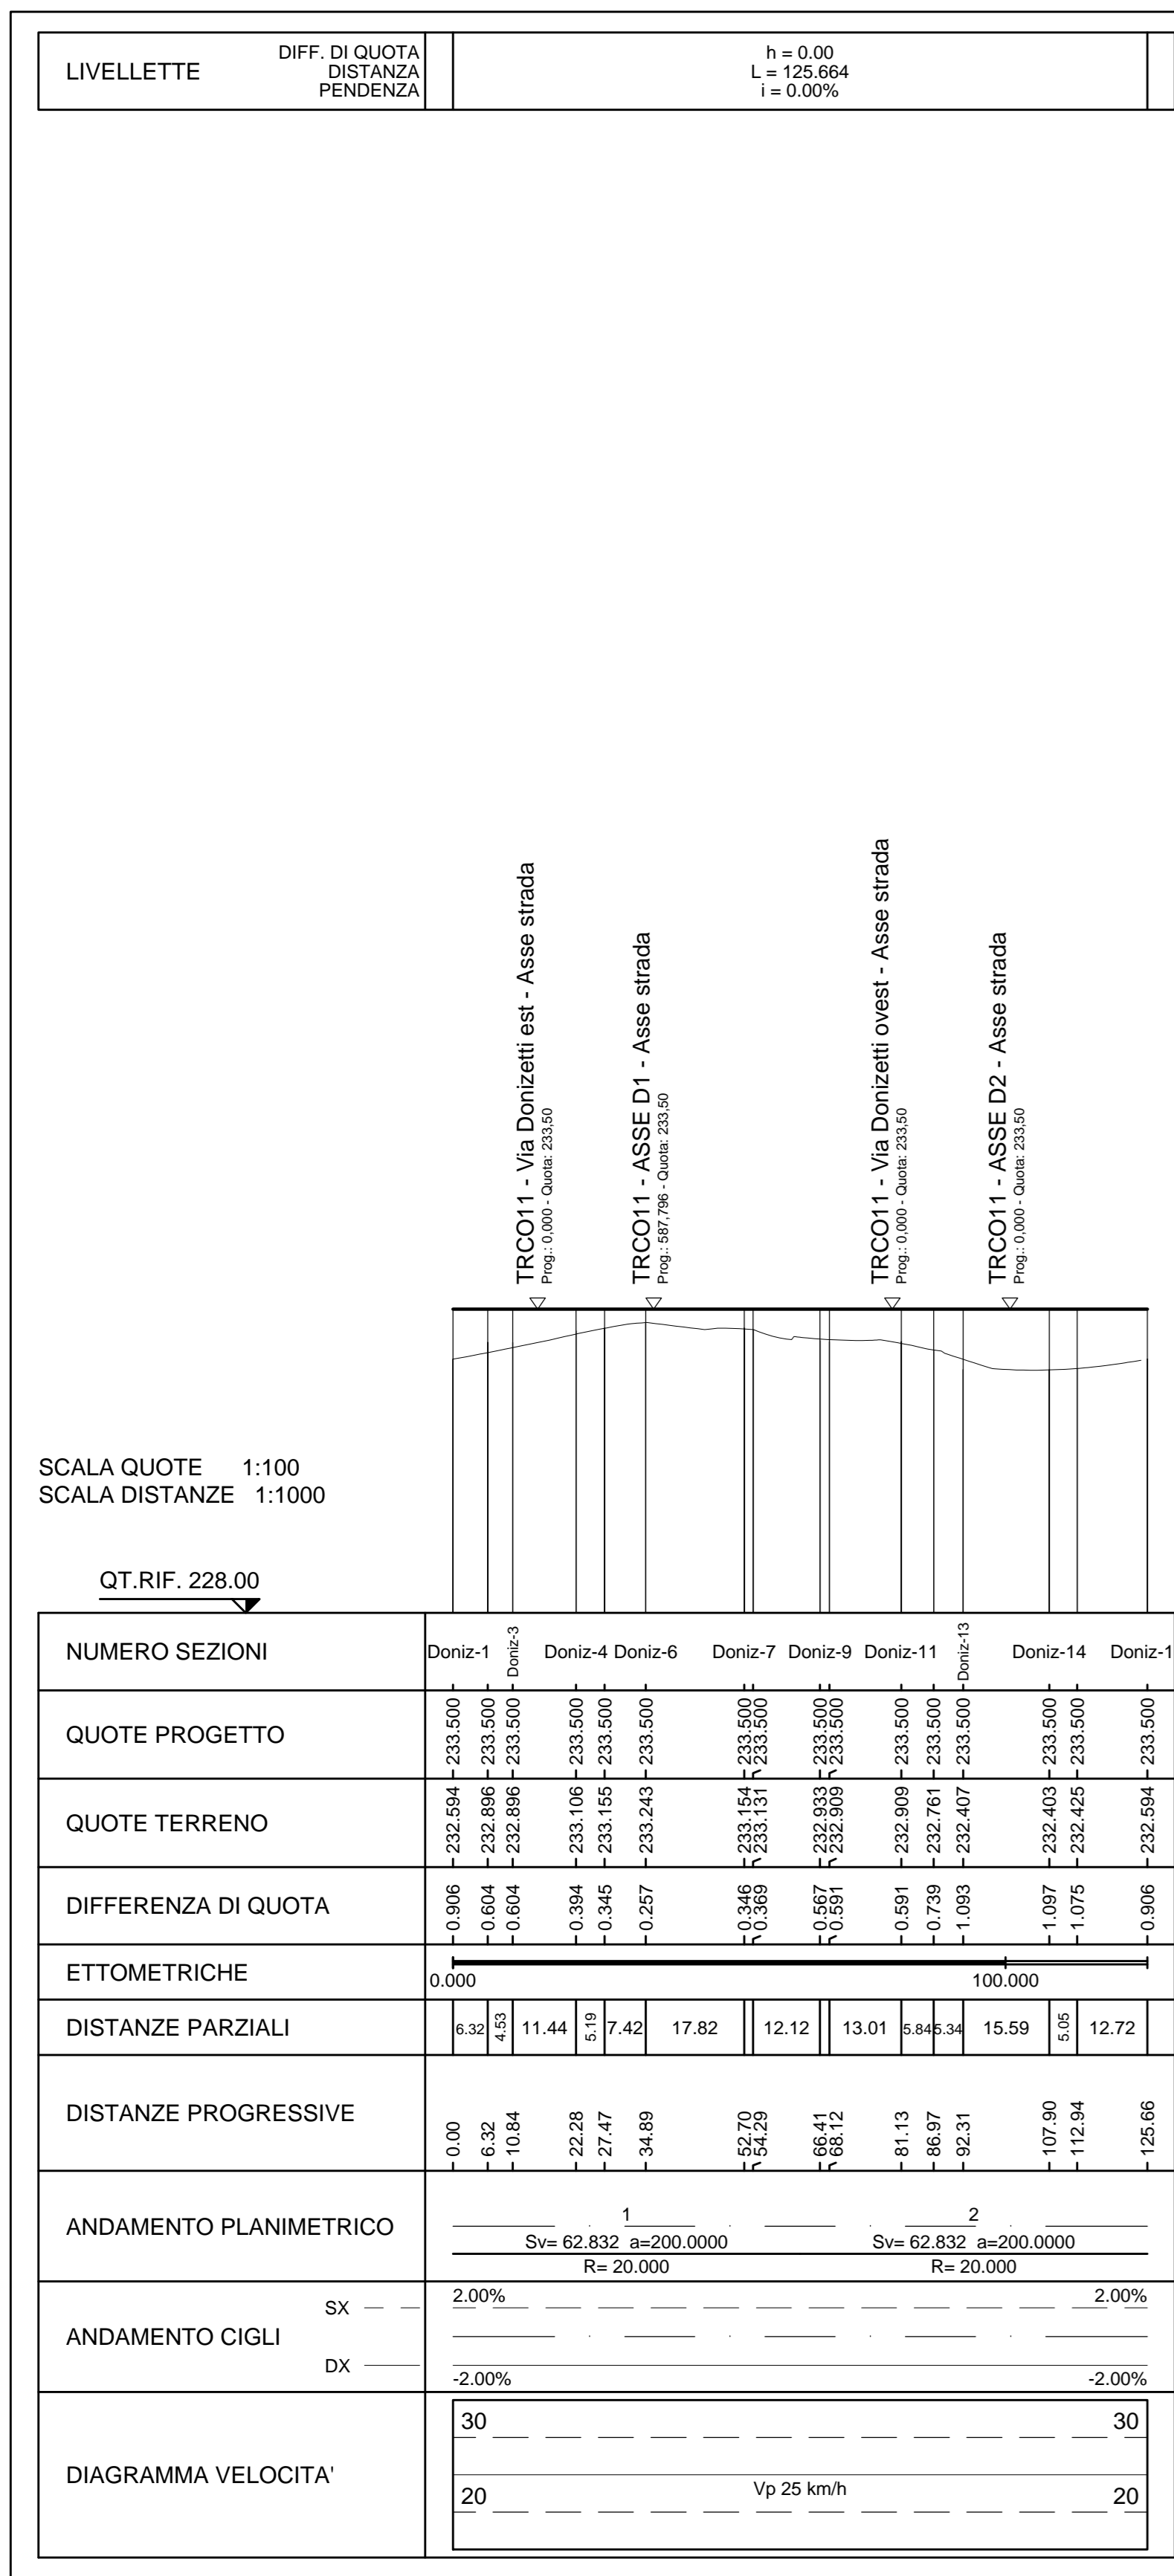



Profilo Asse D via Donizetti Est SCALA 1:1000/100

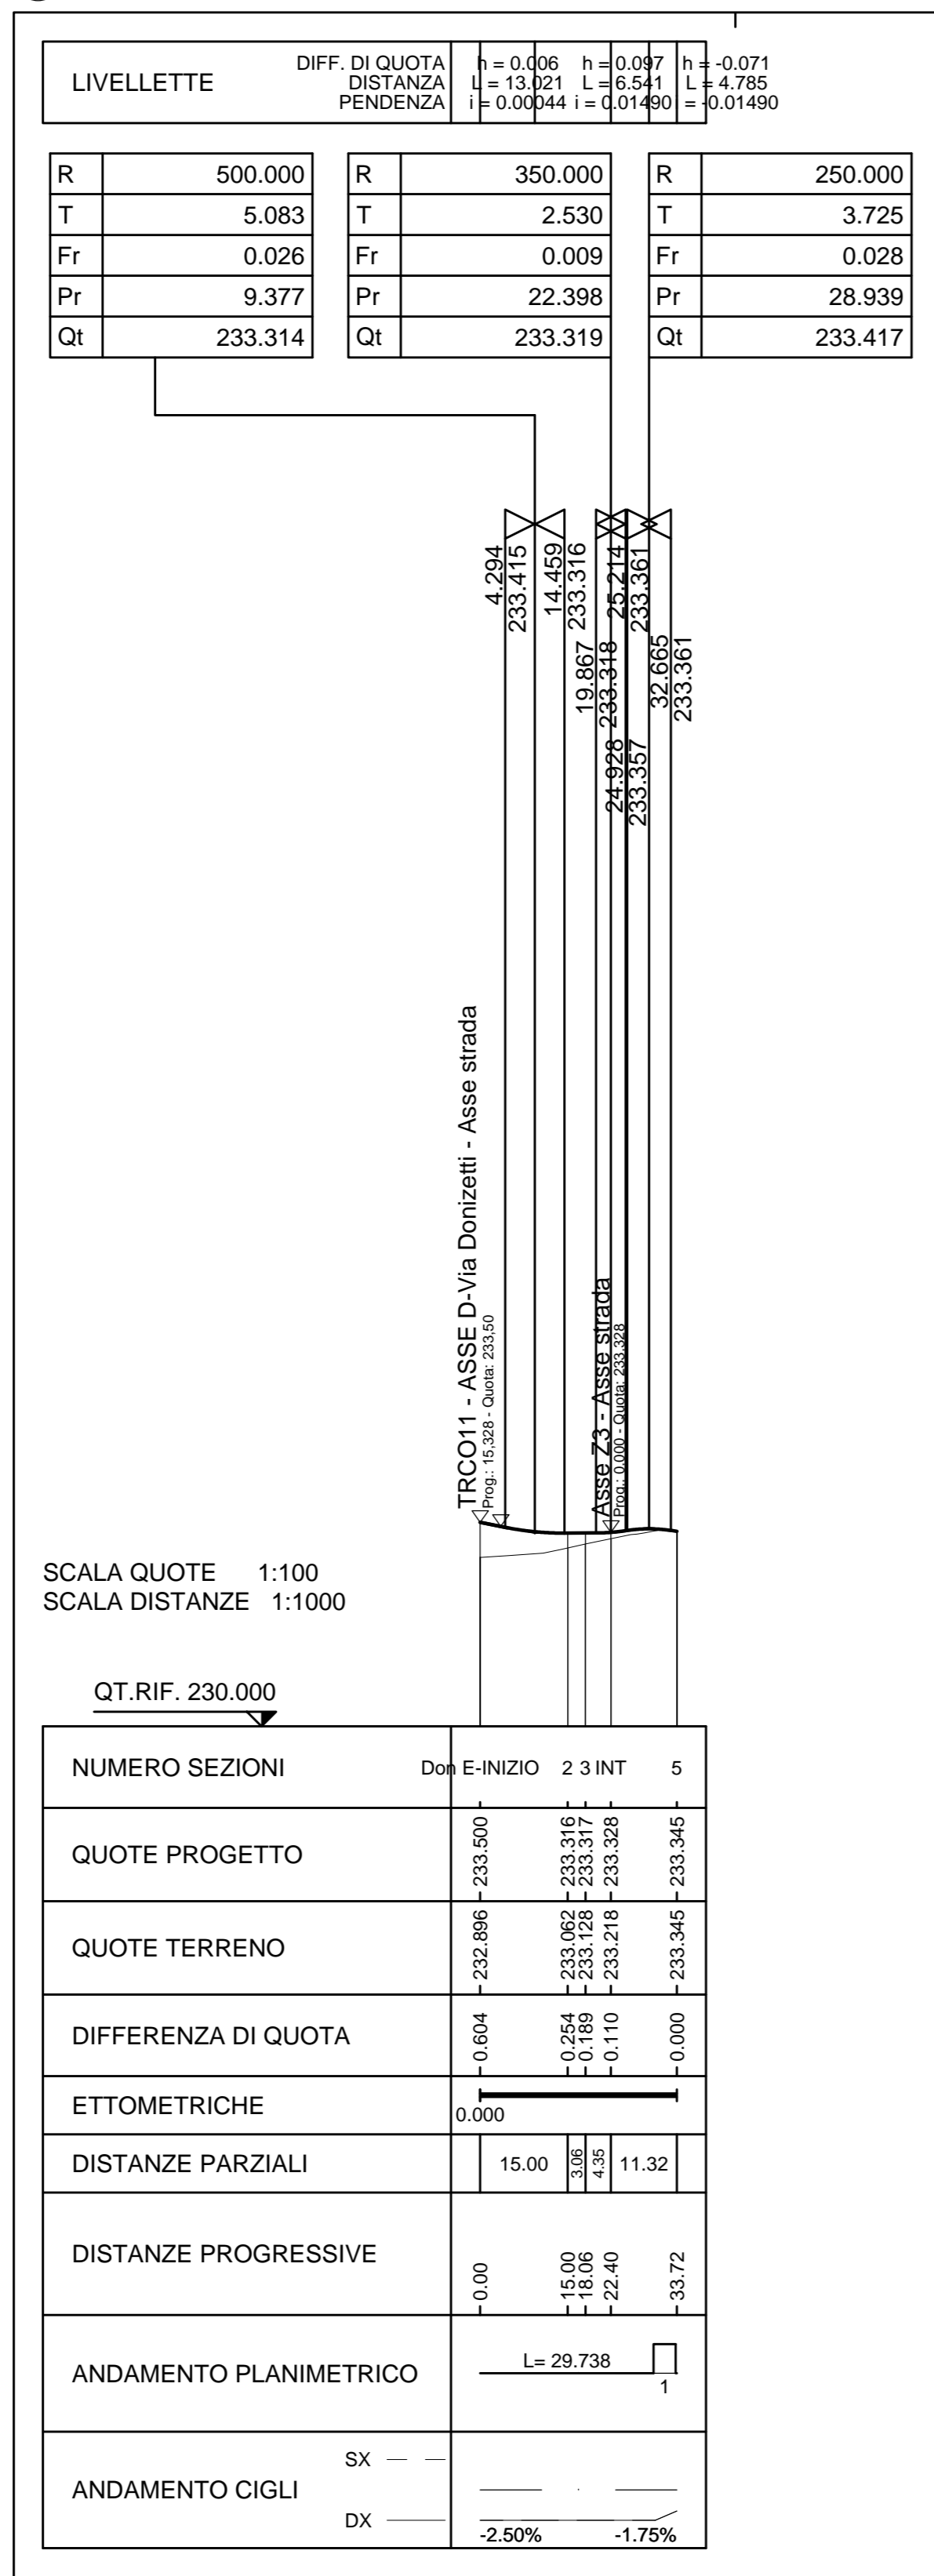

Profilo Asse D via Donizetti Ovest SCALA 1:1000/100

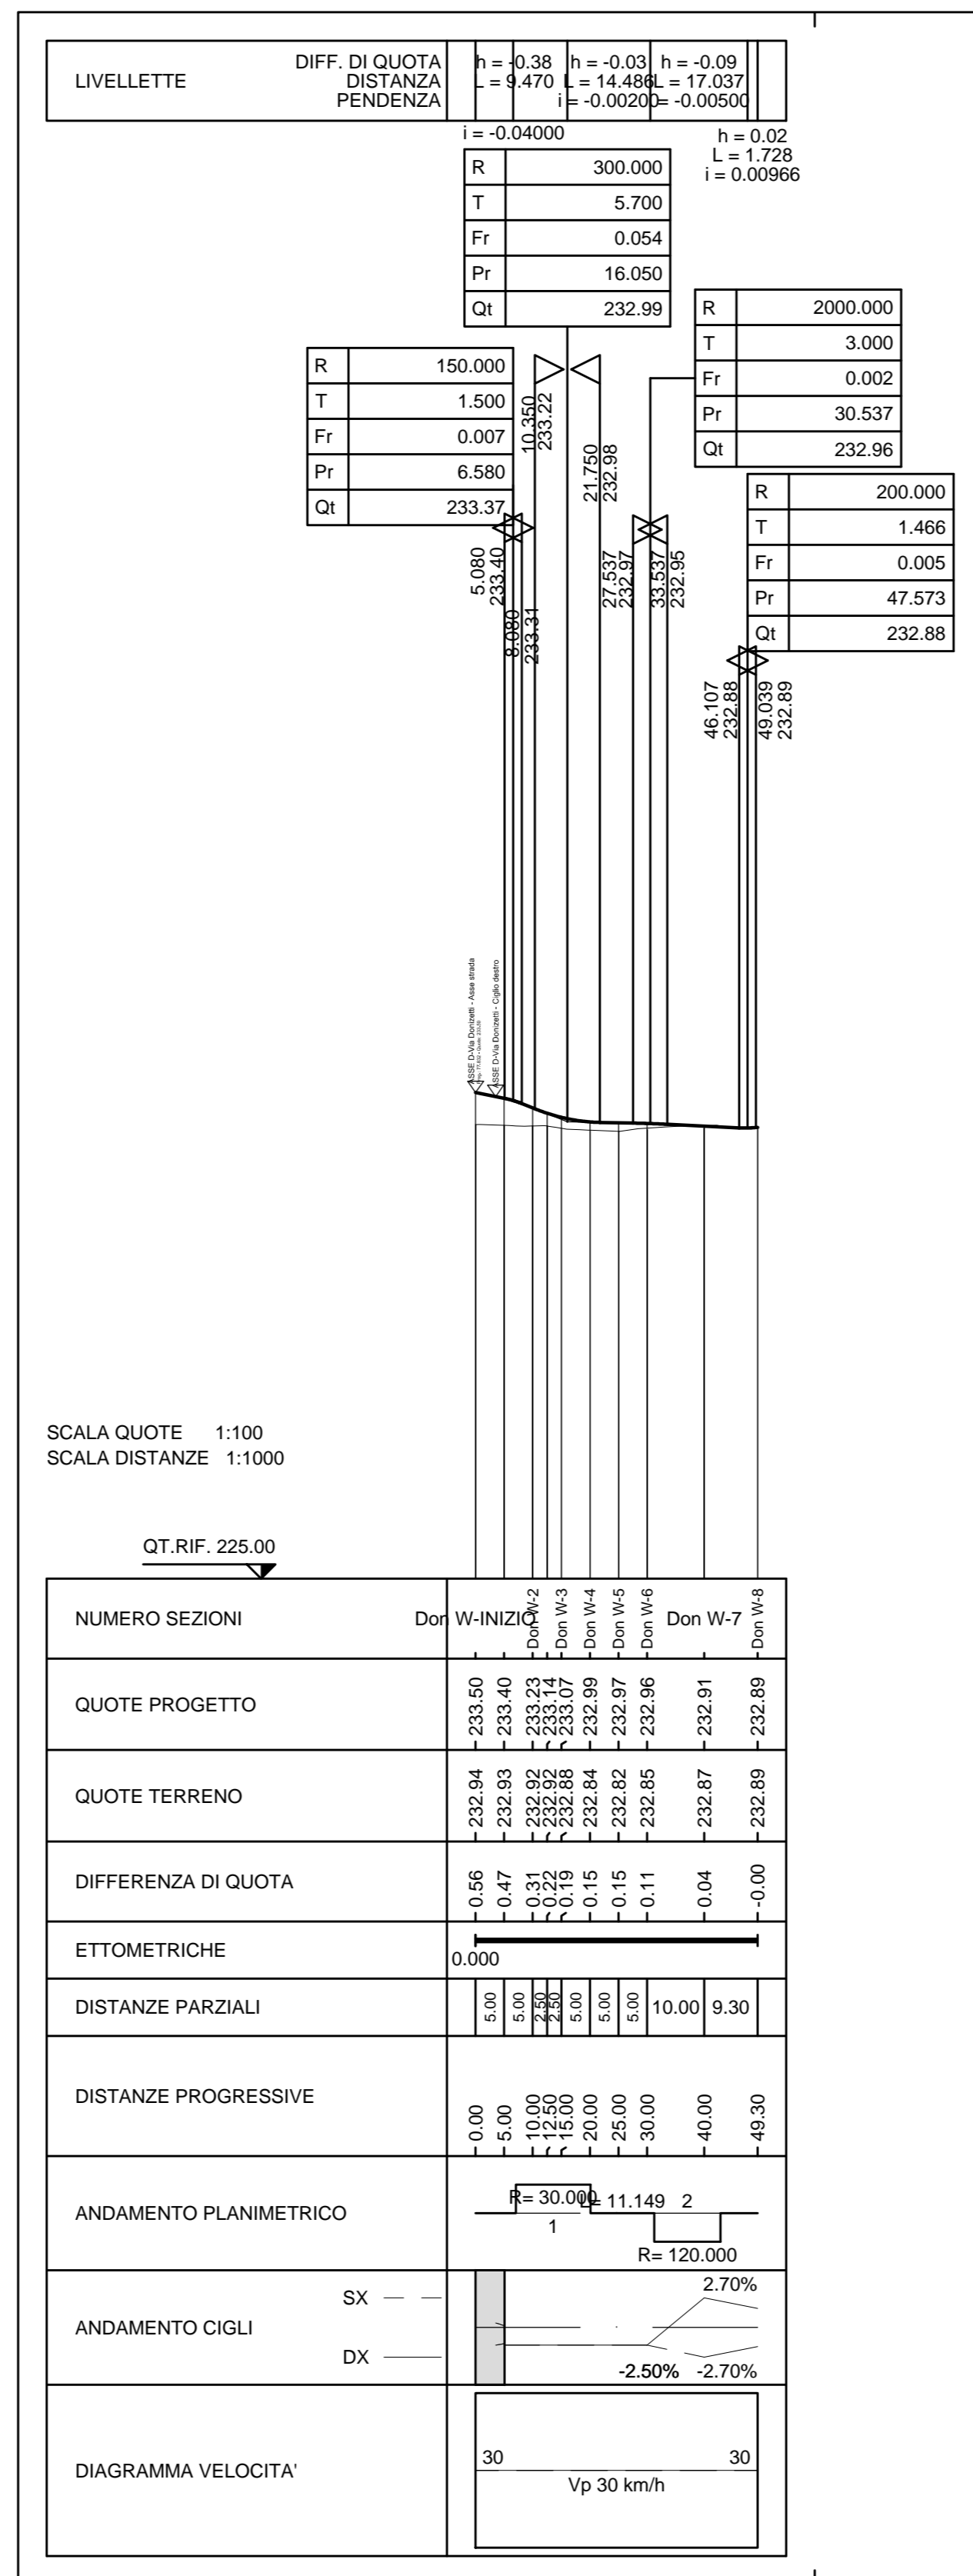

Profilo Asse strada Poderale Mazzola SCALA 1:1000/100

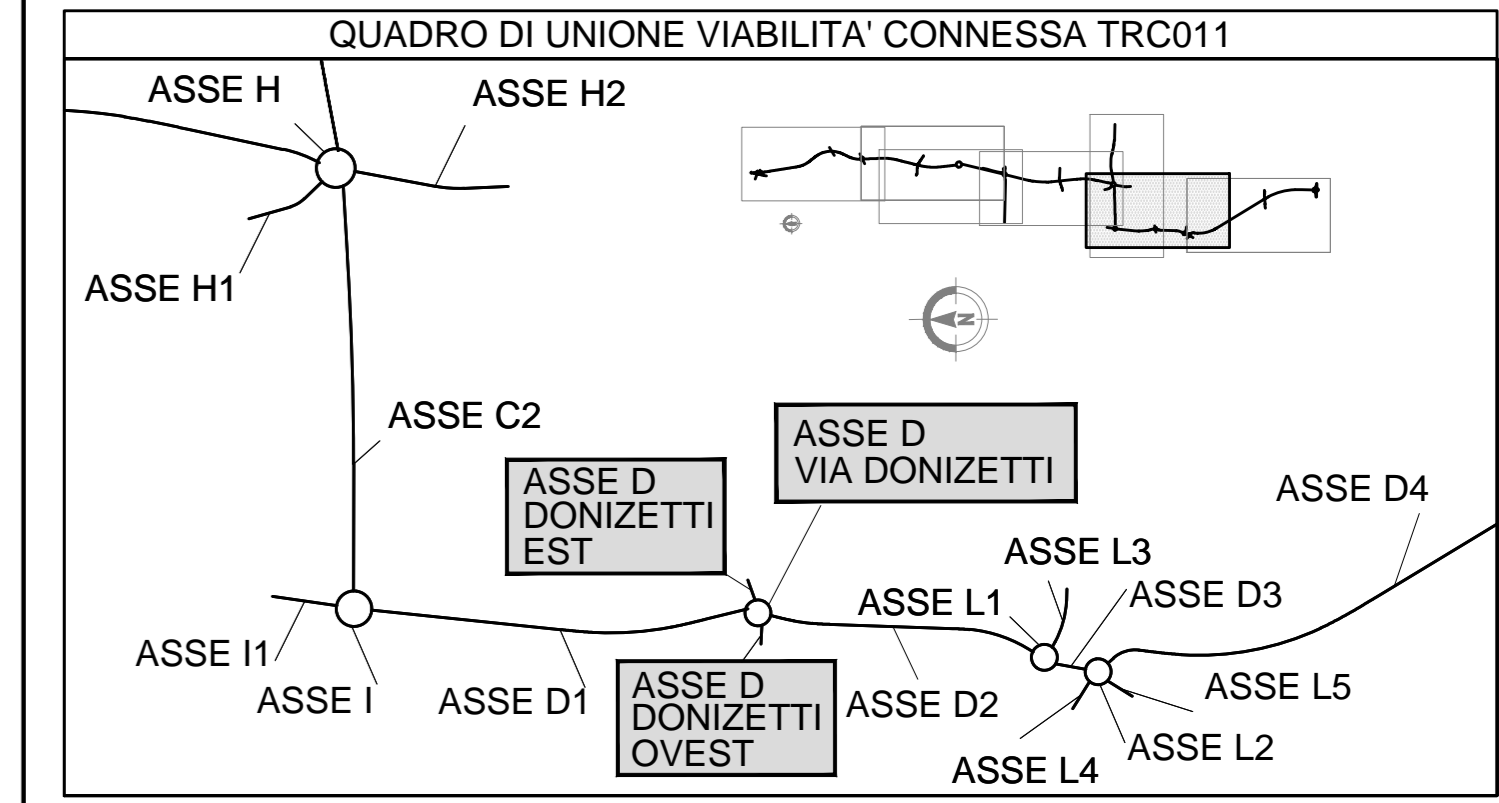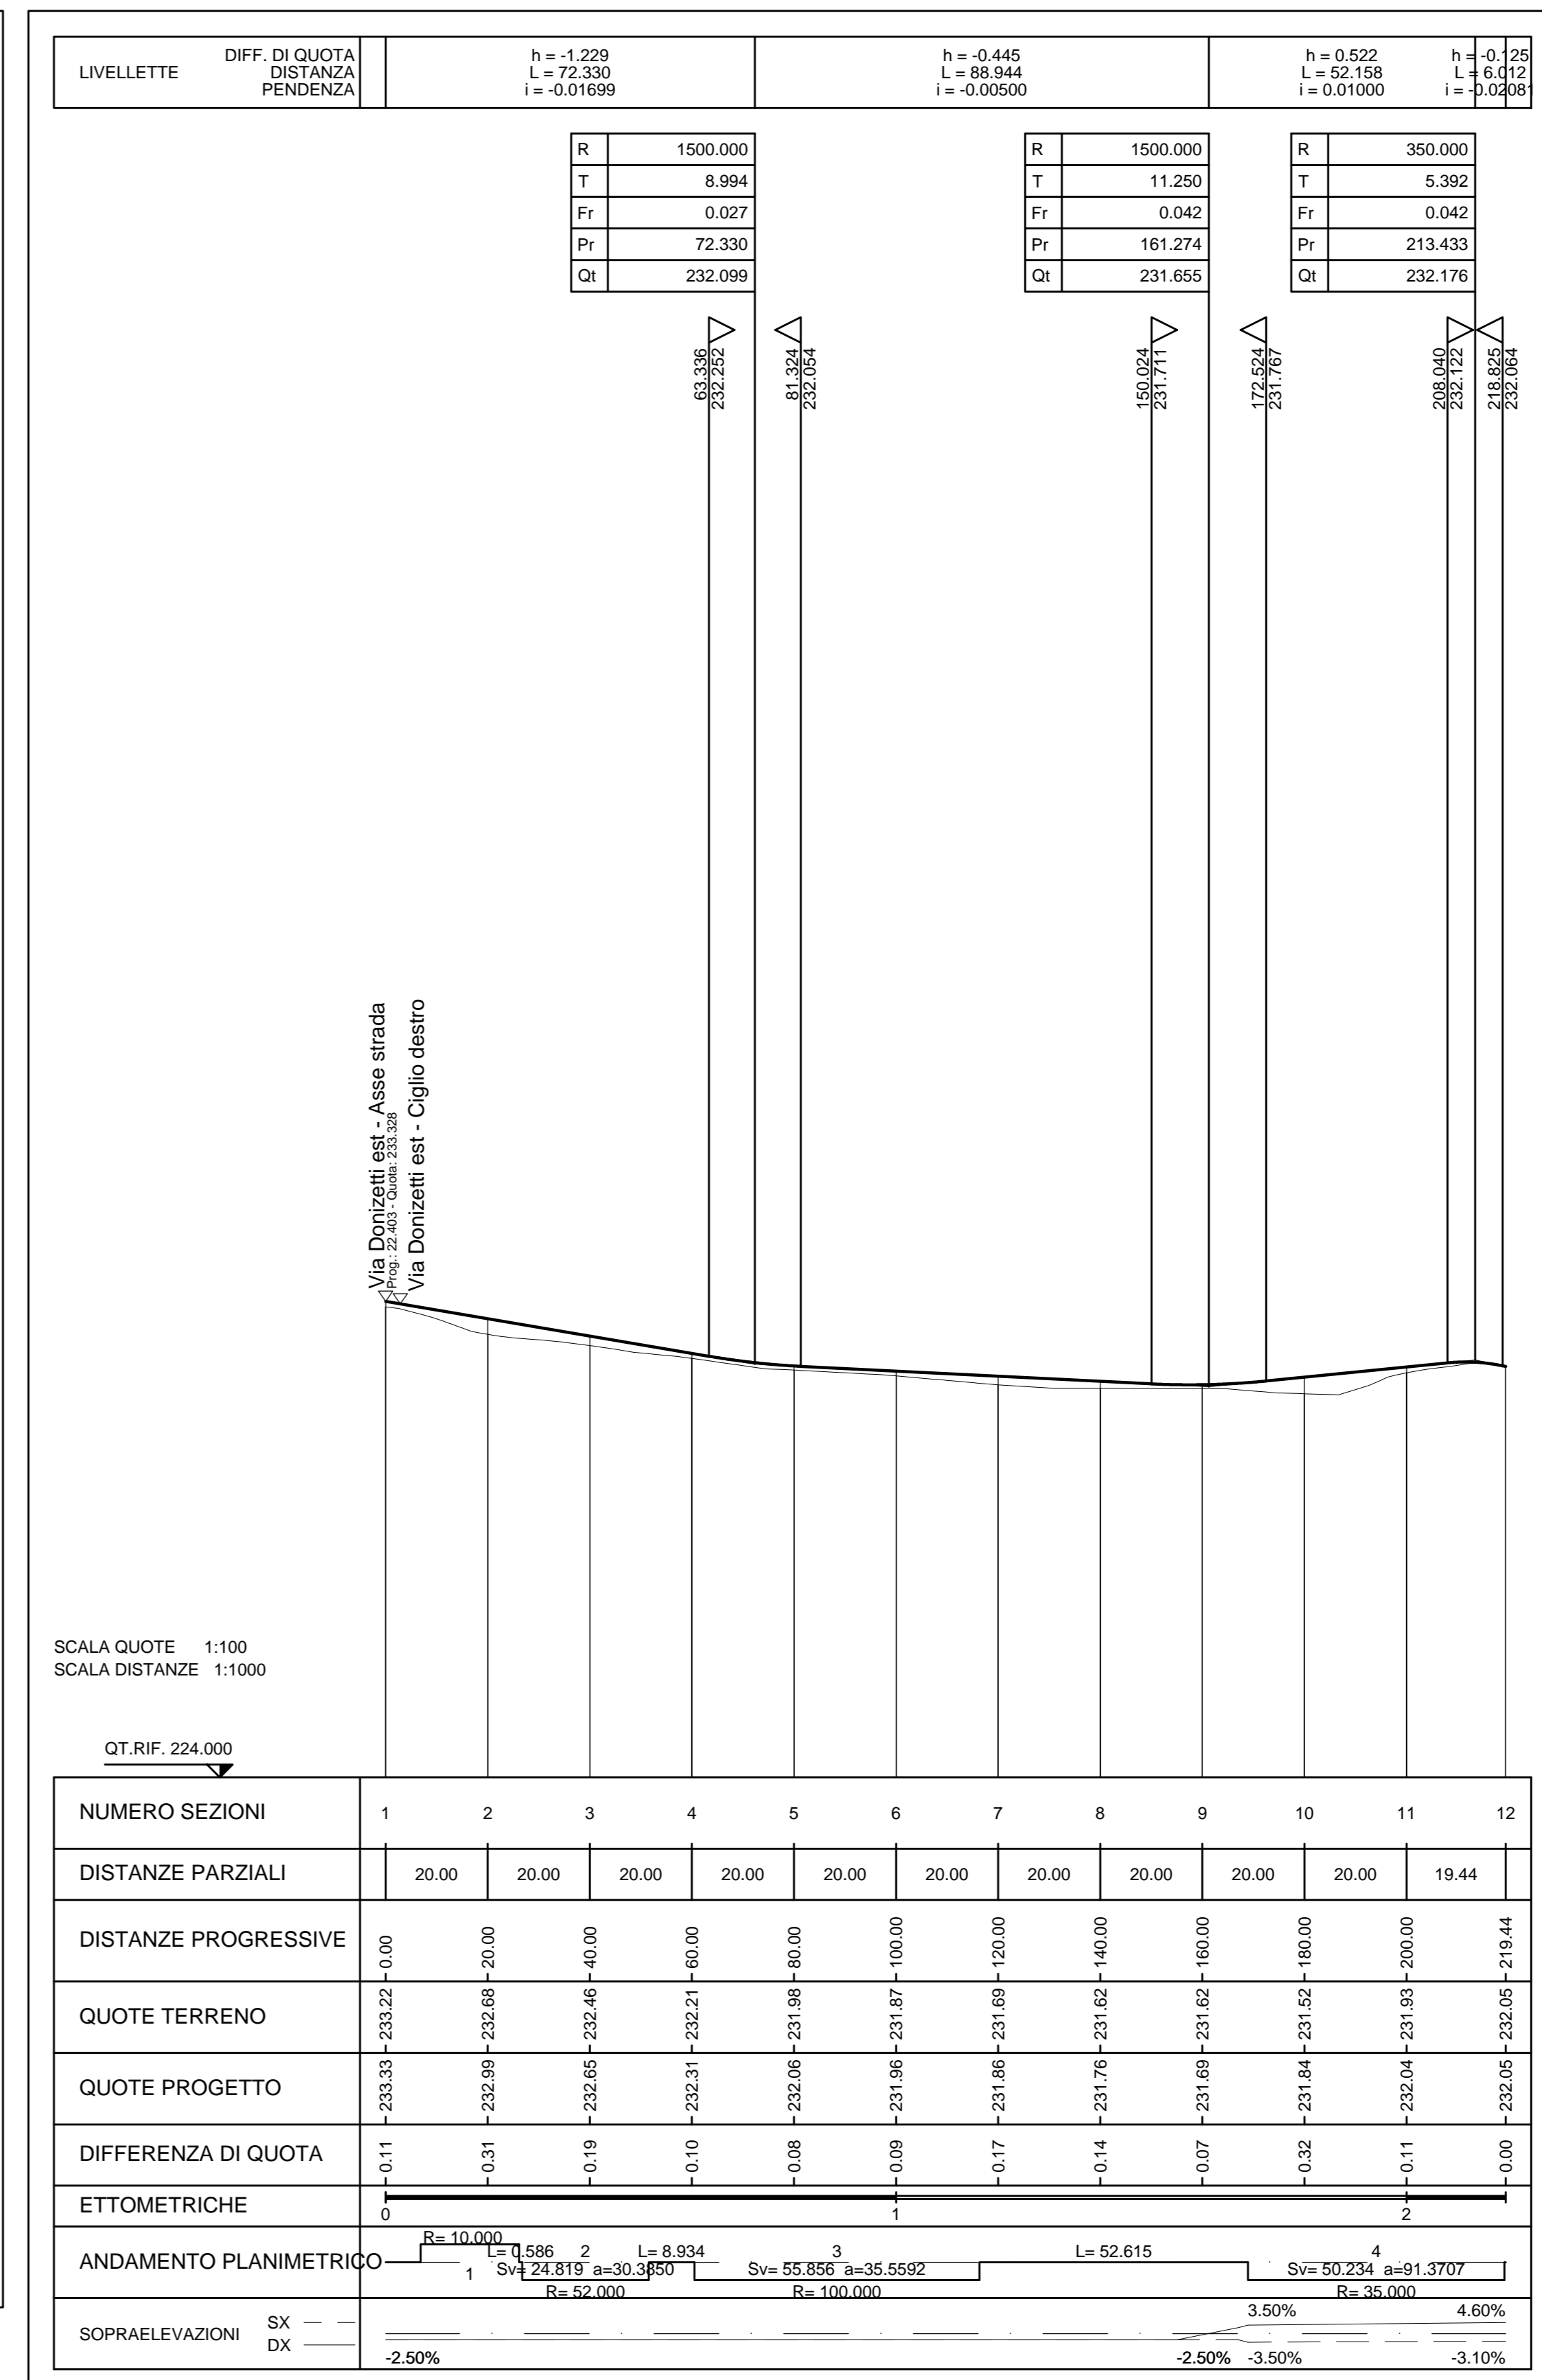

MATRICE DI REVISIONE

REV	DATA	DESCRIZIONE MODIFICA

N.B.: LA TAVOLA SOSTITUISCE QUELLA RELATIVA AL CODICE [] DEL PROGETTO ESECUTIVO

CONCESSIONE AUTOSTRADALE
COLLEGAMENTO AUTOSTRADALE
DALMINE - COMO - VARESE - VALICO DEL GAGGILO E OPERE AD ESSO CONNESSE
TRATTE B1, B2, C, D, TRVA13+14, GREENWAY
AS BUILT
TRATTA B1
PROGETTO STRADALE
OPERA CONNESSA TRCO11
PROFILI LONGITUDINALI
STRADA PODERALE MAZZOLA - VIA DONIZETTI EST - VIA DONIZETTI OVEST - TAV.1

IDENTIFICAZIONE ELABORATO
CODICE PROGETTO: F00107B
WBS

IMPRESA
RAGGRUPPAMENTO TEMPORANEO IMPRESE:
Mandatario: STRABAG A.G.
Mandatario: GLF Grandi Lavori Fincost S.p.A.
Mandatario: ICM S.p.A.
Mandatario coprofit: STRABAG S.p.A.

PROGETTISTA - PROGETTO ESECUTIVO DI DETTAGLIO
RAGGRUPPAMENTO TEMPORANEO PROGETTISTI:
Mandatario: STRABAG A.G.
Mandatario: GP Progetti Italia S.p.A.
Mandatario: Arch. Salvatore Veruggio

CONCEDENTE
CONCESSIONE AUTOSTRADALE (L.488/99)
Ing. Alberto Cecchini

RESPONSABILE DI PROGETTO ED INCARICATO DELL'INTEGRAZIONE FRA LE VARIE PRESTAZIONI:
Ing. Alberto Cecchini

ELABORAZIONE PROGETTUALE
PROGETTISTA:
3TI PROGETTI ITALIA S.p.A.
3TI ITALIA S.p.A.
DIRETTORE TECNICO
Ing. Stefano Luca Passari
Coordinatore degli Ingegnieri
Provincia di Roma n. 20809

CONCESSIONARIO
Il Direttore dei Lavori: Ing. Francesco Domenico

Redatto: SCHIAVI
Verificato: LOPES
Approvato: Passari