


LIVELLETTE	DIFF. DI QUOTA DISTANZA PENDENZIA	h = -2.18 L = 271.311 i = -0.80%	h = -1.12 L = 134.766 i = -0.83%	h = 0.07 L = 3.509 i = 1.99%
------------	---	--	--	------------------------------------

R	10000.000
T	1.391
Fr	0.000
Pr	274.811
Qt	231.25

COMO ←


→ SARONNO

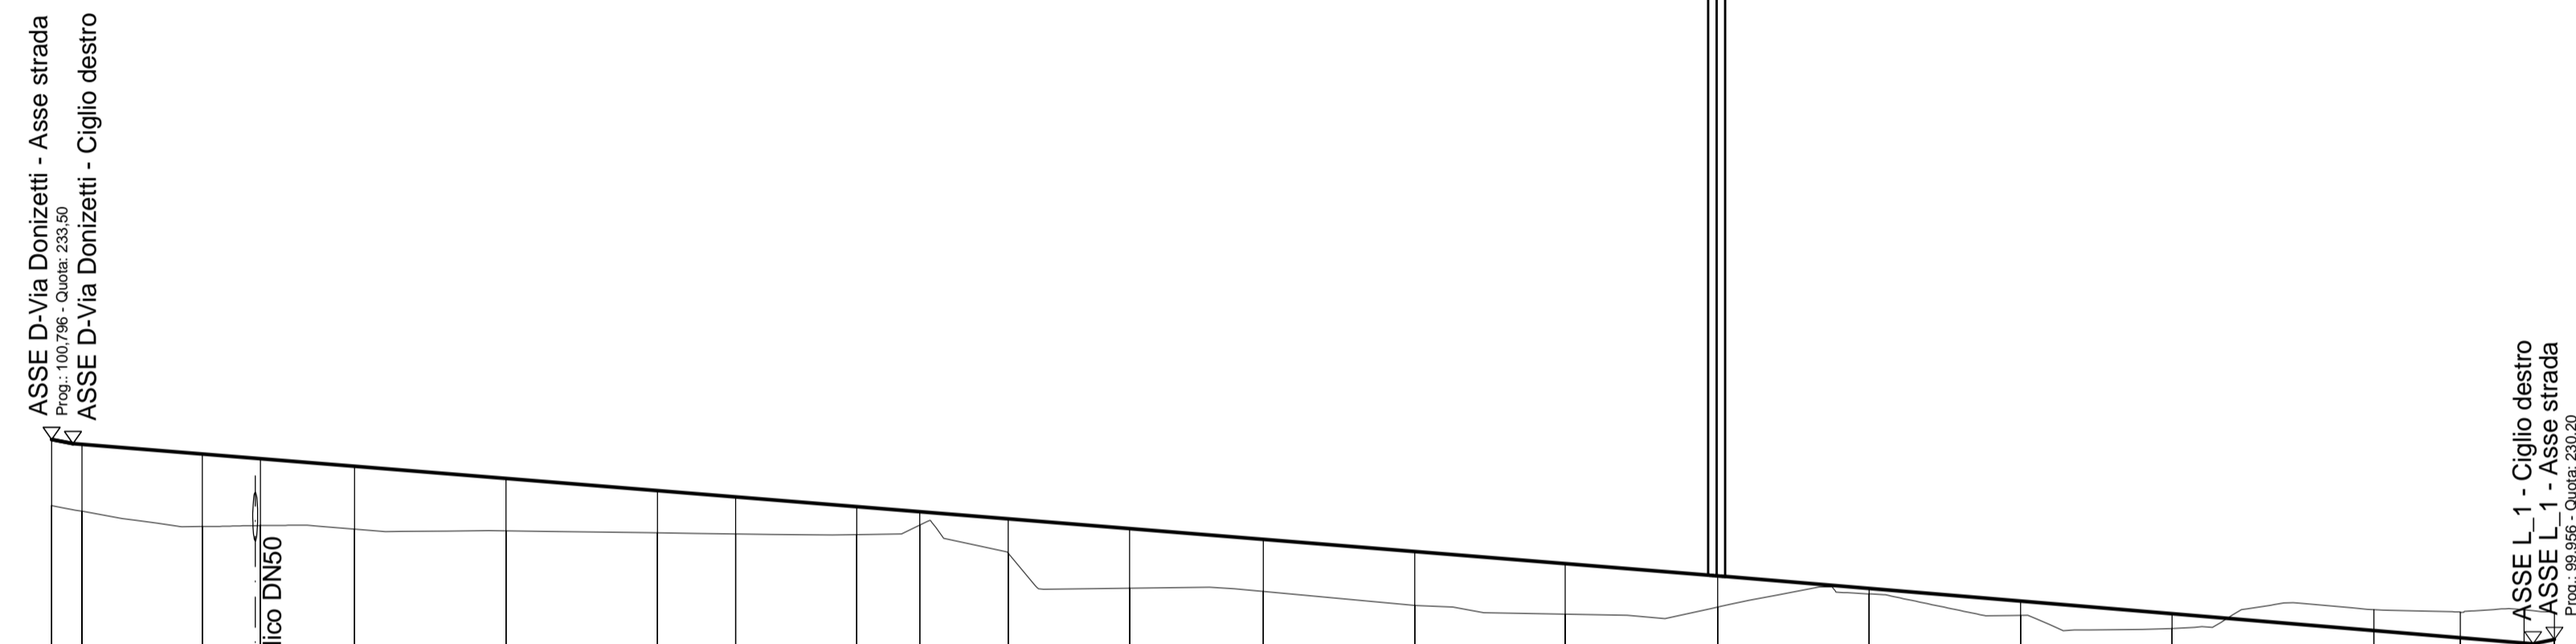

SCALA QUOTE 1:100
SCALA DISTANZE 1:1000

QT.RIF. 220.00

NUMERO SEZIONI	D2-1 INIZIO	D2-2	D2-3	D2-4	D2-5	D2-6	D2-7	D2-8	D2-9	D2-10	D2-11	D2-12	D2-13	D2-14	D2-15	D2-16	D2-17	D2-18	D2-19	D2-20	D2-21 FINE		
QUOTE PROGETTO	233.500	233.418	233.259	233.182	233.056	232.856	232.655	232.551	232.390	232.307	232.190	232.029	231.851	231.650	231.451	231.249	231.041	230.833	230.625	230.349	230.230	230.142	230.200
QUOTE TERRENO	232.407	232.315	232.064	232.079	232.020	231.993	231.956	231.940	231.929	232.088	231.620	231.046	230.995	230.764	230.617	230.597	230.384	230.692	230.349	230.651	230.690	230.651	230.651
DIFFERENZA DI QUOTA	-1.093	-1.103	-1.195	-1.103	-1.036	-0.863	-0.697	-0.611	-0.461	-0.219	-0.570	-0.983	-0.856	-0.886	-0.834	-0.518	-0.089	-0.236	-0.241	-0.343	-0.421	-0.548	-0.451
ETTOMETRICHE	0.000 100.000 200.000 300.000 400.000																						
DISTANZE PARZIALI	4.99	19.85	9.59	15.57	25.00	25.00	12.90	20.00	10.39	14.61	20.00	22.11	25.00	24.80	25.20	25.00	25.00	25.00	33.28	14.26	10.55	4.99	
DISTANZE PROGRESSIVE	0.00	4.99	24.84	34.43	50.00	75.00	100.00	112.90	132.89	143.28	157.89	177.89	200.00	225.00	249.80	275.00	300.00	325.00	350.00	383.28	397.54	408.09	413.08
ANDAMENTO PLANIMETRICO	$A=50.000$ $Sv=16.667$ $R=150.000$ $Tau=-3.5368$ $Di=0.077$ $L=250.237$ $A=79.000$ $Sv=26.557$ $R=235.000$ $Tau=-3.5972$ $Di=0.125$ $L=21.218$ $Sv=73.840$ $a=20.0034$																						
ANDAMENTO CIGLI	SX: $dl=1.07%$ DX: $dl=1.08%$, $dl=1.07%$, $dl=1.07%$, $dl=1.34%$, $dl=1.33%$																						
DIAGRAMMA VELOCITA'	Vp 59 km/h																						

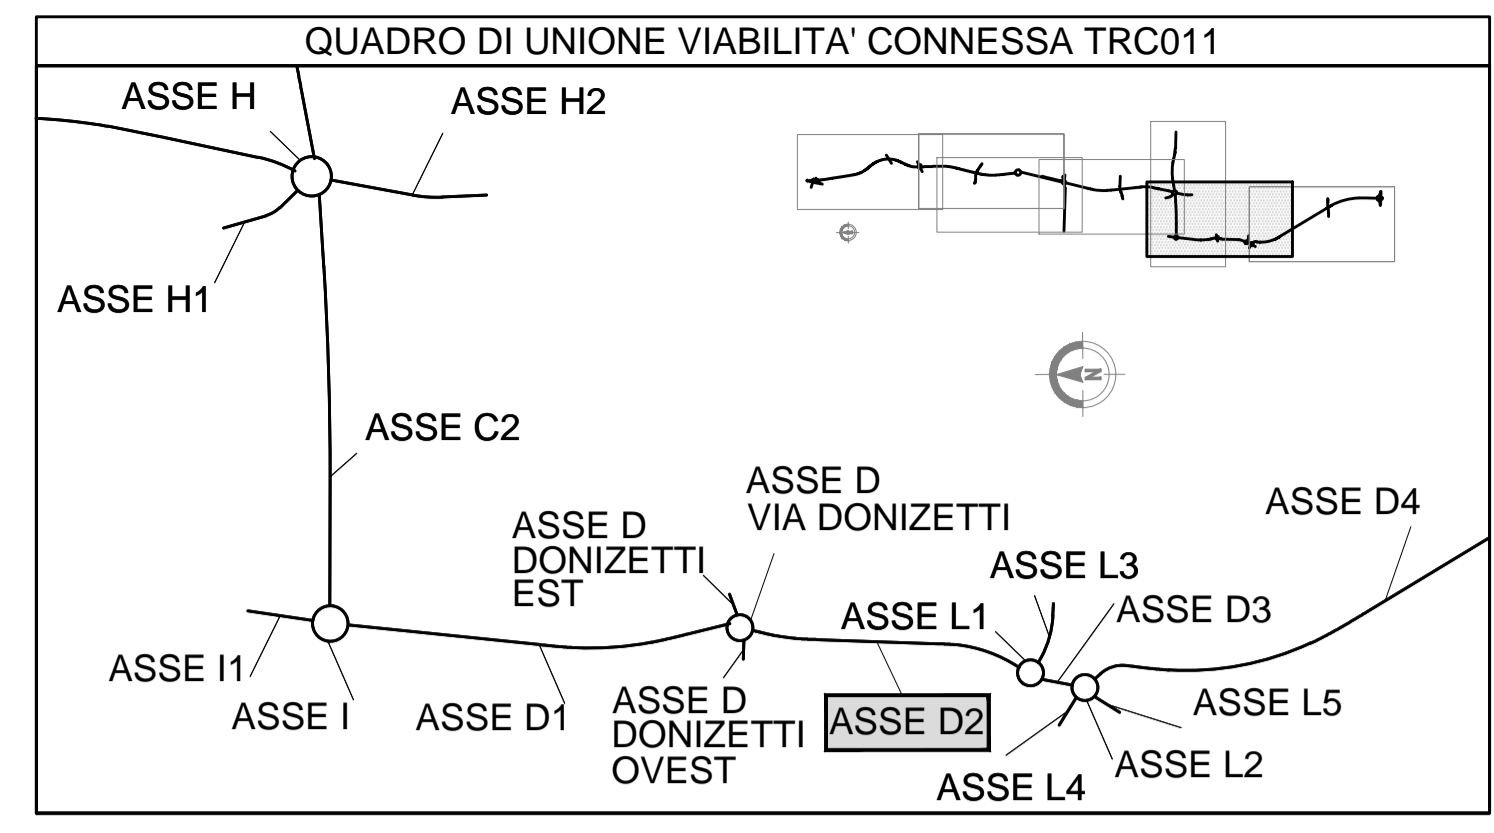

MATRICE DI REVISIONE

REV	DATA	DESCRIZIONE MODIFICA

N.B.: LA TAVOLA SOSTITUISCE QUELLA RELATIVA AL CODICE [E] DEL PROGETTO ESECUTIVO

COLLEGAMENTO AUTOSTRADALE
DALMINE - COMO - VARESE - VALICO DEL GAGGIOLO E OPERE AD ESSI CONNESSE

CODICE C.U.P. F11B06000270007

TRATTE B1, B2, C, D, TRVA13+14, GREENWAY

AS BUILT

TRATTA B1
PROGETTO STRADALE
OPERA CONNESSA TRC011
PROFILI LONGITUDINALI
PROFLO LONGITUDINALE - ASSE D2 - TAV.1

SCALA: 1:1000 / 1:100

CONCESSIONARIO: Autostrade Padane e Venete S.p.A.

PROGETTISTA: 3TI PROGETTI ITALIA S.p.A.

CONCEDENTE: CONCESSIONI AUTOSTRADALI LOMBARDE

RESPONSABILE DI PROGETTO ED INCARICATO DELL'INTEGRAZIONE FRA LE VARIE PRESTAZIONI: Ing. Alberto Cecchini

REDAZIONE: VESPA

VERIFICATO: LOPES

APPROVATO: Possati