

LIVELLETTA	DIFF. DI QUOTA DISTANZA PENDEZZA	h = 0.18 L = 46.438 i = 0.38%
------------	--	-------------------------------------

ASSE L\_2 - Asse strada  
ASSE L\_2 - Ciglio destro

SCALA QUOTE 1:100  
SCALA DISTANZE 1:1000

QT.RIF. 220.00

NUMERO SEZIONI	L4-INIZIO	L4-2	L4-3
QUOTE PROGETTO	229.600 229.600 - 229.536	229.612 229.612 - 229.708	229.708 229.708 - 229.708
QUOTE TERRENO	229.815 229.815 - 229.681	229.722 229.722 - 229.612	229.708 229.708 - 229.708
DIFFERENZA DI QUOTA	-0.215 -0.145	-0.110	0.000
ETTOMETRICHE	0.000		
DISTANZE PARZIALI	5.12	19.88	25.00
DISTANZE PROGRESSIVE	0.00 5.12	25.00	50.00
ANDAMENTO PLANIMETRICO	L = 49.996		
ANDAMENTO CIGLI	SX DX	0.58% di=0.23% di=0.19%	
DIAGRAMMA VELOCITA'	30 20		

LIVELLETTA	DIFF. DI QUOTA DISTANZA PENDEZZA	h = -0.29 L = 30.683 i = -0.55%
------------	--	---------------------------------------

R	500.000
T	3.523
Fr	0.012
Pr	14.604
Qt	229.31


11.081  
229.536  
229.234  
229.23

ASSE L\_2 - Asse strada  
ASSE L\_2 - Ciglio destro

SCALA QUOTE 1:100  
SCALA DISTANZE 1:1000

QT.RIF. 220.00

NUMERO SEZIONI	L5-INIZIO	L5-2	L5-3
QUOTE PROGETTO	229.600 229.600 - 229.500	229.256 229.256 - 229.256	229.144 229.144 - 229.144
QUOTE TERRENO	229.414 229.414 - 229.390	229.234 229.234 - 229.256	229.144 229.144 - 229.144
DIFFERENZA DI QUOTA	-0.186 -0.110	-0.022	-0.000
ETTOMETRICHE	0.000		
DISTANZE PARZIALI	5.09	19.91	20.29
DISTANZE PROGRESSIVE	0.00 5.09	25.00	45.29
ANDAMENTO PLANIMETRICO	L = 45.288		
ANDAMENTO CIGLI	SX DX	0.98% di=0.64% di=0.46%	
DIAGRAMMA VELOCITA'	30 20		

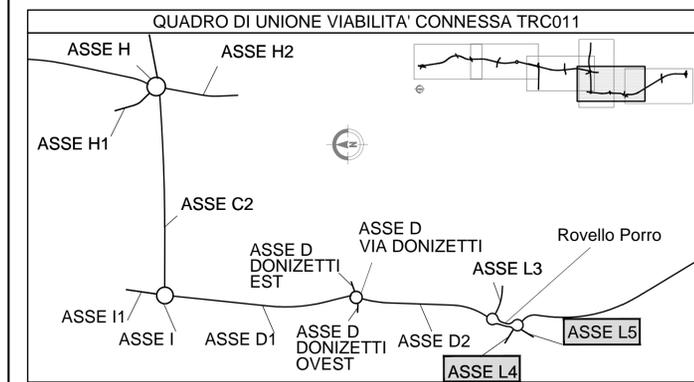

MATRICE DI REVISIONE

REV	DATA	DESCRIZIONE MODIFICA

N.B.: LA TAVOLA SOSTITUISCE QUELLA RELATIVA AL CODICE [ ] DEL PROGETTO ESECUTIVO

CONCESSIONARI AUTOSTRADALI LOMBARDE

Autosstrada Padanese-Lombarda

**COLLEGAMENTO AUTOSTRADALE DALMINE - COMO - VARESE - VALICO DEL GAGGIOLO E OPERE AD ESSO CONNESSE**  
CODICE C.U.P. F11B0600270007

**TRATTE B1, B2, C, D, TRVA13+14, GREENWAY**

**AS BUILT**

**TRATTA B1**  
PROGETTO STRADALE  
OPERA CONNESSA TRC011  
PROFILI LONGITUDINALI  
PROFILI LONGITUDINALI - ASSI L4 - L5 - TAV.1

IDENTIFICAZIONE ELABORATO	IMPRESA
CODICE PROGETTO: F00107B	RAGGRUPPAMENTO TEMPORANEO IMPRESE:
WBS	Mandatario
STRABAG A.G.	Mandatario
GLF Grandi Lavori Fincosit S.p.A.	Mandatario
ICM S.p.A.	Mandatario
STRABAG S.p.A.	Mandatario

Scala: 1:1000/1:100

DATA	DESCRIZIONE	REV	PROGETTISTA - PROGETTO ESECUTIVO DI DETTAGLIO
Aprile 2017	Emissione	E	RAGGRUPPAMENTO TEMPORANEO PROGETTISTI:
			Mandatario

CONCEDENTE: CONCESSIONARI AUTOSTRADALI LOMBARDE

CONCESSIONARIO: Autosstrada Padanese-Lombarda

APPROVATO: Autosstrada Padanese-Lombarda

RESPONSABILE DI PROGETTO ED INCARICATO DELL'INTEGRAZIONE FRA LE VARIE PRESTAZIONI: Ing. Alberto Cecchini

ELABORAZIONE PROGETTUALE: PROGETTISTA: 3TI PROGETTI ITALIA S.p.A.

3TI ITALIA S.p.A. DIRETTORE TECNICO: Ing. Stefano Luca Passati Ordine degli Ingegneri Provincia di Roma n. 20809

Redatto: VESPA Verificato: LOPES Approvato: Passati