


SCALA QUOTE 1:100
SCALA DISTANZE 1:1000

QT.RIF. 210.00

NUMERO SEZIONI	D4-INIZIO	D4-2	D4-3	D4-4	D4-5	D4-6	D4-7	D4-8	D4-9	D4-10	D4-11	D4-12	D4-13	D4-14	D4-15	D4-16	D4-17	D4-18	D4-19	D4-20	D4-21	D4-22	
ETTOMETRICHE	0.000	20.01	50.00	75.00	100.00	125.00	150.00	175.00	200.00	225.00	250.00	275.00	300.00	325.00	350.00	375.00	400.00	425.00	450.00	475.00	500.00	525.00	
DISTANZE PARZIALI	4.99	20.01	25.00	25.00	25.00	25.00	25.00	25.00	25.00	25.00	25.00	25.00	25.00	25.00	25.00	25.00	25.00	25.00	25.00	25.00	25.00	25.00	
DISTANZE PROGRESSIVE	0.00	4.99	25.00	50.00	75.00	100.00	125.00	150.00	175.00	200.00	225.00	250.00	275.00	300.00	325.00	350.00	375.00	400.00	425.00	450.00	475.00	500.00	525.00
ANDAMENTO PLANIMETRICO	<p>Sv=43.010 a=54.7619 R=50.000 L=8.987 A=160.000 Sv=56.889 Tau=4.0241 Df=0.300</p> <p>2 Sv=223.156 a=31.5701 R=450.000 A=210.000 Sv=98.000 Tau=6.9321 Df=0.889</p>																						
ANDAMENTO CIGLI	<p>SX 7.00% dl=2.95% dl=2.95% dl=3.96% dl=3.96% dl=0.62% dl=0.62% 2.50% dl=0.62% 6.87% dl=0.34% 2.50% dl=0.37%</p> <p>DX -2.50% -7.00% -7.00% -2.50% -2.50% -6.87% -6.87% dl=0.34% -2.50% -2.50%</p>																						
DIAGRAMMA VELOCITA'	<p>Vp-100 km/h</p>																						

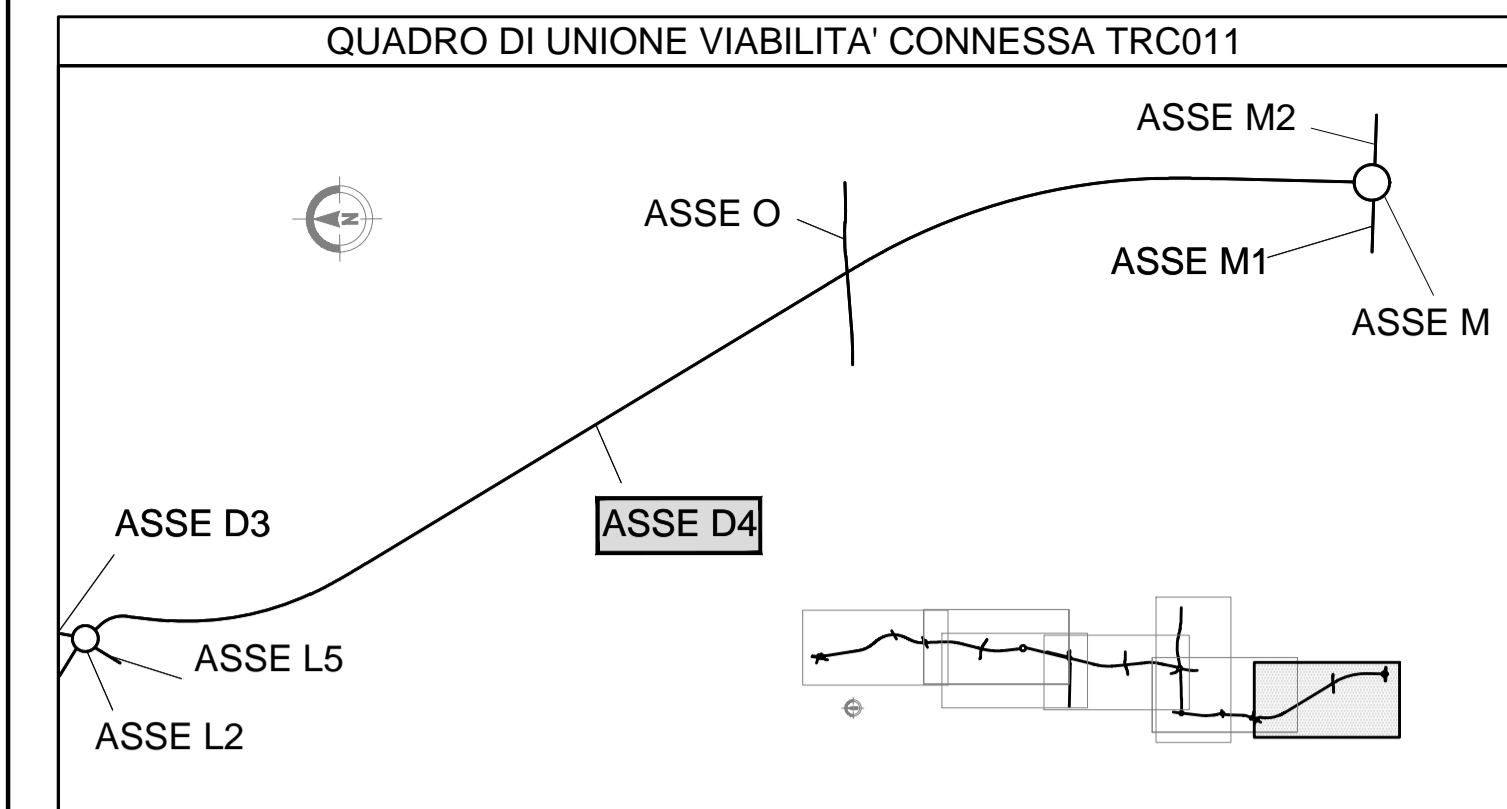

MATRICE DI REVISIONE

REV	DATA	DESCRIZIONE MODIFICA

N.B.: LA TAVOLA SOSTITUISCE QUELLA RELATIVA AL CODICE [] DEL PROGETTO ESECUTIVO

CONCESSIONARI AUTOSTRADALI LOMBARDE

COLLEGAMENTO AUTOSTRADALE DALMINE - COMO - VARESE - VALICO DEL GAGGIOLO E OPERE AD ESSO CONNESSE

CODICE C.U.P. F11B06000270007

TRATTE B1, B2, C, D, TRVA13+14, GREENWAY

AS BUILT

TRATTA B1

PROGETTO STRADALE OPERA CONNESSA TRC011

PROFILI LONGITUDINALI

PROFILO LONGITUDINALE - ASSE D4 - TAV.1

IDENTIFICAZIONE ELABORATO

CODICE PROGETTO: F00107B

WBS

IMPRESA

RAGGRUPPAMENTO TEMPORANEO IMPRESE:

Mandataria: STRABAG A.G.
Mandatario: GLF Grandi Lavori Fincost S.p.A.
Mandatario: ICM S.p.A.
Mandatario coproista: STRABAG S.p.A.

STRABAG

ICM

STRABAG

Scala: 1:1000/1:100

DATA DESCRIZIONE REV

Aprile 2017 Emisione E

RAGGRUPPAMENTO TEMPORANEO PROGETTISTI:

Mandatario: 3TI PROGETTI ITALIA S.p.A.
Mandatario: GP

CONCEDENTE

CONCESSIONARI AUTOSTRADALI LOMBARDE

RESPONSABILE DI PROGETTO ED INCARICATO DELL'INTEGRAZIONE FRA LE VARIE PRESTAZIONI:

Ing. Alberto Cecchini

CONCESSIONARIO

Autosstrada Padanese
Direttore Tecnico: Ing. Stefano Emilio Figerio
Referente Tecnico: Ing. Sabrina Lattuada

ELABORAZIONE PROGETTUALE

PROGETTISTA:

3TI PROGETTI ITALIA S.p.A.

RESPONSABILE DI LAVORI:

Ing. Francesco Domenico

Redatto: VESPA Verificato: LOPES Approvato: Possati