


← COMO

→ SARONNO

h = -4.12  
L = 515.000  
i = -0.80%

h = -1.18  
L = 295.000  
i = -0.40%


R	10000.000
T	20.000
F <sub>r</sub>	0.020
Pr	1339.000
Q	221.18

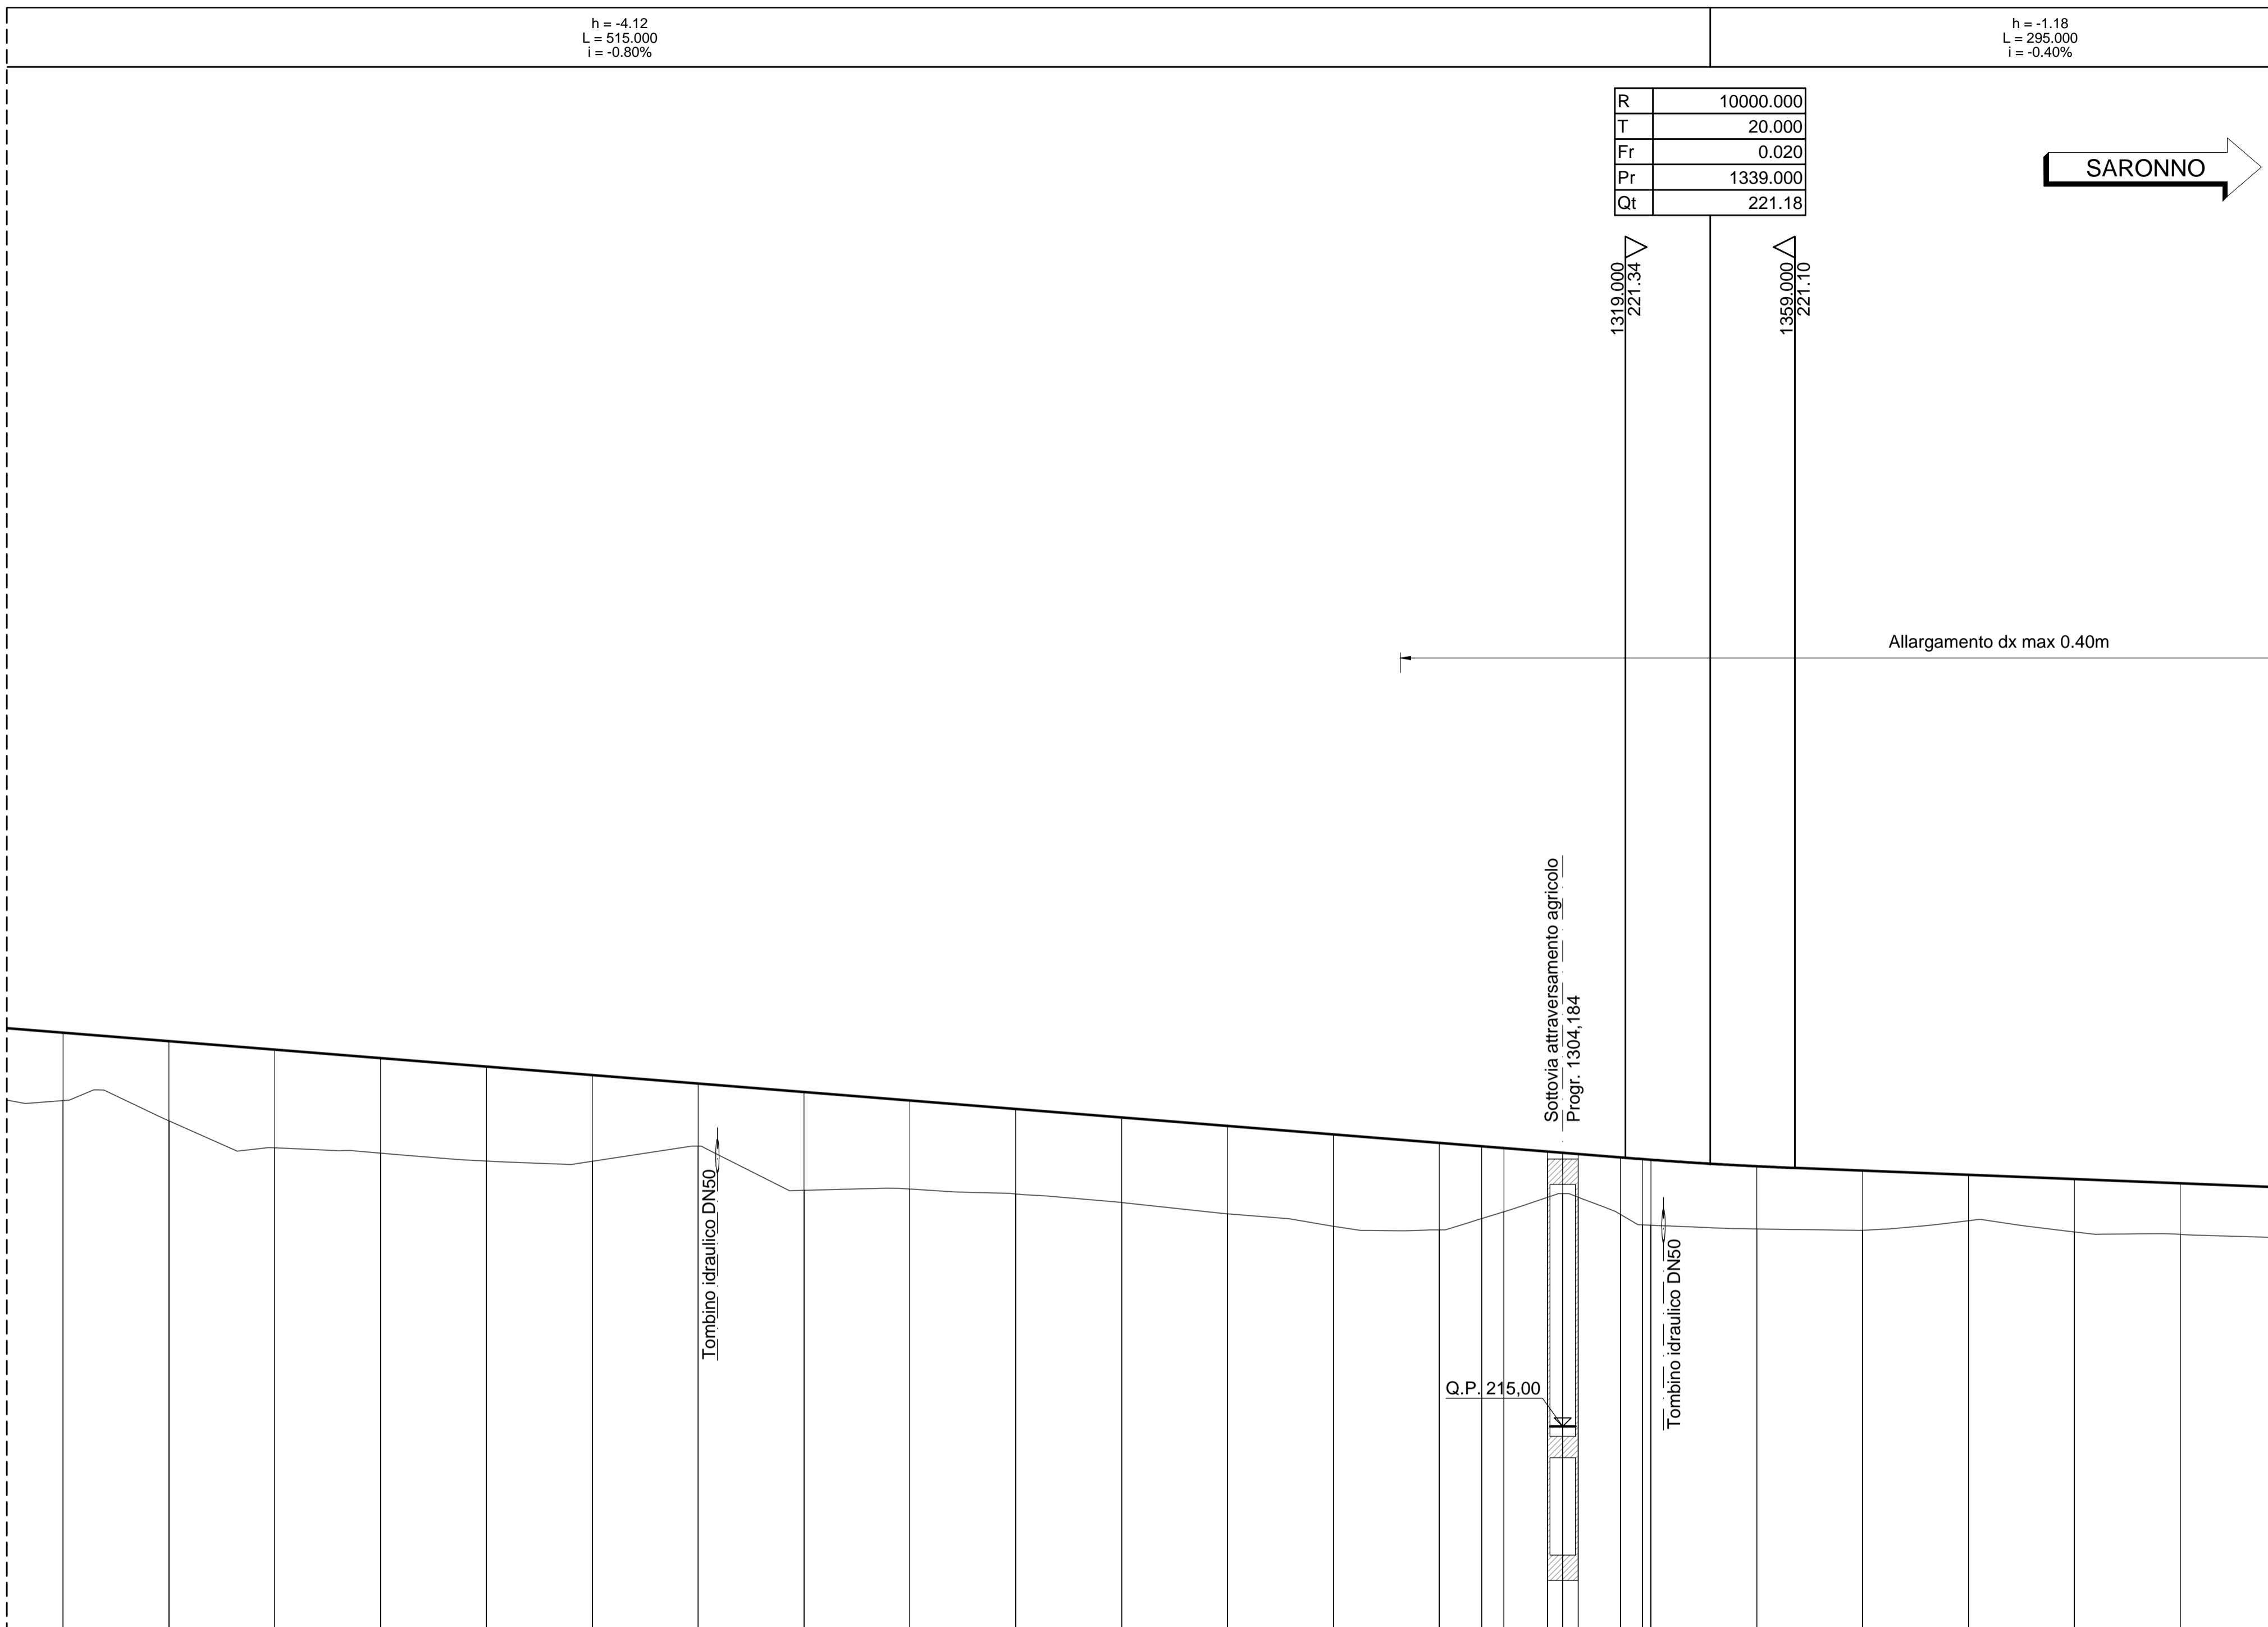

SCALA QUOTE 1:100  
SCALA DISTANZE 1:1000

QT.RIF. 210.00

NUMERO SEZIONI	D4-39	D4-40	D4-41	D4-42	D4-43	D4-44	D4-45	D4-46	D4-47	D4-48	D4-49	D4-50	D4-51	D4-52	D4-52a	D4-53	D4-53a	D4-54	D4-55	D4-56	D4-57	D4-58	D4-59	
QUOTE PROGETTO	-224.292	-224.092	-223.892	-223.692	-223.492	-223.292	-223.092	-222.892	-222.692	-222.492	-222.292	-222.092	-221.892	-221.692	-221.570	-221.488	-221.430	-221.350	-221.140	-221.036	-220.936	-220.836	-220.736	
QUOTE TERRENO	-222.690	-222.212	-221.892	-221.448	-221.262	-221.257	-221.615	-220.574	-220.801	-220.487	-220.283	-220.016	-219.724	-219.637	-219.904	-220.407	-220.410	-220.004	-219.660	-219.628	-219.655	-219.589	-219.532	
DIFFERENZA DI QUOTA	1.602	1.880	2.318	2.244	2.230	2.035	1.477	2.318	2.091	2.005	2.009	2.076	2.168	2.055	1.708	1.504	1.081	1.460	1.408	1.081	1.247	1.204		
ETTOMETRICHE	1000.000			1100.000			1200.000			1300.000			1400.000											
DISTANZE PARZIALI	00	25.00	25.00	25.00	25.00	25.00	25.00	25.00	25.00	25.00	25.00	25.00	25.00	10.04	10.26	10.00	10.00	25.00	25.00	25.00	25.00	25.00		
DISTANZE PROGRESSIVE	950.00	975.00	1000.00	1025.00	1050.00	1075.00	1100.00	1125.00	1150.00	1175.00	1200.00	1225.00	1250.00	1275.00	1285.04	1290.30	1300.66	1317.80	1350.00	1375.00	1400.00	1425.00	1450.00	
ANDAMENTO PLANIMETRICO	L=823.713												A=317.000 Sv=105.778 Iau=-3.5442 Df=0.491											
ANDAMENTO CIGLI	SX												DX											

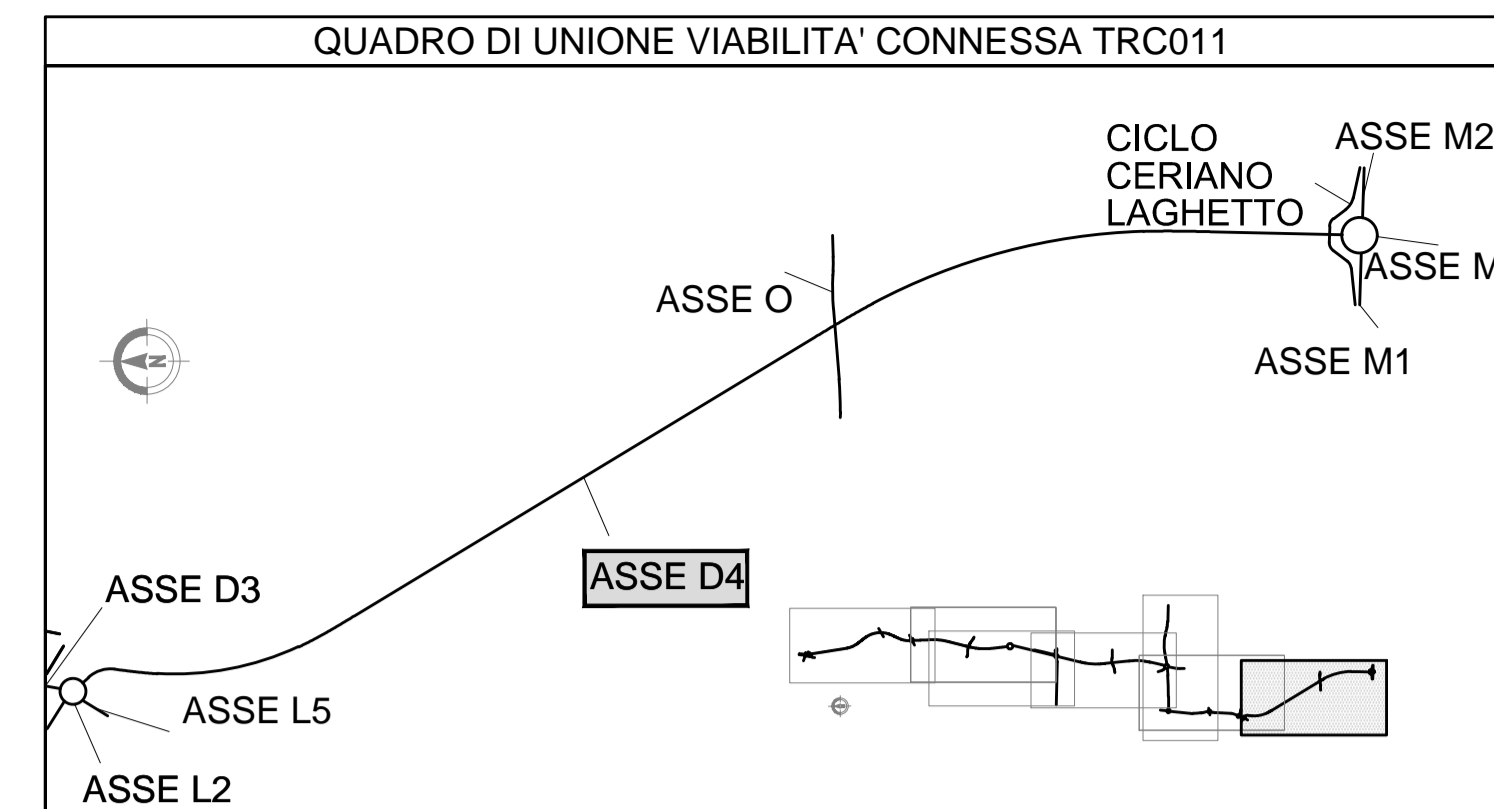

MATRICE DI REVISIONE

REV	DATA	DESCRIZIONE MODIFICA

N.B.: LA TAVOLA SOSTITUISCE QUELLA RELATIVA AL CODICE [ ] DEL PROGETTO ESECUTIVO

COLLEGAMENTO AUTOSTRADALE  
DALMINE - COMO - VARESE - VALICO DEL GAGGIOLO E OPERE AD ESSO CONNESSE  
CODICE C.U.P. F11B06000270007

**TRATTE B1, B2, C, D, TRVA13+14, GREENWAY**  
**AS BUILT**  
TRATTA B1  
PROGETTO STRADALE  
OPERA CONNESSA TRC011  
PROFILI LONGITUDINALI  
PROFILO LONGITUDINALE - ASSE D4 - TAV.3

IDENTIFICAZIONE ELABORATO  
CODICE PROGETTO: F00107B  
WBS

IMPRESA  
RAGGRUPPAMENTO TEMPORANEO IMPRESE:  
Mandataria: STRABAG A.G.  
Mandante: GLF Grandi Lavori Fincostr S.p.A.  
Mandante cooptata: ICM S.p.A., STRABAG S.p.A.

CONCEDENTE  
CONCESSIONARI  
APPROVATO

PROGETTISTA - PROGETTO ESECUTIVO DI DETTAGLIO  
RAGGRUPPAMENTO TEMPORANEO PROGETTISTI:  
Mandataria: 3TI PROGETTI ITALIA S.p.A.  
Mandante: GP  
Mandante cooptata: ICM S.p.A., STRABAG S.p.A.

RESPONSABILE DI PROGETTO ED INCARICATO DELL'INTEGRAZIONE FRA LE VARIE PRESTAZIONI:  
Ing. Alberto Cecchini

ELABORAZIONE PROGETTUALE  
PROGETTISTA:  
3TI PROGETTI ITALIA S.p.A.

3TI ITALIA S.p.A.  
DIRETTORE TECNICO  
Ing. Stefano Luca Passati  
Ordine degli Ingegneri  
Provincia di Roma n. 20809

Redatto: VESPA  
Verificato: LOPES  
Approvato: Passati