


LIVELLETTE	DIFF. DI QUOTA Distanza Pendenza	h = -0.20 L = 18.764 i = -1.08%	h = -0.13 L = 50.698 i = -0.26%	h = -5.27 L = 52.618 i = -10.01%	h = 0.00 L = 40.100 i = 0.00%	h = 6.00 L = 59.960 i = 10.01%	h = 0.02 L = 58.582 i = 0.03%
------------	--	---------------------------------------	---------------------------------------	--	-------------------------------------	--------------------------------------	-------------------------------------


R	1600.000	R	250.000	R	150.000	R	150.000	R	250.000
T	6.554	T	12.187	T	7.508	T	7.505	T	12.466
Fr	0.013	Fr	0.297	Fr	0.188	Fr	0.188	Fr	0.311
Pr	18.764	Pr	69.463	Pr	122.081	Pr	162.181	Pr	222.141
Qt	220.40	Qt	220.27	Qt	215.00	Qt	215.00	Qt	221.00

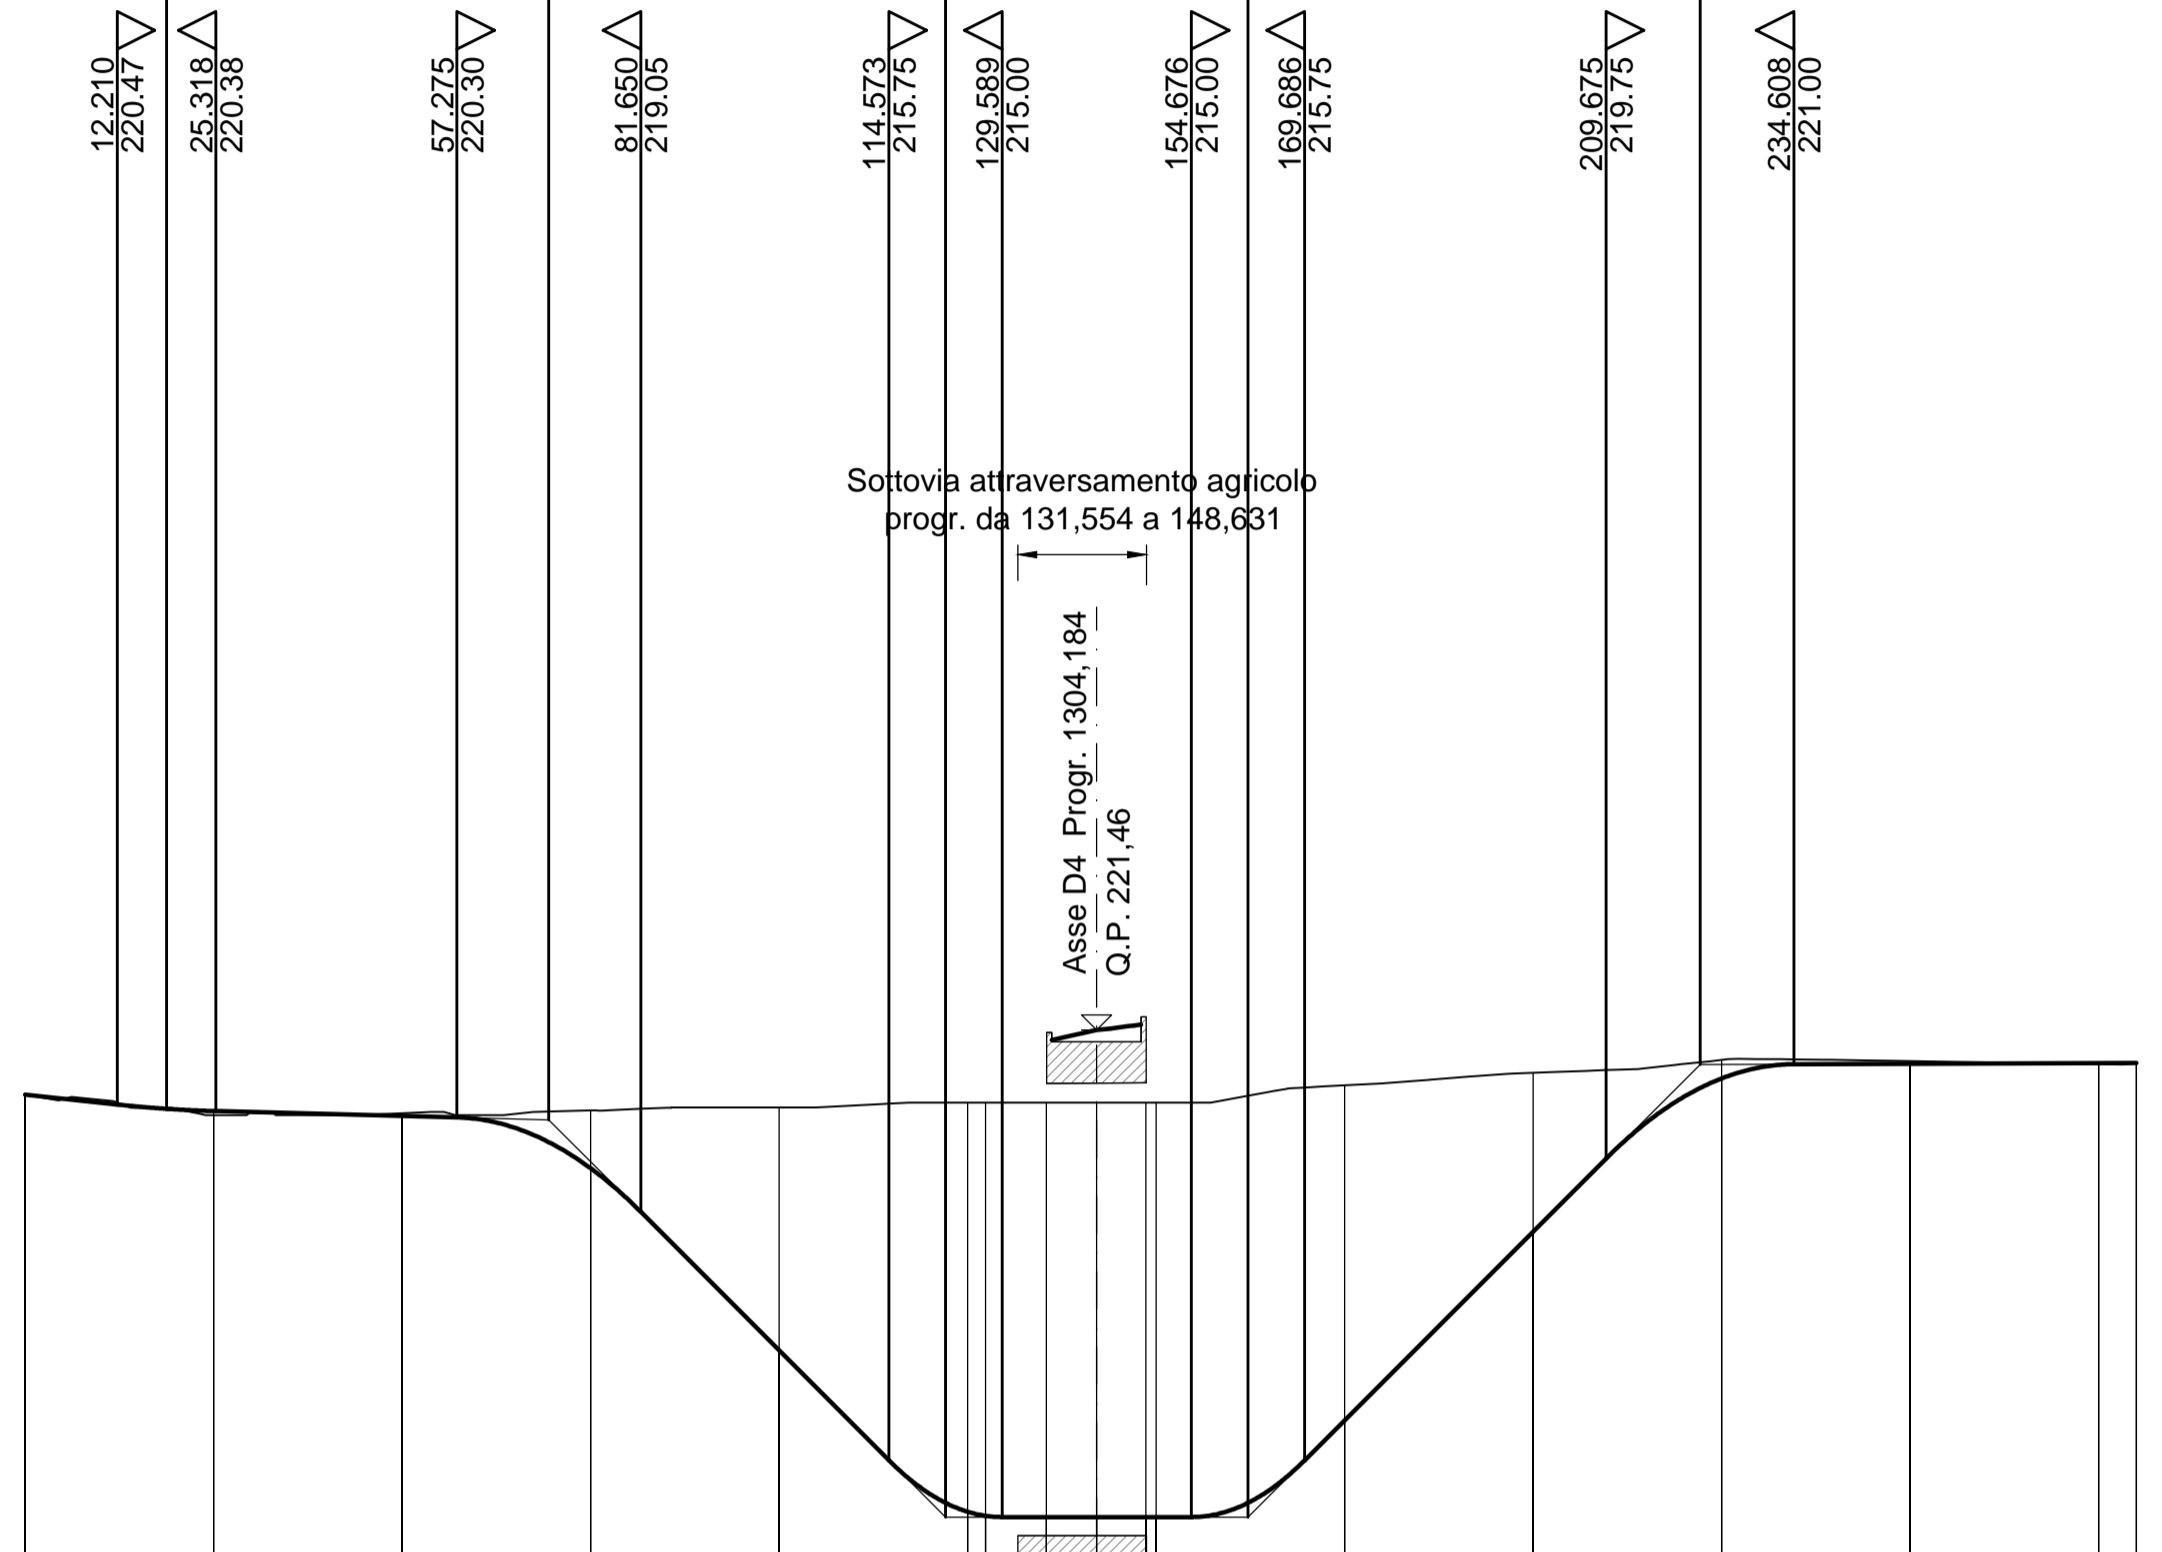

SCALA QUOTE 1:100
SCALA DISTANZE 1:1000

QT.RIF. 210.00

NUMERO SEZIONI	O-1	O-2	O-3	O-4	O-5	O-6	O-6b	O-6c	O-6d	O-8	O-9	O-10	O-11	O-12	O-13
QUOTE PROGETTO	-220.602	-220.383	-220.318	-219.625	-217.210	-215.076	-215.076	-215.000	-215.000	-216.283	-216.784	-220.816	-221.009	-221.018	-221.020
QUOTE TERRENO	-220.602	-220.330	-220.356	-220.391	-220.430	-220.494	-220.494	-220.494	-220.494	-220.724	-220.891	-221.061	-221.045	-221.005	-221.019
DIFFERENZA DI QUOTA	0.000	0.053	-0.038	-0.766	-3.220	-5.478	-5.478	-5.494	-5.494	-4.441	-2.107	-0.245	-0.036	0.013	0.001
ETOMETRICHE	0.000 100.000 200.000														
DISTANZE PARZIALI	25.00	25.00	25.00	25.00	25.00	8.04	6.675	5.3	25.00	25.00	25.00	25.00	25.00	5.00	
DISTANZE PROGRESSIVE	0.00	25.00	50.00	75.00	100.00	125.00	131.675	137.000	142.300	167.300	192.300	217.300	242.300	247.300	252.300
ANDAMENTO PLANIMETRICO	Sv=49.999 a=5.3051 R=600.000 L=108.678 Sv=51.629 a=8.2169 R=400.000 L=6.574 Sv=21.646 a=5.5121 R=250.000 L=33.561														
ANDAMENTO CIGLI	SX: 0.10% (di=0.19%), 2.50% (di=0.12%), 2.50% (di=-0.65%) DX: -2.50% (di=0.12%), -2.50%														
DIAGRAMMA VELOCITA'	40 Vp 40 km/h 40														

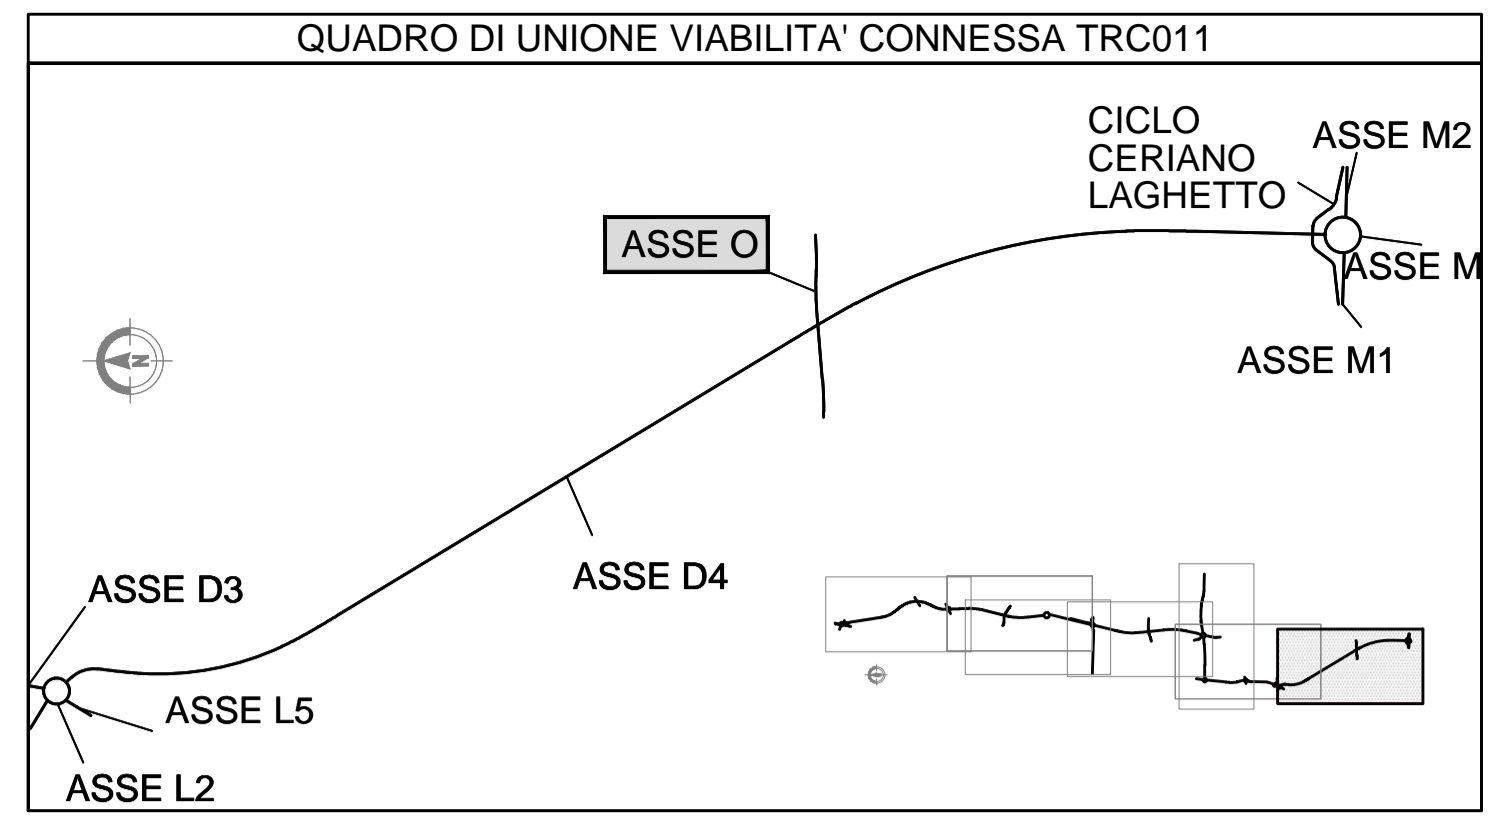

MATRICE DI REVISIONE

REV	DATA	DESCRIZIONE MODIFICA

N.B.: LA TAVOLA SOSTITUISCE QUELLA RELATIVA AL CODICE E DEL PROGETTO ESECUTIVO

CONCESSIONARI AUTOSTRADALI LOMBARDE

COLLEGAMENTO AUTOSTRADE DALMINE - COMO - VARESE - VALICO DEL GAGGIOLO E OPERE AD ESSO CONNESSE
CODICE C.U.P. E81809000510004

TRATTE B1, B2, C, D, TRVA13+14, GREENWAY

AS BUILT

TRATTA B1
PROGETTO STRADALE
OPERA CONNESSA TRC011
PROFILI LONGITUDINALI
PROFILO LONGITUDINALE - ASSE O - TAV.1

FASE PROGETTUALE	LOTTO	ZONA	OPERA	TRATTO D'OPERA	AMBITO	TIPIC ELABORATO	PROGRESSIVO	REVISIONE
A	1	H02	GE001	0	SD	FL	042	E

Scala: 1:1000 / 1:100

DATA	DESCRIZIONE	REV	PROGETTISTA - PROGETTO ESECUTIVO DI DETTAGLIO
Novembre 2017	Emissione	E	RAGGRUPPAMENTO TEMPORANEO PROGETTISTI:

CONCEDENTE: CONCESSIONARI AUTOSTRADALI LOMBARDE

CONCESSIONARIO: Autstrada Padovana Lombarda

APPROVATO: Autstrada Padovana Lombarda

IMPRESA: RAGGRUPPAMENTO TEMPORANEO IMPRESE:

Mandataria: STRABAG A.G.

Mandante: GLF Grandi Lavori Fincosit S.p.A.

Mandante coproata: ICM S.p.A.

Mandante: STRABAG S.p.A.

RESPONSABILE DI PROGETTO ED INCARICATO DELL'INTEGRAZIONE FRA LE VARIE PRESTAZIONI: Ing. Alberto Cecchini

ELABORAZIONE PROGETTUALE: PROGETTISTA: 3TI PROGETTI ITALIA S.p.A.

3TI ITALIA S.p.A. DIRETTORE TECNICO: Ing. Stefano Luca Passati

Redatto: VESPA Verificato: LOPES Approvato: Passati